

AFFAIRE :LE 180 BATIMENT A ET B



PERGOLA

Dossier d' Ouvrages Exécutés




Laquage : RAL : 9007

Fournisseur : LENOIR METALLERIE

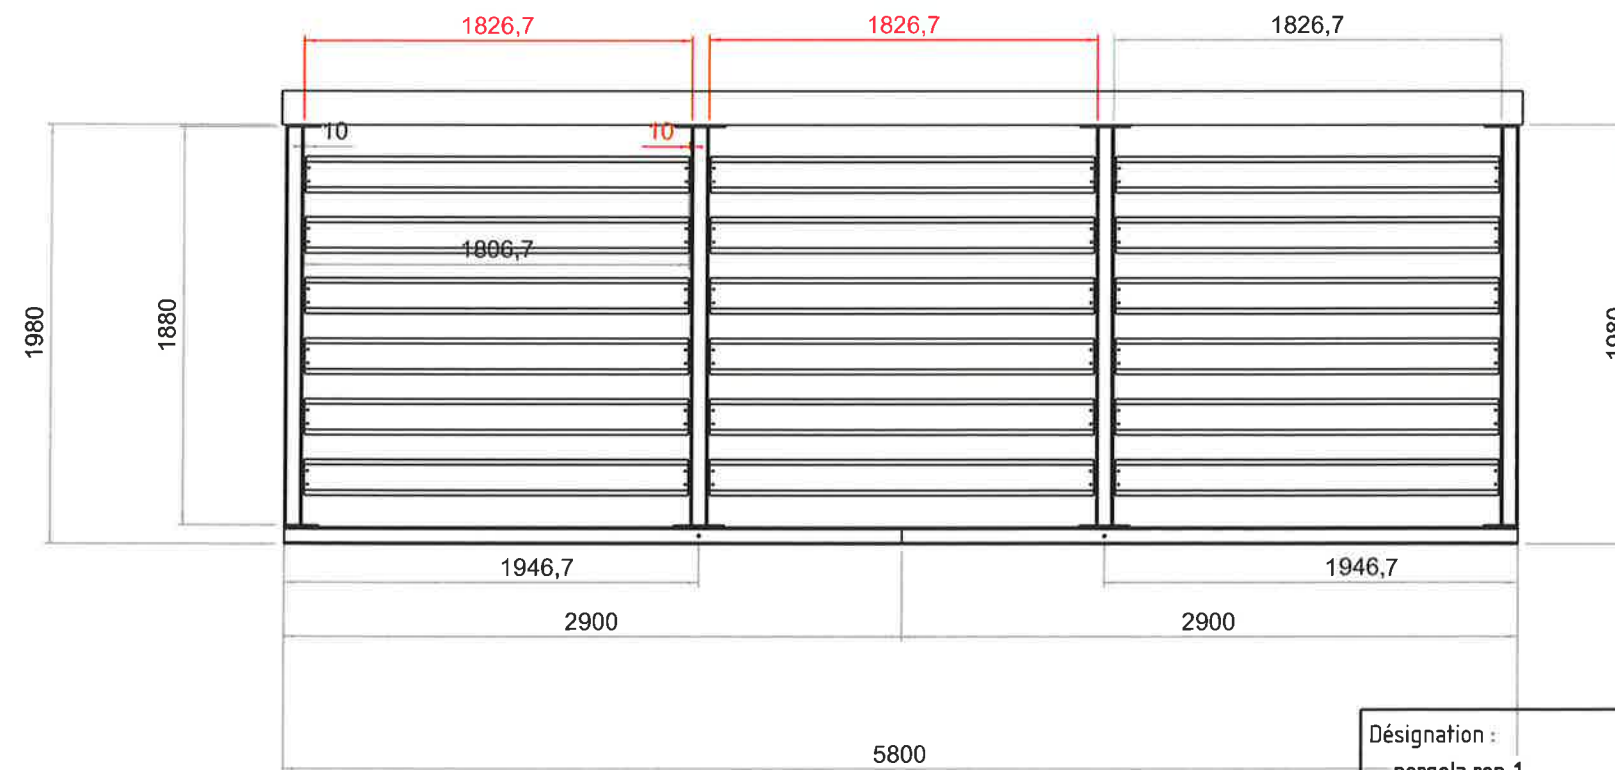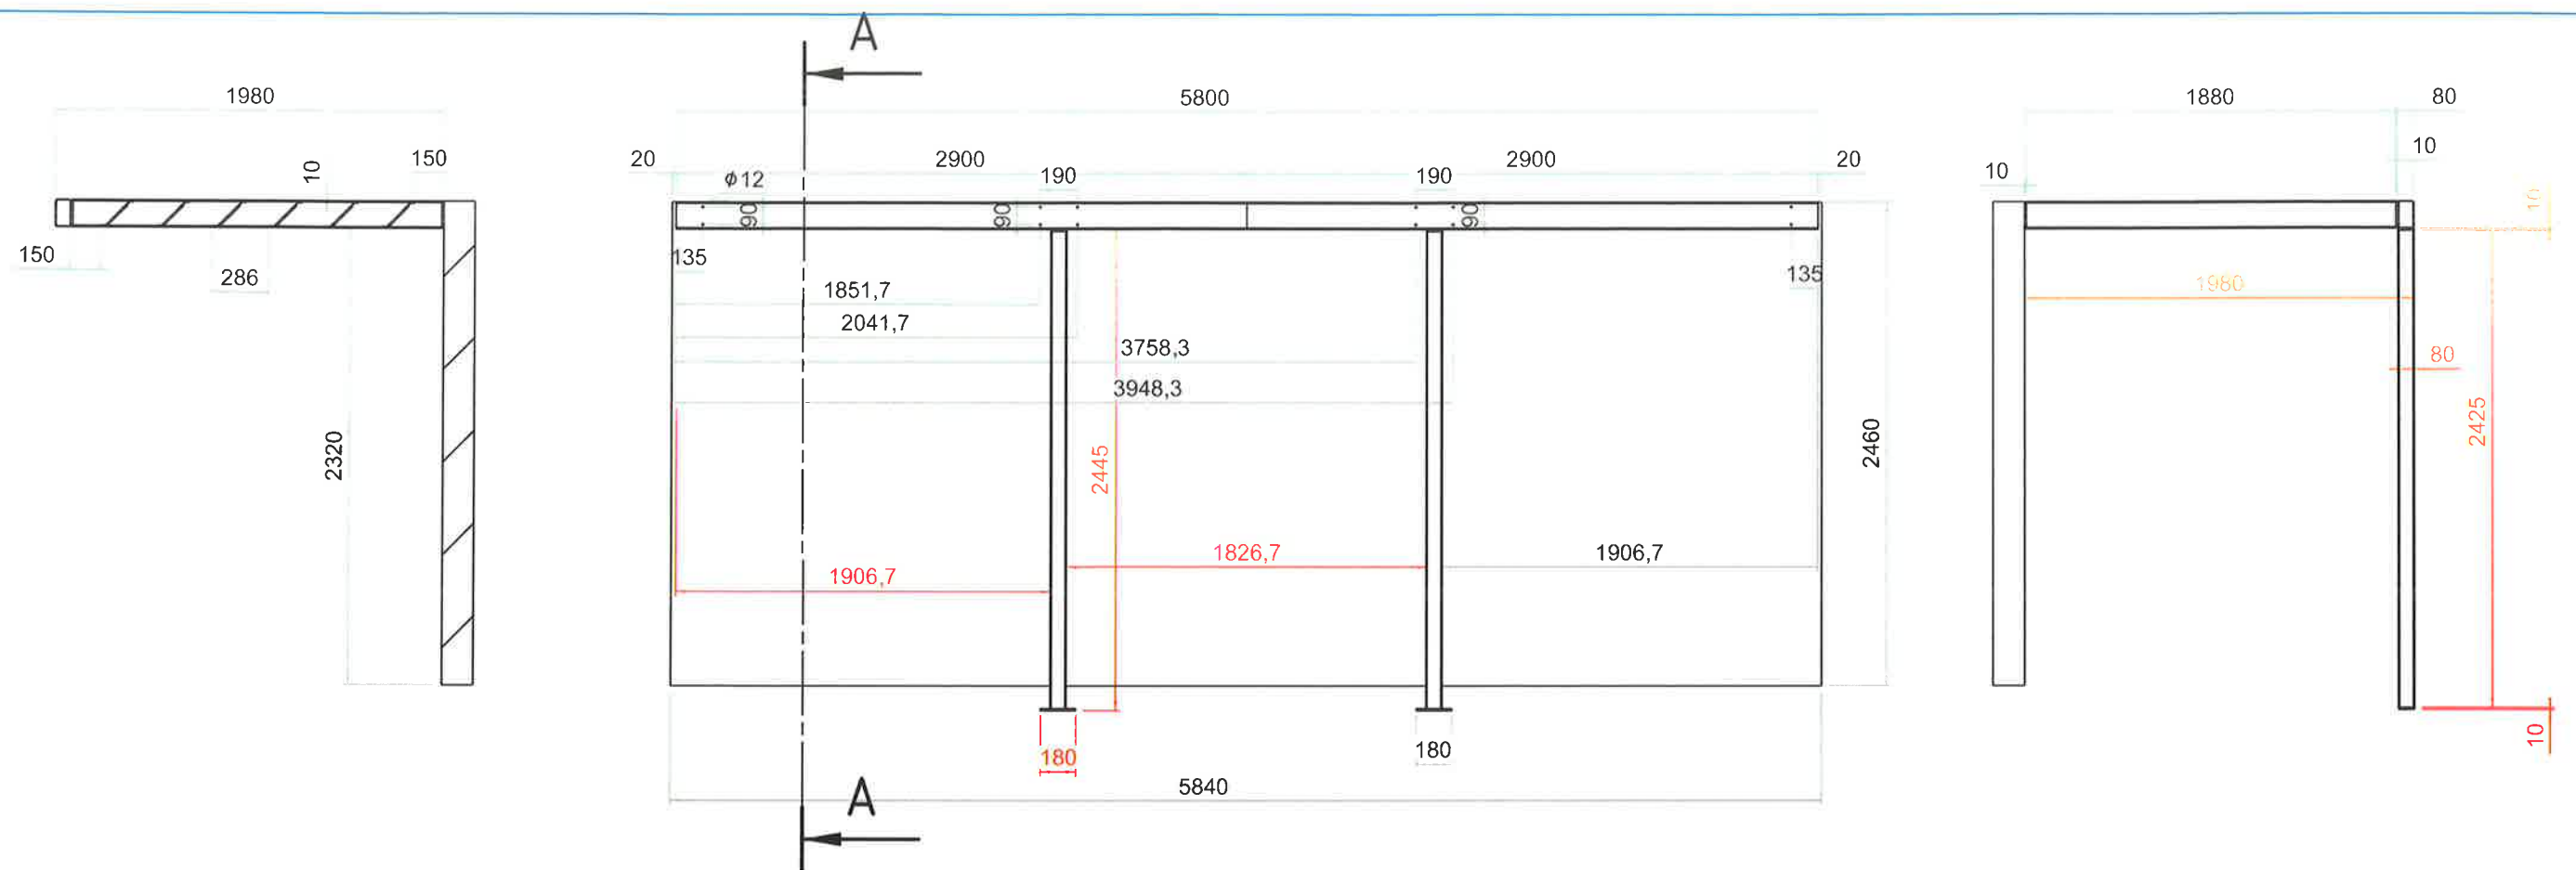


Désignation : pergola rep-1	Auteur : ETUDE 2		A3	
	Date : 10/11/2016			
Référence : CH0038		Ech. 1 : 50	Révision A	Page -
 SAS SCHONT 68 rue saint exupéry 69124 colombier saugnieu	Chantier : 180			

Désignation	Repère	Longueur	Angle de coupe 1	Angle de coupe 2	Quantité	Longueur boîte (mise à plat)	Largeur boîte (mise à plat)
					1		
	1				1	0,00mm	0,00mm
	2				2	80,00mm	80,00mm
	3				2	180,00mm	80,00mm
	4				4	0,00mm	0,00mm
	5				4	160,00mm	140,00mm
	6				4	240,00mm	140,00mm
	7				21	1806,70mm	219,60mm
	8				36	140,00mm	40,00mm
Profilé carré creux 80 × 2, NF A 49-646	9	2425,00mm	0,00°	0,00°	2		
Profilé rectangulaire creux 140 × 80 × 4, ISO 4019	10	1880,00mm	0,00°	0,00°	5		
Profilé rectangulaire creux 140 × 80 × 4, ISO 4019	11	2900,00mm	0,00°	0,00°	2		

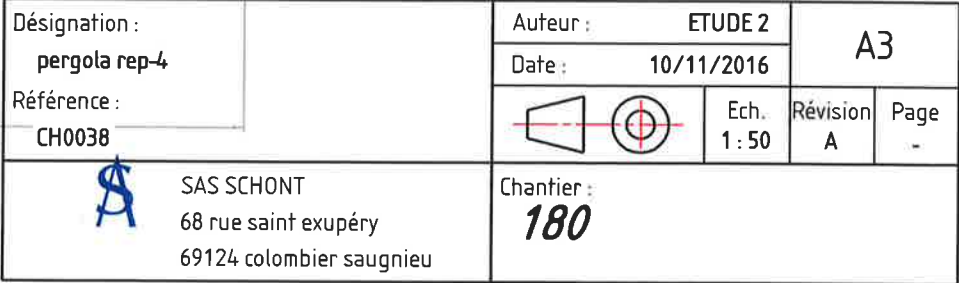


Désignation	Repère	Longueur	Angle de coupe 1	Angle de coupe 2	Quantité	largeur boite (mise à plat)	largeur boite (mise à plat)
					1		
	1				1	0,00mm	0,00mm
	2				2	80,00mm	80,00mm
	3				2	180,00mm	80,00mm
	4				4	0,00mm	0,00mm
	5				4	160,00mm	140,00mm
	6				4	240,00mm	140,00mm
	7				25	2070,00mm	219,60mm
	8				48	140,00mm	40,00mm
Profilé carré creux 80 × 2, NF A 49-646	9	1900,00mm	0,00°	0,00°	2		
Profilé rectangulaire creux 140 × 80 × 4, ISO 4019	10	2530,00mm	0,00°	0,00°	5		
Profilé rectangulaire creux 140 × 80 × 4, ISO 4019	11	3295,00mm	0,00°	0,00°	2		

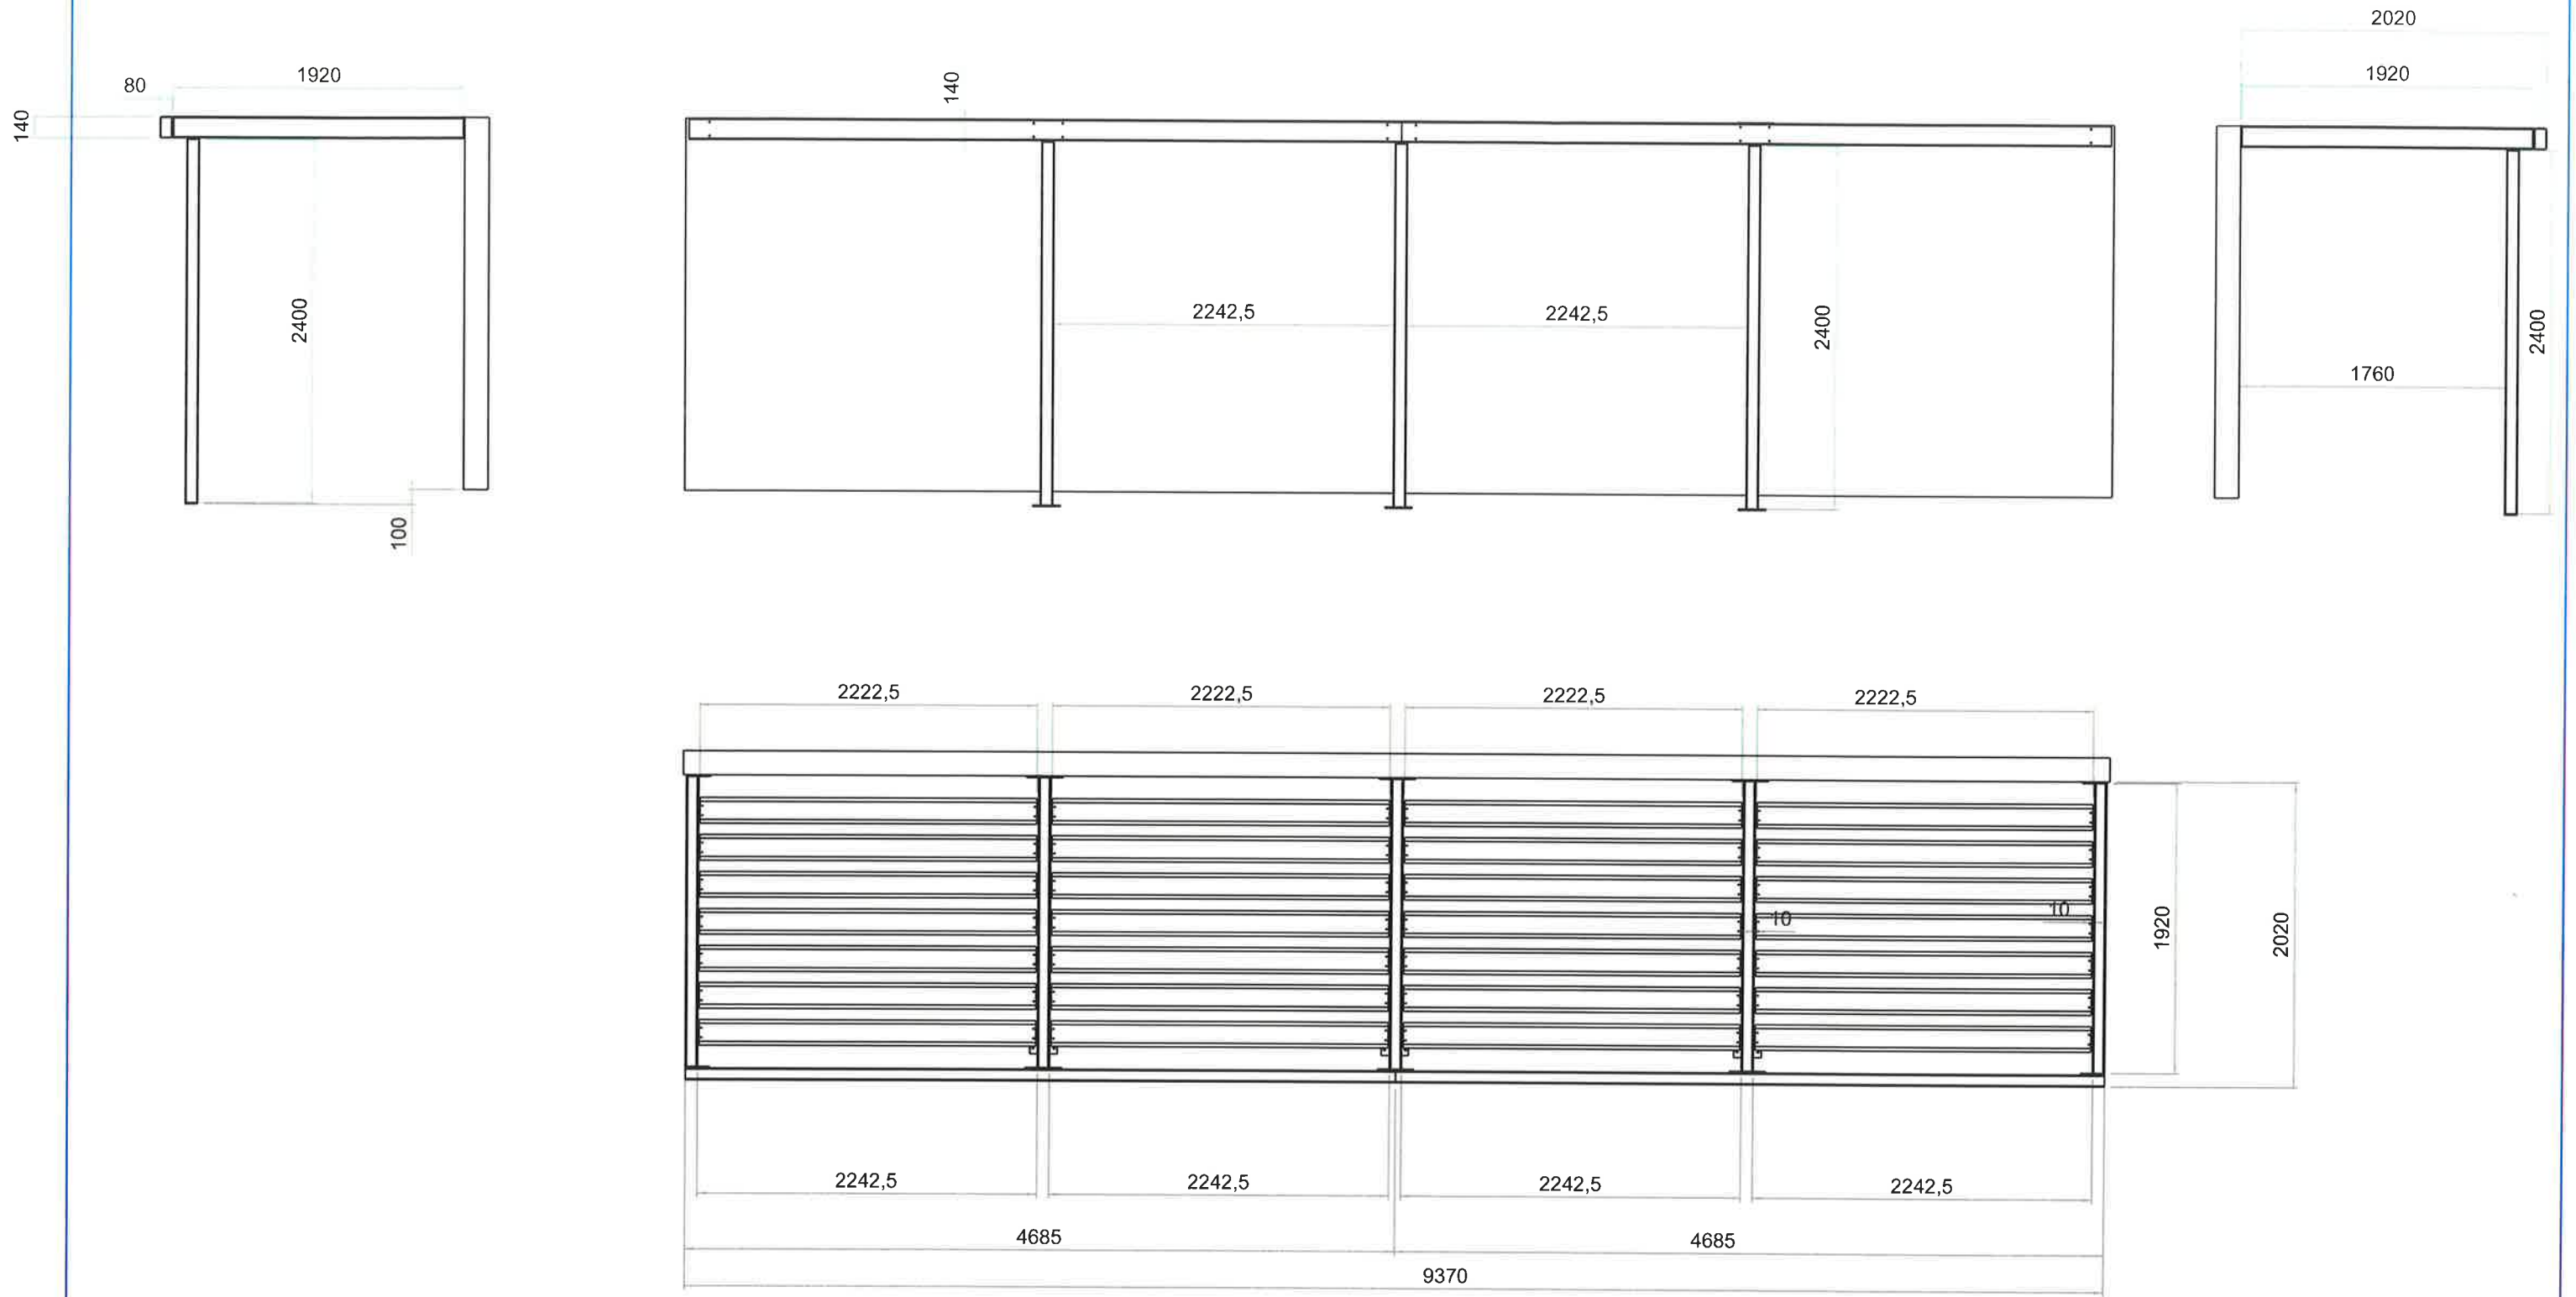


Désignation : pergola rep-5	Auteur : ETUDE 2		A3	
	Date : 10/11/2016			
Référence : CH0038		Ech. 1 : 58,82	Révision A	Page -
		Chantier : 180		

Désignation	Repère	Longueur	Angle de coupe 1	Angle de coupe 2	Quantité	Longueur boîte (mise à plat)	Largeur boîte (mise à plat)
					1		
	1				1	0,00mm	0,00mm
	2				3	80,00mm	80,00mm
	3				3	180,00mm	80,00mm
	4				4	160,00mm	140,00mm
	5				6	0,00mm	0,00mm
	6				6	240,00mm	140,00mm
	7				31	2222,50mm	219,60mm
	8				42	140,00mm	40,00mm
Profilé carré creux 80 × 2, NF A 49-646	9	2400,00mm	0,00°	0,00°	3		
Profilé rectangulaire creux 140 × 80 × 4, ISO 4019	10	1920,00mm	0,00°	0,00°	6		
Profilé rectangulaire creux 140 × 80 × 4, ISO 4019	11	4685,00mm	0,00°	0,00°	2		

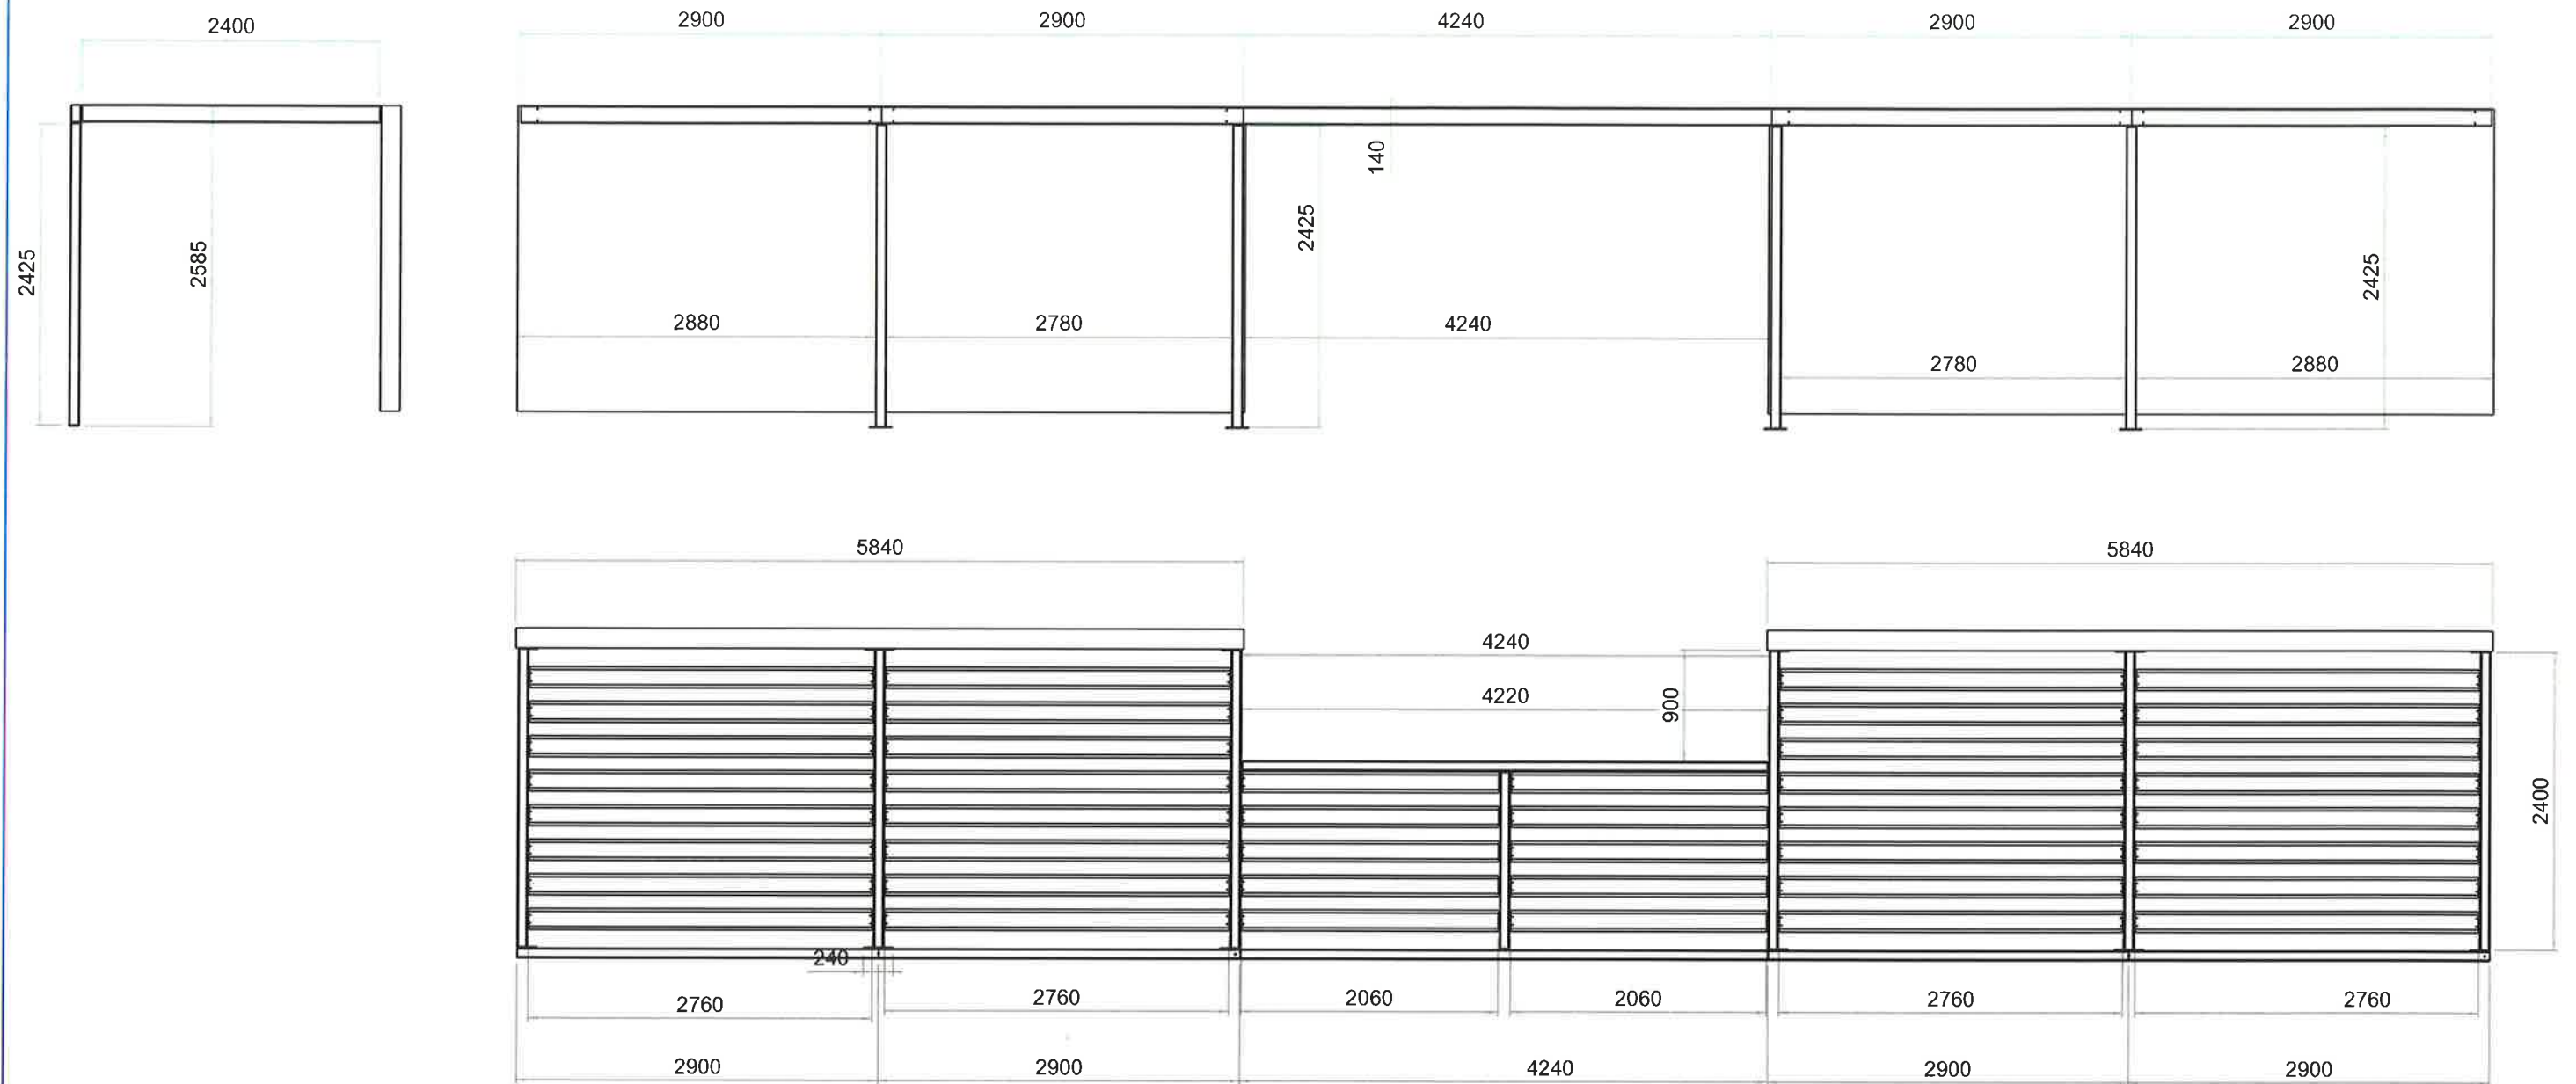


Désignation : rep 6 Référence : CH0038	Auteur : ETUDE 2		A3	
	Date : 18/11/2016			
 SAS SCHONT 68 rue saint exupéry 69124 colombier saugnieu		Ech. 1 : 100	Révision A	Page -
		Chantier : 180		

Désignation	Repère	Longueur	Angle de coupe 1	Angle de coupe 2	Quantité	Longueur boîte (mise à plat)	Largeur boîte (mise à plat)
	1				1		
	2				2	0,00mm	0,00mm
	3				2	80,00mm	80,00mm
	4				2	80,00mm	80,00mm
	5				4	0,00mm	0,00mm
	6				4	180,00mm	80,00mm
	7				4	240,00mm	140,00mm
	8				8	160,00mm	140,00mm
	9				10	2060,00mm	219,60mm
	10				34	2760,00mm	219,60mm
	11				64	140,00mm	40,00mm
Profilé carré creux 80 × 2, NF A 49-646	11	2425,00mm	0,00°	0,00°	2		
Profilé carré creux 80 × 2, NF A 49-646	12	2425,00mm	0,00°	0,00°	2		
Profilé rectangulaire creux 140 × 80 × 4, ISO 4019	13	1420,00mm	0,00°	0,00°	1		
Profilé rectangulaire creux 140 × 80 × 4, ISO 4019	14	2400,00mm	0,00°	0,00°	2		
Profilé rectangulaire creux 140 × 80 × 4, ISO 4019	15	2400,00mm	0,00°	0,00°	6		
Profilé rectangulaire creux 140 × 80 × 4, ISO 4019	16	2900,00mm	0,00°	0,00°	2		
Profilé rectangulaire creux 140 × 80 × 4, ISO 4019	17	2900,00mm	0,00°	0,00°	2		
Profilé rectangulaire creux 140 × 80 × 4, ISO 4019	18	4220,00mm	0,00°	0,00°	1		
Profilé rectangulaire creux 140 × 80 × 4, ISO 4019	19	4240,00mm	0,00°	0,00°	1		

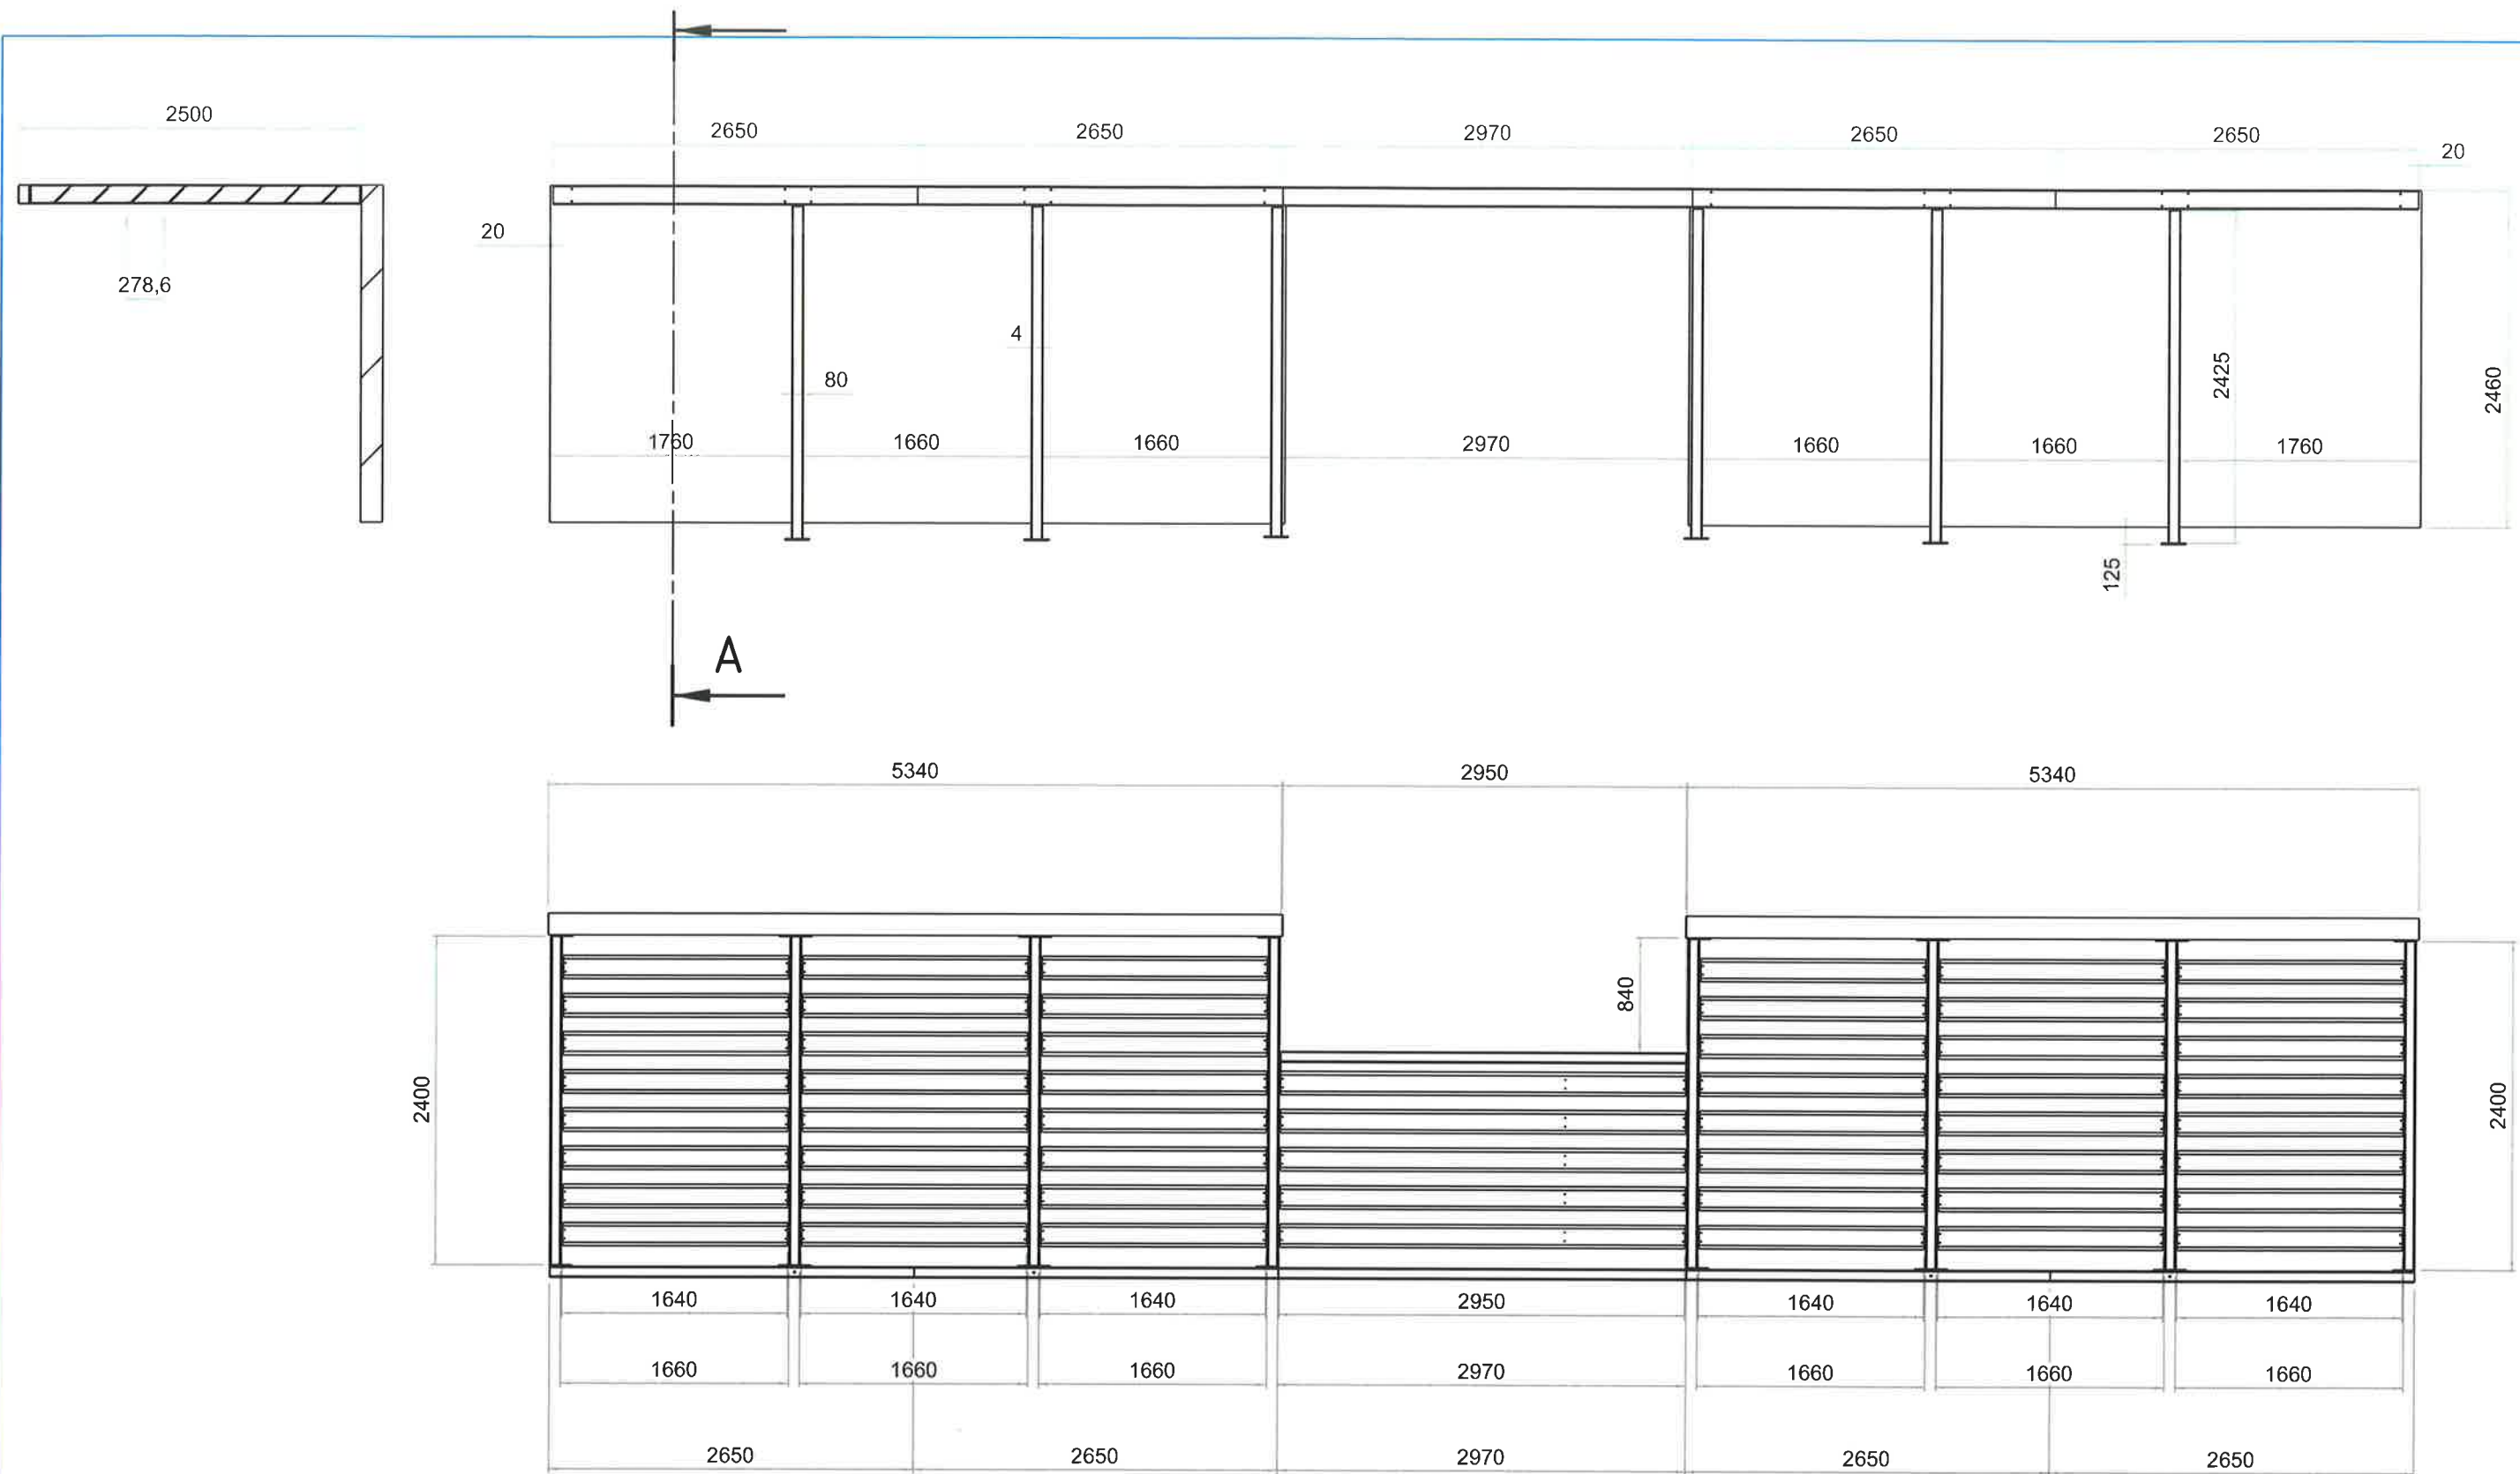

Désignation : pergola 7 Référence : CH0038	Auteur : ETUDE 2		A3		
	Date : 10/11/2016				
				Ech. 1 : 90,91	Révision A
Chantier : 180					
SAS SCHONT 68 rue saint exupéry 69124 colombier saugnieu					

Désignation	Repère	Longueur	Angle de coupe 1	Angle de coupe 2	Quantité	Longueur boîte (mise à plat)	Largeur boîte (mise à plat)
					1		
	1				2	0,00mm	0,00mm
	2				4	80,00mm	80,00mm
	3				5	2950,00mm	219,60mm
	4				6	180,00mm	80,00mm
	5				8	0,00mm	0,00mm
	6				8	240,00mm	140,00mm
	7				10	160,00mm	140,00mm
	8				50	1640,00mm	219,60mm
	9				106	140,00mm	40,00mm
Profilé carré creux 80 × 2, NF A 49-646	10	2400,00mm	0,00°	0,00°	2		
Profilé carré creux 80 × 2, NF A 49-646	11	2425,00mm	0,00°	0,00°	4		
Profilé rectangulaire creux 140 × 80 × 4, ISO 4019	12	2400,00mm	0,00°	0,00°	10		
Profilé rectangulaire creux 140 × 80 × 4, ISO 4019	13	2650,00mm	0,00°	0,00°	4		
Profilé rectangulaire creux 140 × 80 × 4, ISO 4019	14	2950,00mm	0,00°	0,00°	1		
Profilé rectangulaire creux 140 × 80 × 4, ISO 4019	15	2970,00mm	0,00°	0,00°	1		

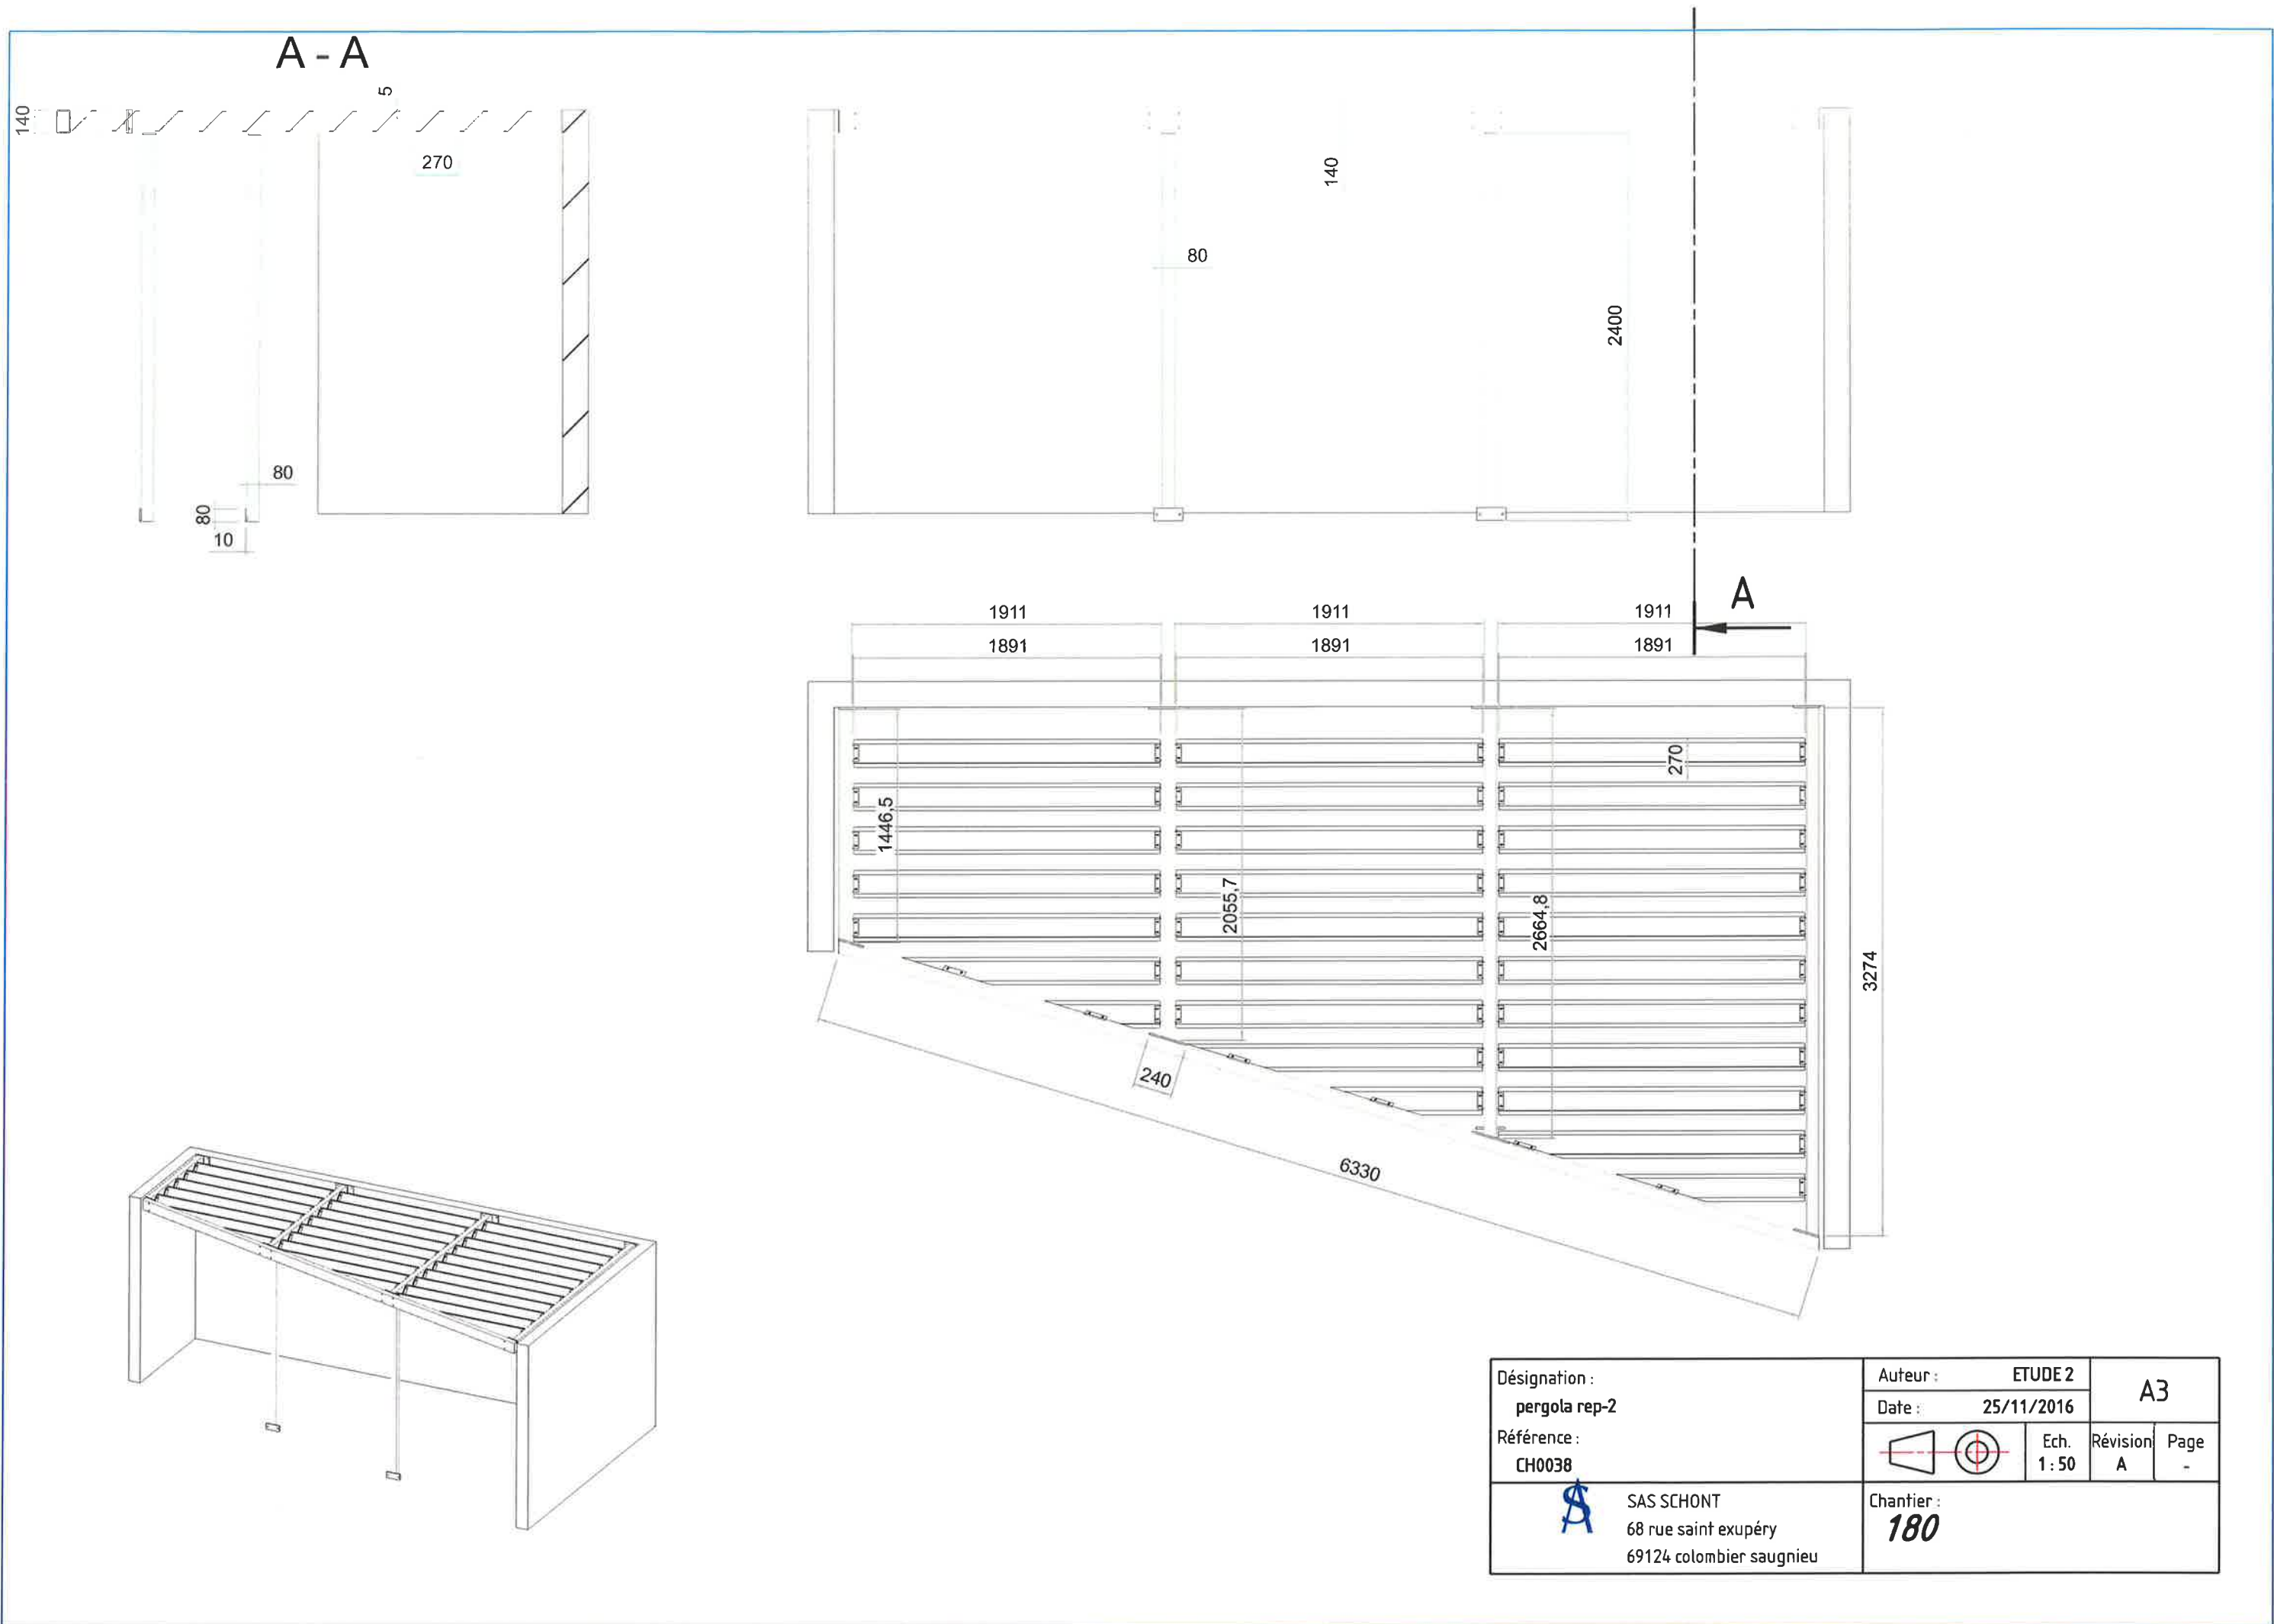

Désignation : pergola rep-2	Auteur : ETUDE 2		A3		
	Date : 25/11/2016				
Référence : CH0038			Ech. 1 : 50	Révision A	Page -
	SAS SCHONT 68 rue saint exupéry 69124 colombier saugnieu		Chantier : 180		

Désignation	Repère	Longueur	Angle de coupe 1	Angle de coupe 2	Quantité	longueur boîte (mise à plat)	Largeur boîte (mise à plat)
					1		
	1				1	0,00mm	0,00mm
	2				2	80,00mm	80,00mm
	3				2	180,00mm	80,00mm
	4				4	0,00mm	0,00mm
	5				4	160,00mm	140,00mm
	6				4	240,00mm	140,00mm
	7				5	140,00mm	40,00mm
	8				7	140,00mm	40,00mm
	9				21	1891,00mm	219,60mm
	10				42	140,00mm	40,00mm
lame z pergolla	11				1	1891,00mm	219,22mm
lame z pergolla	12	712,88mm	0,00°	72,99°	1	712,88mm	219,22mm
lame z pergolla	13	938,96mm	0,00°	72,99°	1	938,96mm	219,22mm
lame z pergolla	14	1165,05mm	0,00°	72,99°	1	1165,05mm	219,22mm
lame z pergolla	15	1595,33mm	0,00°	72,99°	1	1595,33mm	219,22mm
lame z pergolla	16	1821,42mm	0,00°	72,99°	1	1821,42mm	219,22mm
Profilé carré creux 80 × 2, NF A 49-646	17	2400,00mm	0,00°	0,00°	2		
Profilé rectangulaire creux 140 × 80 × 4, ISO 4019	18	1446,48mm	17,01°	0,00°	1		
Profilé rectangulaire creux 140 × 80 × 4, ISO 4019	19	2055,65mm	17,01°	0,00°	1		
Profilé rectangulaire creux 140 × 80 × 4, ISO 4019	20	2664,83mm	17,01°	0,00°	1		
Profilé rectangulaire creux 140 × 80 × 4, ISO 4019	21	3274,00mm	17,01°	0,00°	1		
Profilé rectangulaire creux 140 × 80 × 4, ISO 4019	22	6354,46mm	17,01°	17,01°	1		