

AFFAIRE : LE 180 BATIMENT A ET B

CAPOTAGE EDICULE TOITURE




Dossier d' Ouvrages Exécutés



GARDE-CORPS ACIER :



Laquage : RAL : 9007

Fournisseur : LENOIR METALLERIE

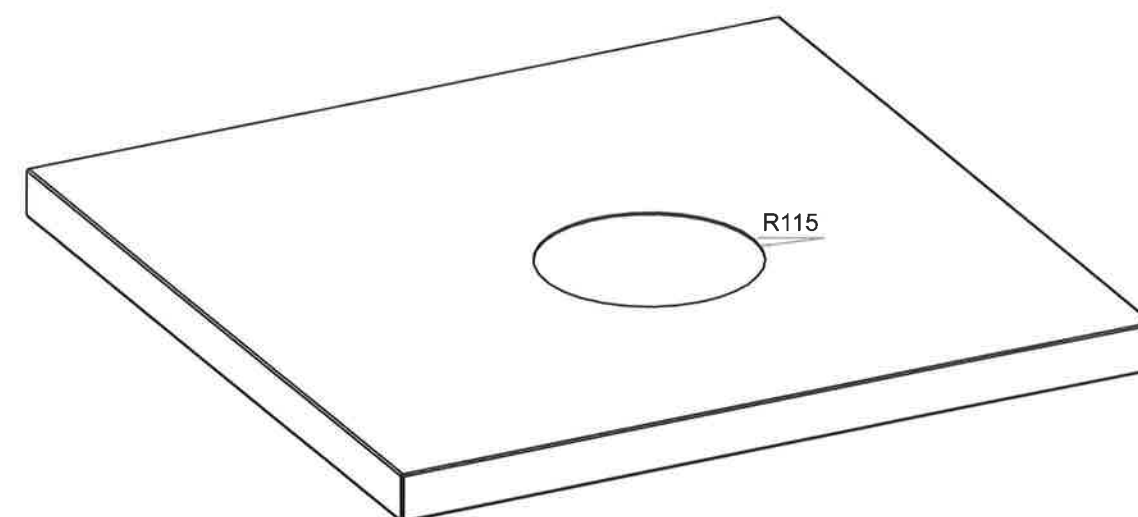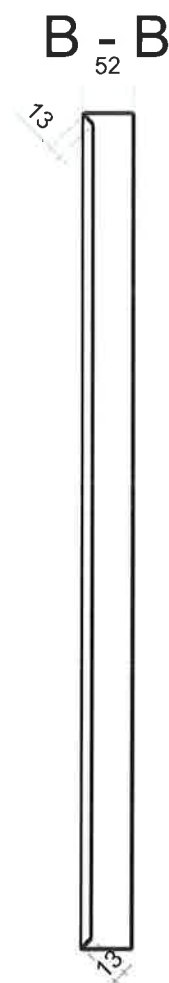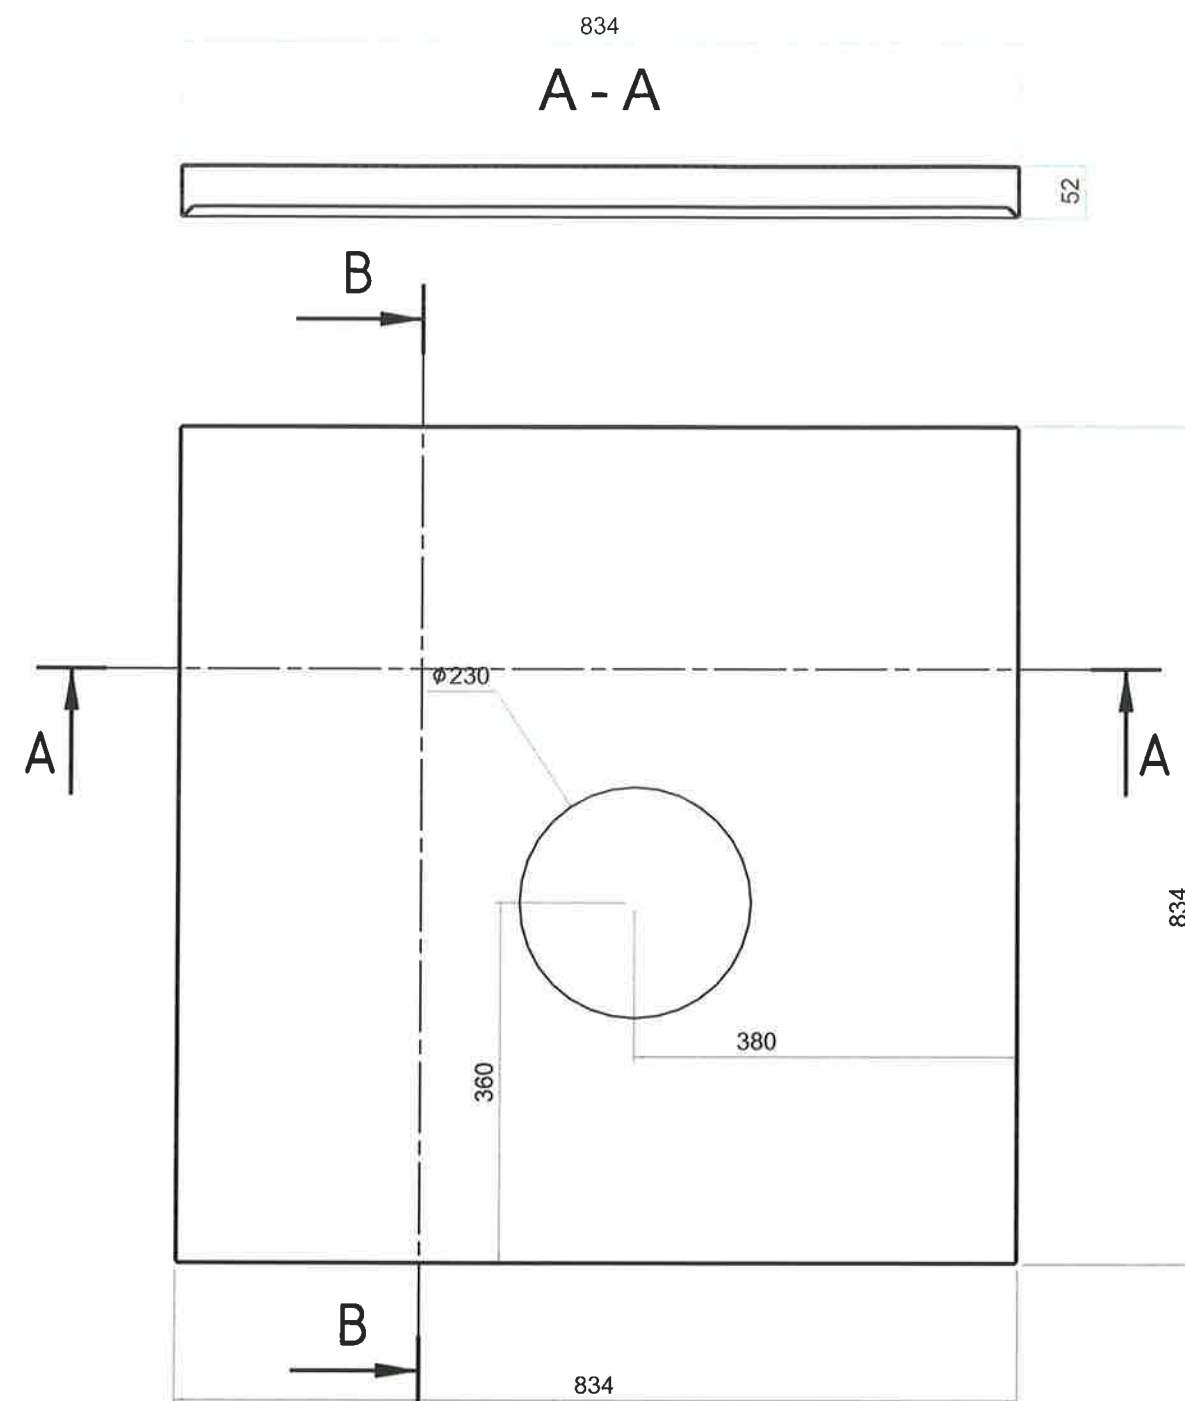


Désignation : capotage rep 1	Auteur : ETUDE 2		A3	
	Date : 07/07/2016			
Référence : CH0038		Ech. 1 : 5,26	Révision A	Page -
 SAS SCHONT 68 rue saint exupéry 69124 colombier saugnieu	Chantier : 180			

A - A


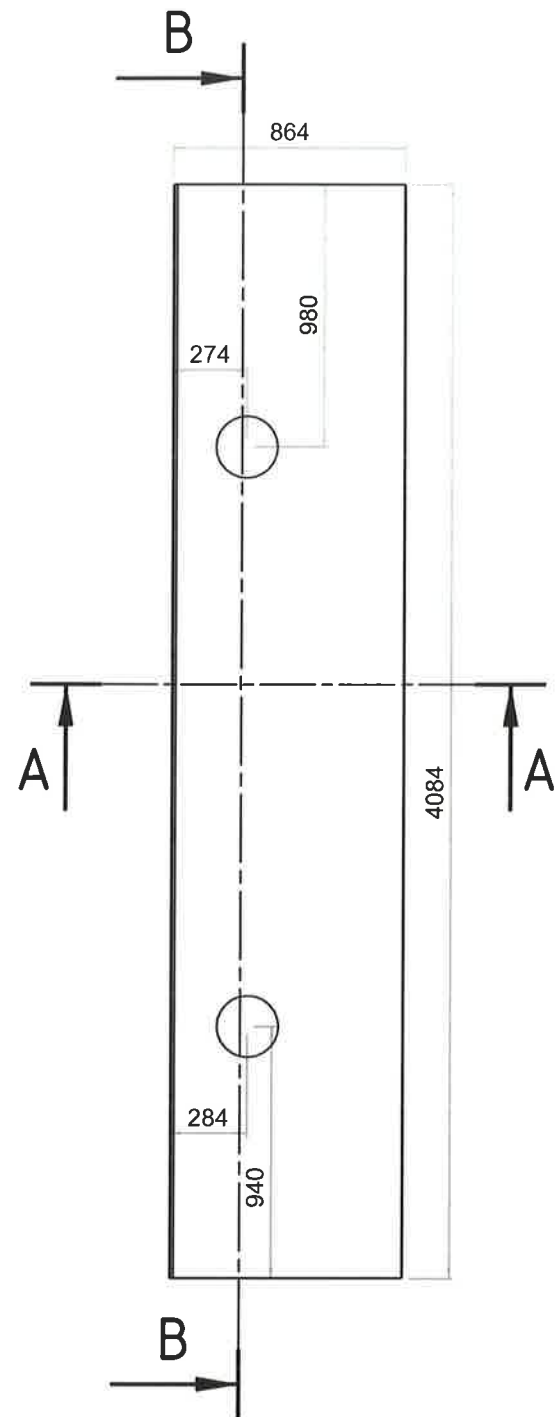
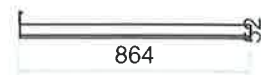


B - B




352

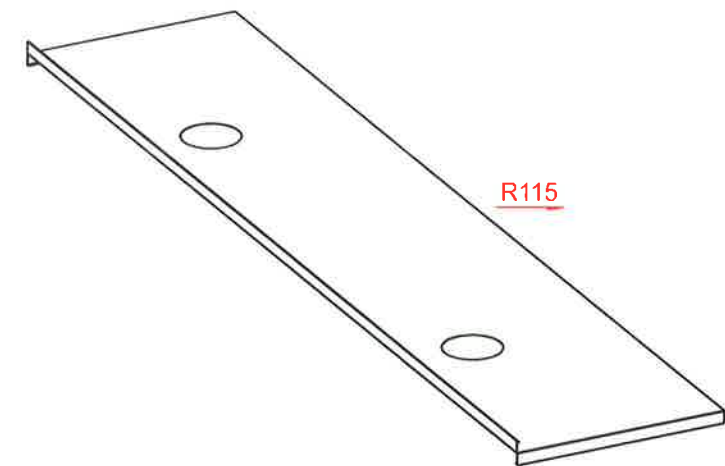




Désignation : capotage rep 1x	Auteur : ETUDE 2		A3	
	Date : 07/07/2016			
Référence : CH0038		Ech. 1 : 5,26	Révision A	Page -
 SAS SCHONT 68 rue saint exupéry 69124 colombier saugnieu	Chantier : 180			

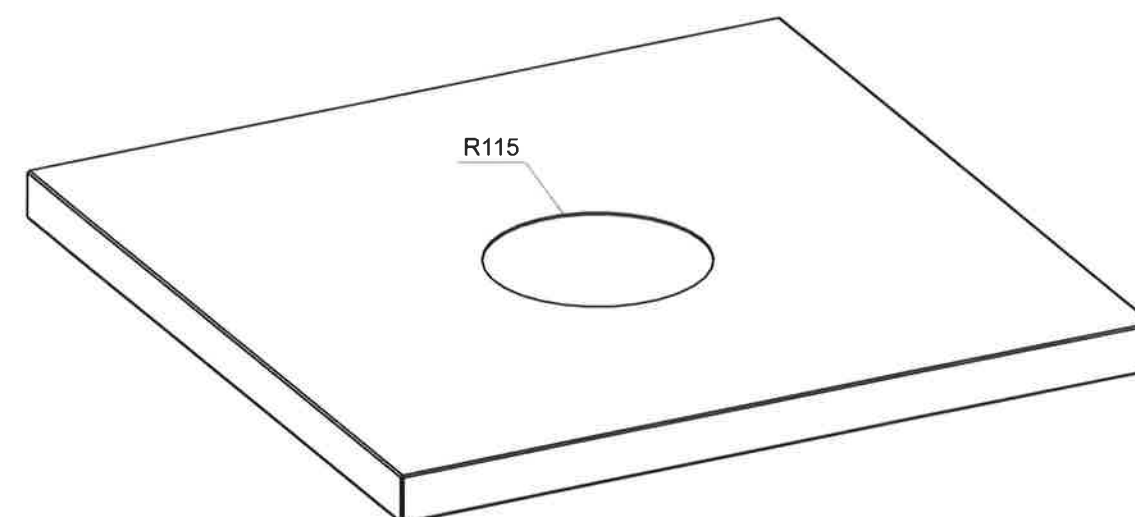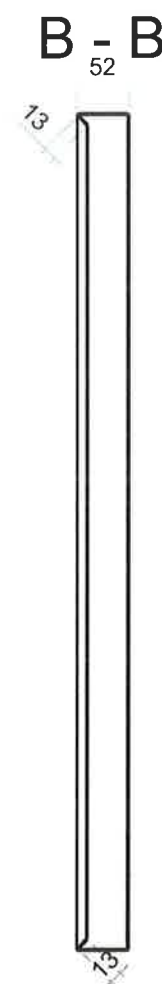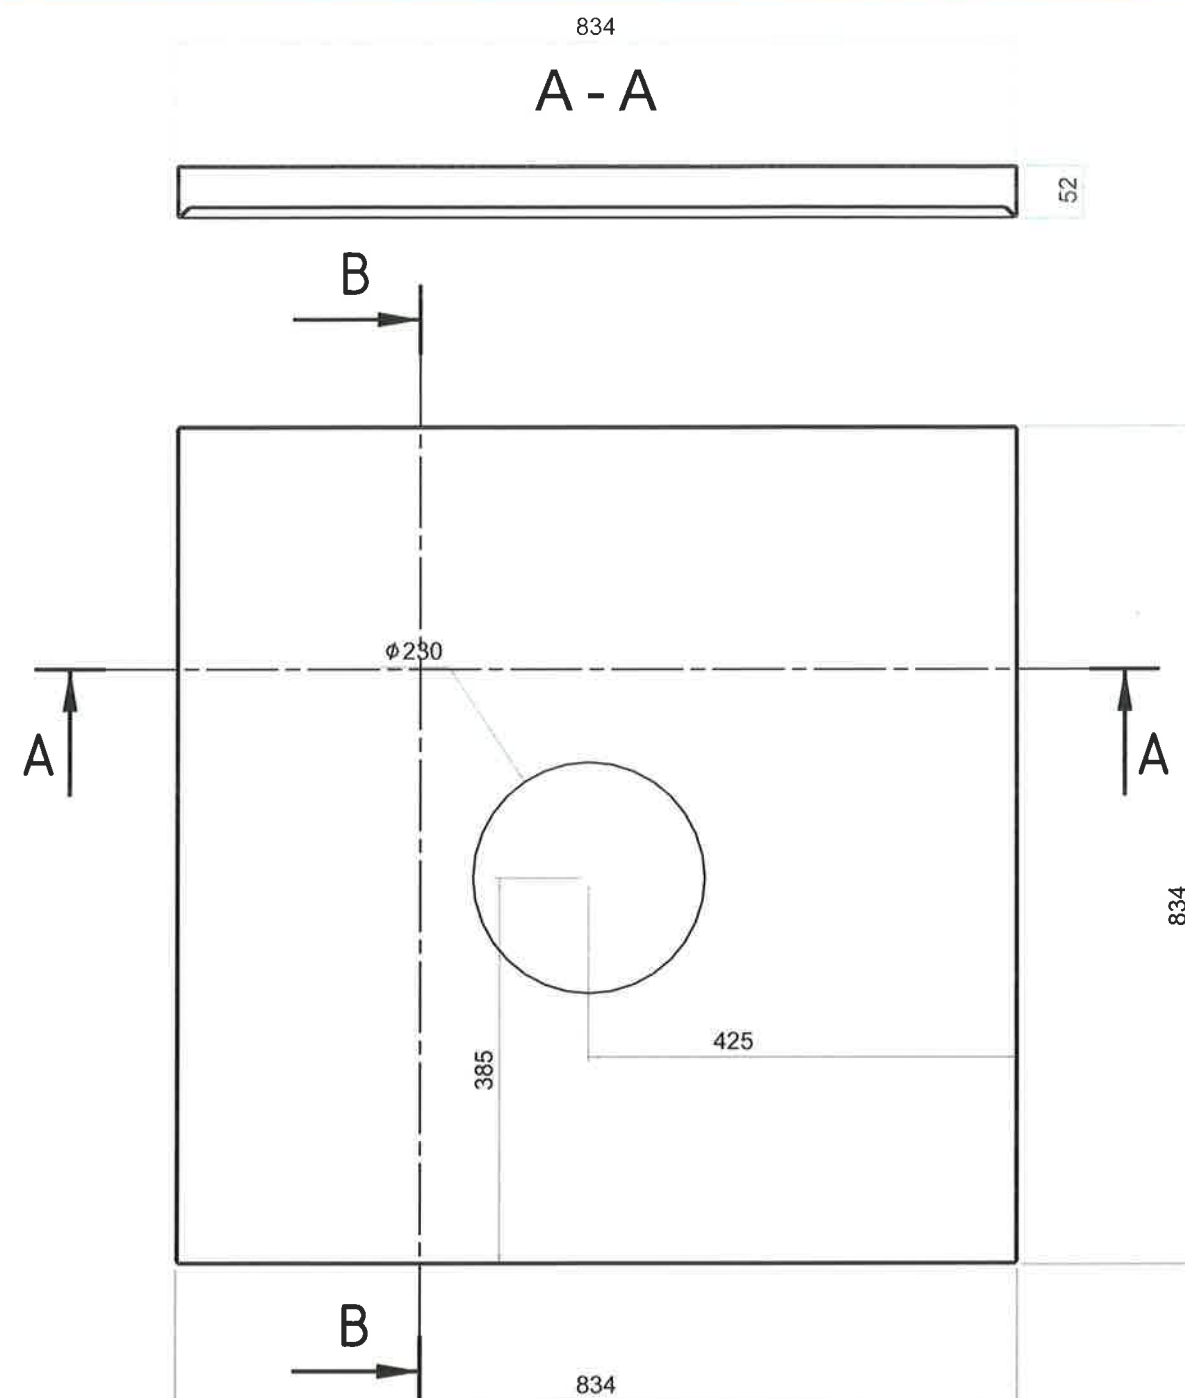




Désignation : capotage rep 2 Référence : CH0038	Auteur : ETUDE 2		A3	
	Date : 07/07/2016			
	 SAS SCHONT 68 rue saint exupéry 69124 colombier saugnieu		Ech. 1 : 5,26	Révision A
Chantier : 180				

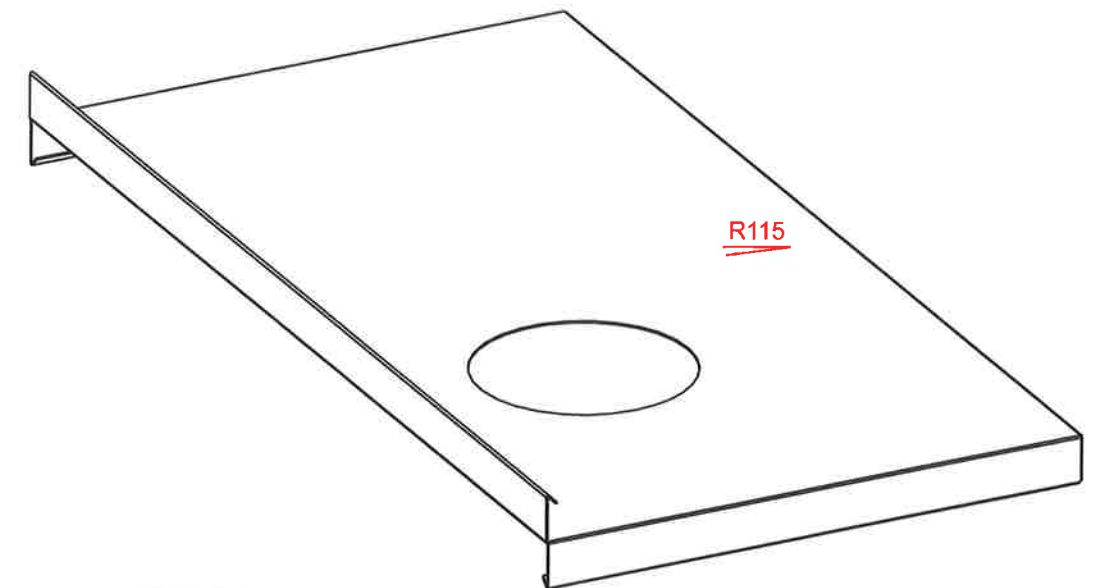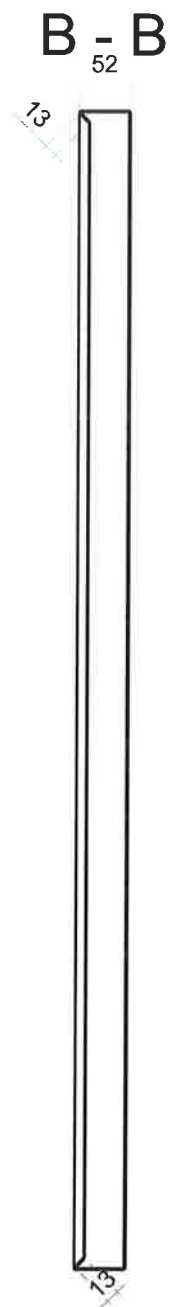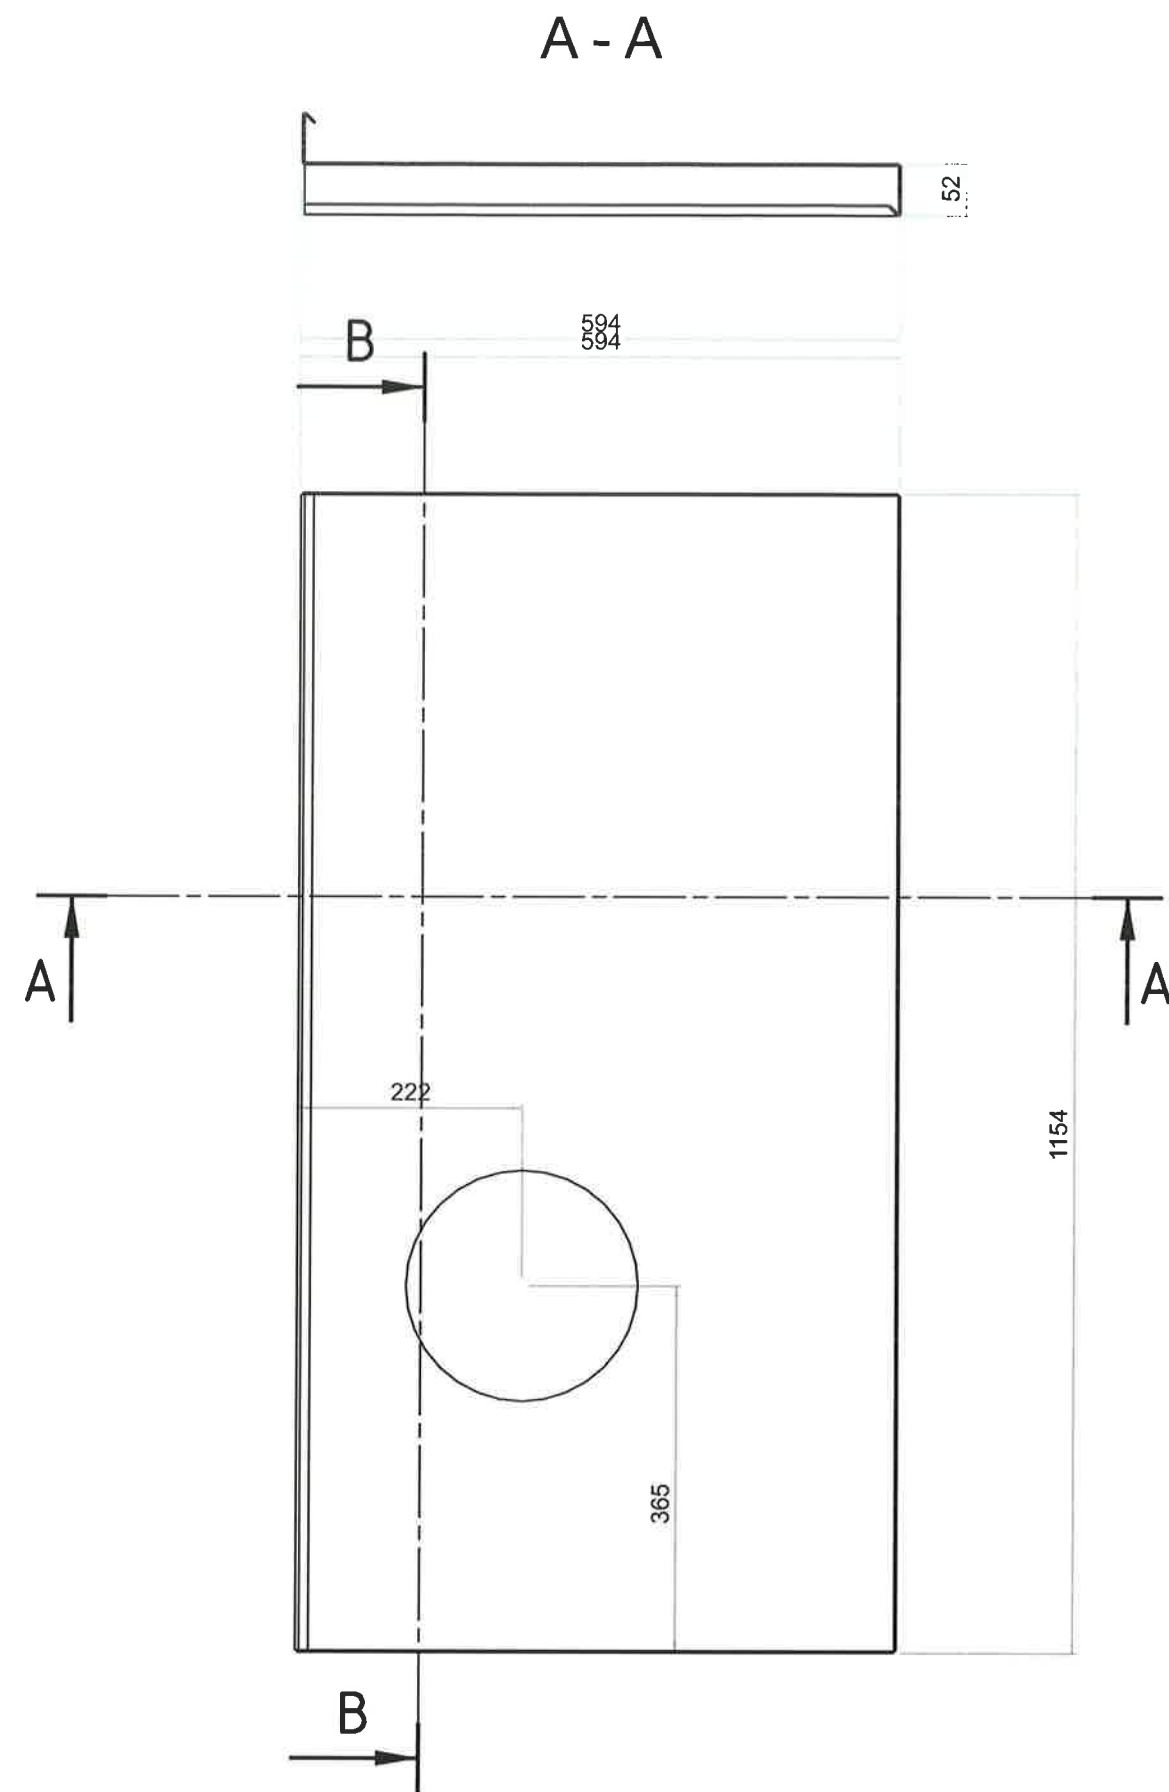




Désignation : capotage rep 2x	Auteur : ETUDE 2		A3		
	Date : 07/07/2016				
Référence : CH0038			Ech. 1 : 5,26	Révision A	Page -
 SAS SCHONT 68 rue saint exupéry 69124 colombier saugnieu	Chantier : 180				

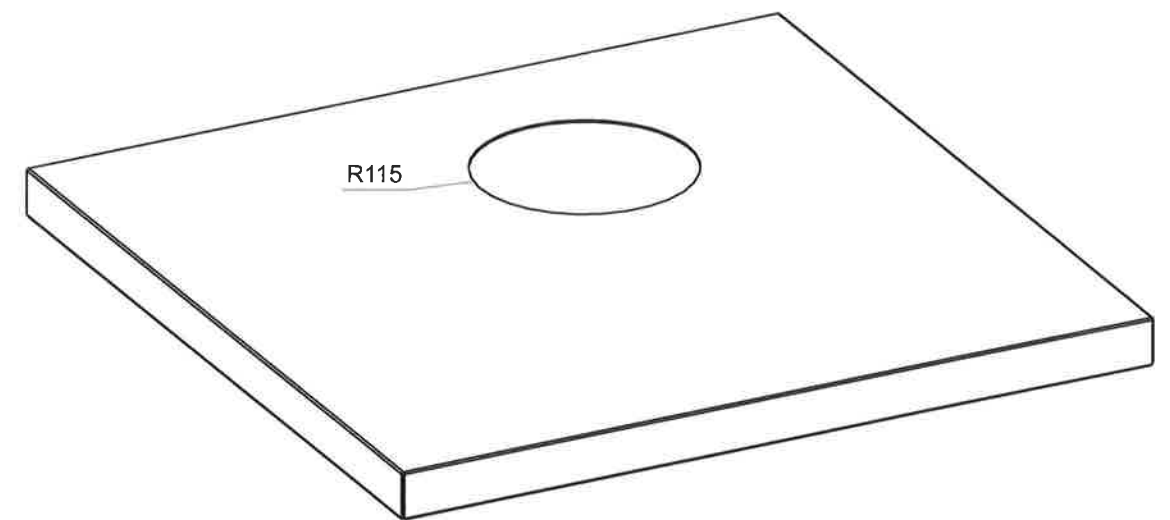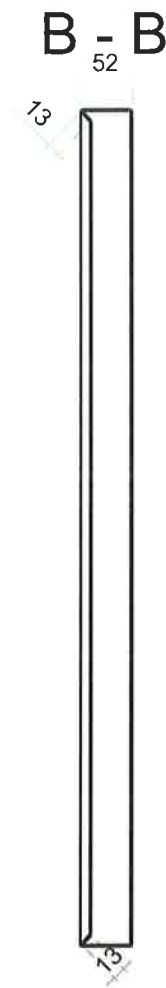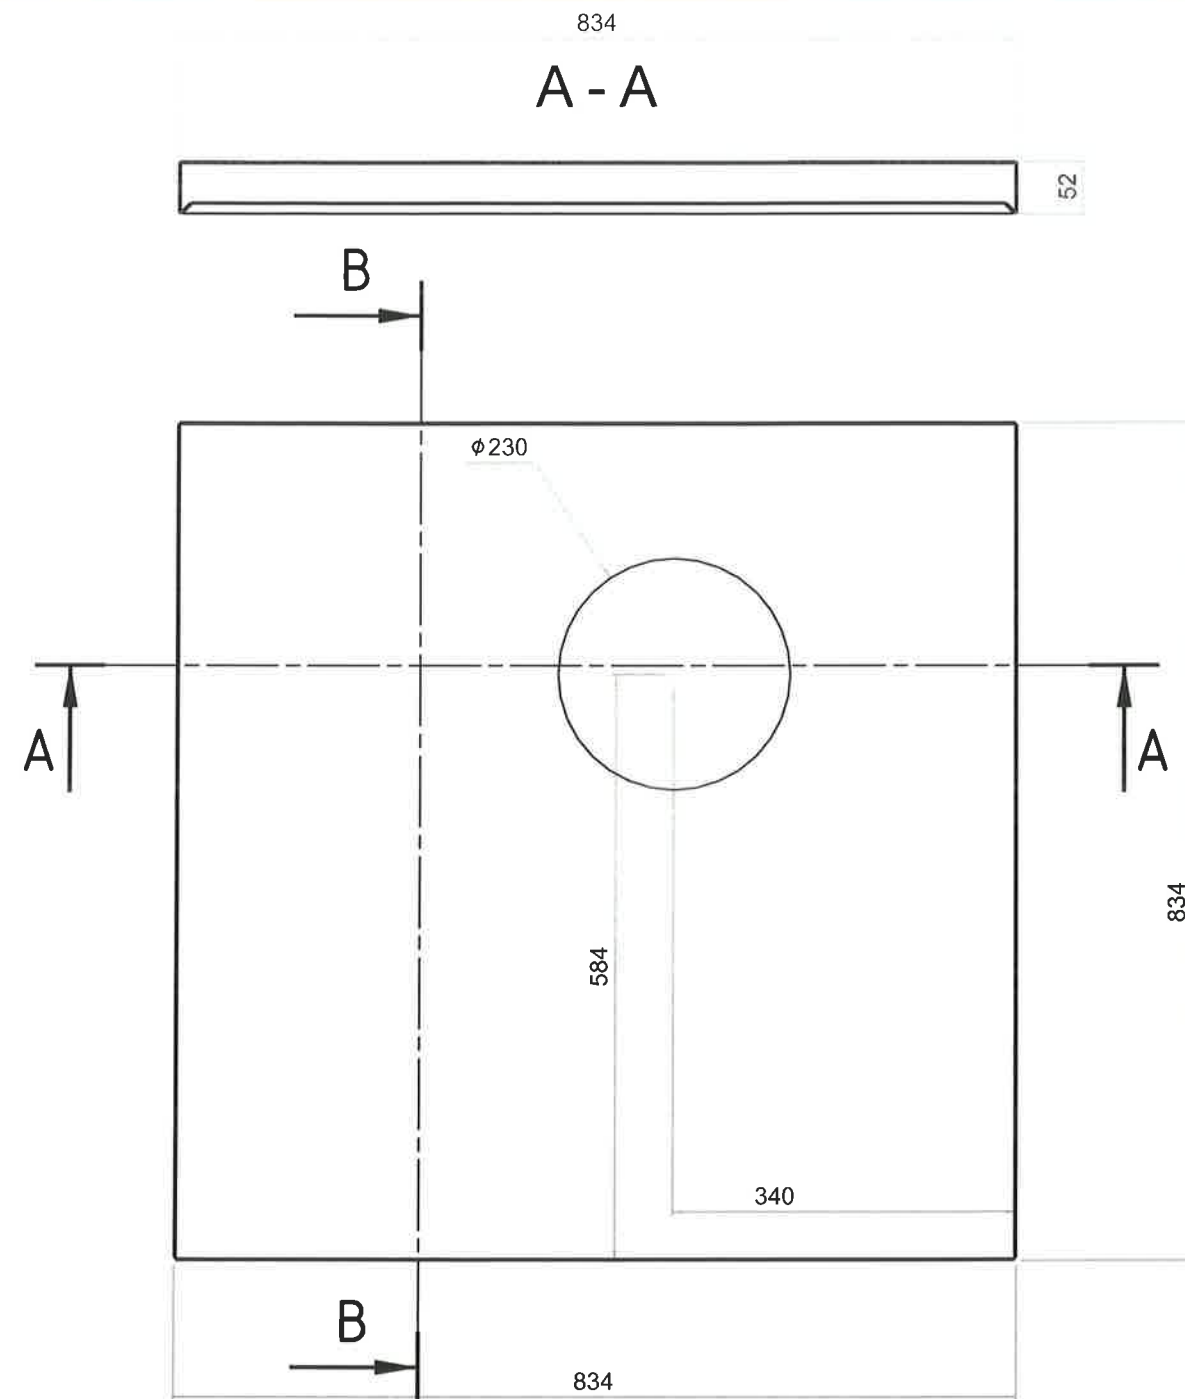




Désignation : capotage rep 3	Auteur : ETUDE 2		A3	
	Date : 07/07/2016			
Référence : CH0038		Ech. 1 : 5,26	Révision A	Page -
 SAS SCHONT 68 rue saint exupéry 69124 colombier saugnieu	Chantier : 180			

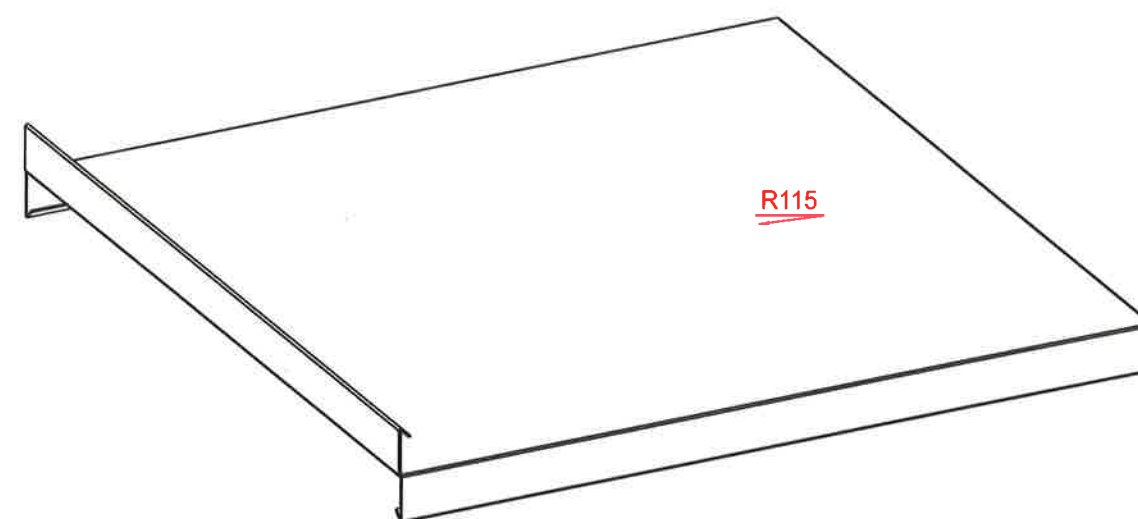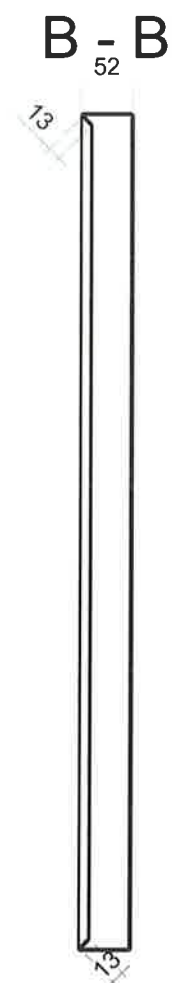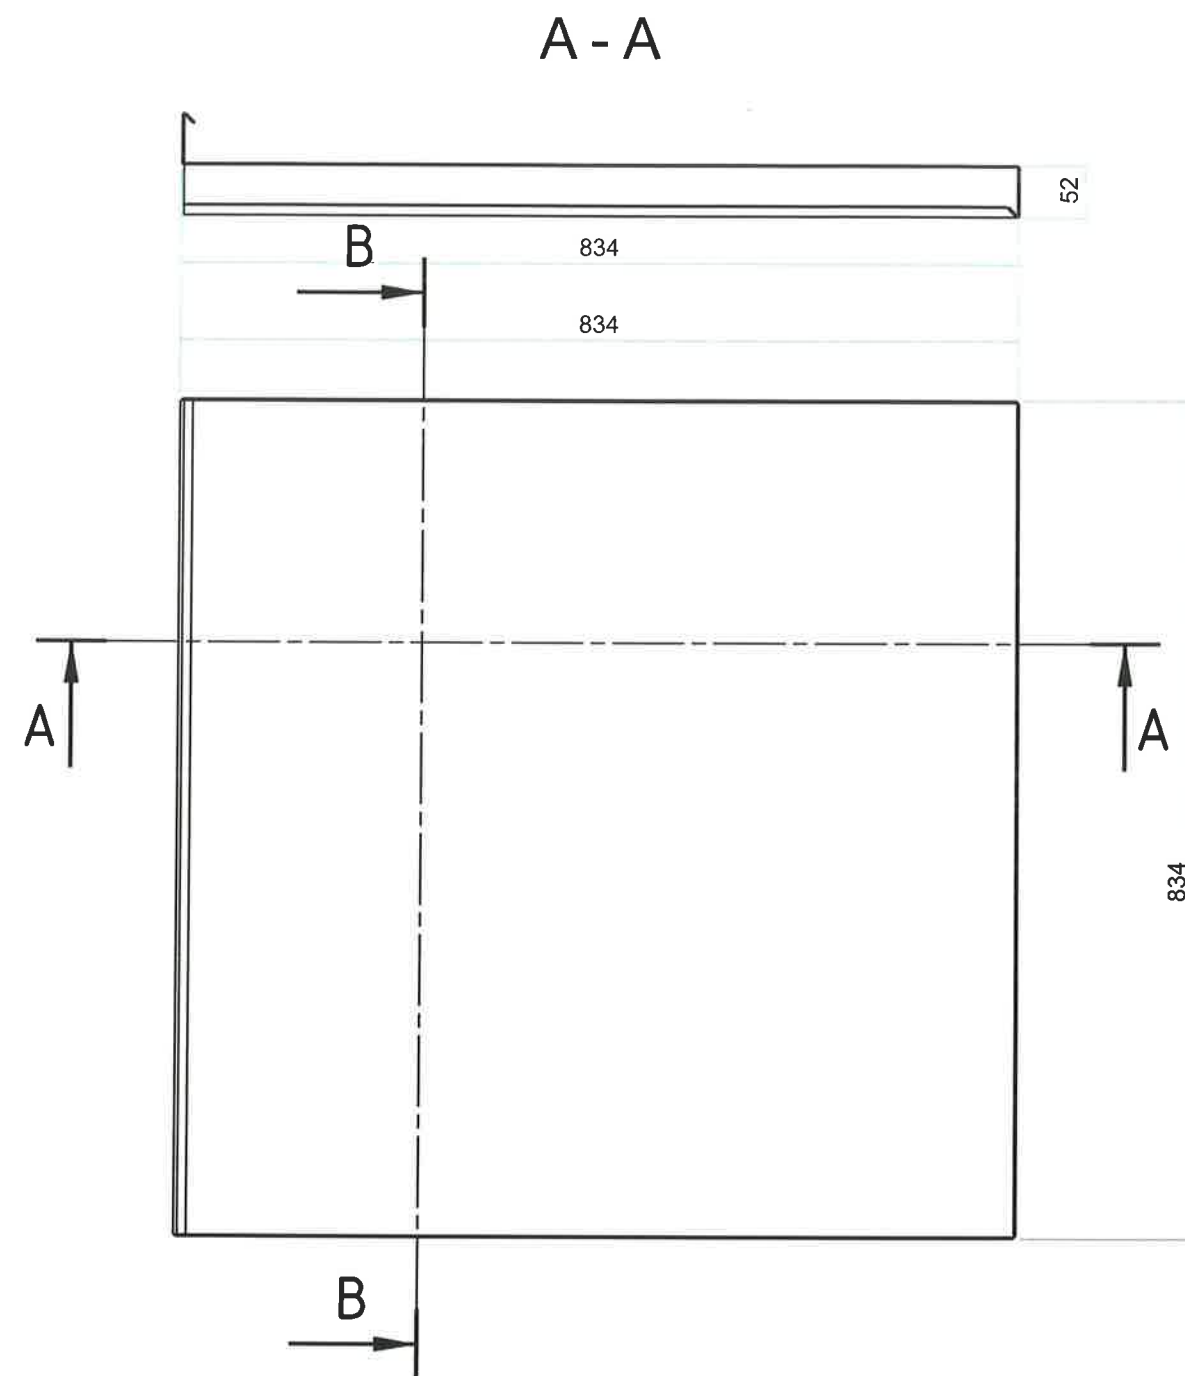




Désignation : capotage rep 3x	Auteur : ETUDE 2		A3	
	Date : 07/07/2016			
Référence : CH0038		Ech. 1 : 5,26	Révision A	Page -
 SAS SCHONT 68 rue saint exupéry 69124 colombier saugnieu	Chantier : 180			

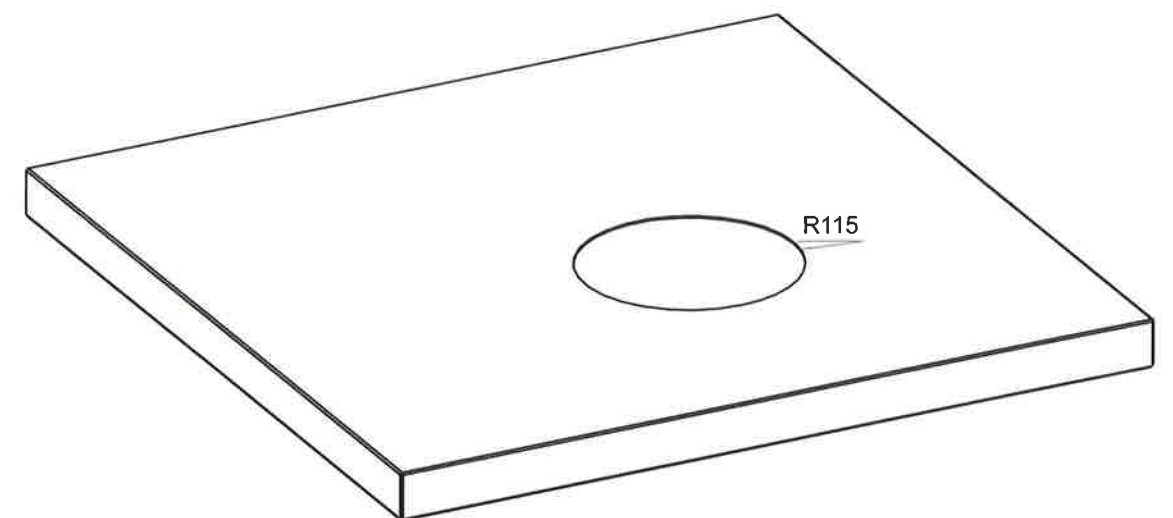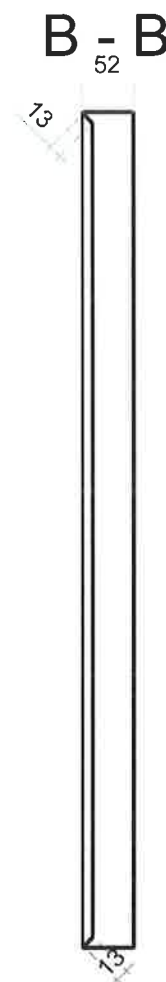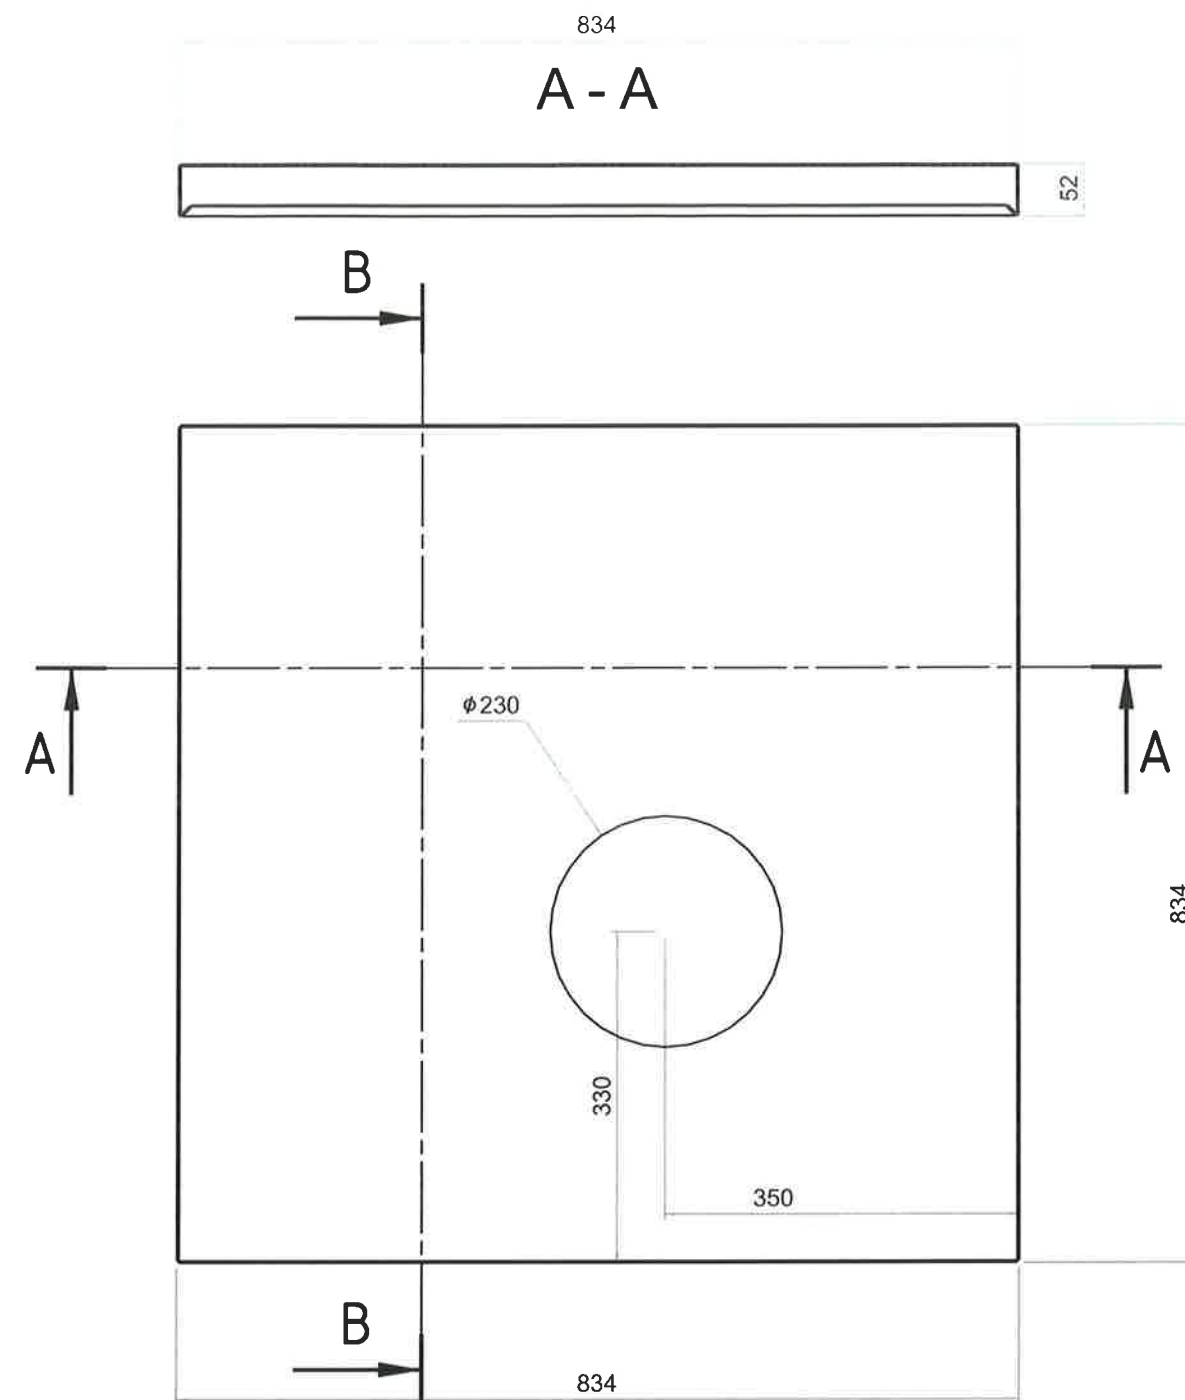




Désignation : capotage rep 4 Référence : CH0038	Auteur : ETUDE 2		A3	
	Date : 07/07/2016			
			Ech. 1 : 5,26	Révision
A				-
SAS SCHONT 68 rue saint exupéry 69124 colombier saugnieu		Chantier : 180		

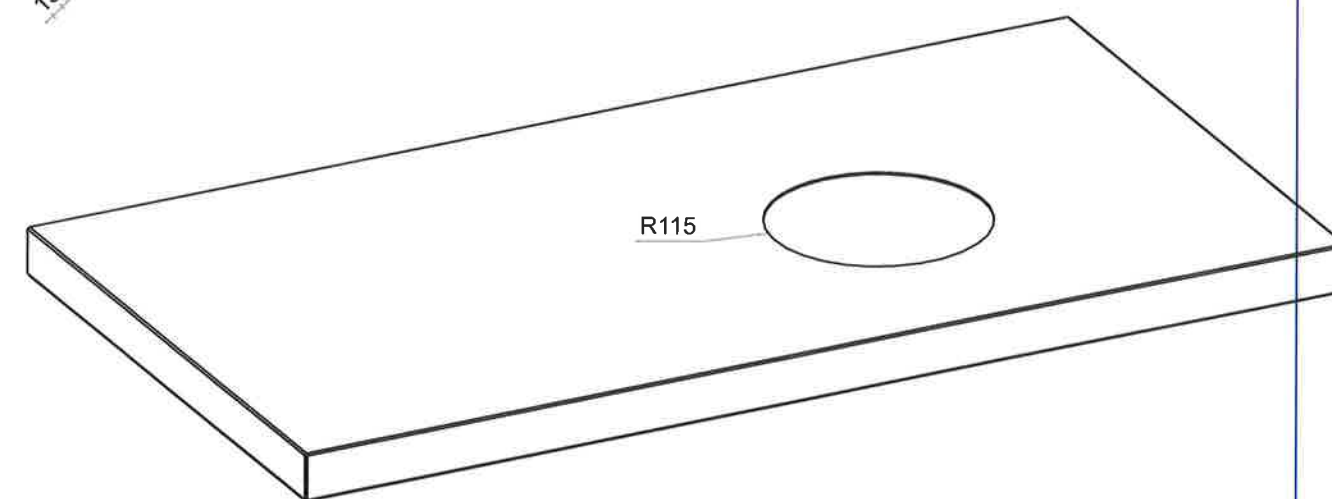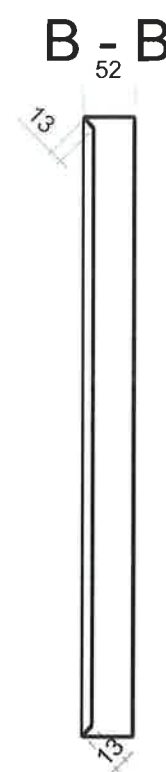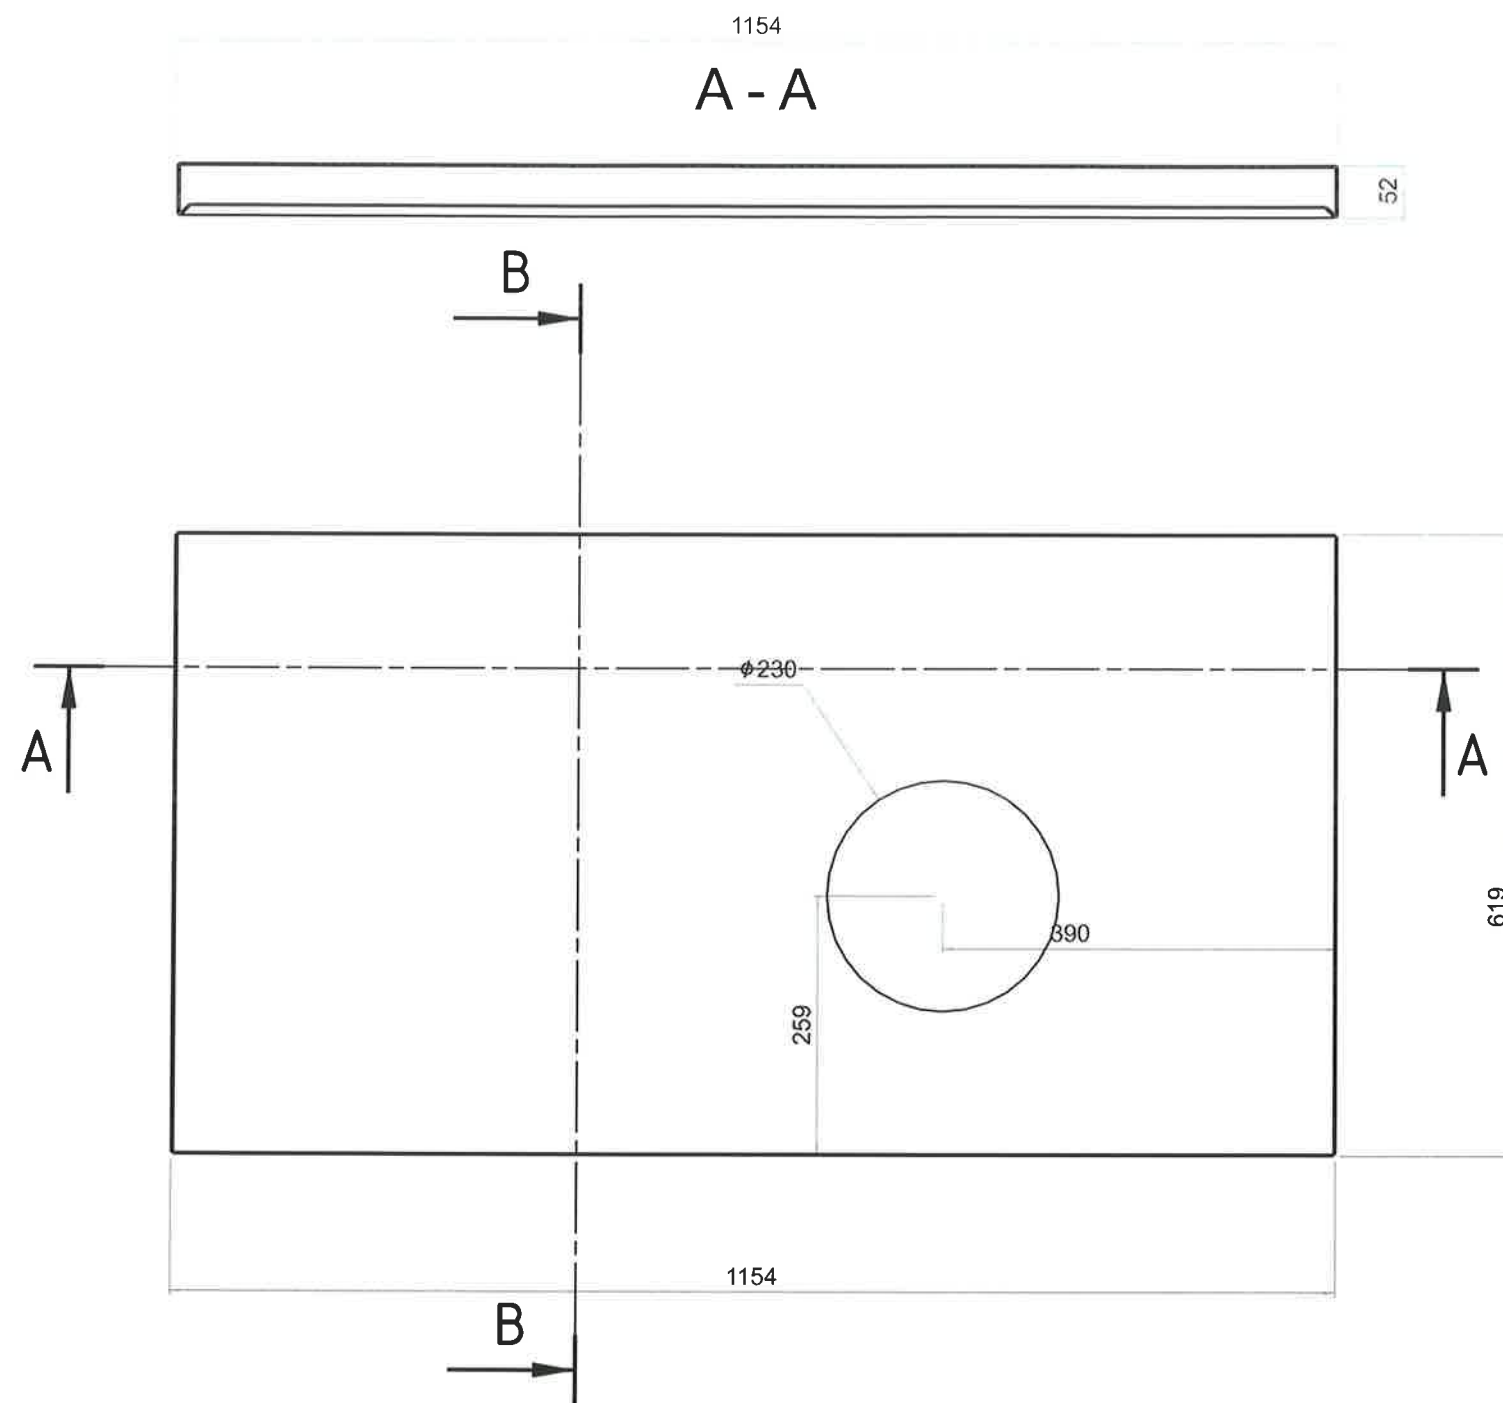




Désignation : capotage rep 4x Référence : CH0038	Auteur : ETUDE 2		A3	
	Date : 07/07/2016			
	 SAS SCHONT 68 rue saint exupéry 69124 colombier saugnieu		Ech. 1 : 5,26	Révision A
Chantier : 180				

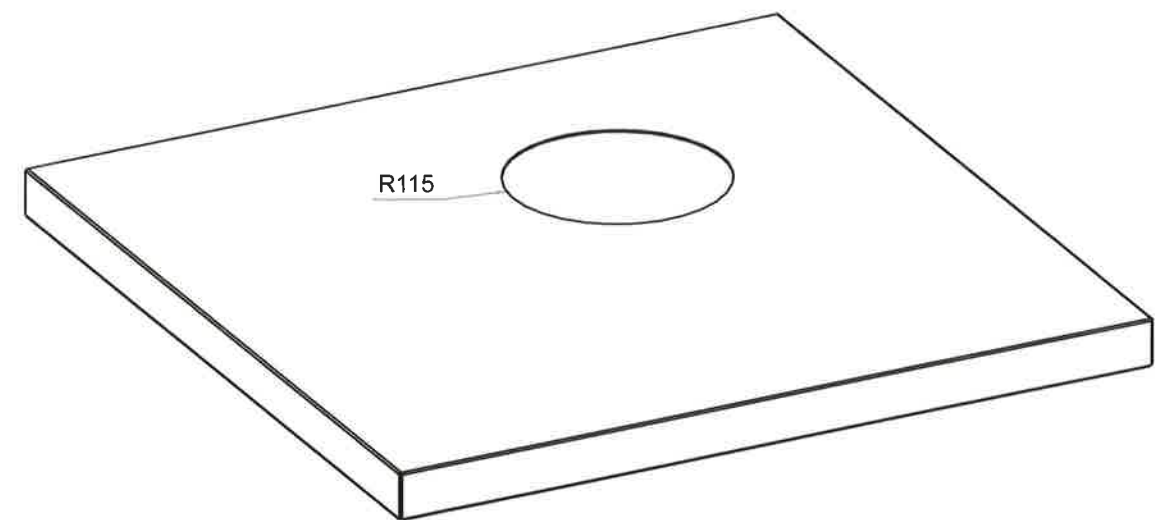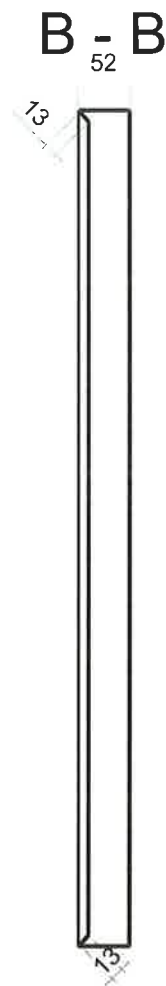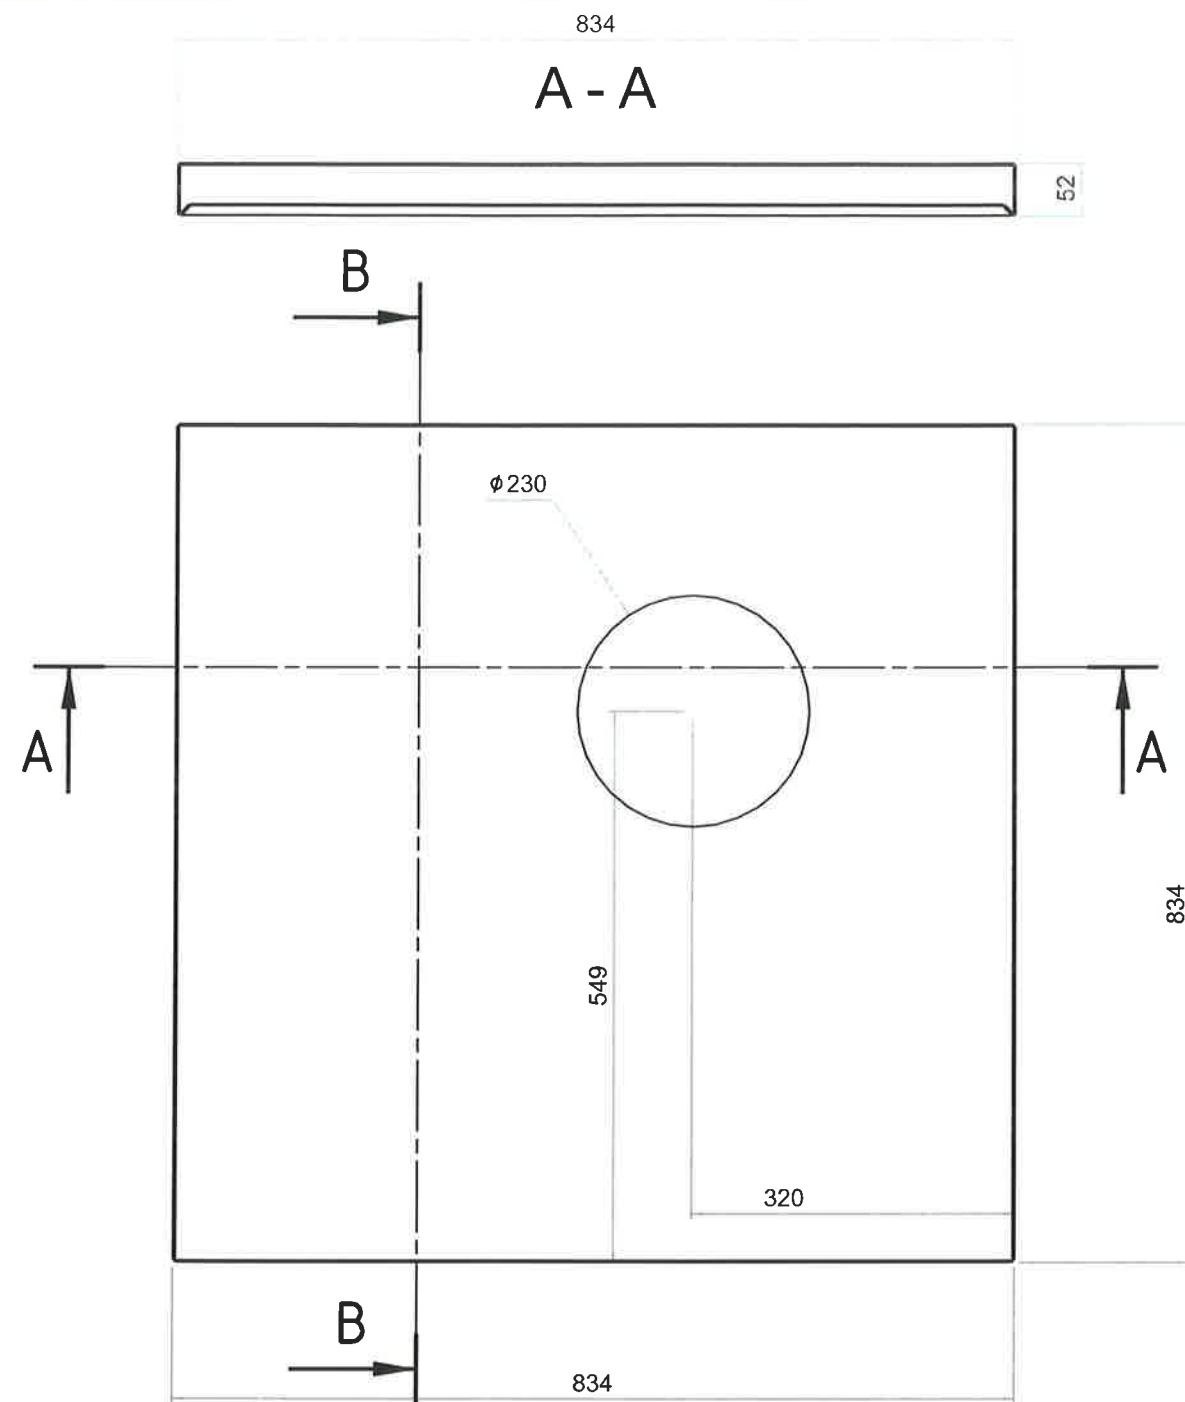




Désignation : capotage rep 5	Auteur : ETUDE 2		A3		
	Date : 07/07/2016				
Référence : CH0038			Ech. 1 : 5,26	Révision A	Page -
 SAS SCHONT 68 rue saint exupéry 69124 colombier saugnieu	Chantier : 180				

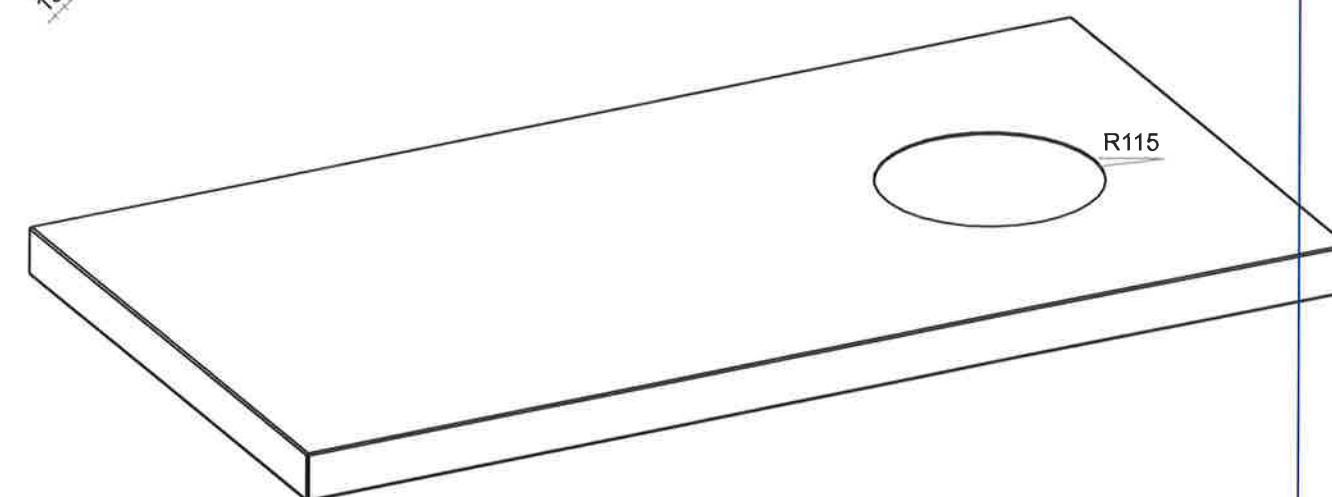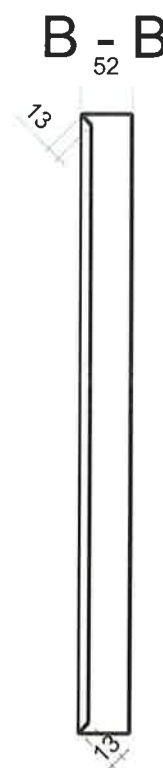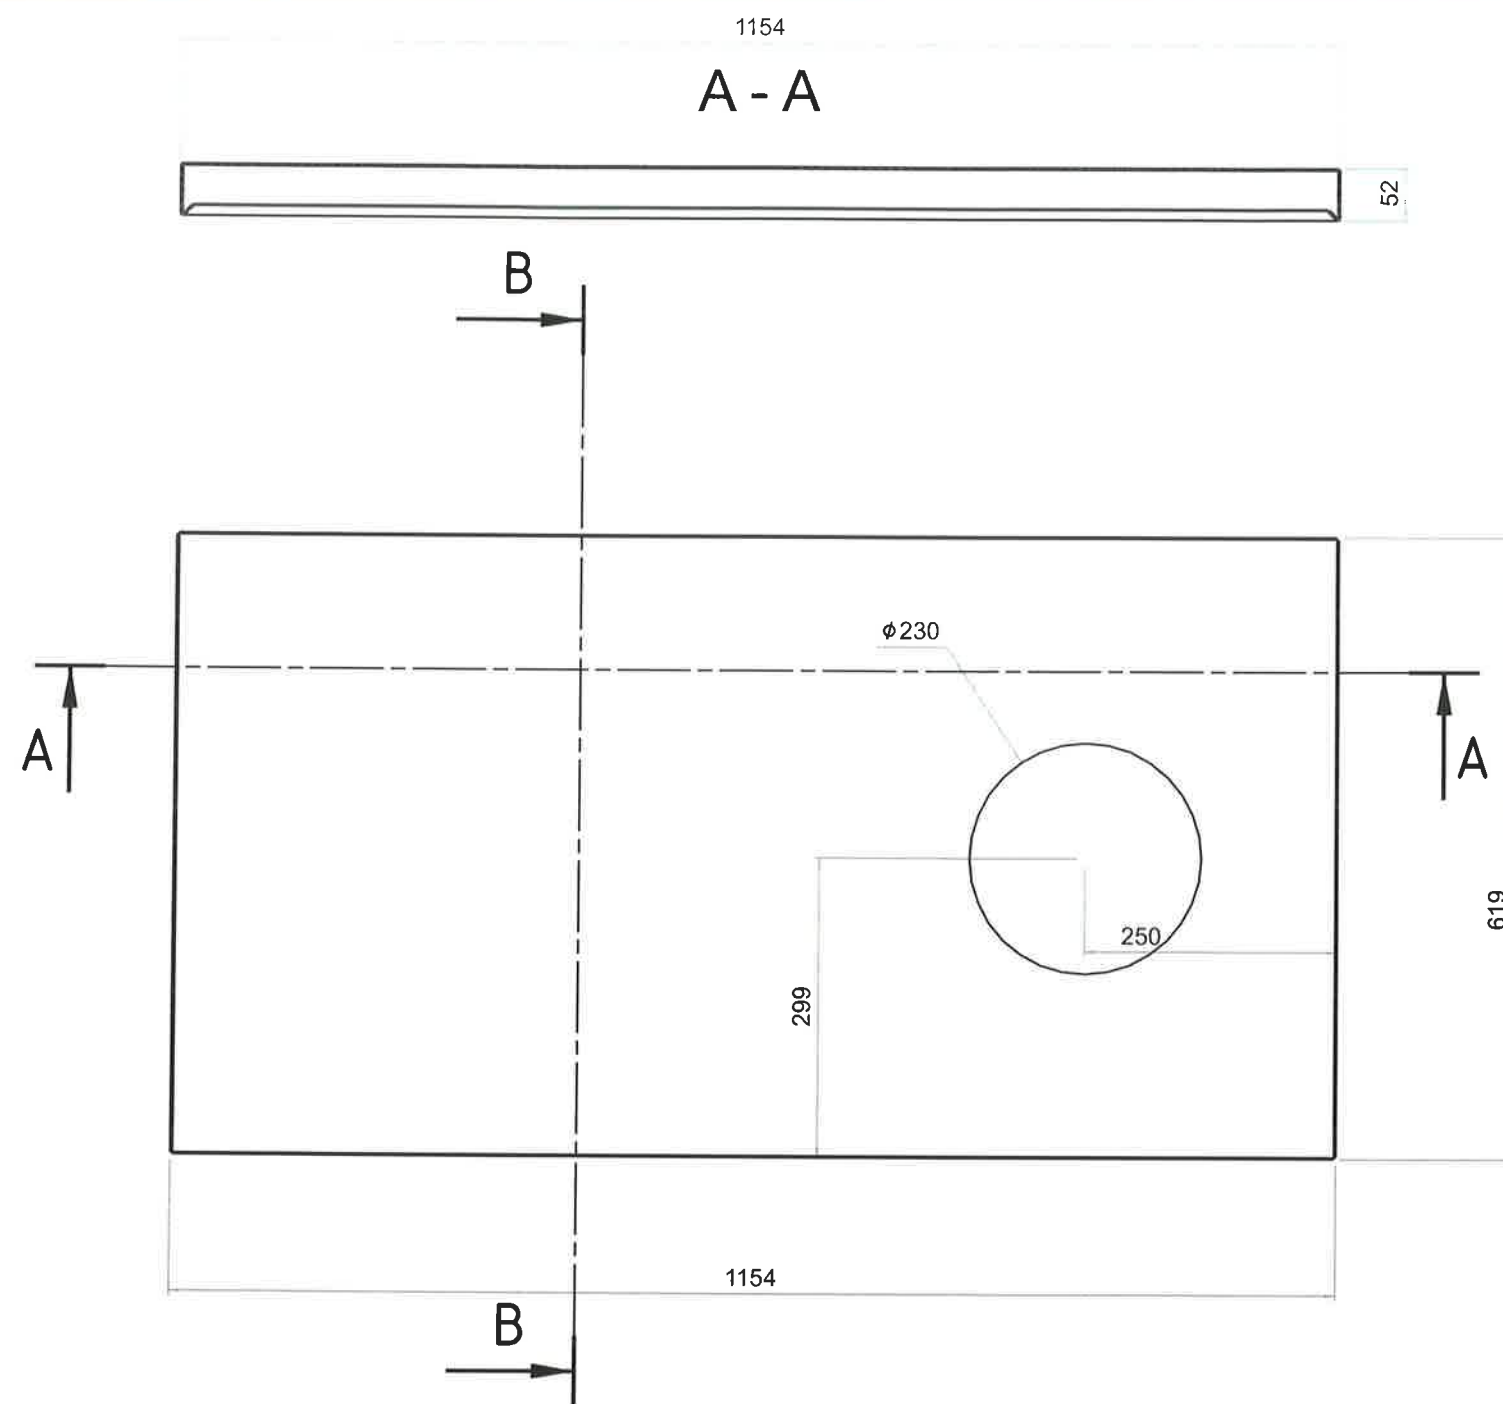

Désignation : capotage rep 5x Référence : CH0038	Auteur : ETUDE 2		A3		
	Date : 07/07/2016				
		SAS SCHONT 68 rue saint exupéry 69124 colombier saugnieu		Ech. 1 : 5,26	Révision A
Chantier : 180					

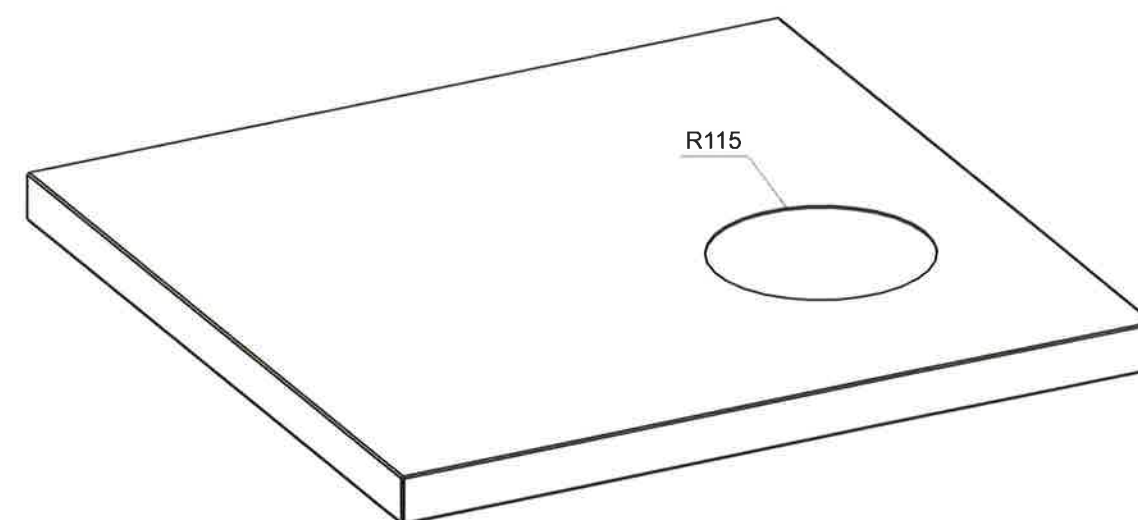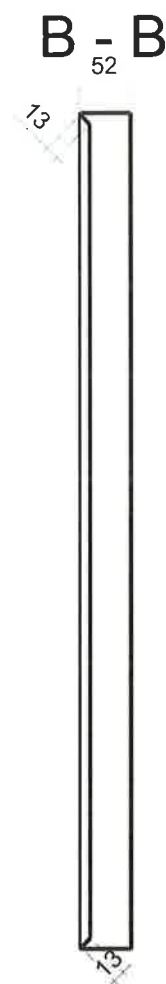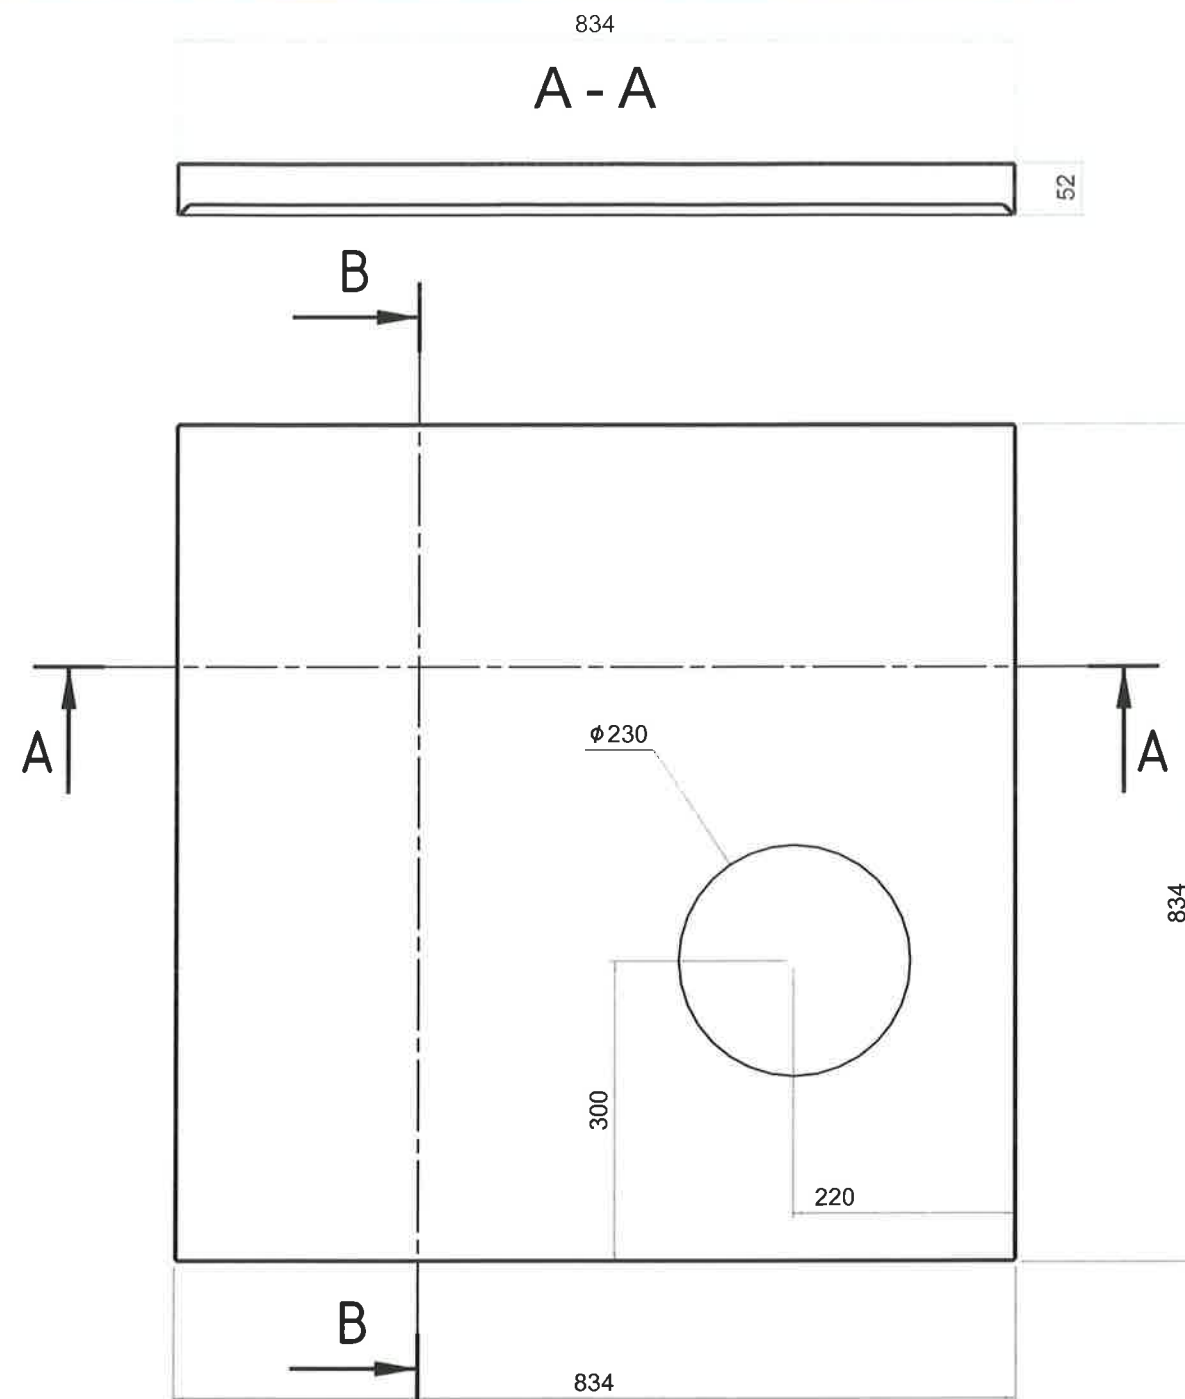


Désignation : capotage rep 6 Référence : CH0038	Auteur : ETUDE 2		A3	
	Date : 07/07/2016			
	 SAS SCHONT 68 rue saint exupéry 69124 colombier saugnieu		Ech. 1 : 5,26	Révision A
Chantier : 180				

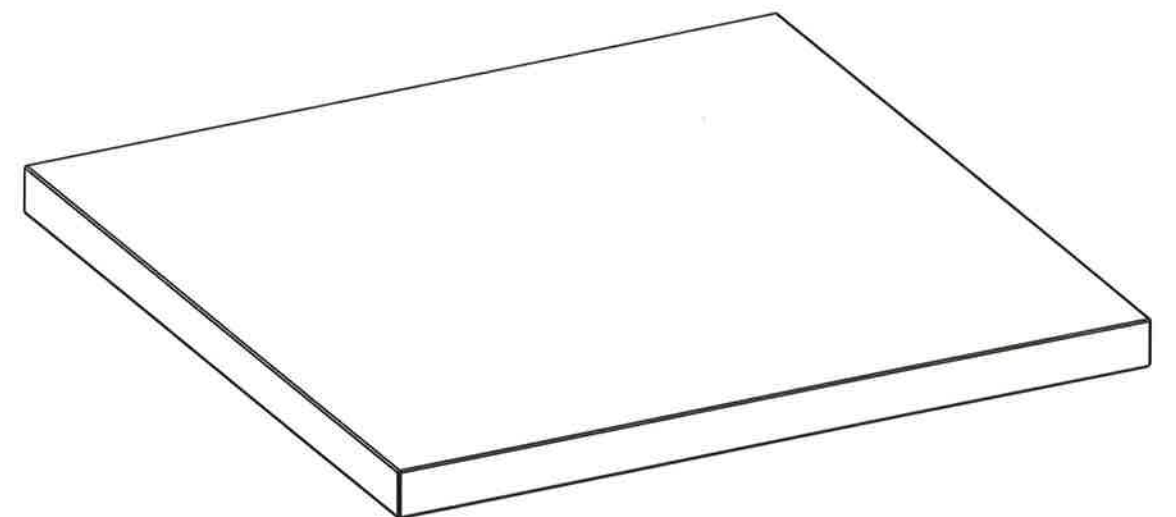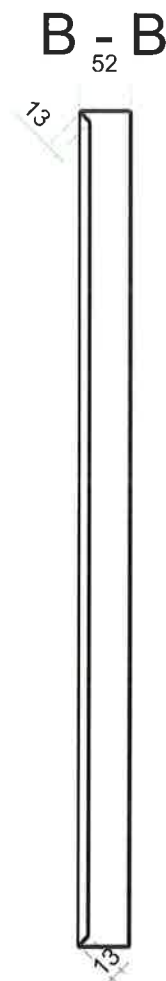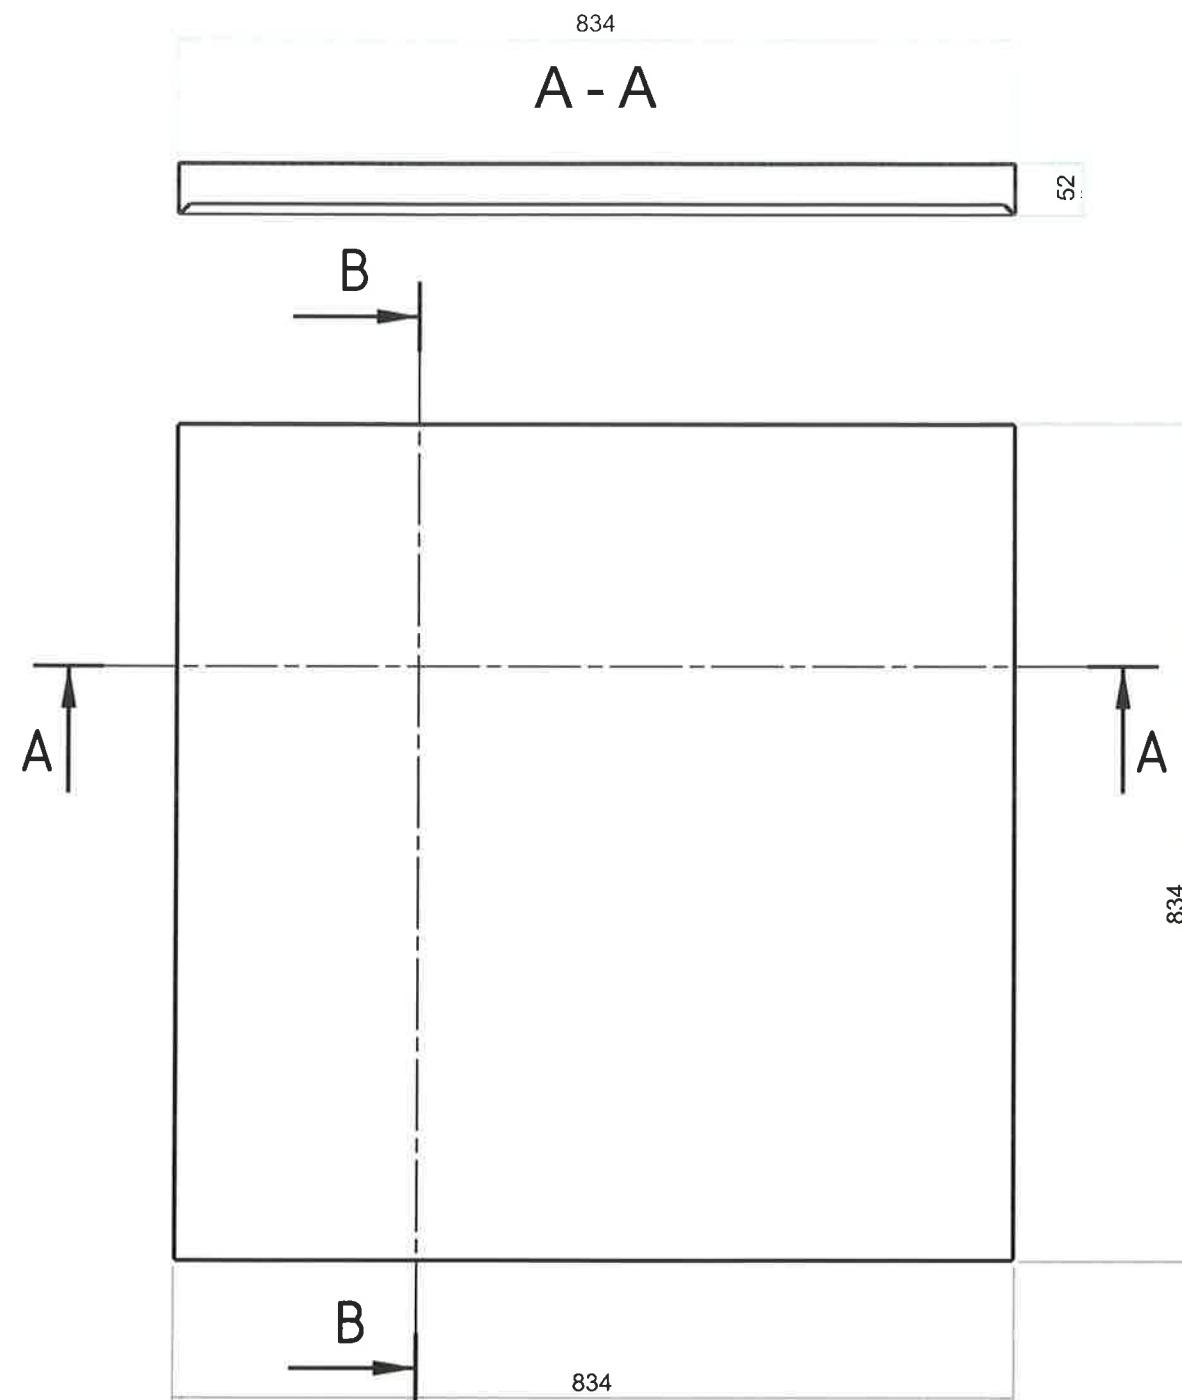


Désignation : capotage rep 6x	Auteur : ETUDE 2		A3	
	Date : 07/07/2016			
Référence : CH0038		Ech. 1 : 5,26	Révision A	Page -
	SAS SCHONT 68 rue saint exupéry 69124 colombier saugnieu		Chantier : 180	

3004
A - A

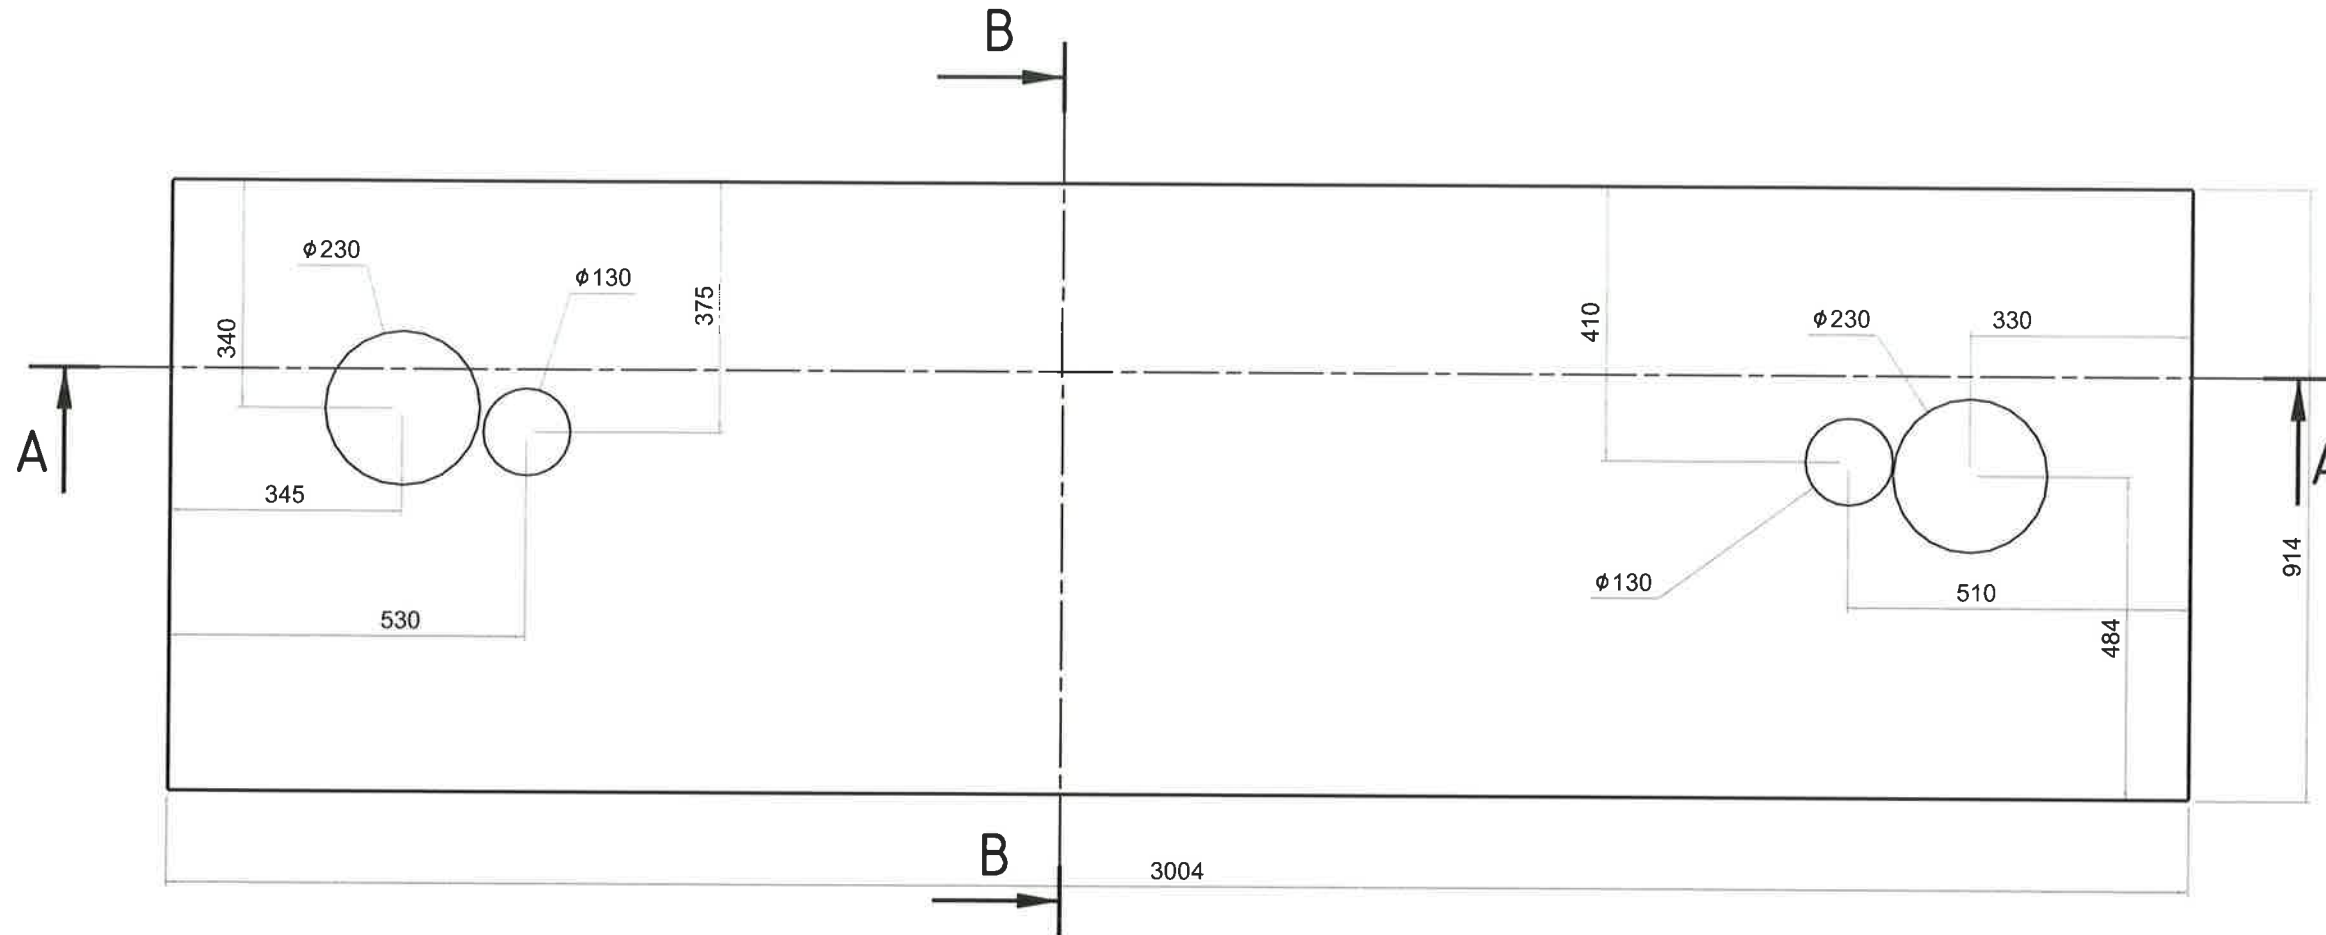




B - B

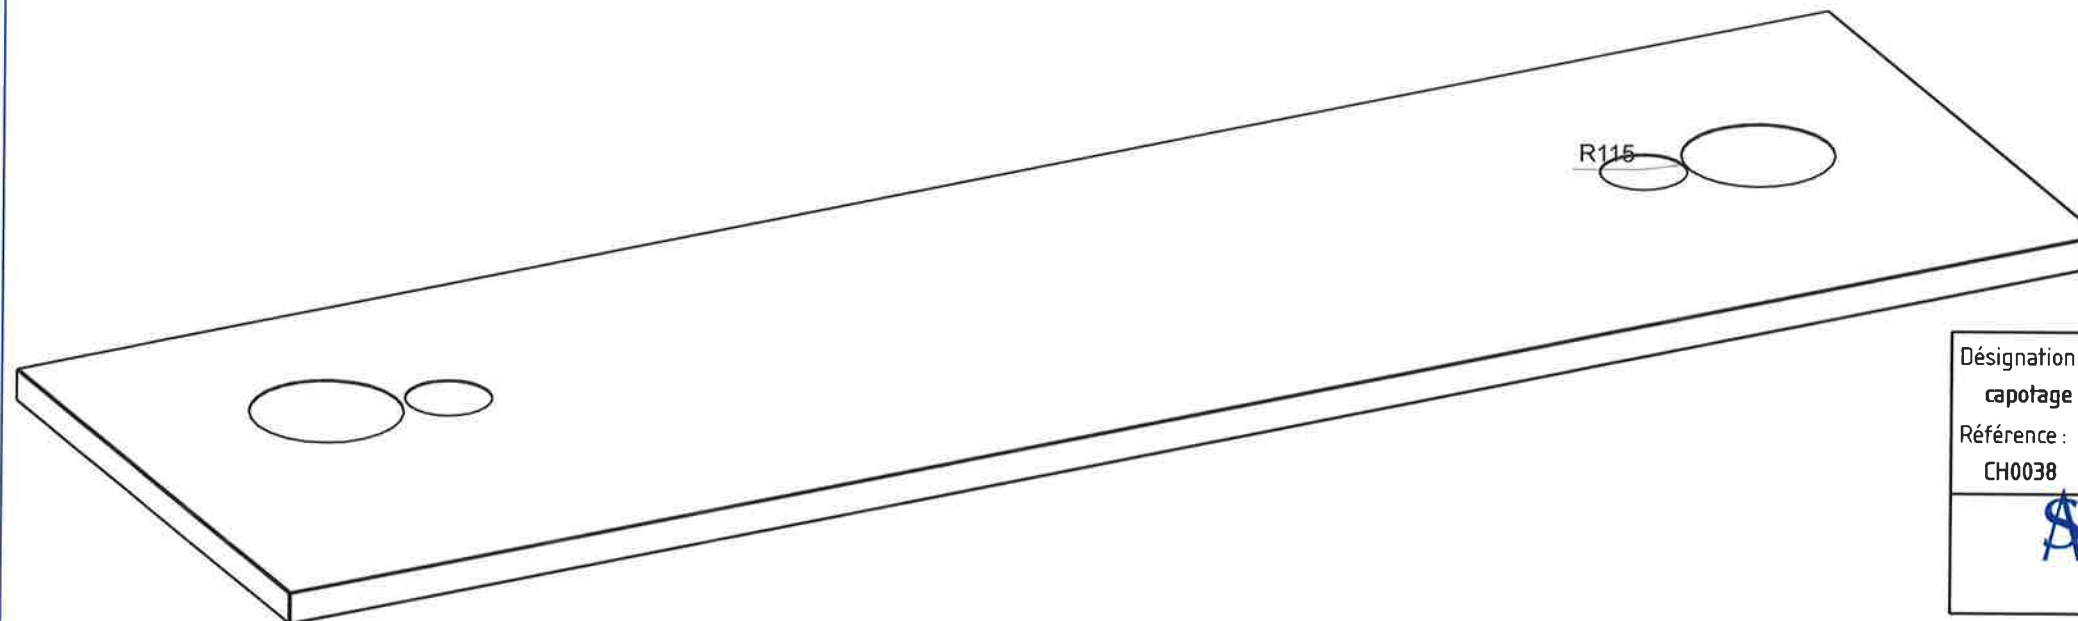




R115

Désignation : capotage rep 7	Auteur : ETUDE 2		A3	
	Date : 11/07/2016			
Référence : CH0038		Ech. 1 : 5,26	Révision A	Page -
 SAS SCHONT 68 rue saint exupéry 69124 colombier saugnieu	Chantier : 180			




SAS SCHONT
68 rue saint exupéry
69124 colombier saugnieu

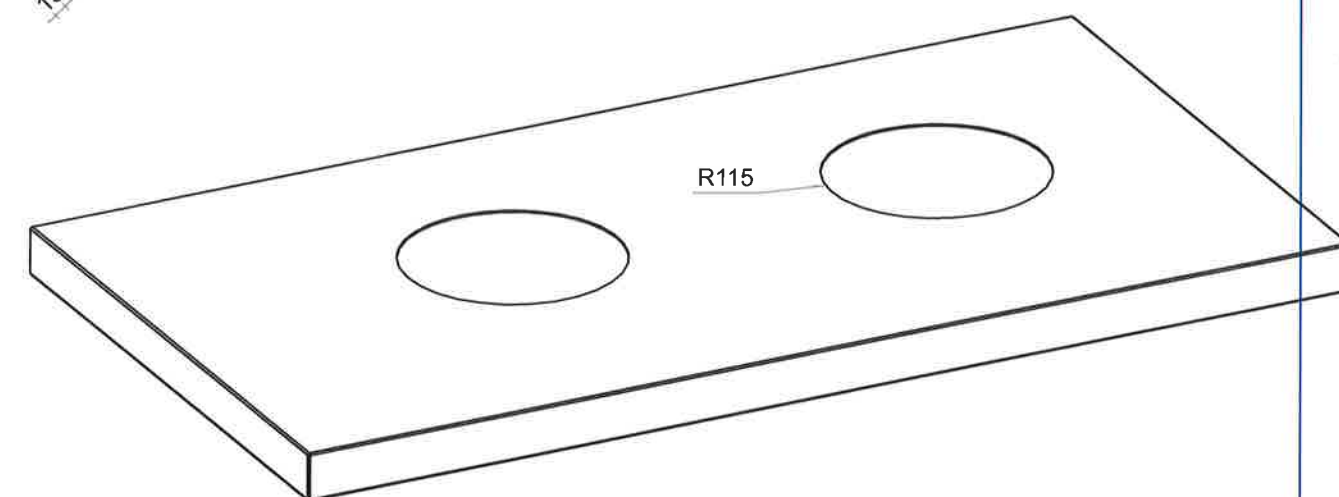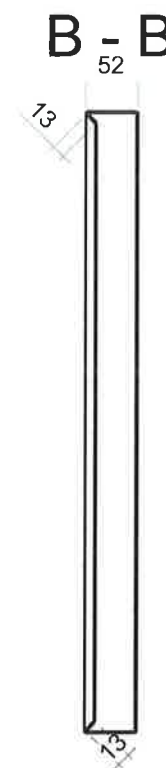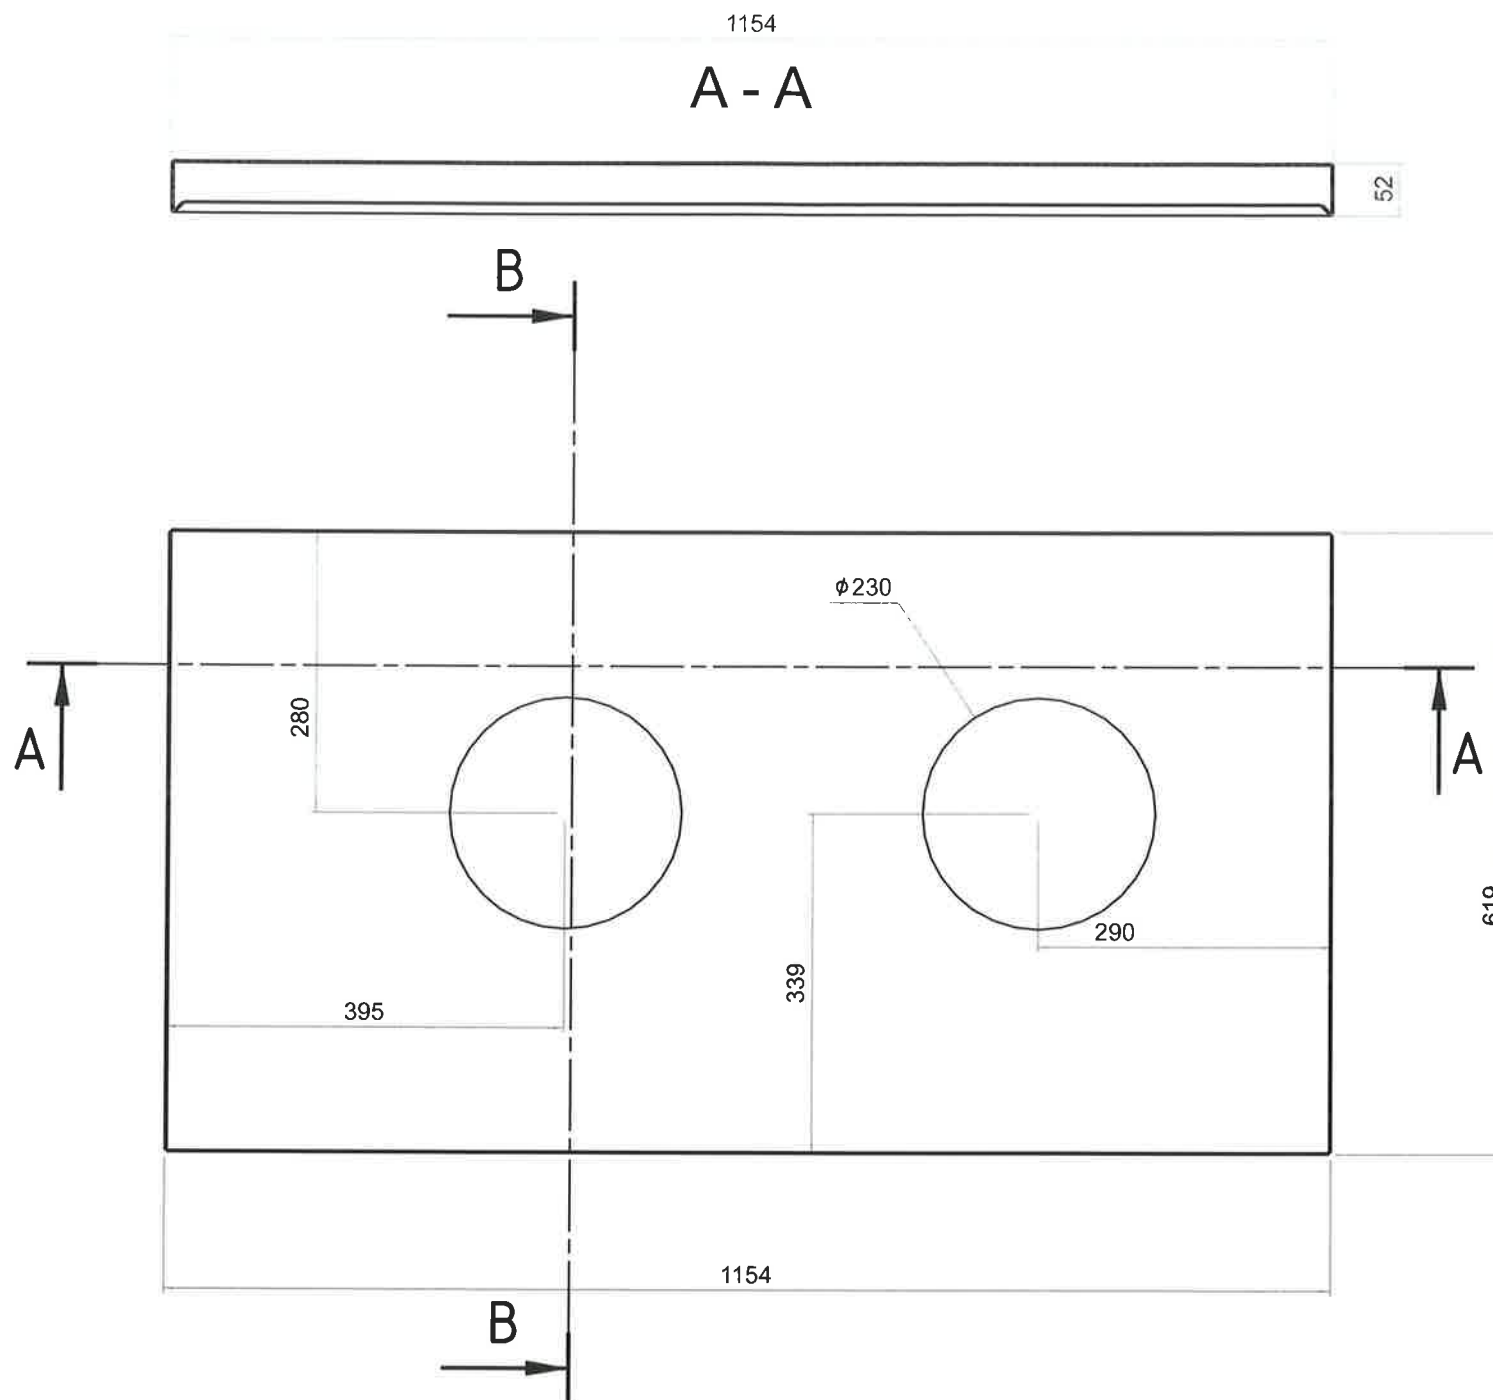




Désignation : capotage rep 7x	Auteur : ETUDE 2		A3	
	Date : 07/07/2016			
Référence : CH0038		Ech. 1 : 5,26	Révision A	Page -
 SAS SCHONT 68 rue saint exupéry 69124 colombier saugnieu	Chantier : 180			

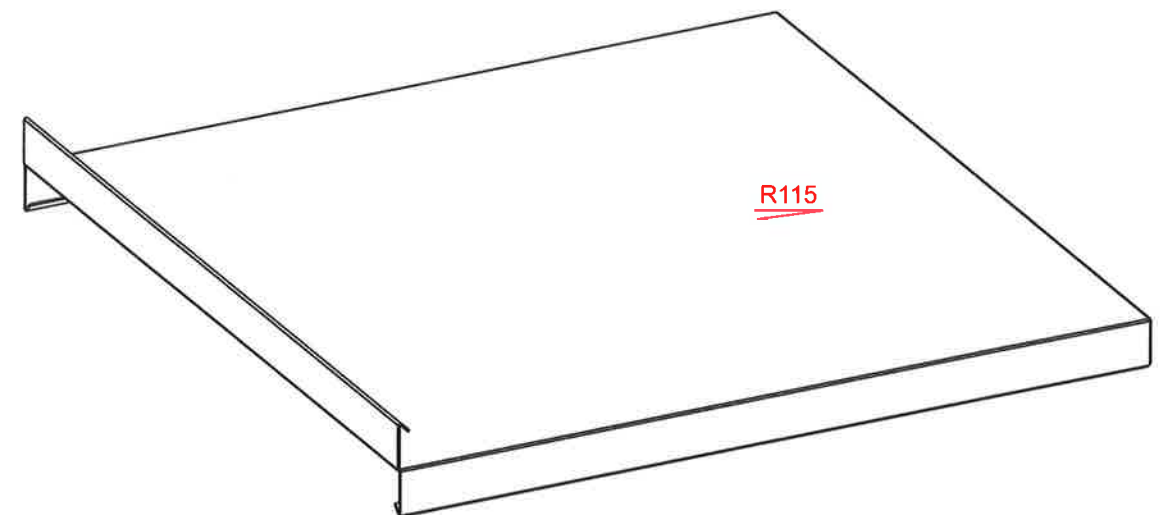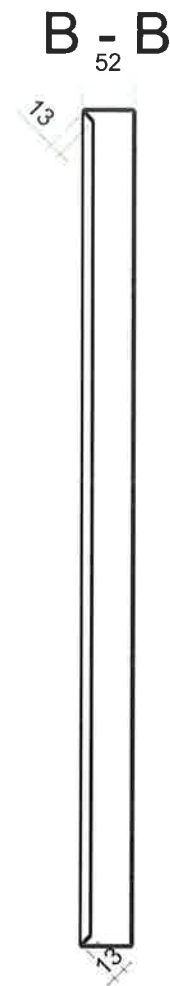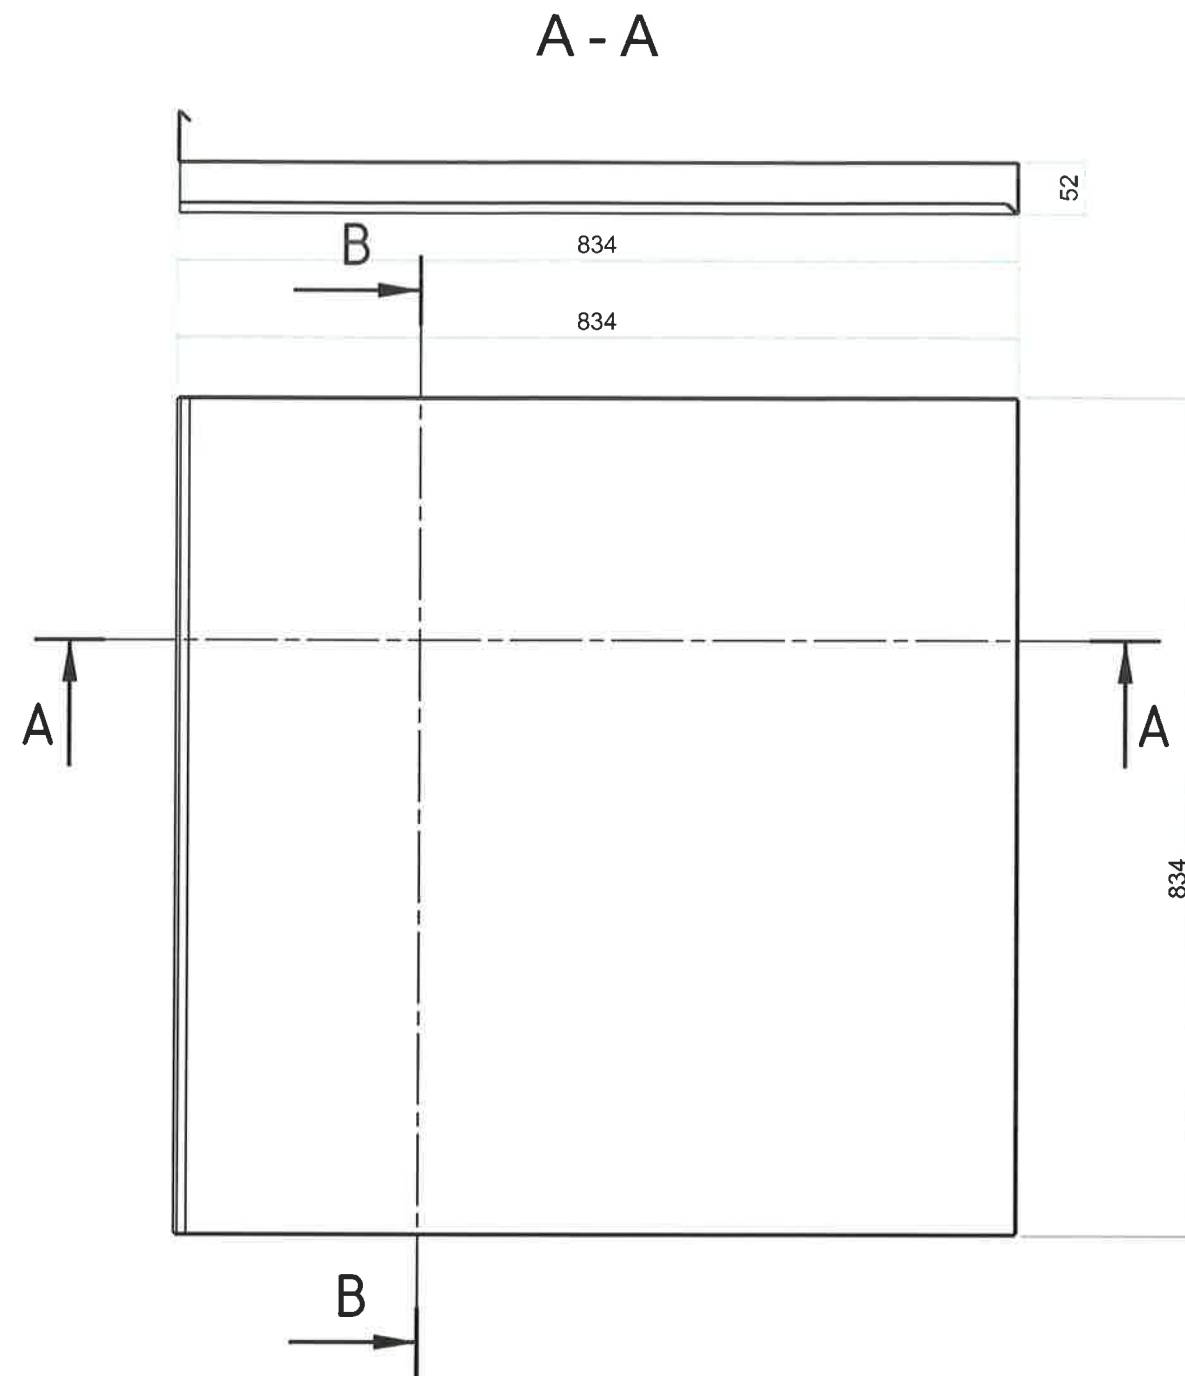




Désignation : capotage rep 8	Auteur : ETUDE 2		A3	
	Date : 07/07/2016			
Référence : CH0038		Ech. 1 : 5,26	Révision A	Page -
SAS SCHONT 68 rue saint exupéry 69124 colombier saugnieu			Chantier : 180	

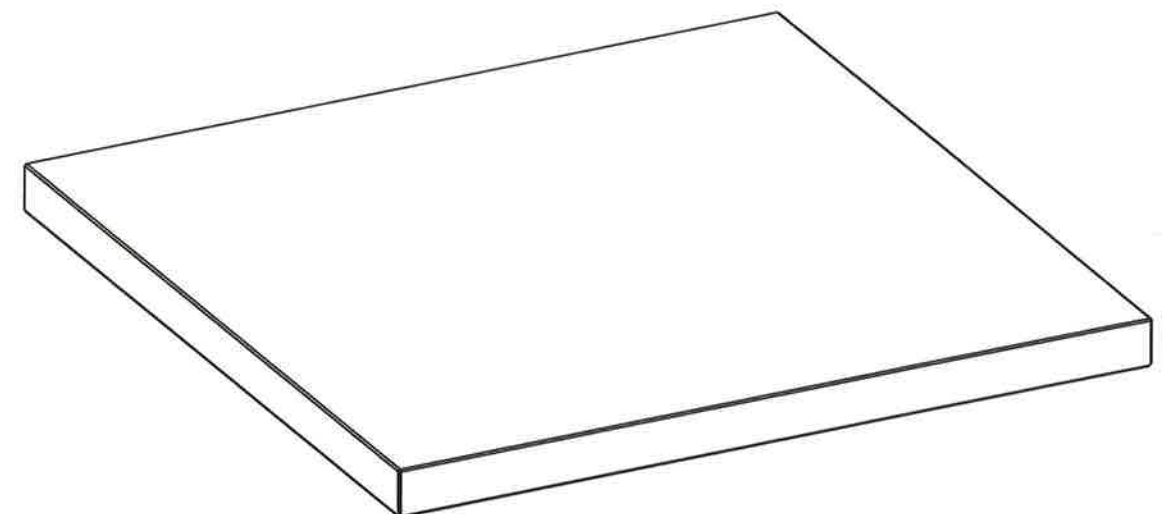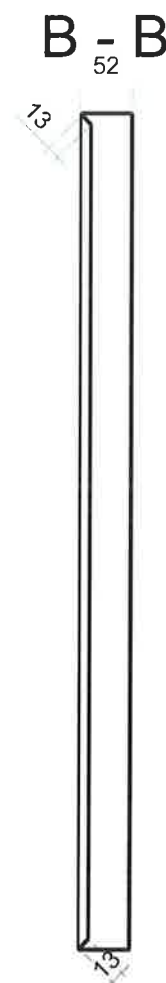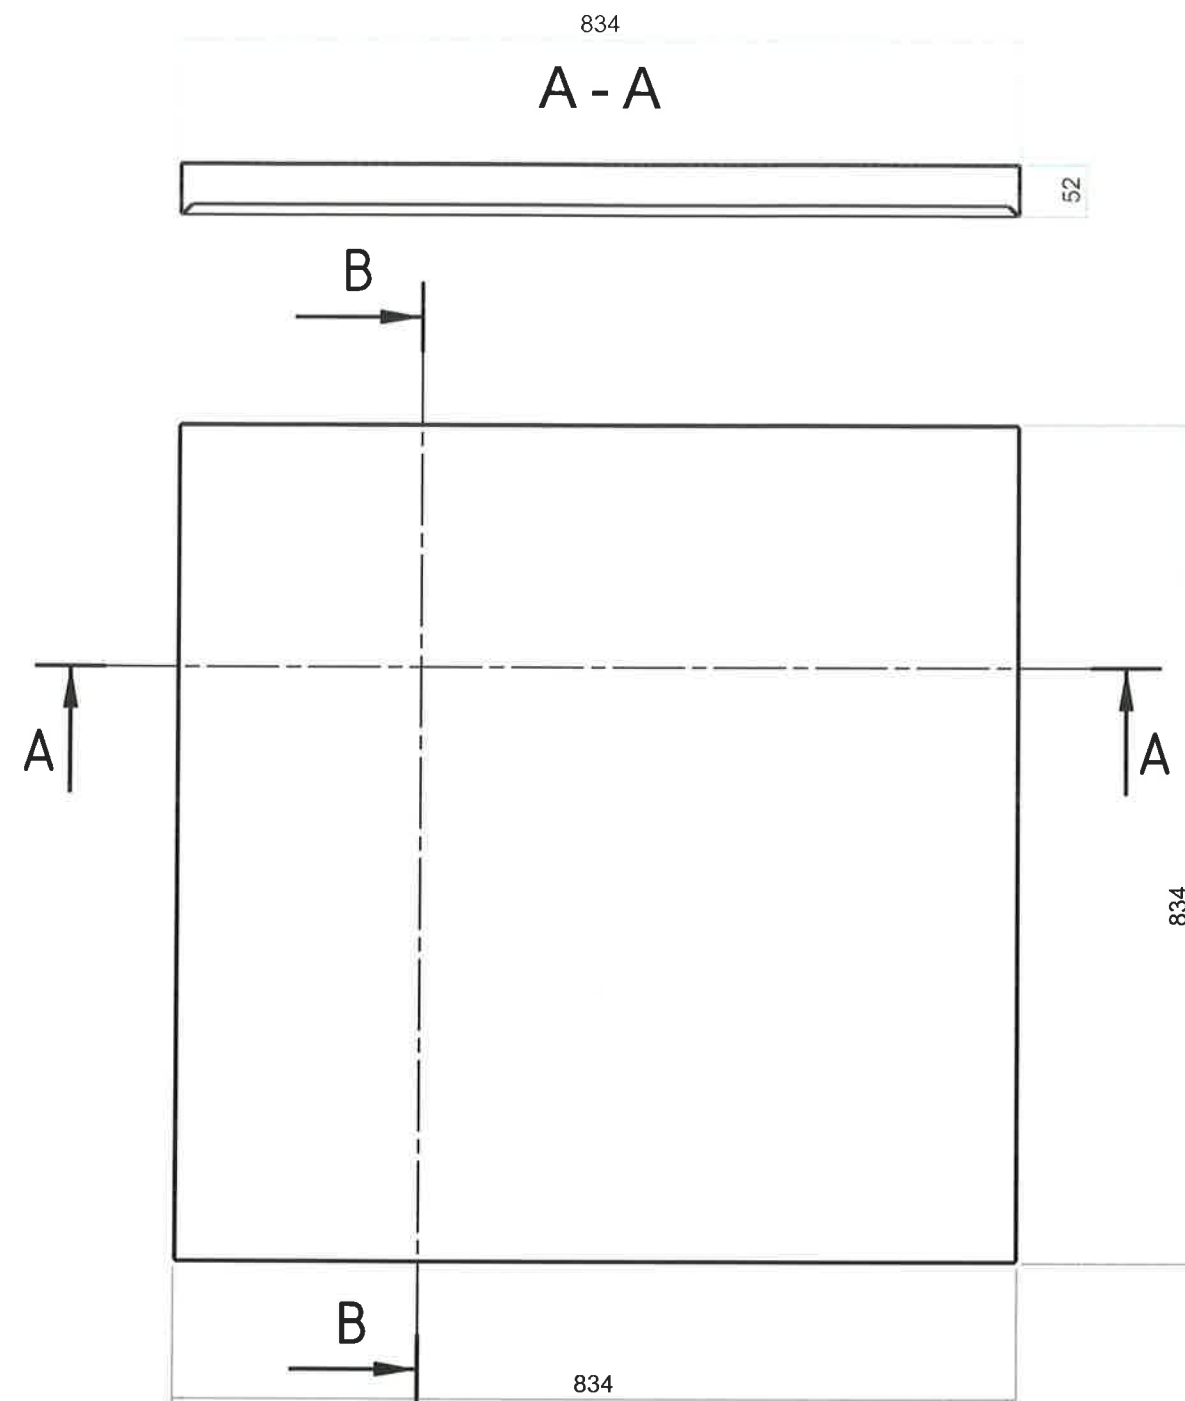




Désignation : capotage rep 10	Auteur : ETUDE 2		A3	
	Date : 07/07/2016			
Référence : CH0038		Ech. 1 : 5,26	Révision A	Page -
 SAS SCHONT 68 rue saint exupéry 69124 colombier saugnieu	Chantier : 180			

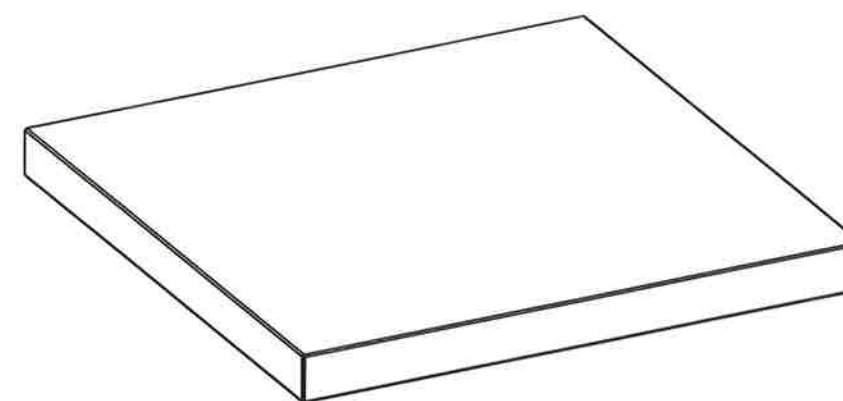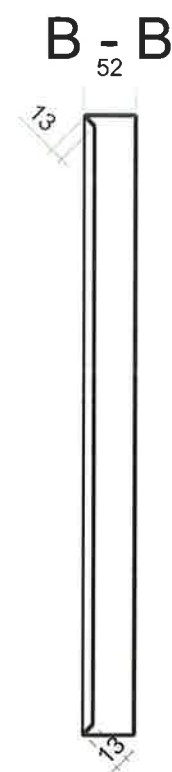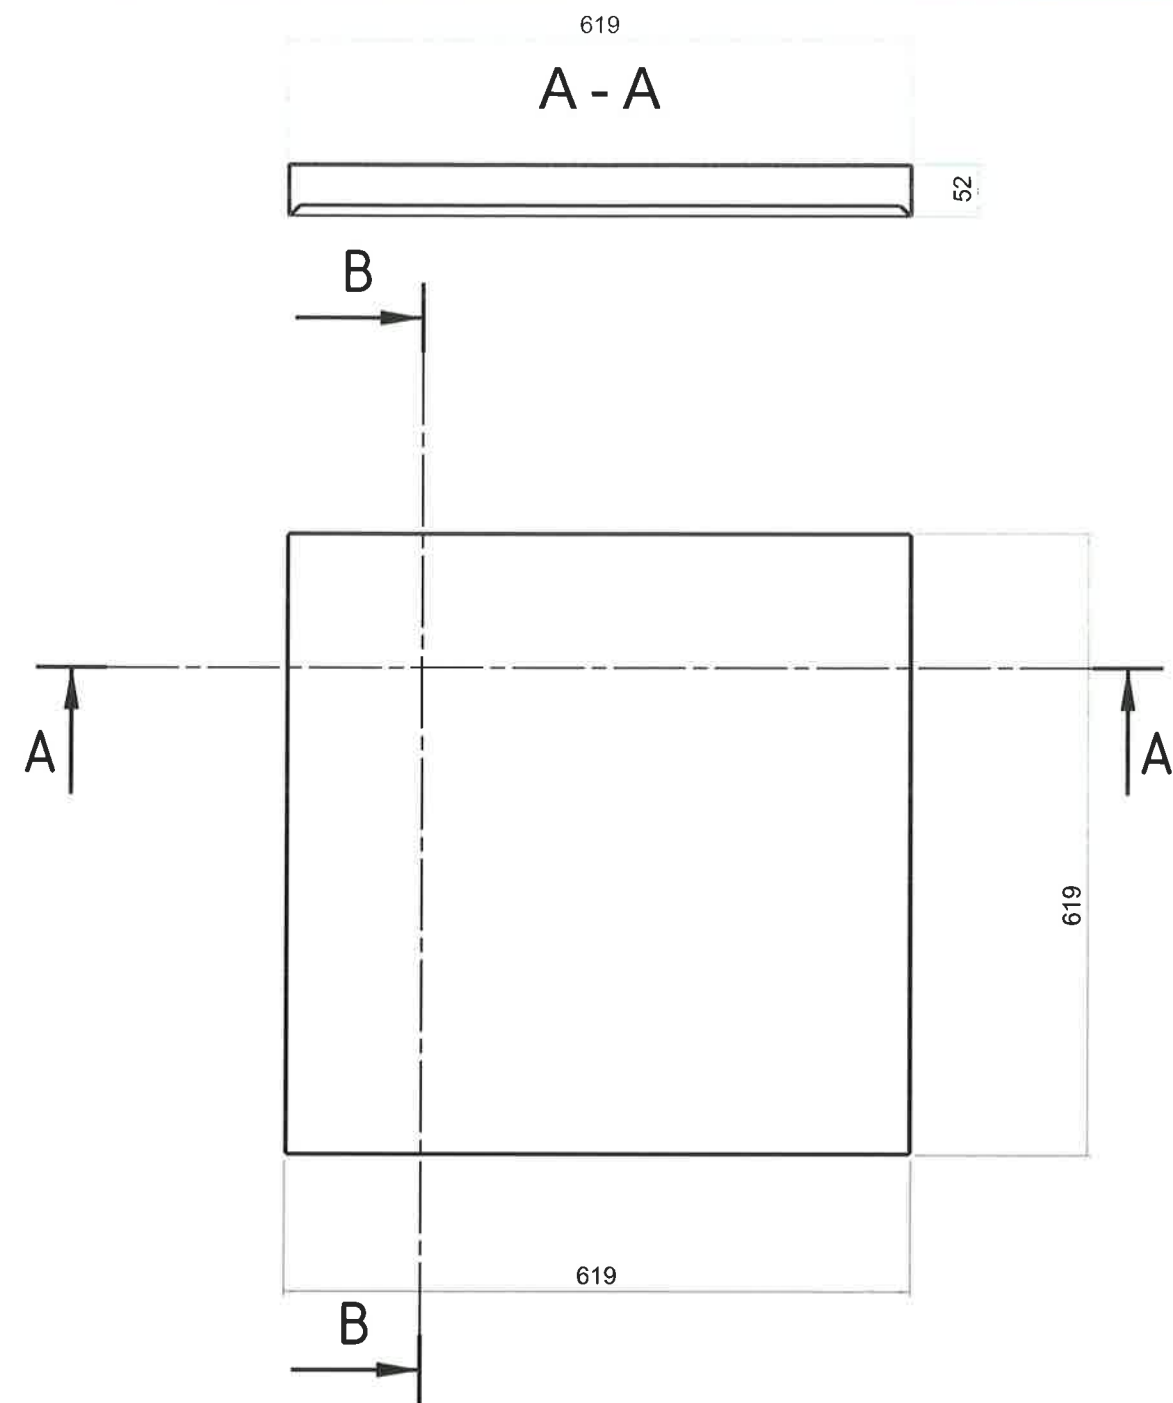




Désignation : capotage rep 11	Auteur : ETUDE 2		A3		
	Date : 07/07/2016				
Référence : CH0038			Ech. 1 : 5,26	Révision A	Page -
 SAS SCHONT 68 rue saint exupéry 69124 colombier saugnieu	Chantier : 180				

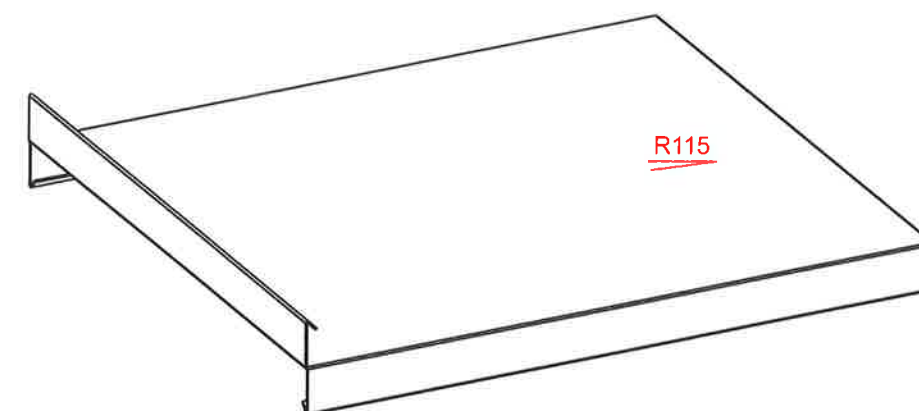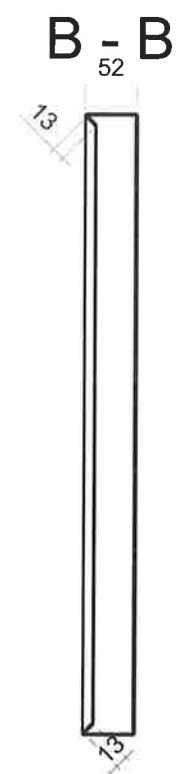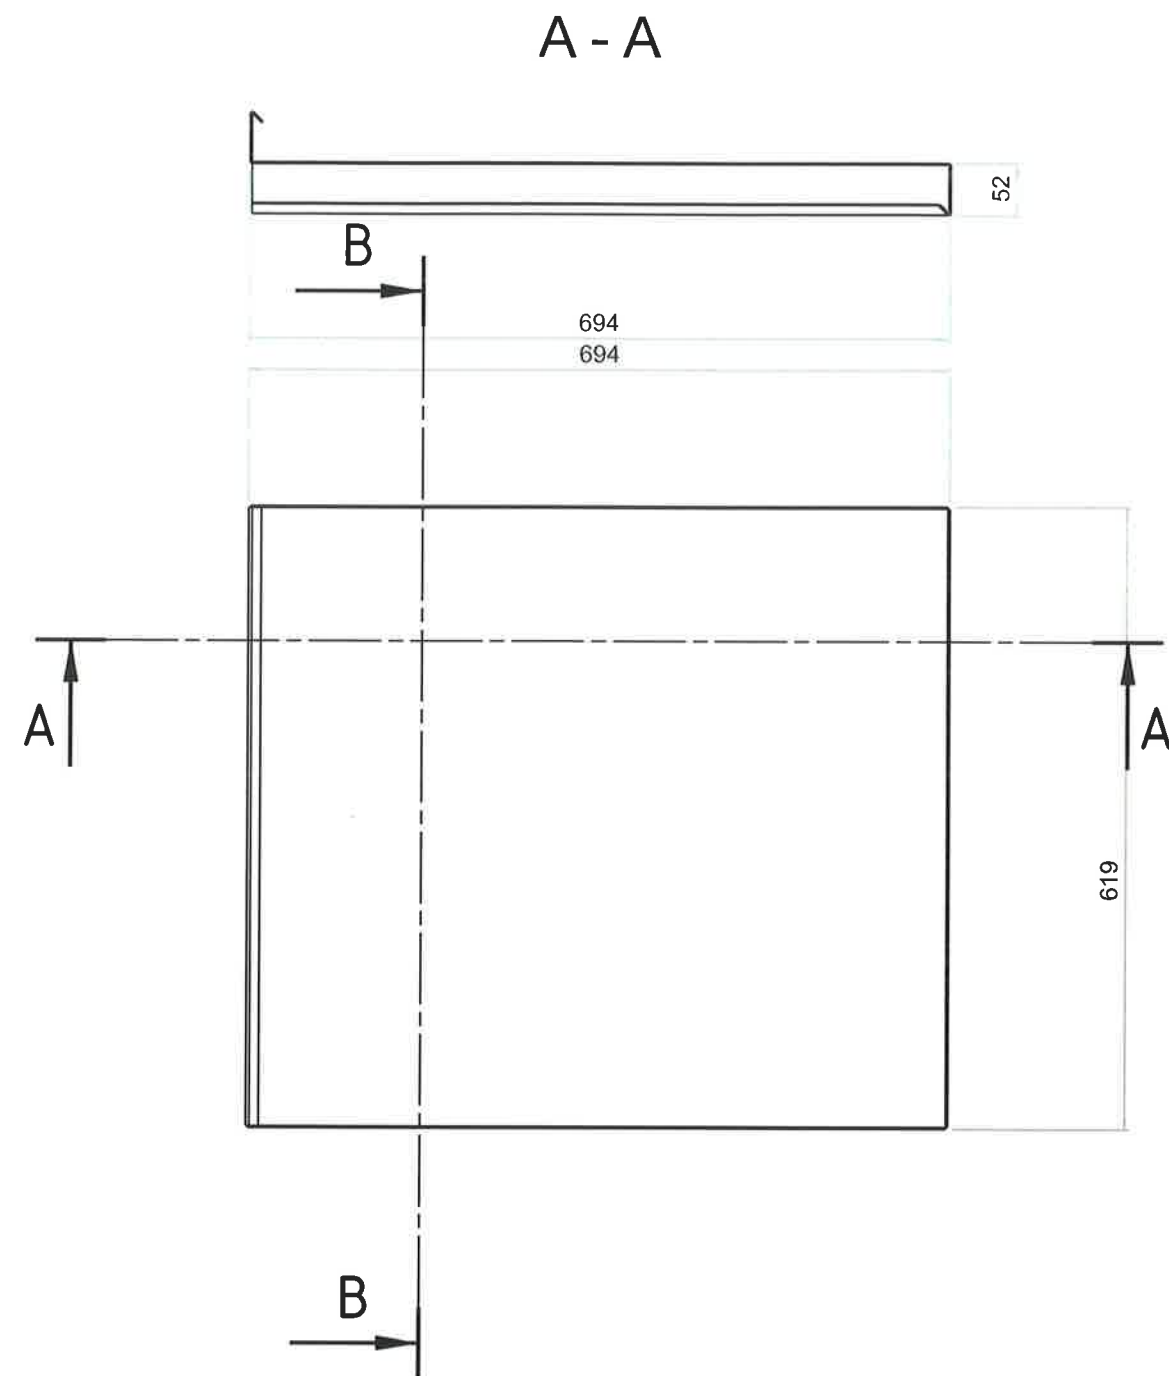




Désignation : capotage rep 12	Auteur : ETUDE 2		A3	
	Date : 07/07/2016			
Référence : CH0038		Ech. : 1 : 5,26	Révision : A	Page : -
SAS SCHONT 68 rue saint exupéry 69124 colombier saugnieu		Chantier : 180		

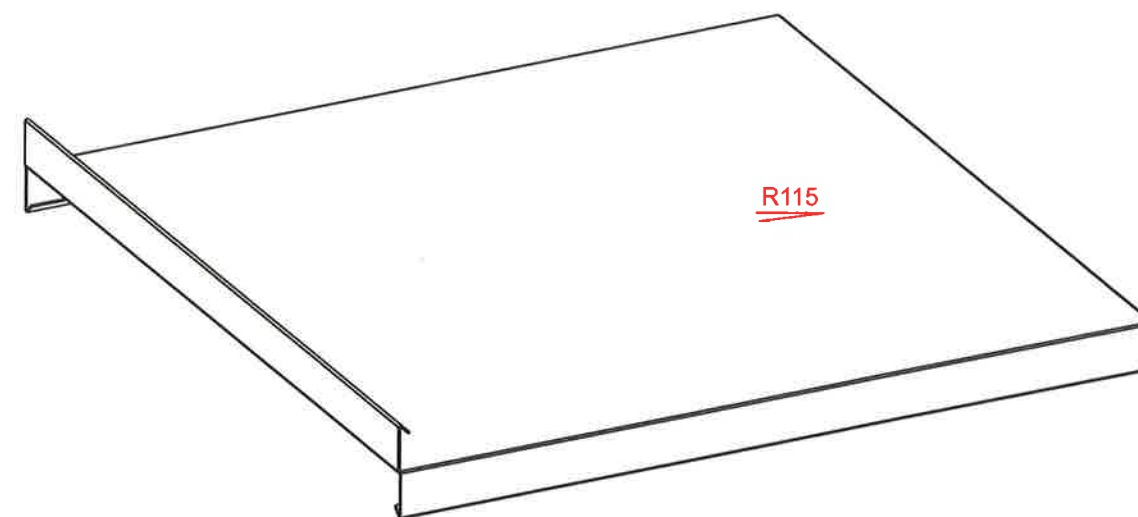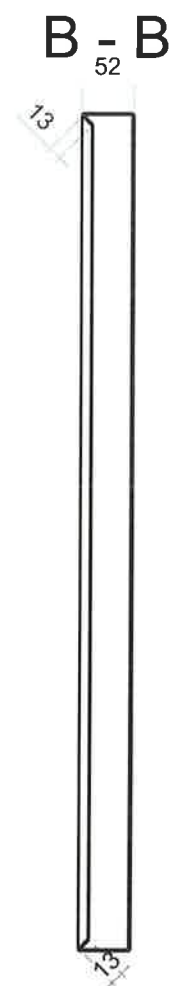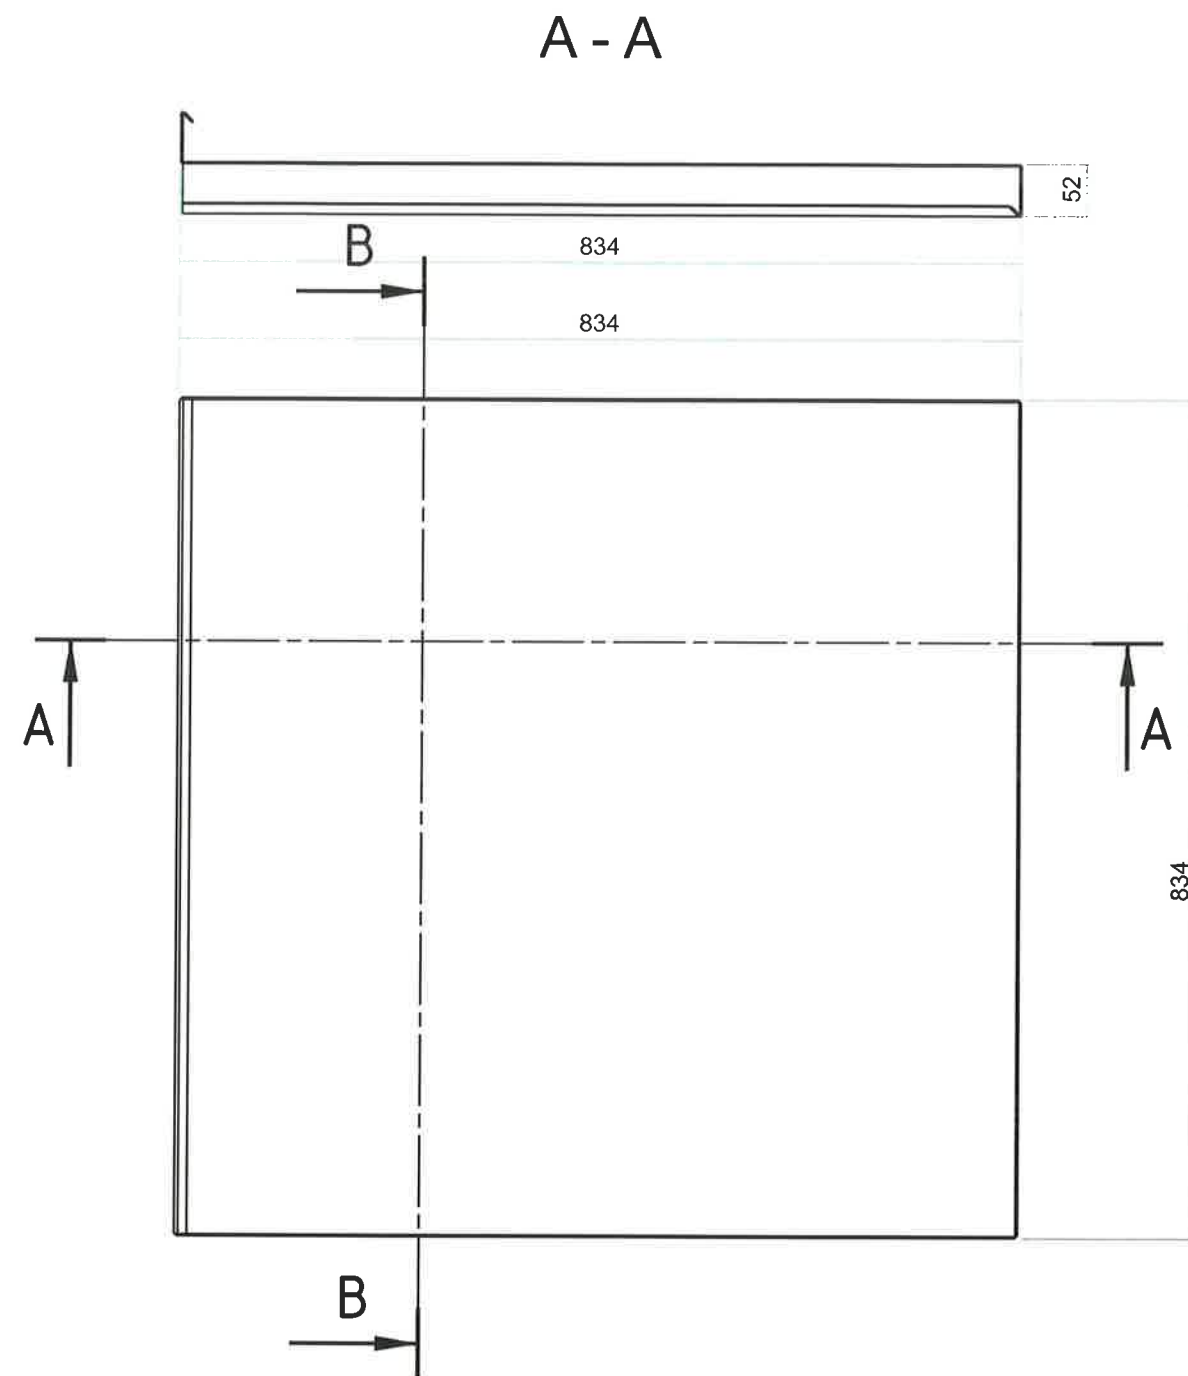




Désignation : capotage rep 13	Auteur : ETUDE 2		A3	
	Date : 07/07/2016			
Référence : CH0038		Ech. 1 : 5,26	Révision A	Page -
SAS SCHONT 68 rue saint exupéry 69124 colombier saugnieu			Chantier : 180	

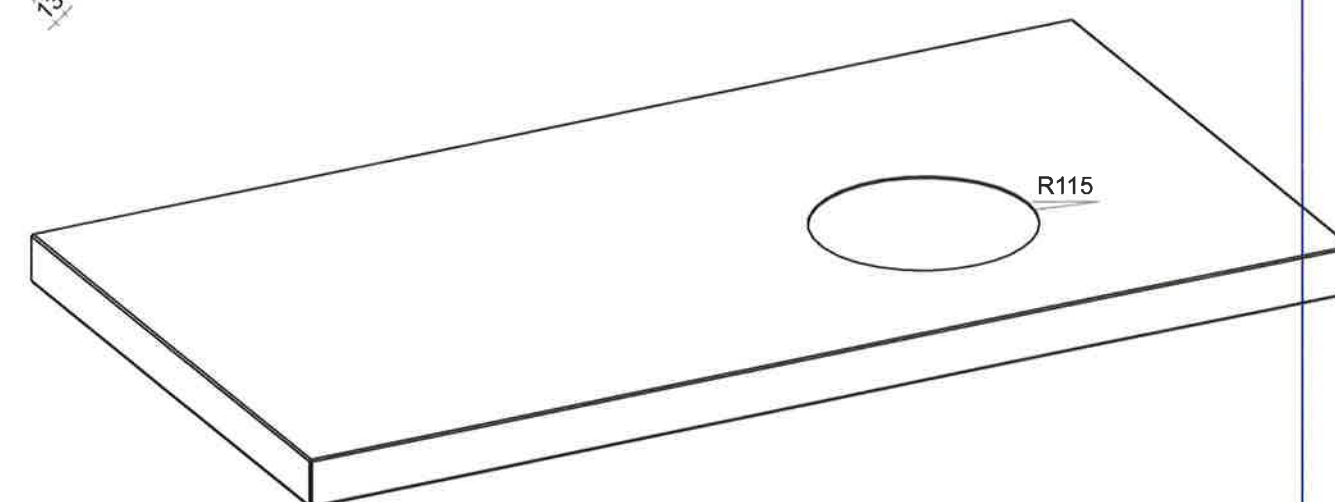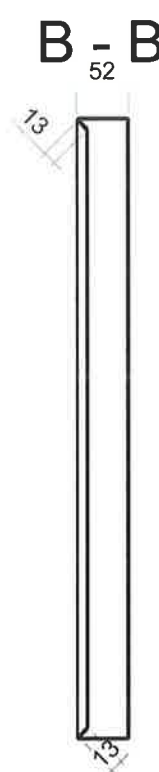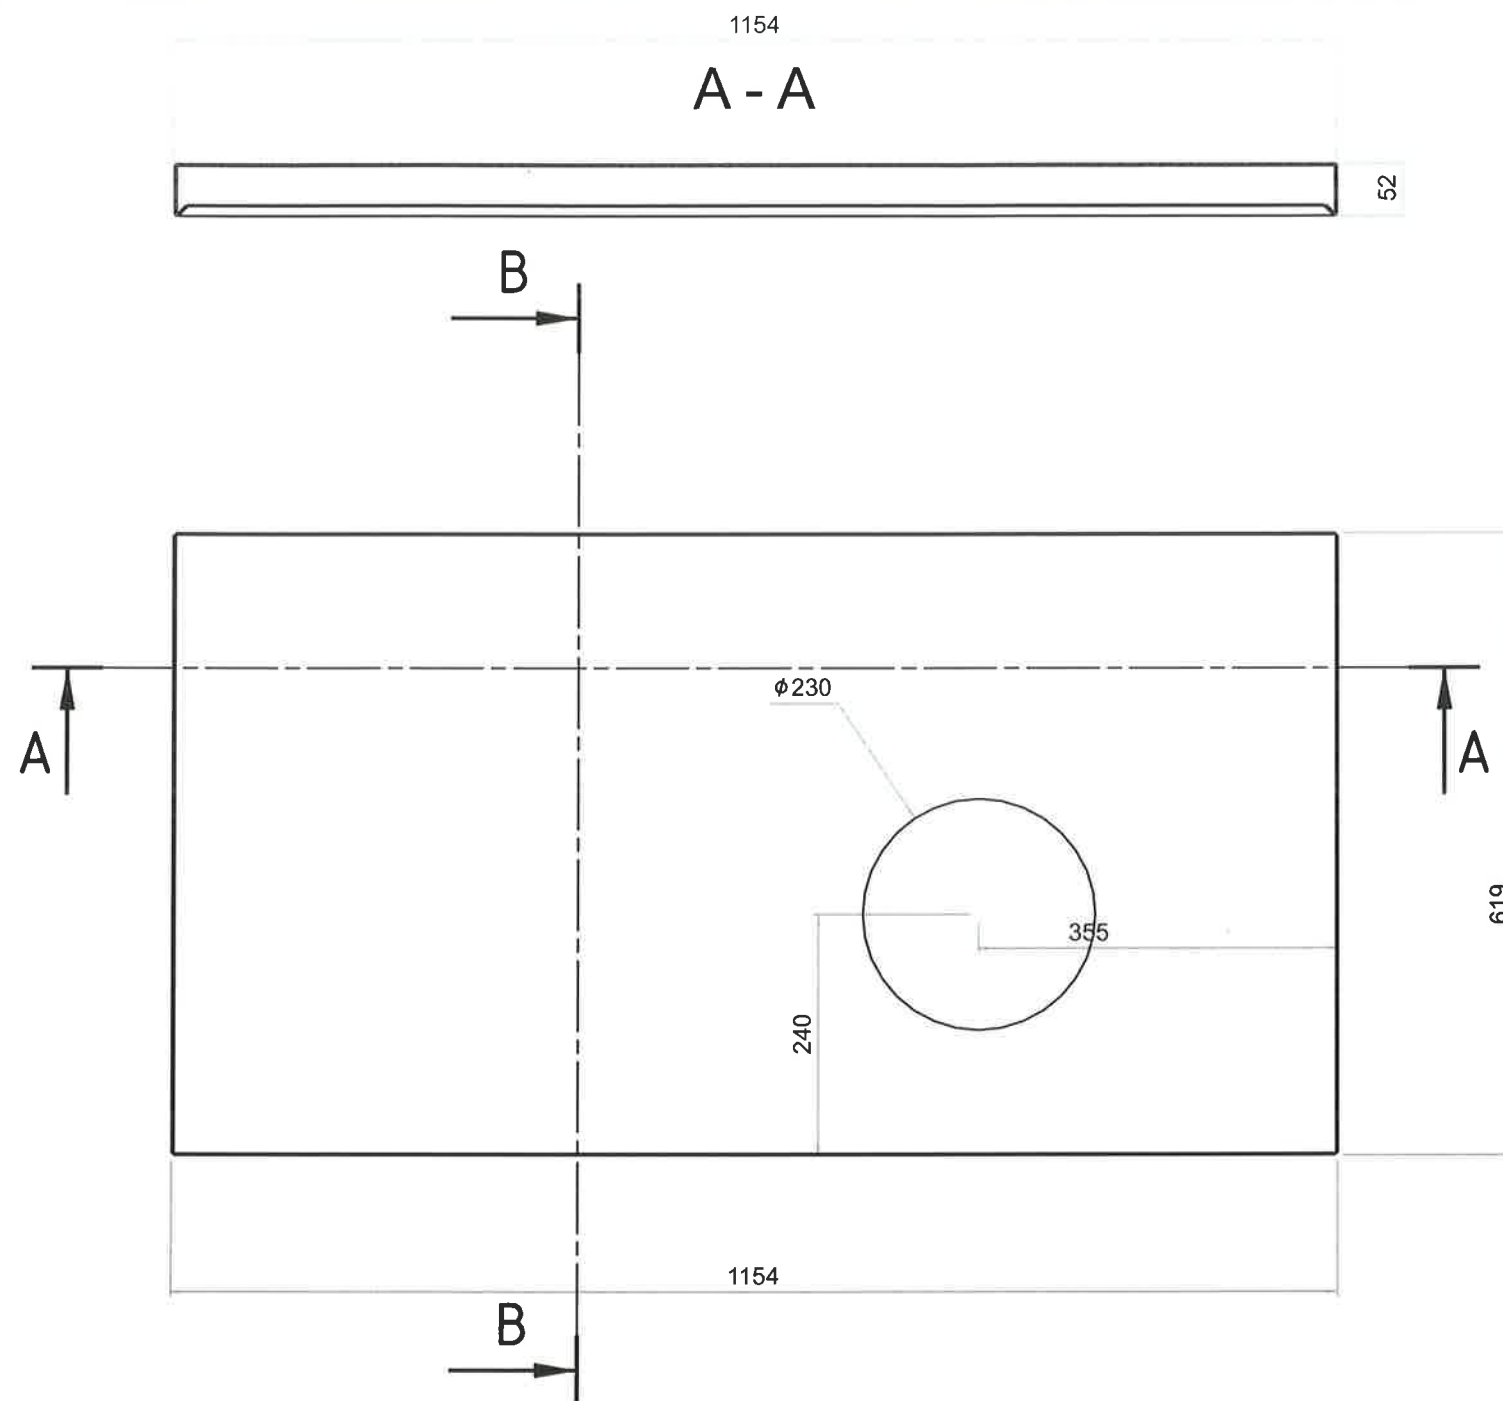




Désignation : capotage rep 14	Auteur : ETUDE 2		A3	
	Date : 07/07/2016			
Référence : CH0038		Ech. 1 : 5,26	Révision A	Page -
		Chantier : 180		
 SAS SCHONT 68 rue saint exupéry 69124 colombier saugnieu				

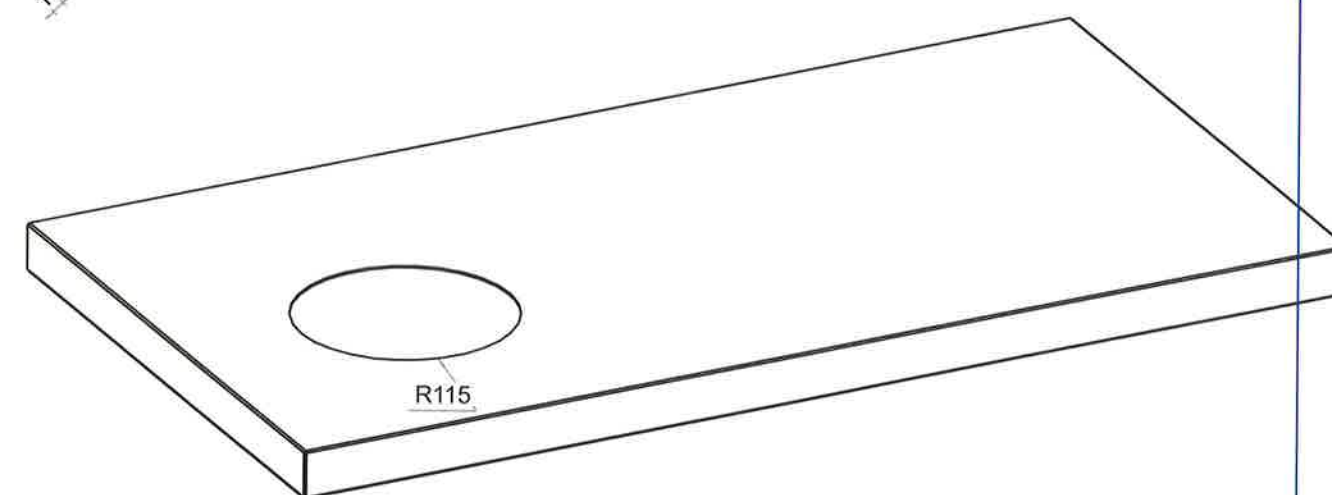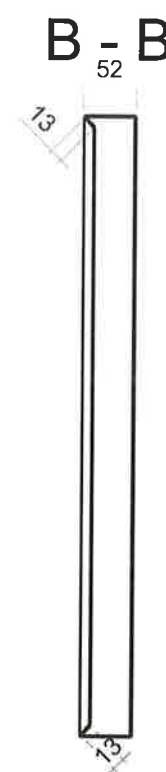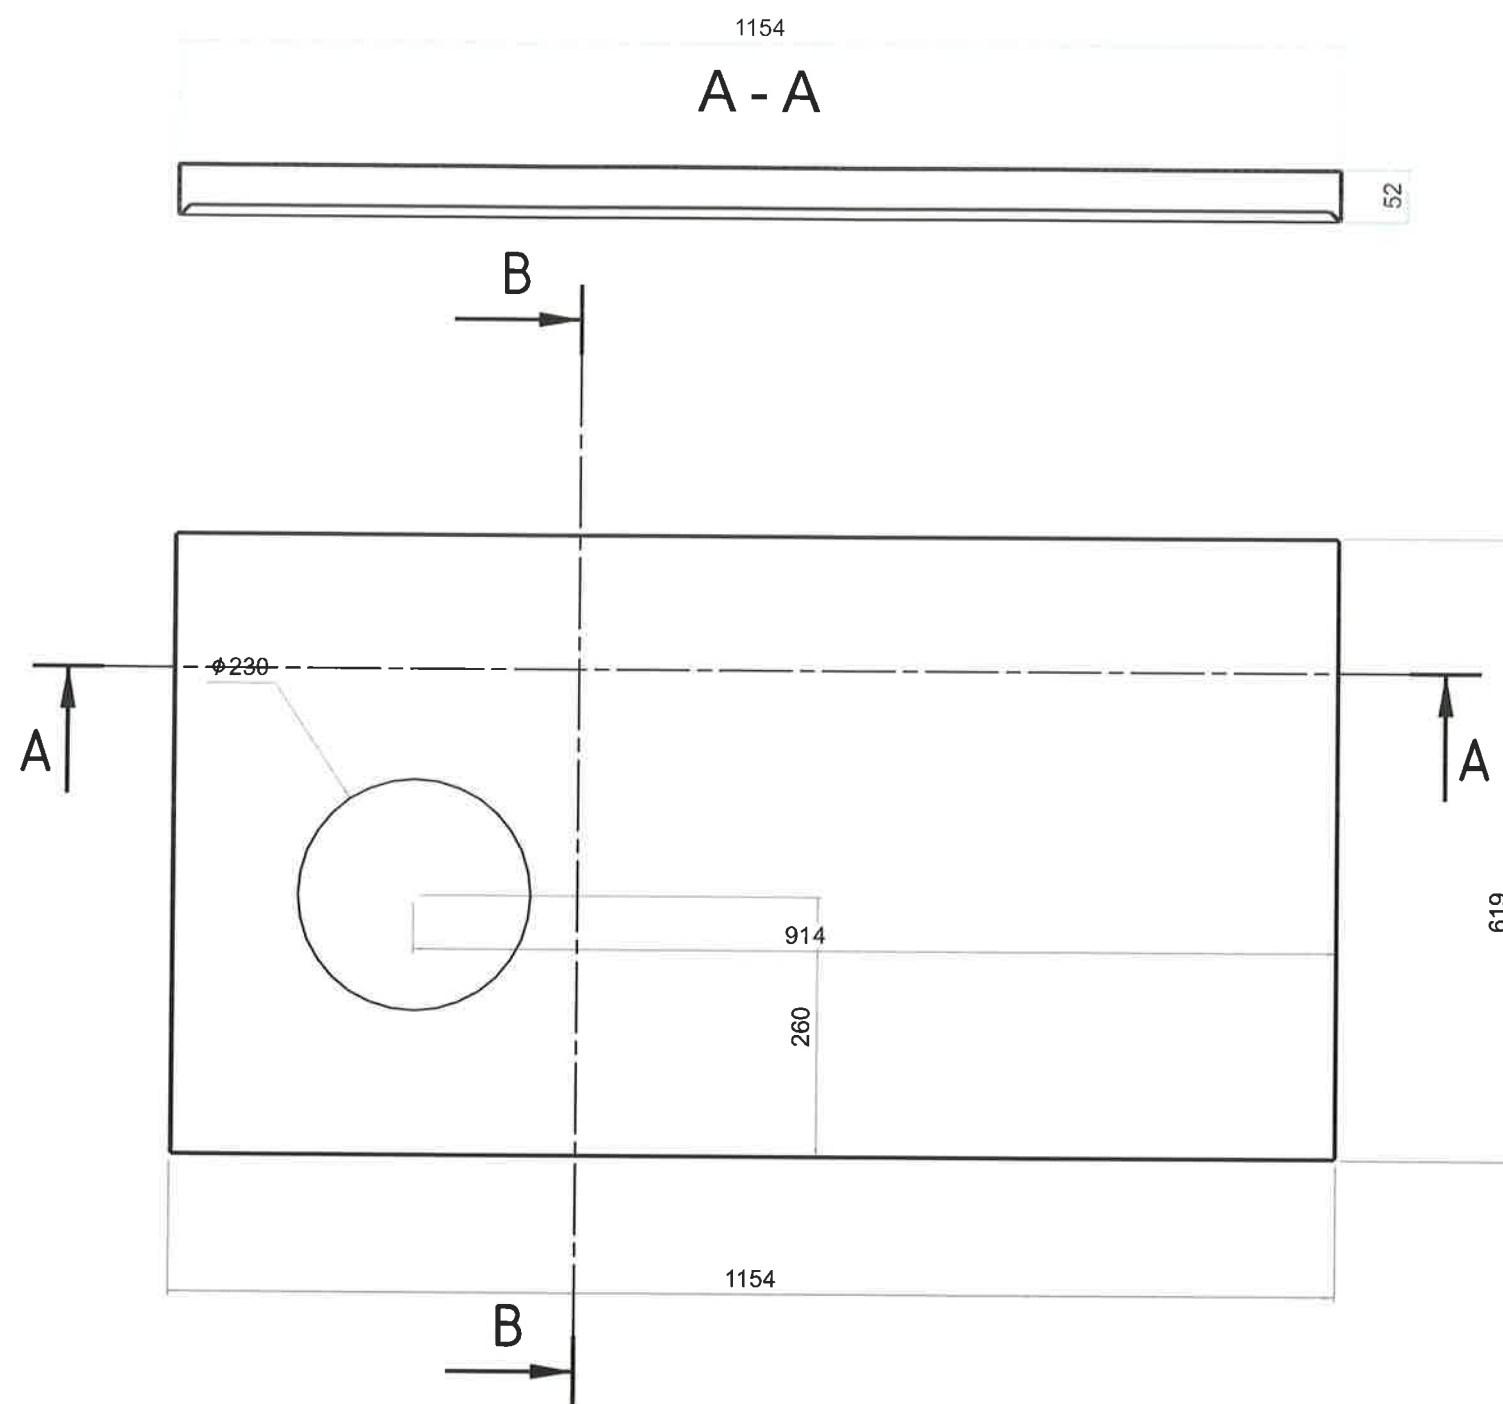

Désignation : capotage rep 15	Auteur : ETUDE 2		A3		
	Date : 07/07/2016				
Référence : CH0038			Ech. 1 : 5,26	Révision A	Page -
	SAS SCHONT 68 rue saint exupéry 69124 colombier saugnieu		Chantier : 180		

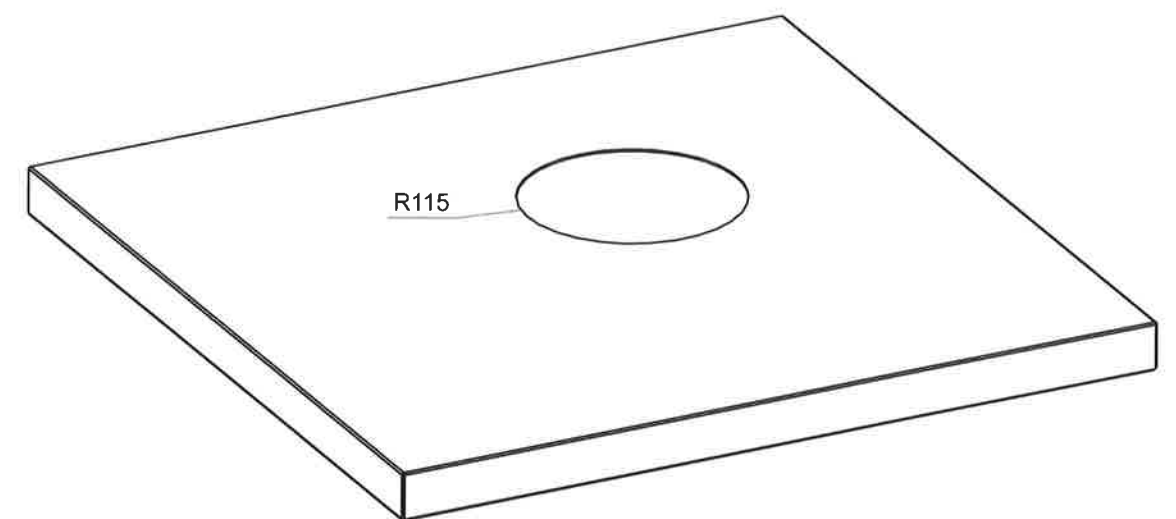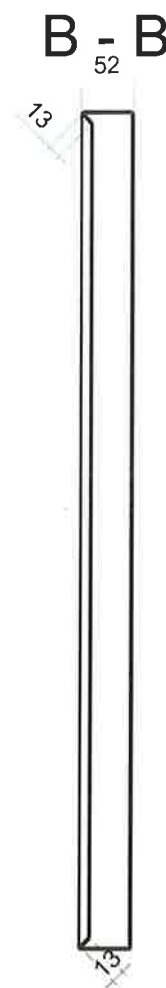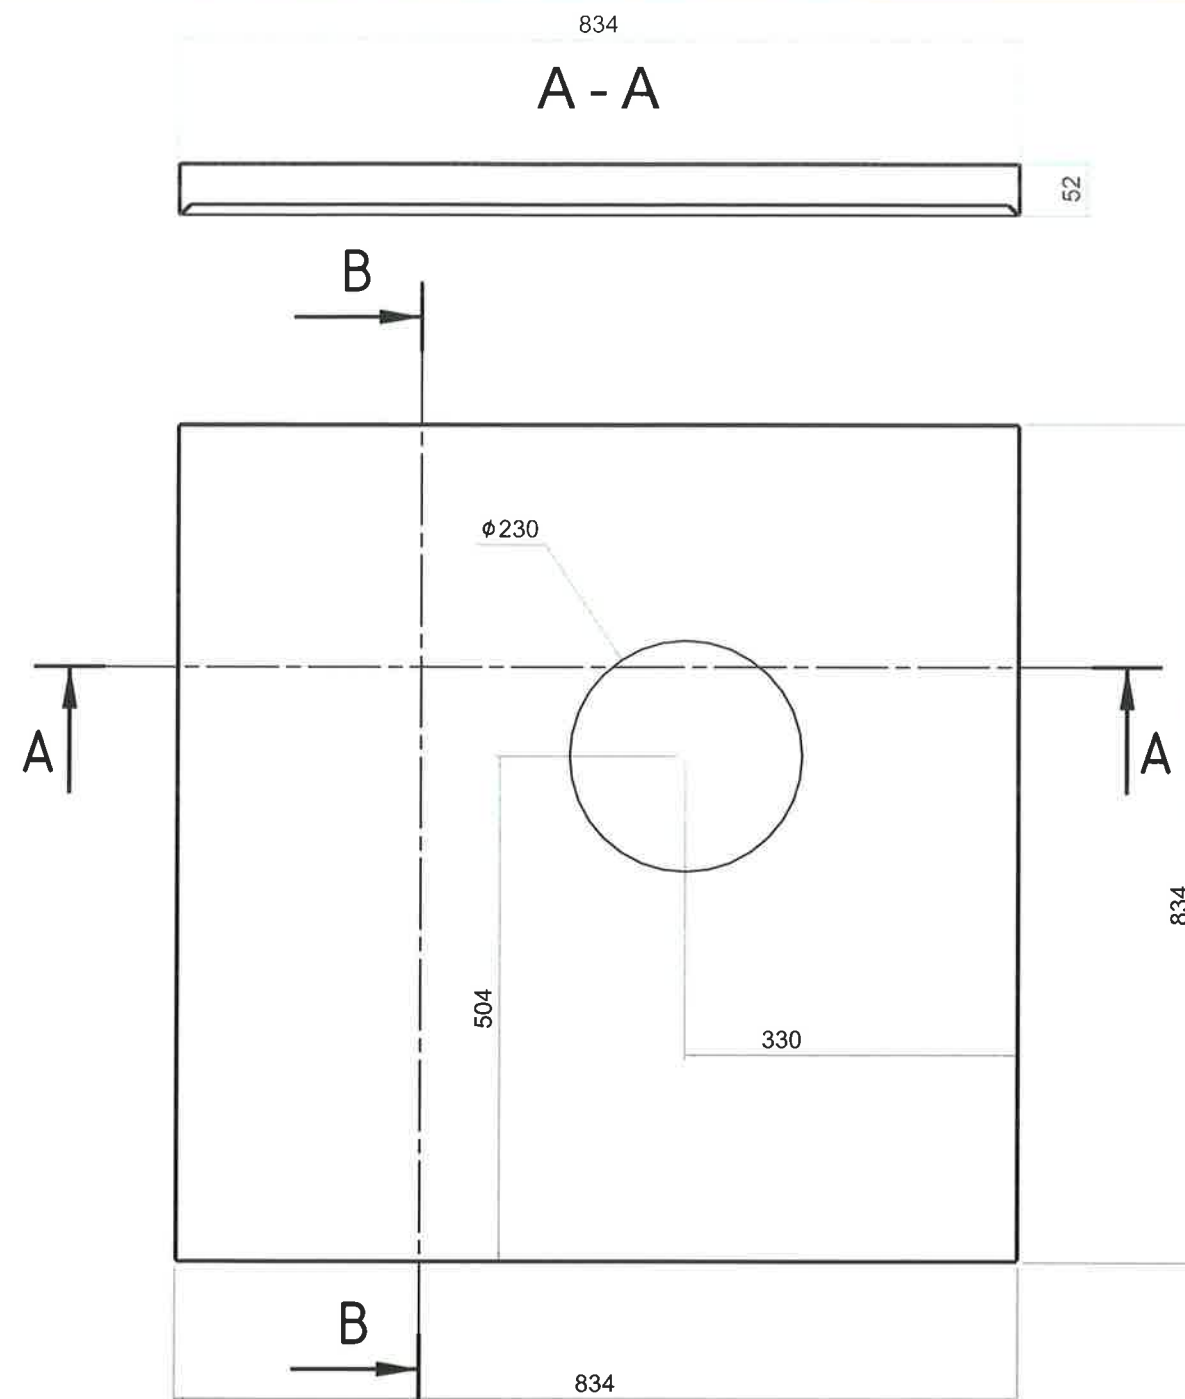

Désignation : capotage rep 16	Auteur : ETUDE 2		A3		
	Date : 07/07/2016				
Référence : CH0038			Ech. 1 : 5,26	Révision A	Page -
 SAS SCHONT 68 rue saint exupéry 69124 colombier saugnieu	Chantier : 180				

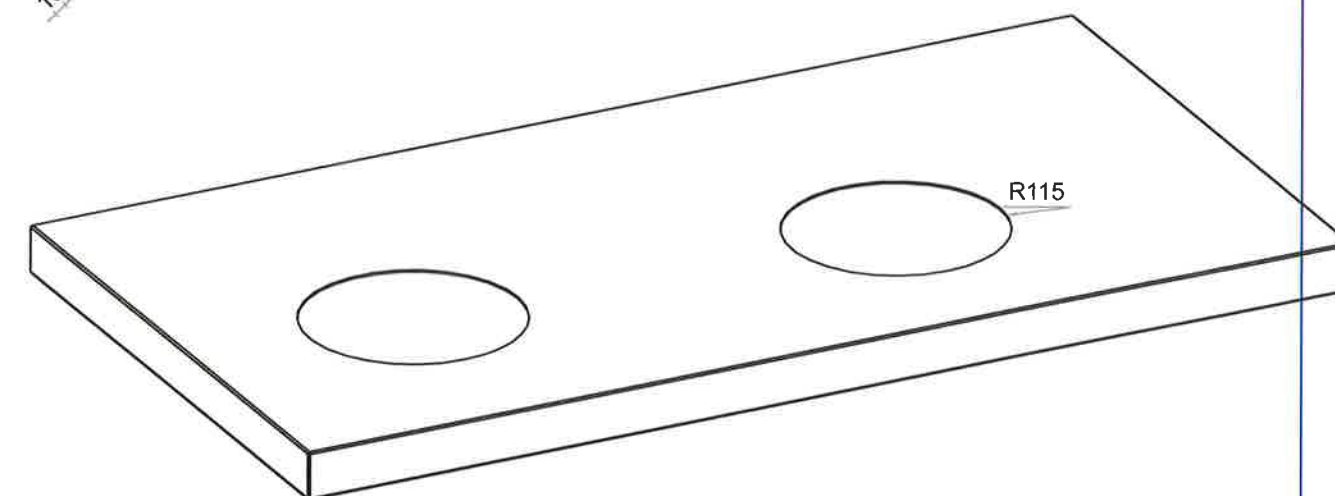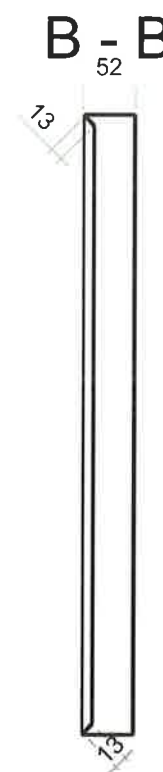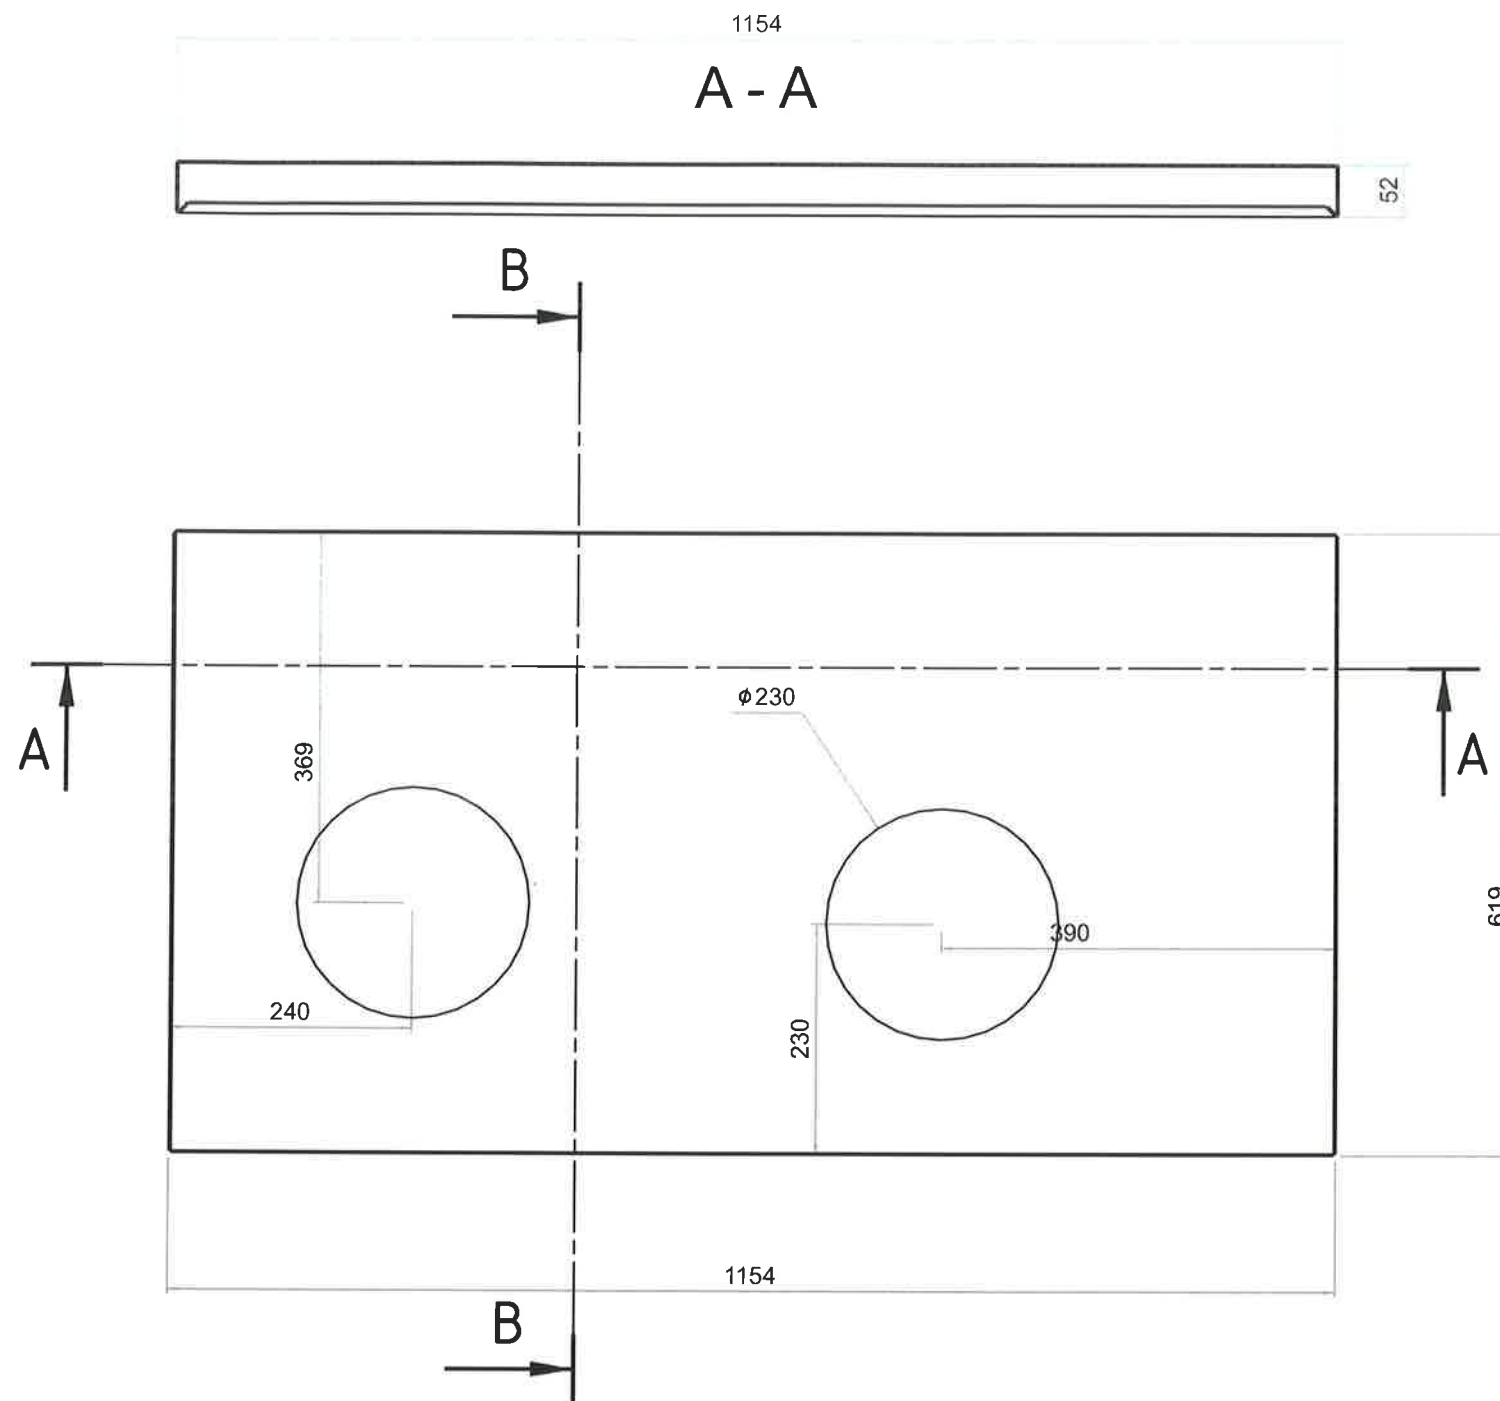

Désignation : capotage rep 17	Auteur : ETUDE 2		A3		
	Date : 07/07/2016				
Référence : CH0038			Ech. 1 : 5,26	Révision A	Page -
 SAS SCHONT 68 rue saint exupéry 69124 colombier saugnieu	Chantier : 180				