

AFFAIRE : LE 180 BATIMENT A ET B


CLOTURE EXTERIEURE

Dossier d' Ouvrages Exécutés




Laquage : RAL : 9007


Fournisseur : LENOIR METALLERIE

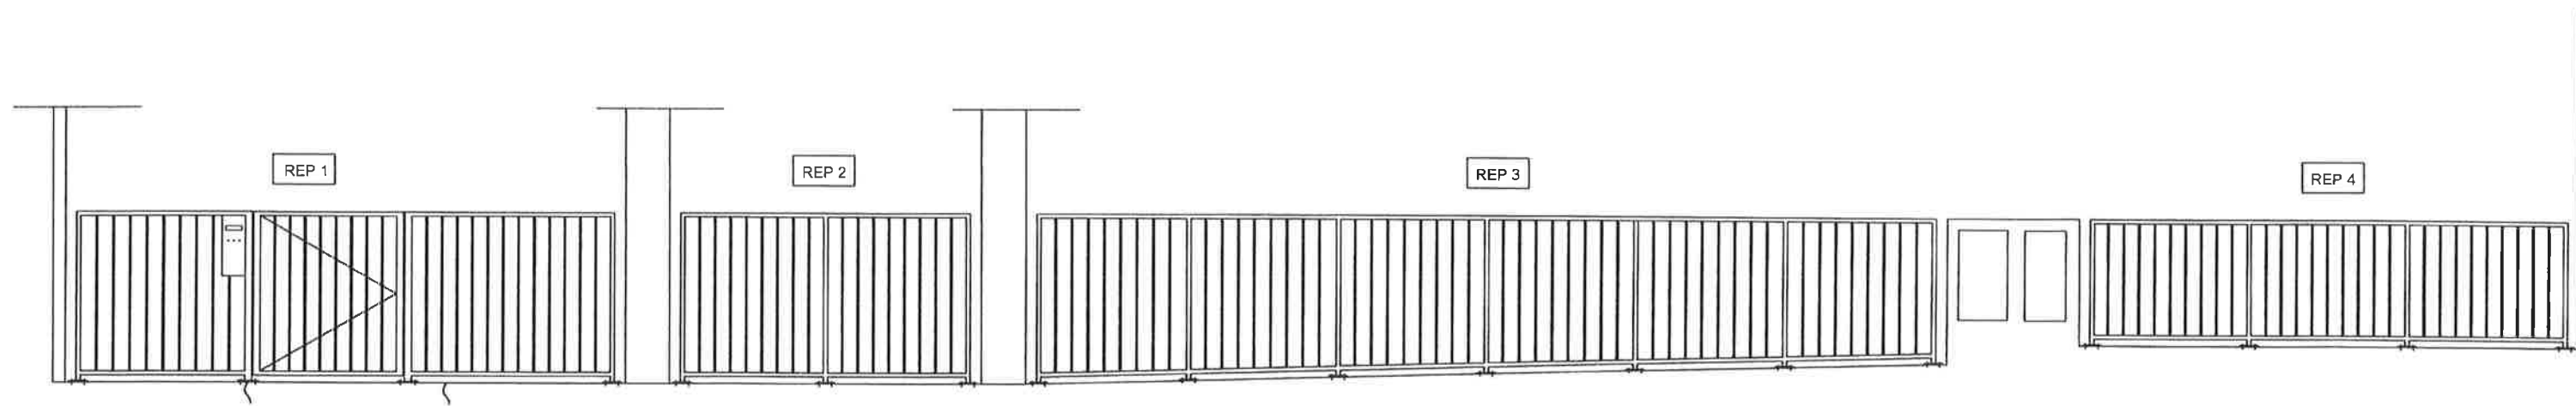

REP 1

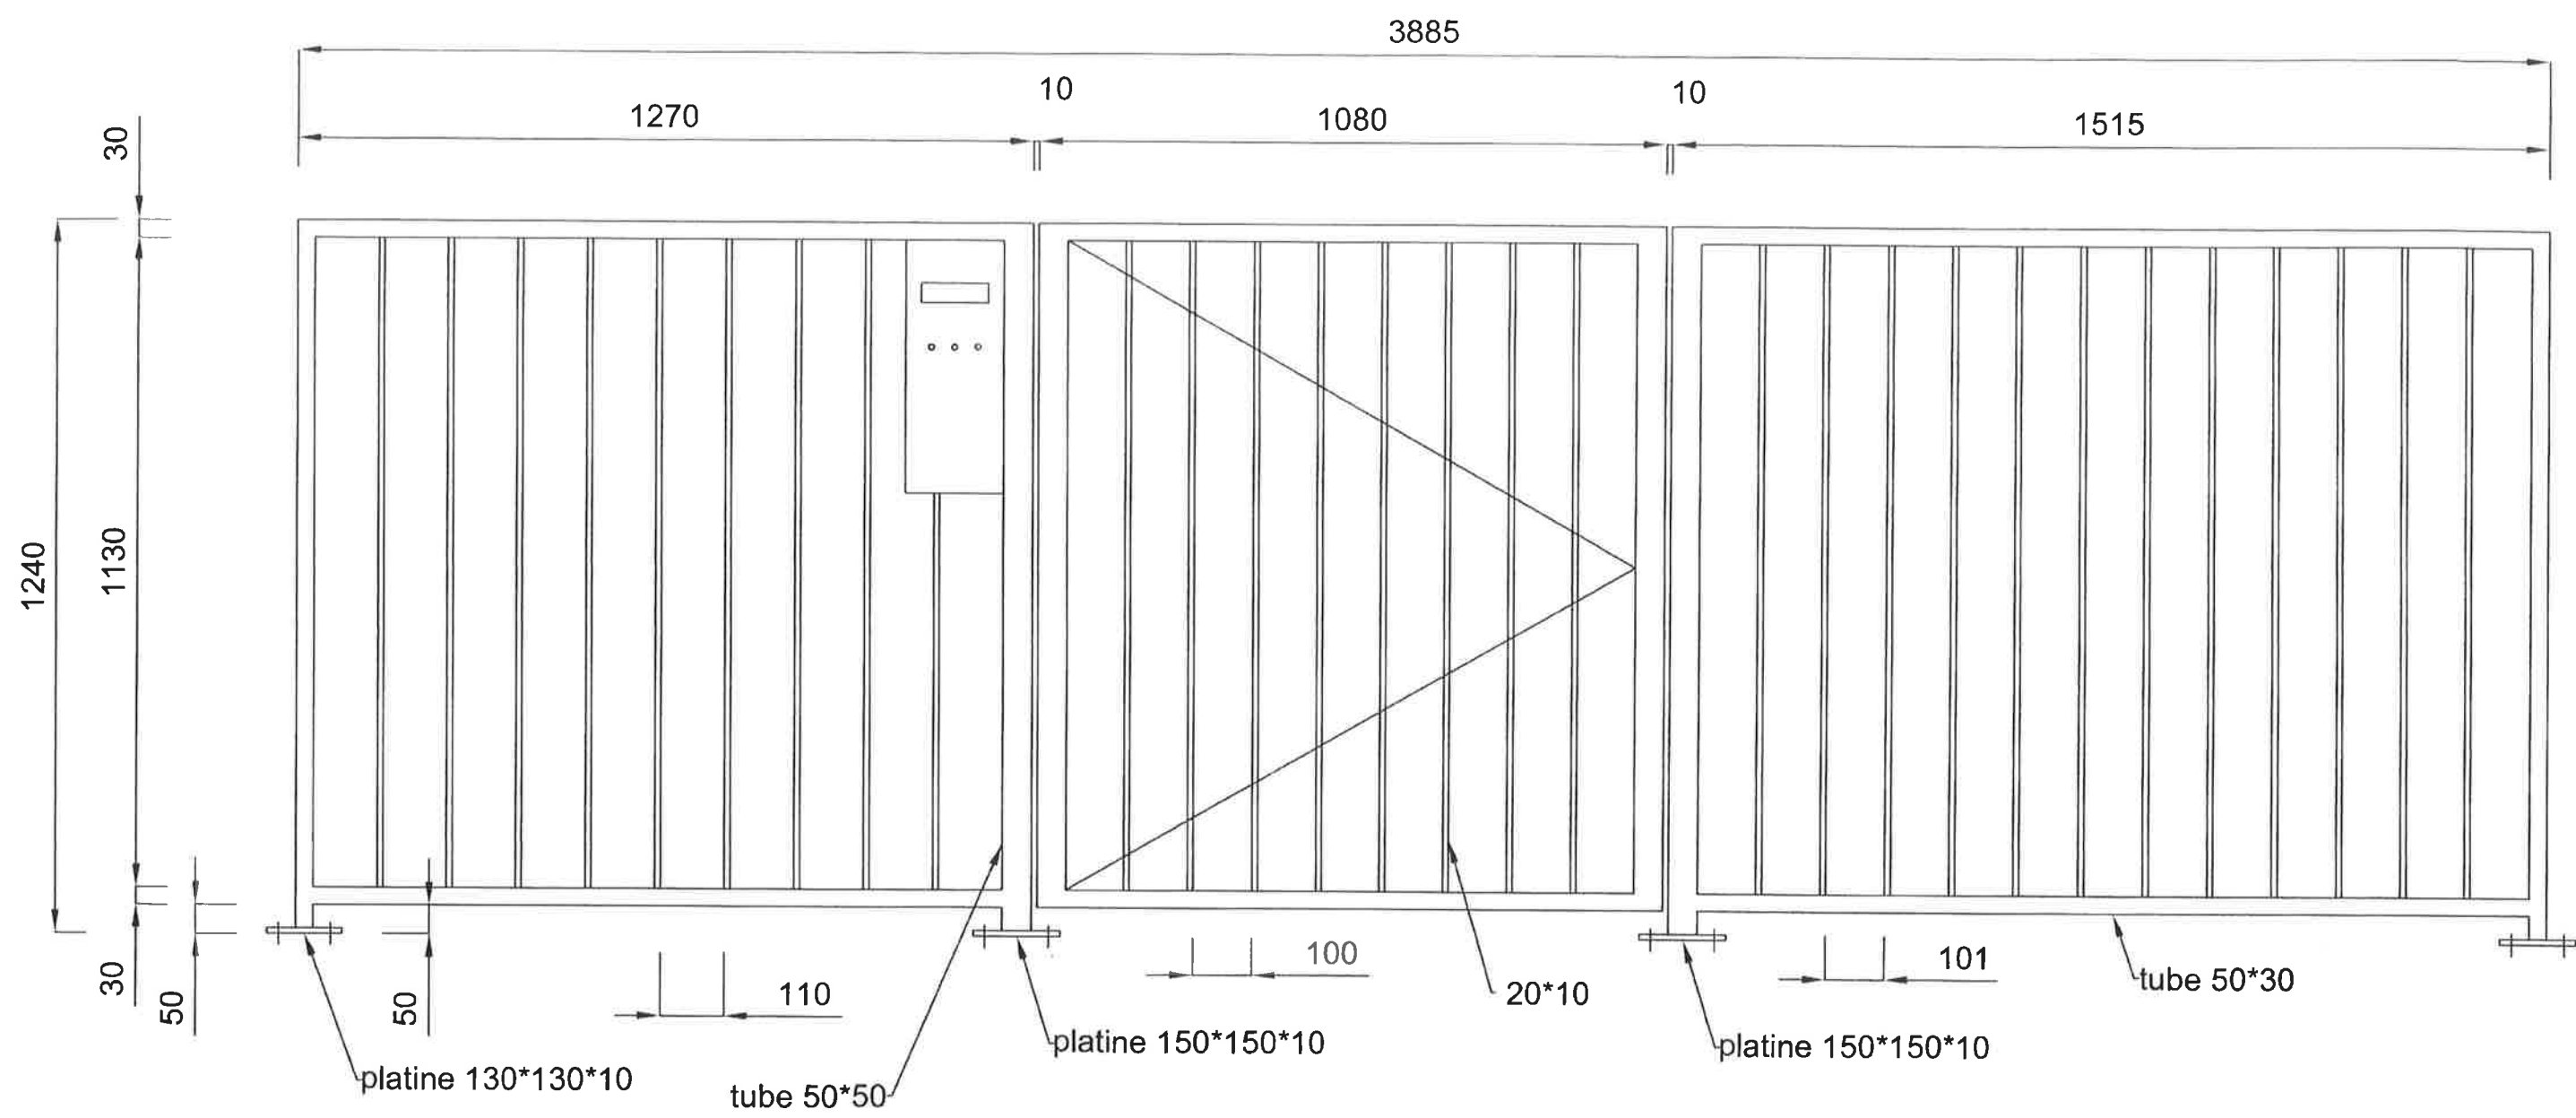

REP 2

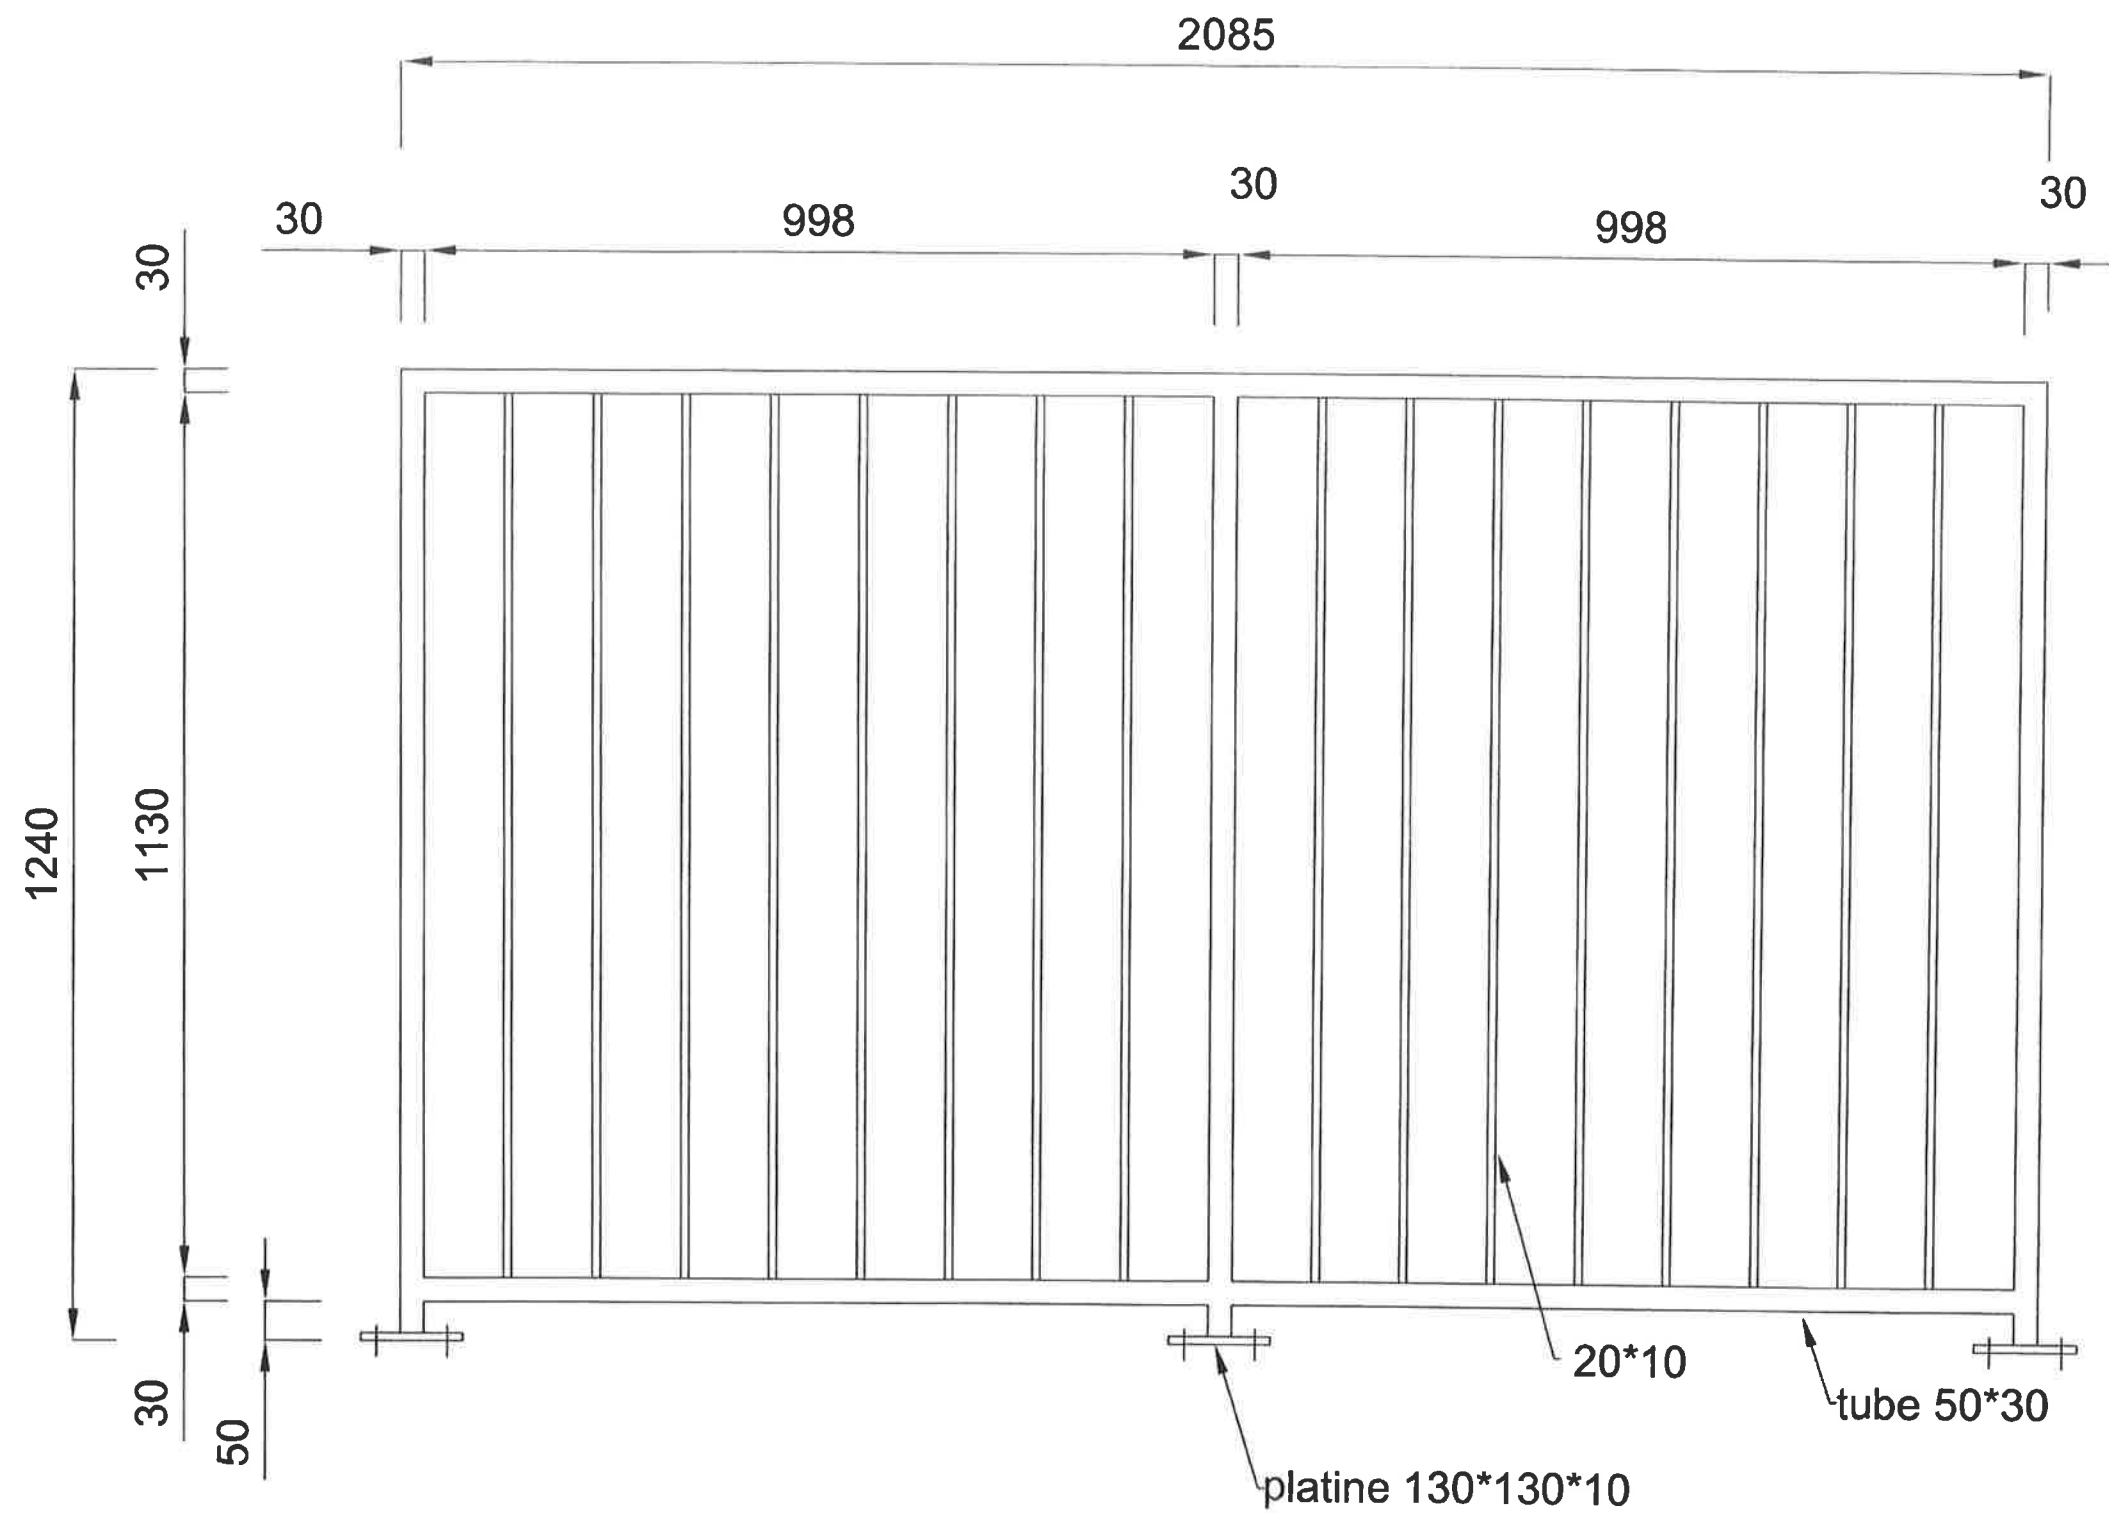

REP 3

