

AFFAIRE :LE 180 BATIMENT A ET B

HABILLAGE GARDE-CORPS FACADE



Dossier d' Ouvrages Exécutés



GARDE-CORPS ACIER :

Laquage : RAL : 9007



Fournisseur : LENOIR METALLERIE

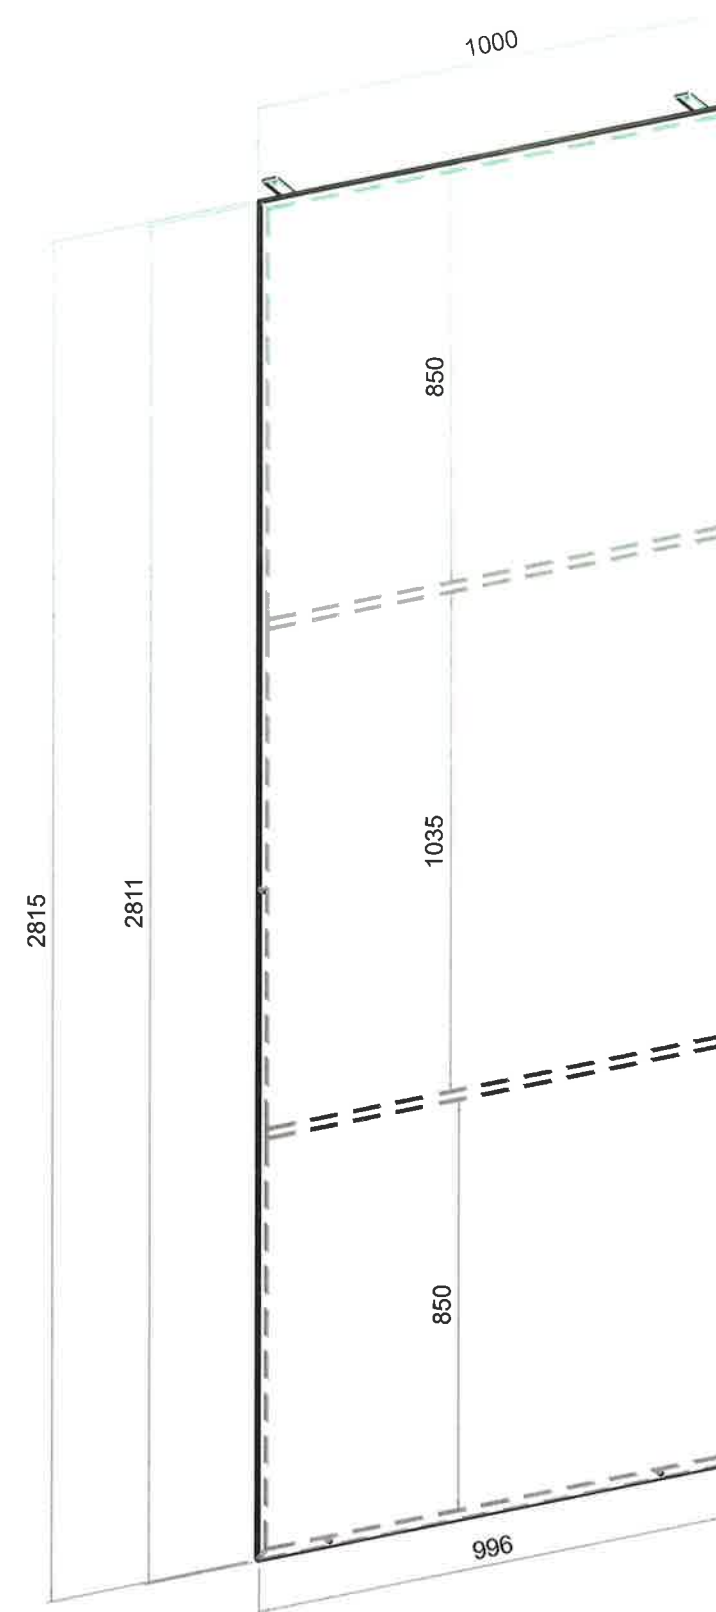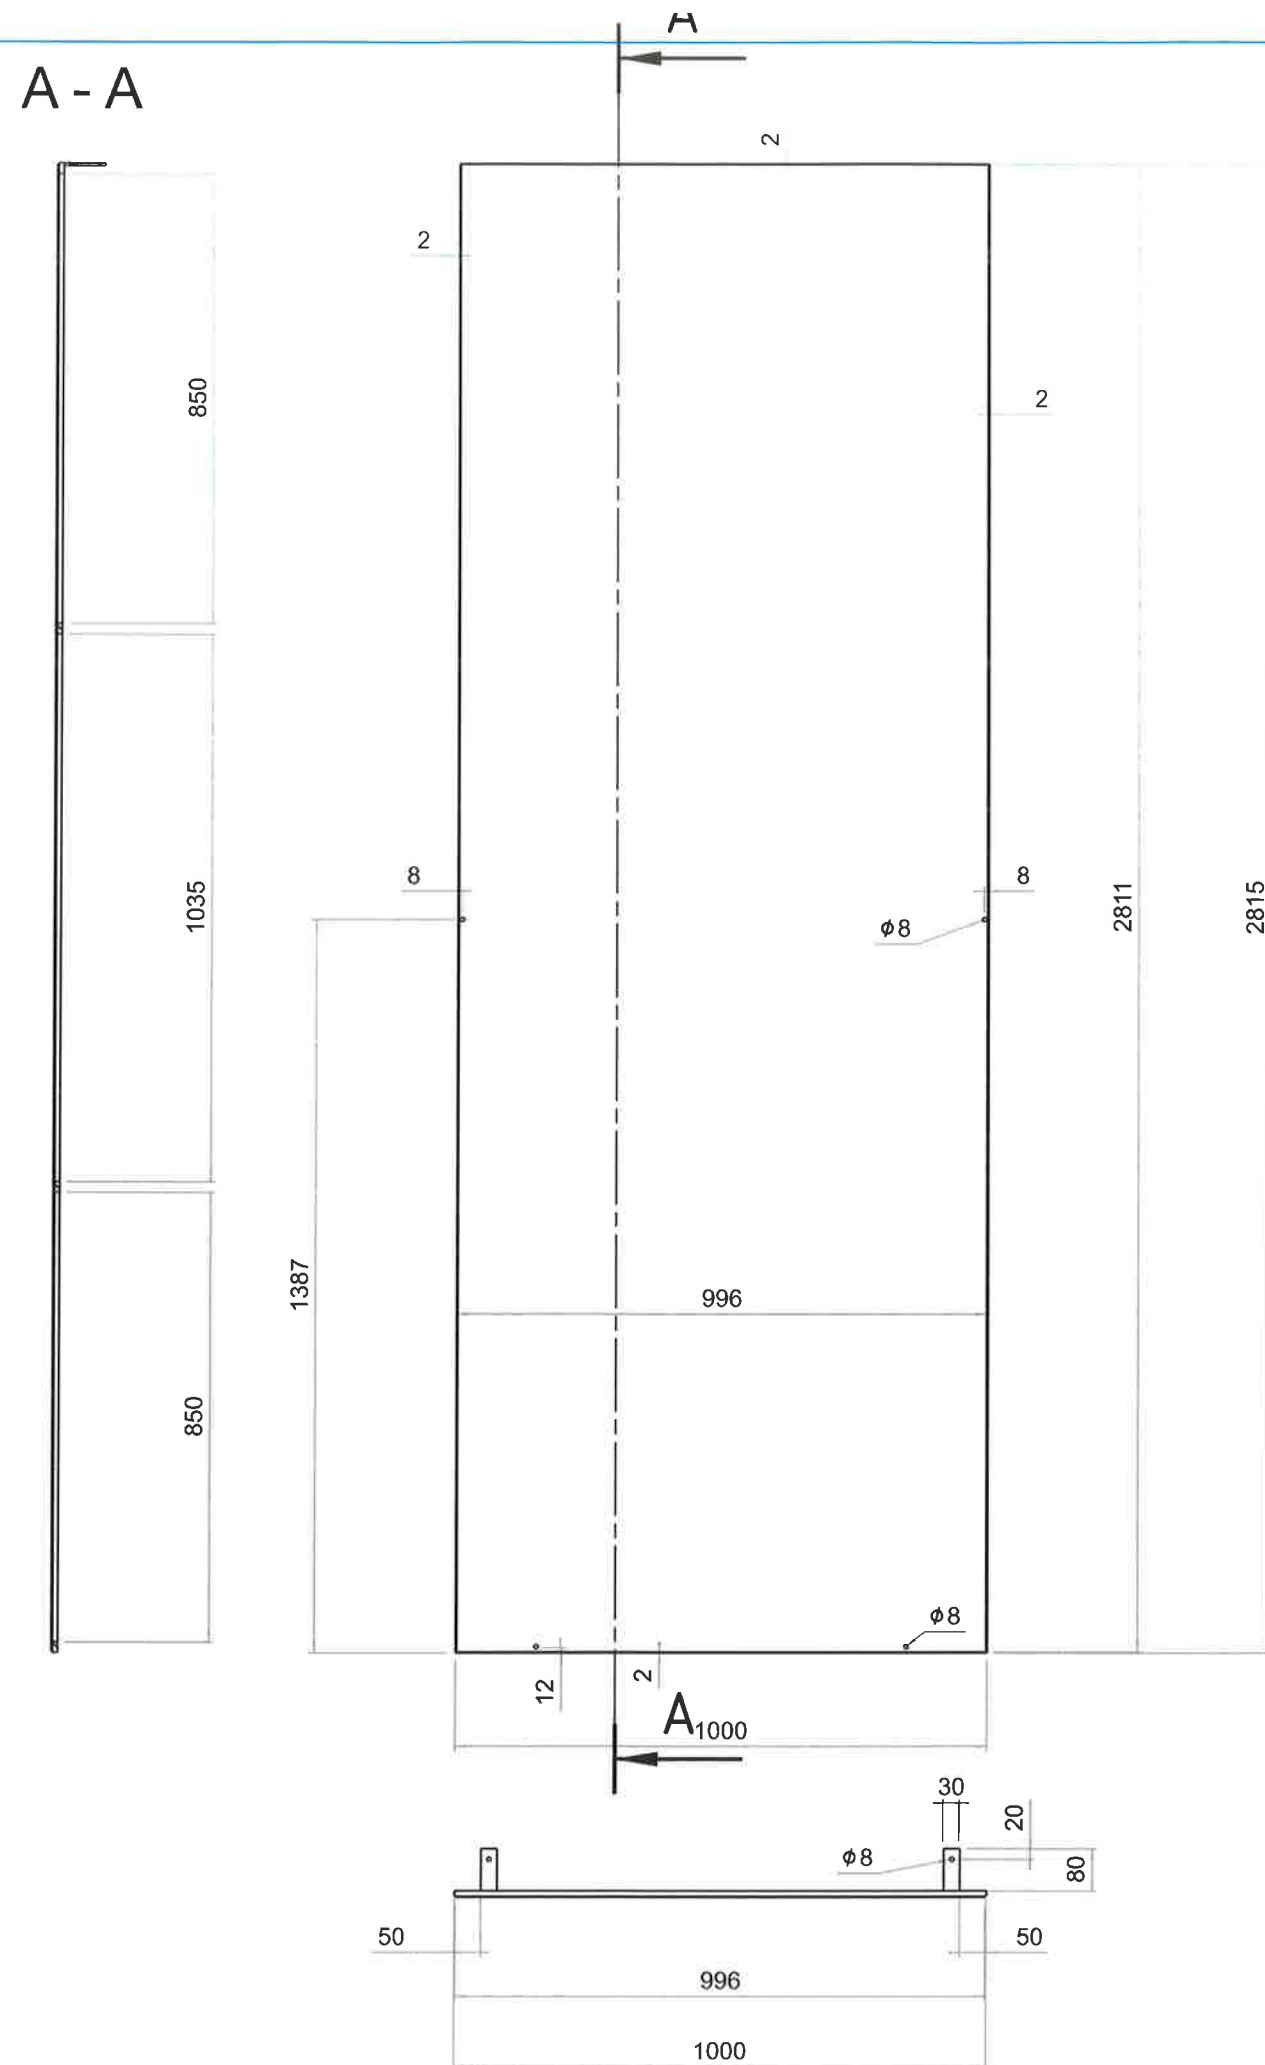

Désignation : rep-1	Auteur : ETUDE 2		A3	
	Date : 23/11/2016			
Référence : CH0038		Ech. 3 : 20	Révision A	Page -
 SAS SCHONT 68 rue saint exupéry 69124 colombier saugnieu	Chantier : 180			

Désignation	Repère	Longueur	Angle de coupe 1	Angle de coupe 2	Quantité	Longueur boîte (mise à plat)	Largeur boîte (mise à plat)	Masses
					1			58,99kg
	1				1	2811,00mm	996,00mm	43,95kg
Full Flat 20× 10, NF A 45-005	2	960,00mm	0,00°	0,00°	1			1,51kg
Full Flat 20× 10, NF A 45-005	3	960,00mm	0,00°	0,00°	1			1,51kg
Full Flat 20× 10, NF A 45-005	4	1000,00mm	45,00°	45,00°	1			1,53kg
Full Flat 20× 10, NF A 45-005	5	1000,00mm	45,00°	45,00°	1			1,54kg
Full Flat 20× 10, NF A 45-005	6	2815,00mm	45,00°	45,00°	1			4,38kg
Full Flat 20× 10, NF A 45-005	7	2815,00mm	45,00°	45,00°	1			4,38kg
Full Flat 30× 5, NF A 45-005	8	80,00mm	0,00°	0,00°	1			0,09kg
Full Flat 30× 5, NF A 45-005	9	80,00mm	0,00°	0,00°	1			0,09kg



A - A

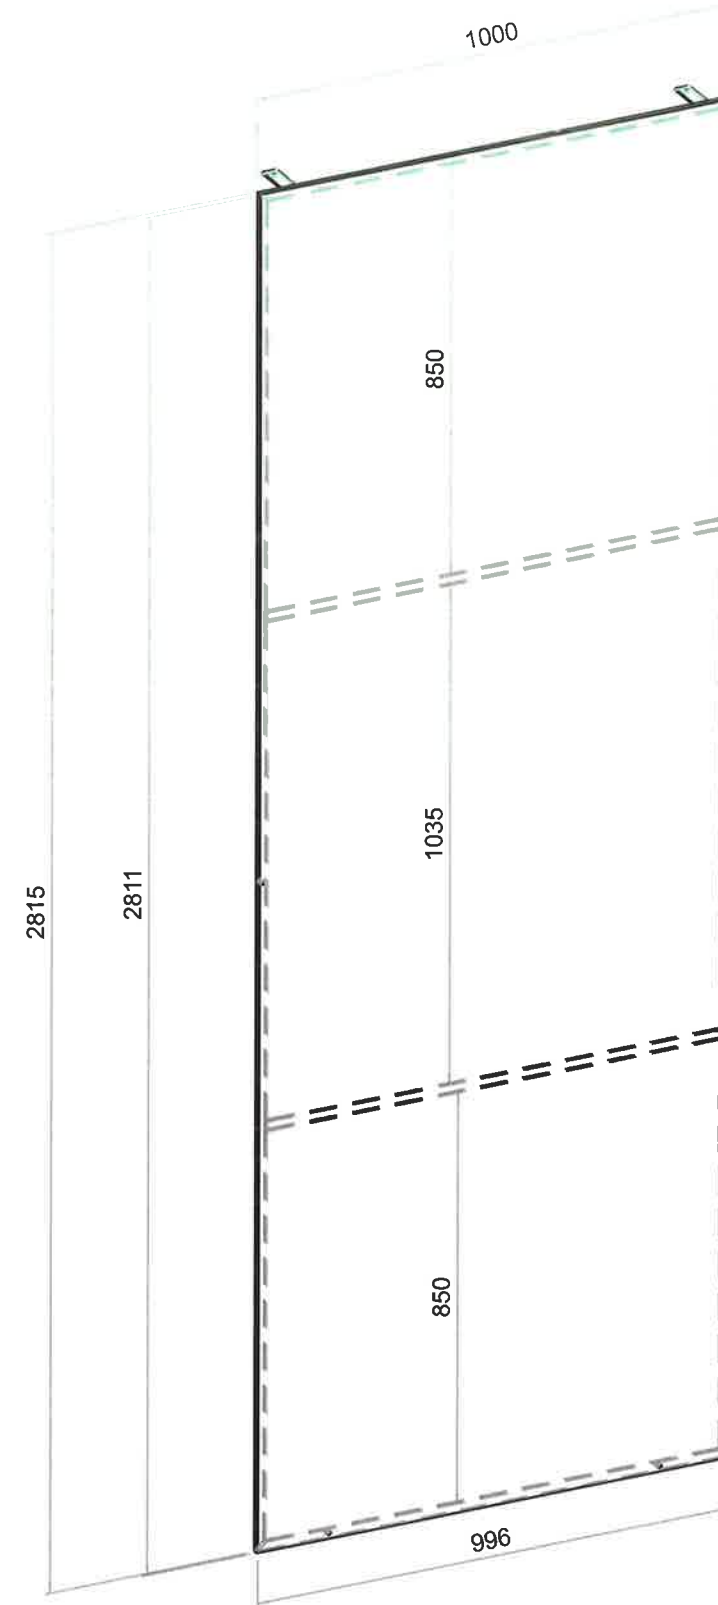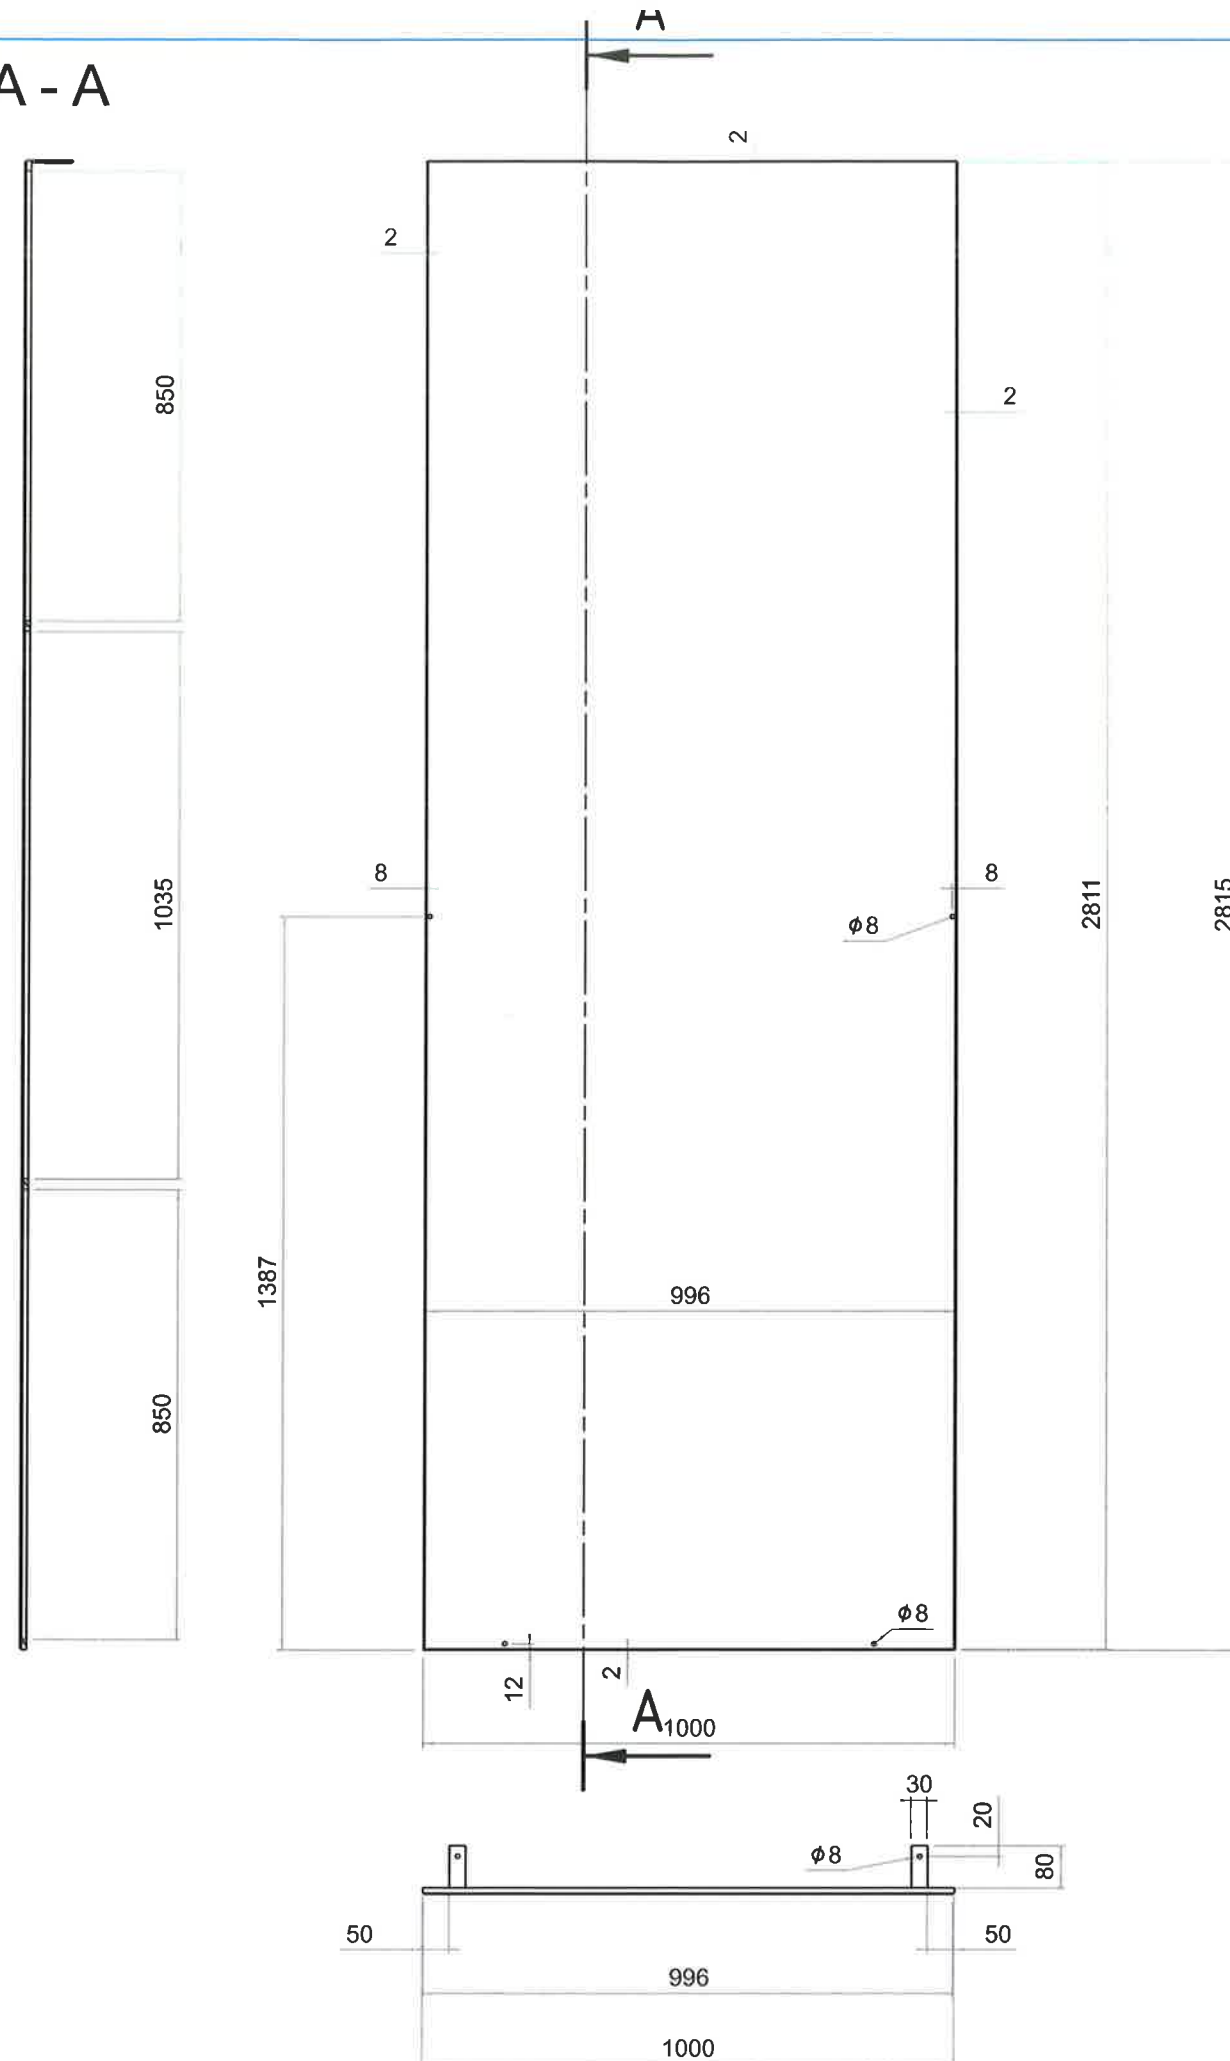

Désignation : rep-2 Référence : CH0038	Auteur : ETUDE 2		A3		
	Date : 23/11/2016				
		SAS SCHONT 68 rue saint exupéry 69124 colombier saugnieu		Ech. 3 : 20	Révision A
Chantier : 180					

Désignation	Repère	Longueur	Angle de coupe 1	Angle de coupe 2	Quantité	Longueur boîte (mise à plat)	Largeur boîte (mise à plat)	Masse
					1			58,99kg
	1				1	2811,00mm	996,00mm	43,95kg
Full Flat 20×10, NF A 45-005	2	960,00mm	0,00°	0,00°	1			1,51kg
Full Flat 20×10, NF A 45-005	3	960,00mm	0,00°	0,00°	1			1,51kg
Full Flat 20×10, NF A 45-005	4	1000,00mm	45,00°	45,00°	1			1,53kg
Full Flat 20×10, NF A 45-005	5	1000,00mm	45,00°	45,00°	1			1,54kg
Full Flat 20×10, NF A 45-005	6	2815,00mm	45,00°	45,00°	1			4,38kg
Full Flat 20×10, NF A 45-005	7	2815,00mm	45,00°	45,00°	1			4,38kg
Full Flat 30×5, NF A 45-005	8	80,00mm	0,00°	0,00°	1			0,09kg
Full Flat 30×5, NF A 45-005	9	80,00mm	0,00°	0,00°	1			0,09kg



A - A

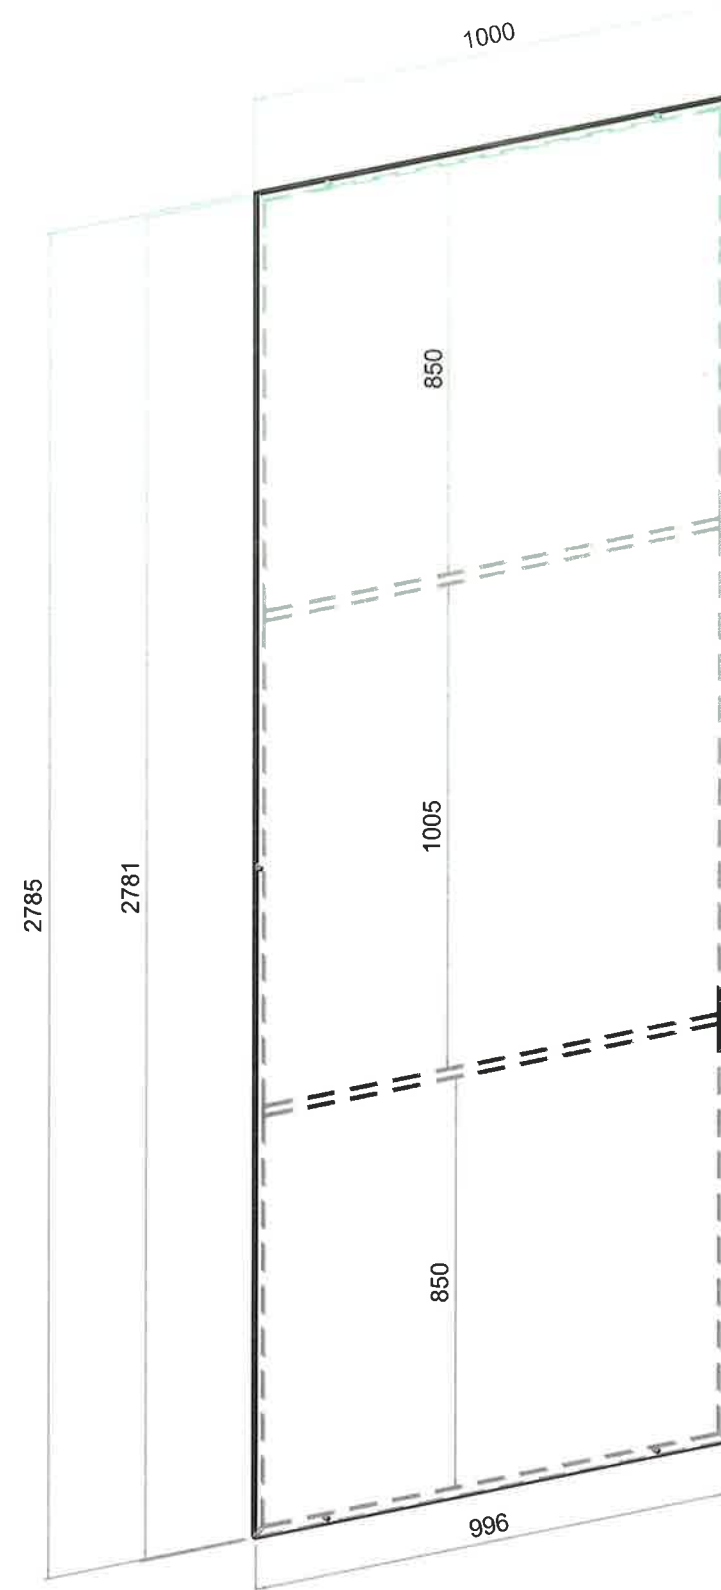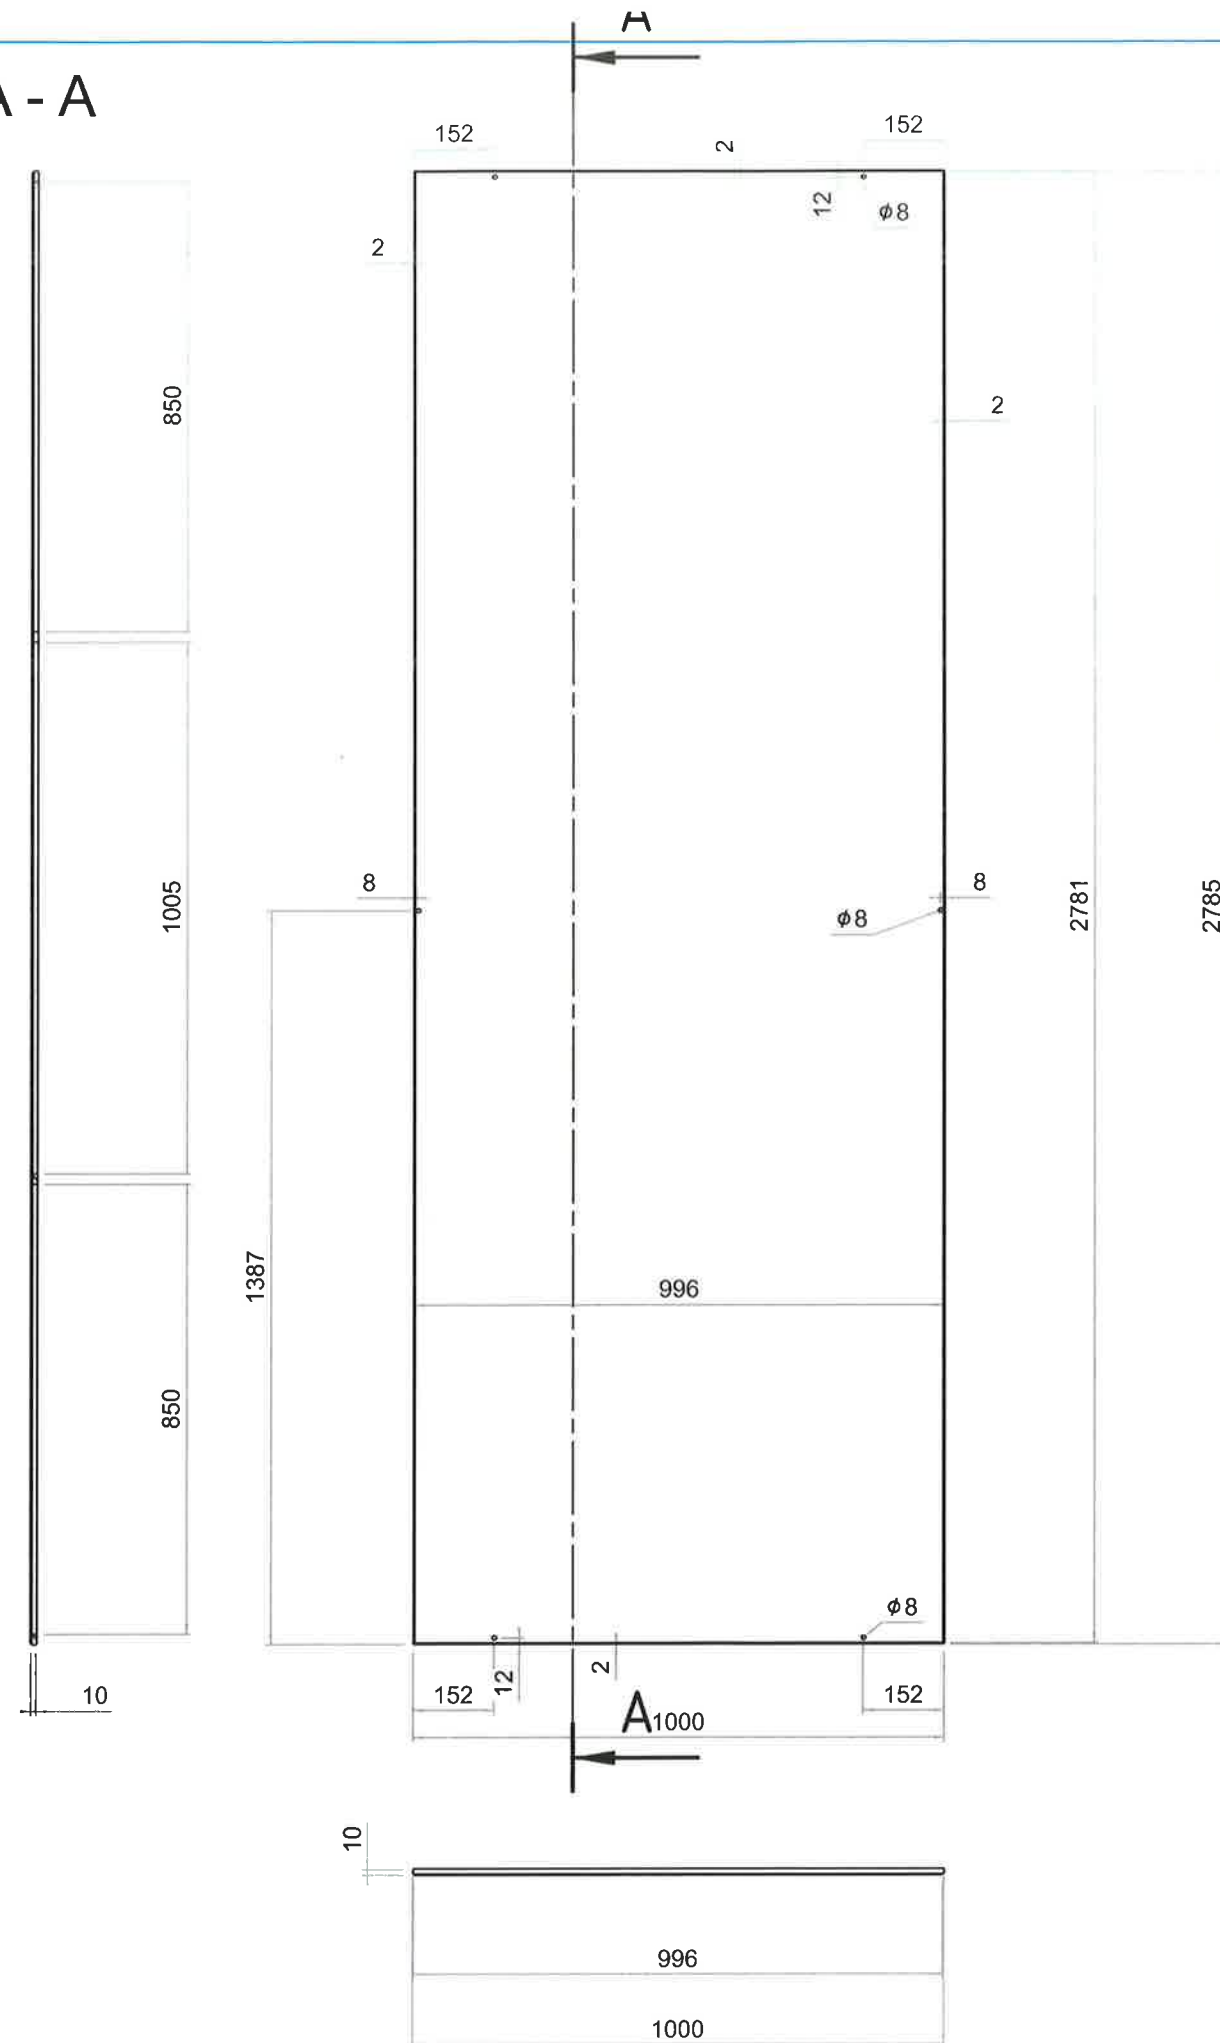

Désignation : rep-3	Auteur : ETUDE 2		A3		
	Date : 24/11/2016				
Référence : CH0038			Ech. 3 : 20	Révision A	Page -
	SAS SCHONT 68 rue saint exupéry 69124 colombier saugnieu		Chantier : 180		

Désignation	Repère	Longueur	Angle de coupe 1	Angle de coupe 2	Quantité	Longueur boîte (mise à plat)	Largeur boîte (mise à plat)	Masse
					1			58,23kg
	1				1	2781,00mm	996,00mm	43,48kg
Full Flat 20× 10, NF A 4-5-005	2	960,00mm	0,00°	0,00°	1			1,51kg
Full Flat 20× 10, NF A 4-5-005	3	960,00mm	0,00°	0,00°	1			1,51kg
Full Flat 20× 10, NF A 4-5-005	4	1000,00mm	45,00°	45,00°	1			1,53kg
Full Flat 20× 10, NF A 4-5-005	5	1000,00mm	45,00°	45,00°	1			1,53kg
Full Flat 20× 10, NF A 4-5-005	6	2785,00mm	45,00°	45,00°	1			4,34kg
Full Flat 20× 10, NF A 4-5-005	7	2785,00mm	45,00°	45,00°	1			4,34kg



A - A

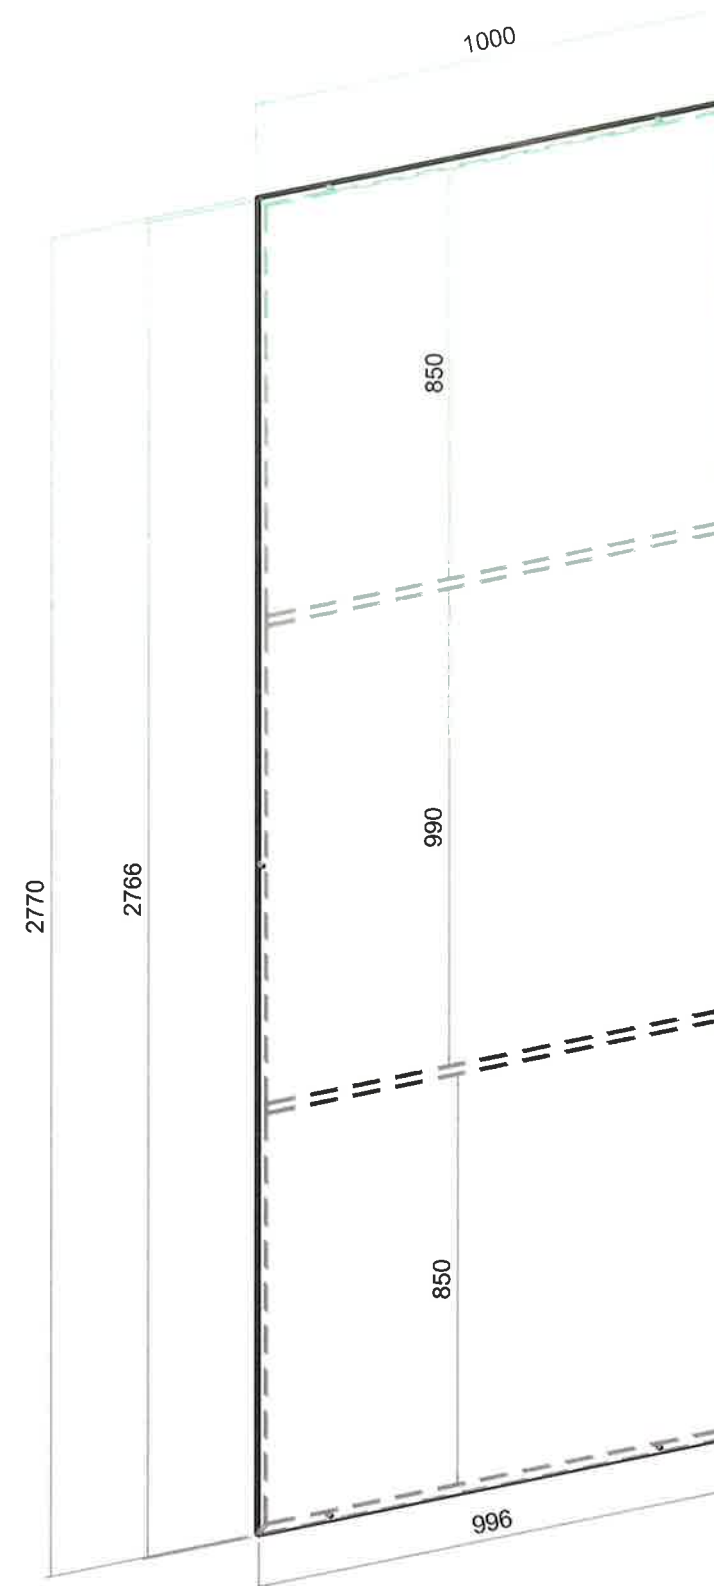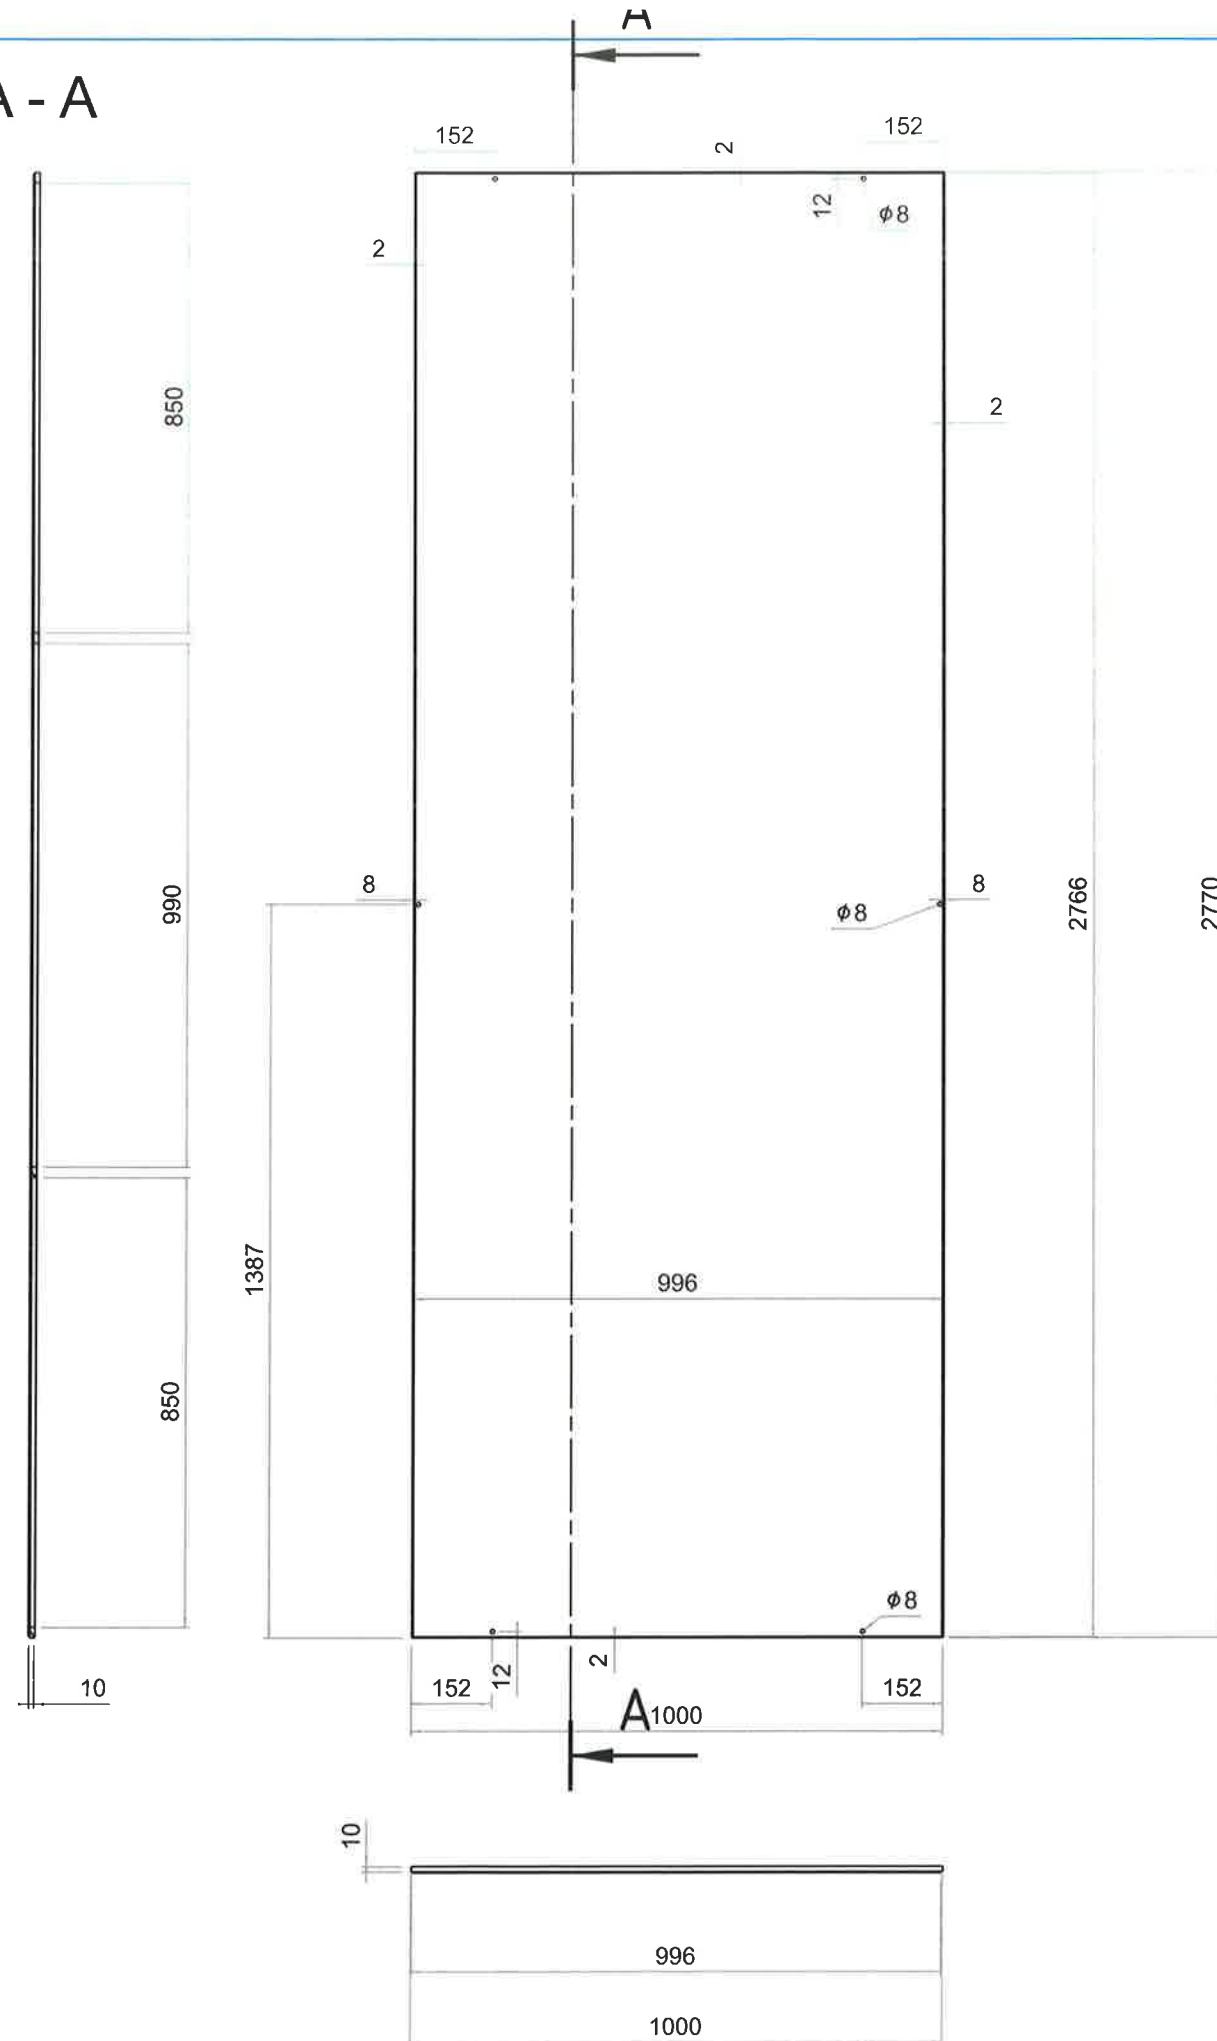


Désignation : rep-4 Référence : CH0038	Auteur : ETUDE 2		A3		
	Date : 24/11/2016				
	SAS SCHONT 68 rue saint exupéry 69124 colombier saugnieu		Ech. 3 : 20	Révision A	Page -
			Chantier : 180		

Désignation	Repère	Longueur	Angle de coupe 1	Angle de coupe 2	Quantité	Longueur boîte (mise à plat)	Largeur boîte (mise à plat)	Masses
					1			57,95kg
	1				1	2766,00mm	996,00mm	43,25kg
Full Flat 20× 10, NF A 45-005	2	960,00mm	0,00°	0,00°	1			1,51kg
Full Flat 20× 10, NF A 45-005	3	960,00mm	0,00°	0,00°	1			1,51kg
Full Flat 20× 10, NF A 45-005	4	1000,00mm	45,00°	45,00°	1			1,53kg
Full Flat 20× 10, NF A 45-005	5	1000,00mm	45,00°	45,00°	1			1,53kg
Full Flat 20× 10, NF A 45-005	6	2770,00mm	45,00°	45,00°	1			4,31kg
Full Flat 20× 10, NF A 45-005	7	2770,00mm	45,00°	45,00°	1			4,31kg



A - A

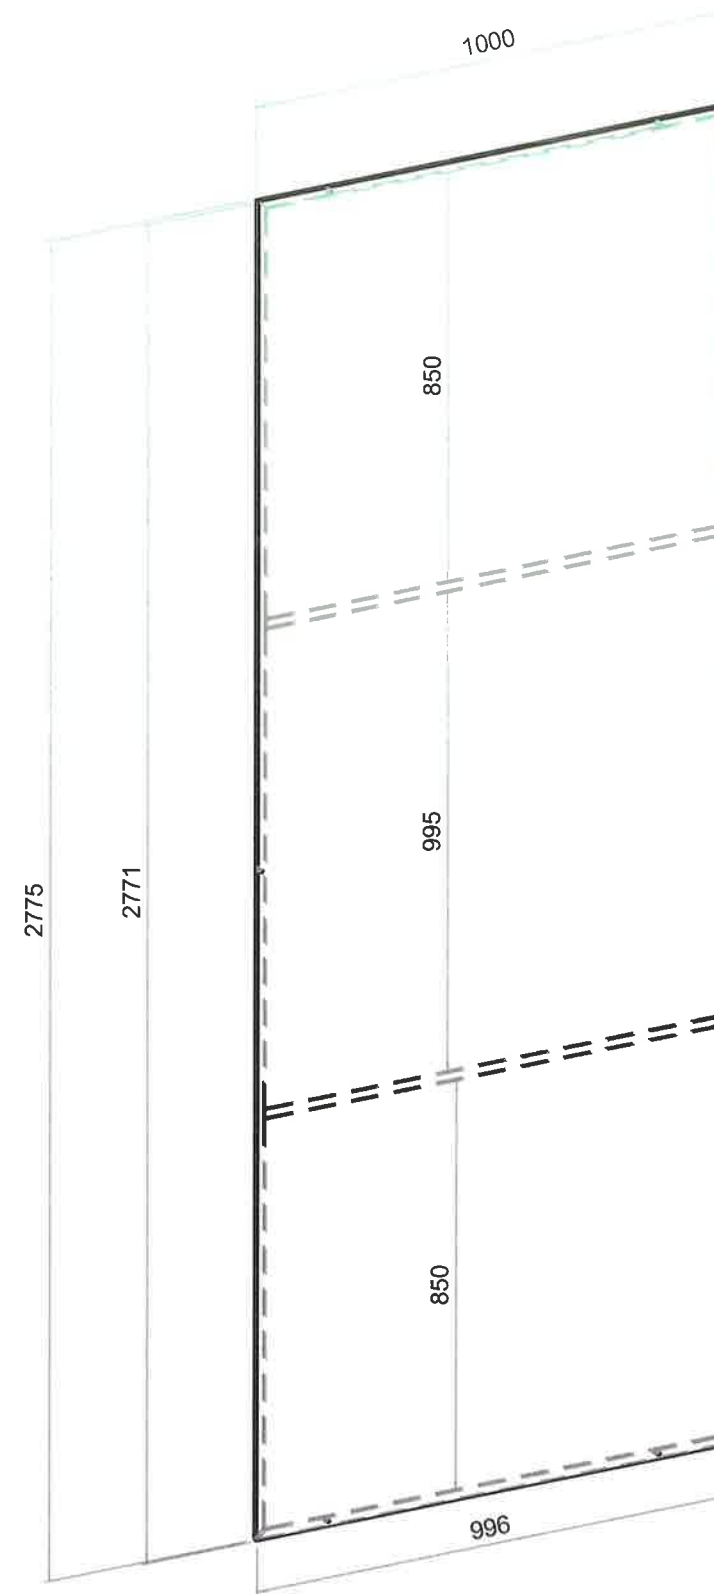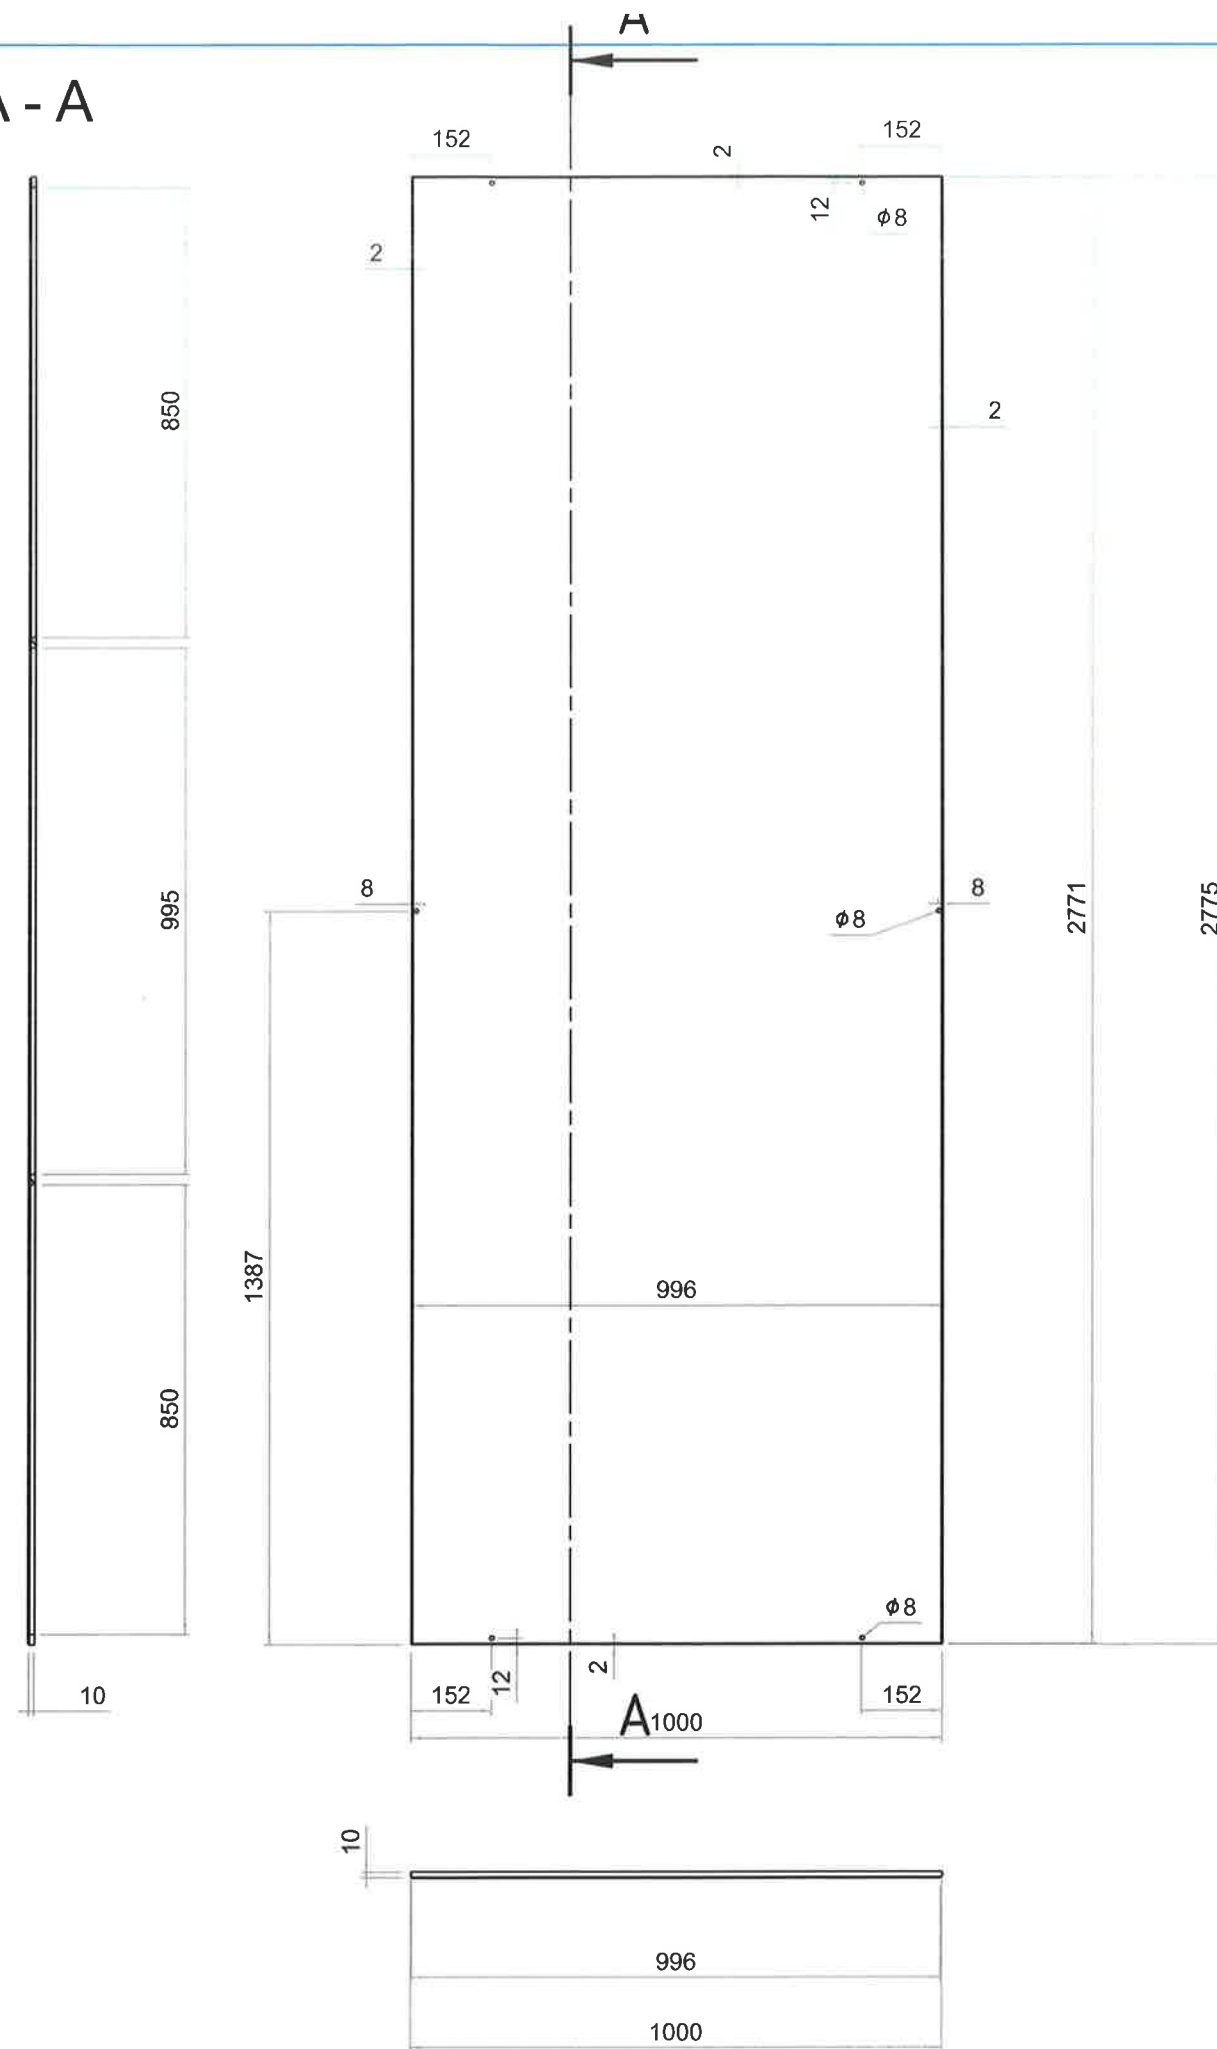


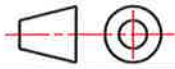Désignation : rep-5	Auteur : ETUDE 2		A3	
	Date : 24/11/2016			
Référence : CH0038		Ech. 3 : 20	Révision A	Page -
 SAS SCHONT 68 rue saint exupéry 69124 colombier saugnieu	Chantier : 180			

Désignation	Repère	Longueur	Angle de coupe 1	Angle de coupe 2	Quantité	Longueur boîte (mise à plat)	Largeur boîte (mise à plat)	Masse
					1			58,04kg
	1				1	2771,00mm	996,00mm	43,33kg
Full Flat 20× 10, NF A 45-005	2	960,00mm	0,00°	0,00°	1			1,51kg
Full Flat 20× 10, NF A 45-005	3	960,00mm	0,00°	0,00°	1			1,51kg
Full Flat 20× 10, NF A 45-005	4	1000,00mm	45,00°	45,00°	1			1,53kg
Full Flat 20× 10, NF A 45-005	5	1000,00mm	45,00°	45,00°	1			1,53kg
Full Flat 20× 10, NF A 45-005	6	2775,00mm	45,00°	45,00°	1			4,32kg
Full Flat 20× 10, NF A 45-005	7	2775,00mm	45,00°	45,00°	1			4,32kg



A - A

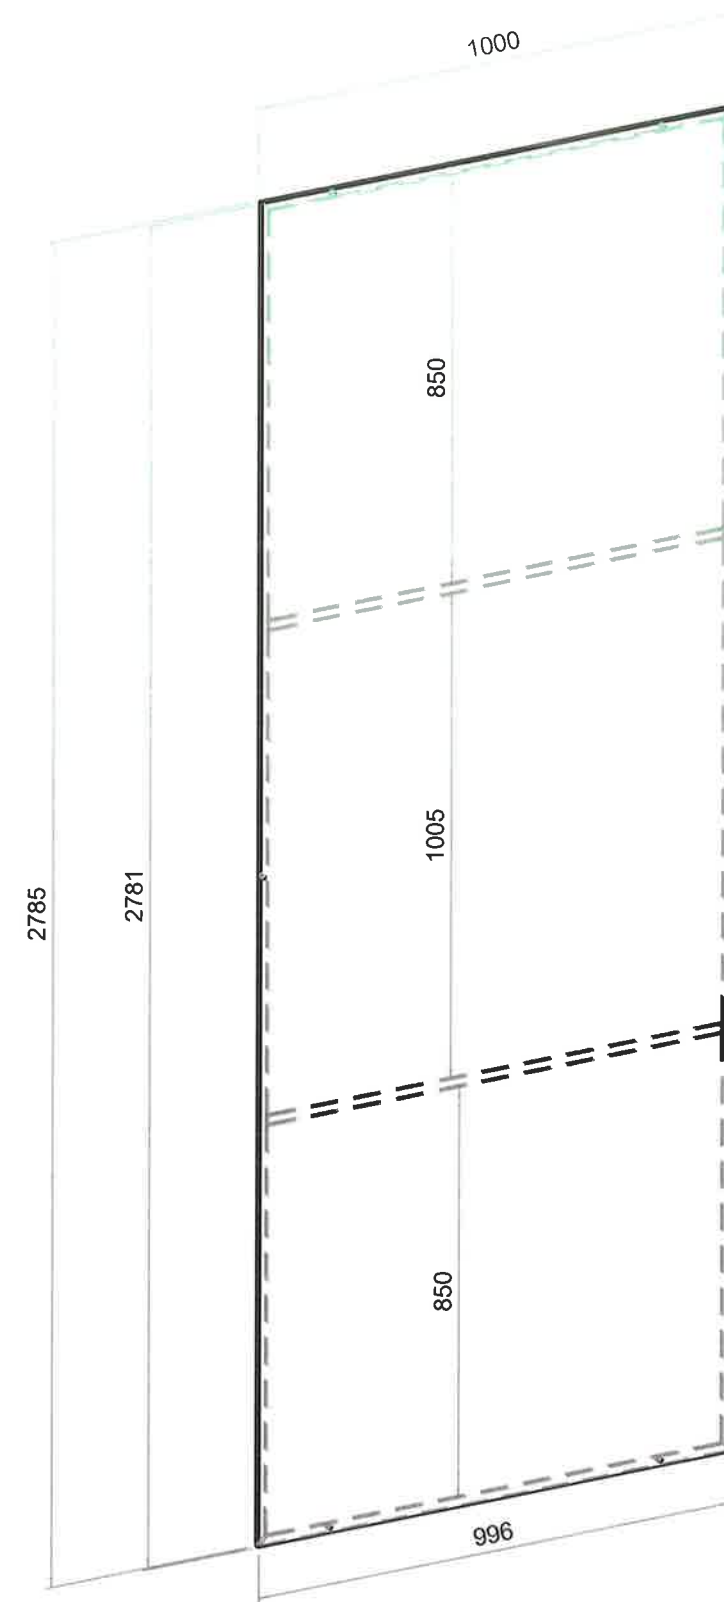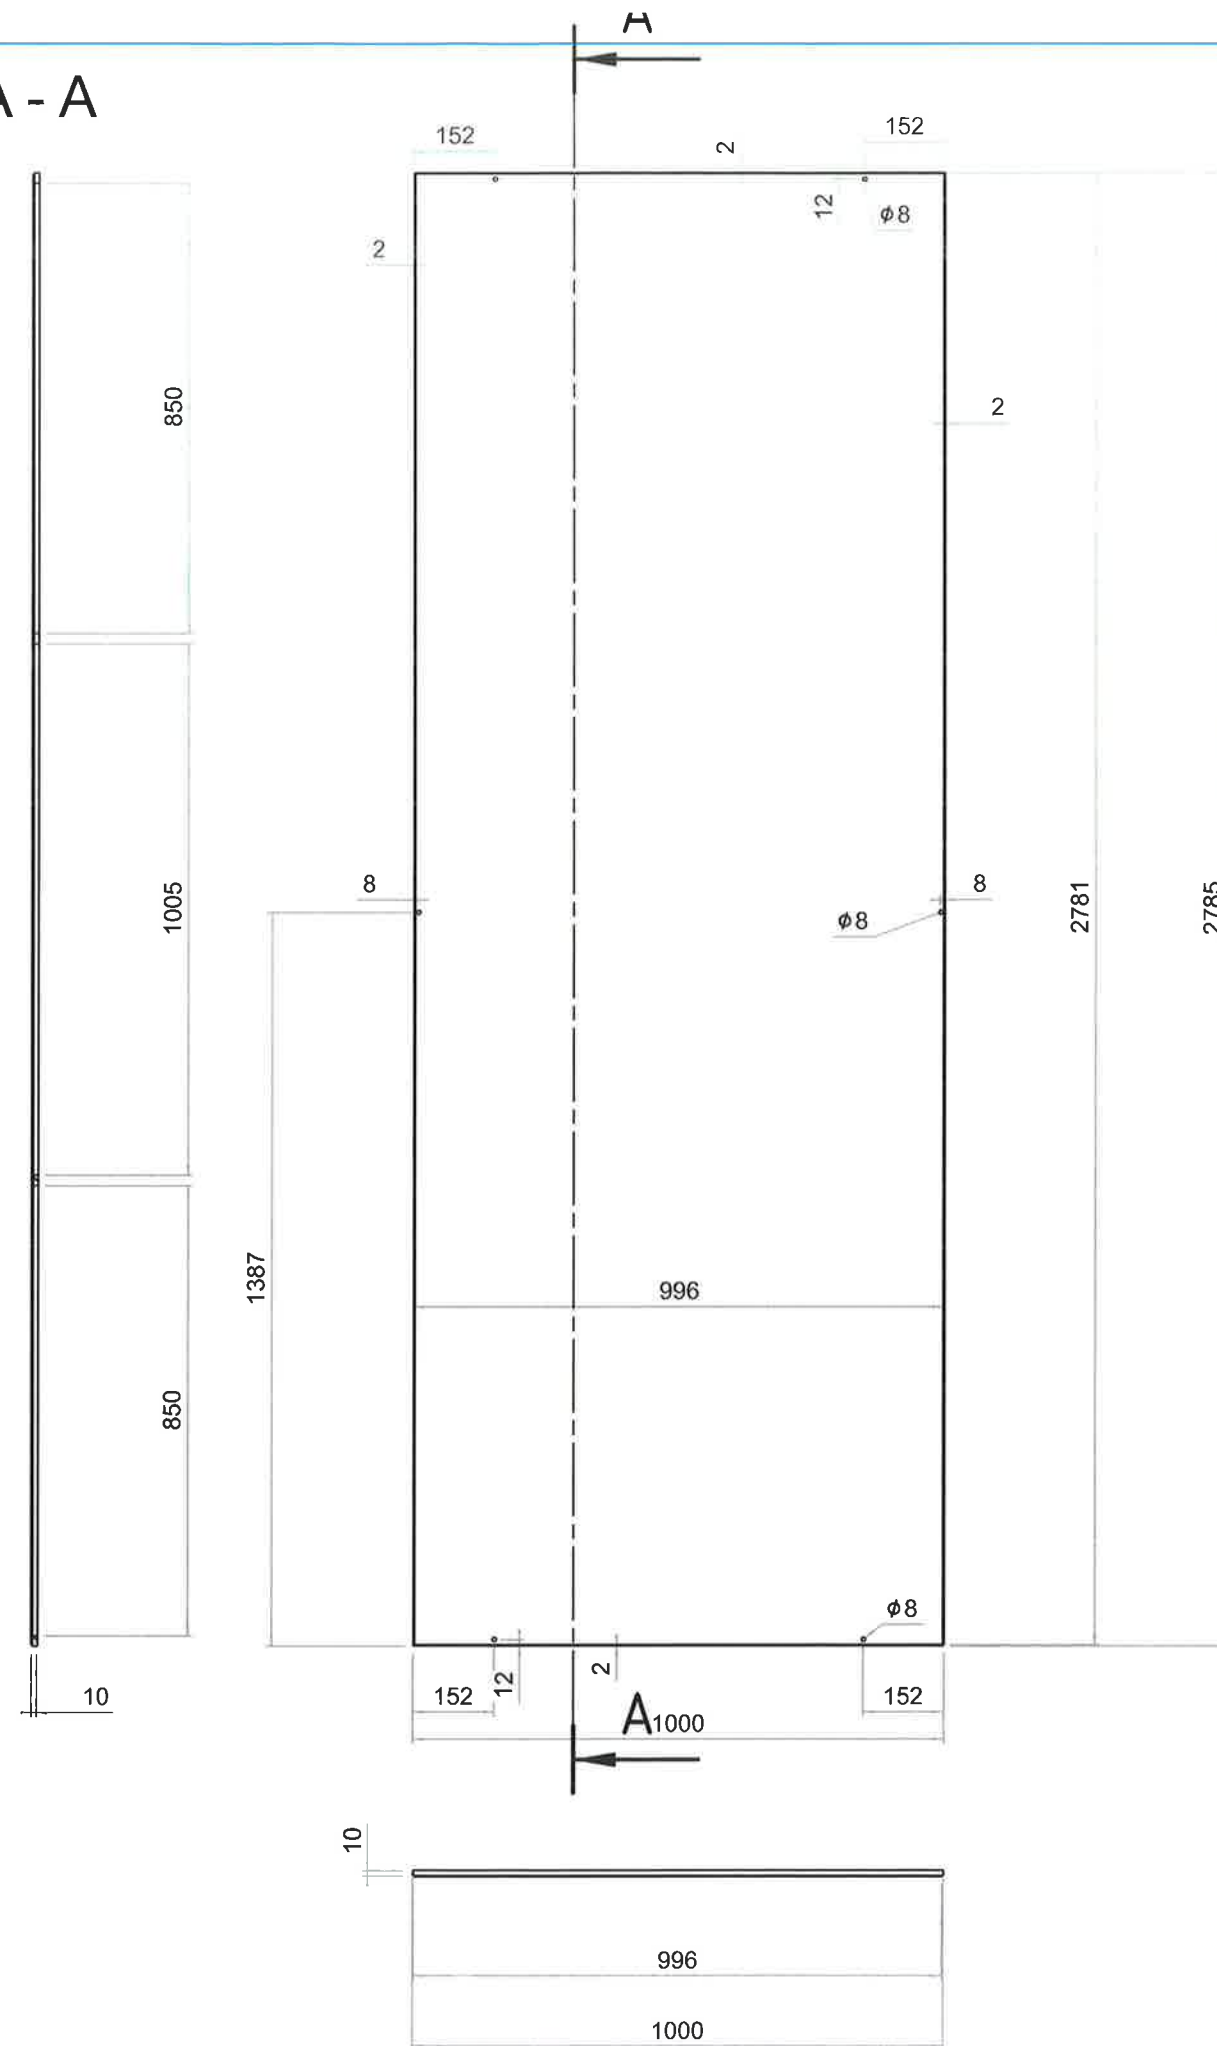

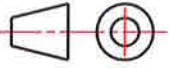Désignation :	rep-6	Auteur :	ETUDE 2	A3	
Référence :	CH0038	Date :	24/11/2016		
				Ech.	Révision
		Chantier :		3 : 20	A
SAS SCHONT 68 rue saint exupéry 69124 colombier saugnieu		180		Page	-

Désignation	Repère	Longueur	Angle de coupe 1	Angle de coupe 2	Quantité	Longueur boîte (mise à plat)	Largeur boîte (mise à plat)	Masses
					1			58,23kg
	1				1	2781,00mm	996,00mm	43,48kg
Full Flat 20 × 10, NF A 45-005	2	960,00mm	0,00°	0,00°	1			1,51kg
Full Flat 20 × 10, NF A 45-005	3	960,00mm	0,00°	0,00°	1			1,51kg
Full Flat 20 × 10, NF A 45-005	4	1000,00mm	45,00°	45,00°	1			1,53kg
Full Flat 20 × 10, NF A 45-005	5	1000,00mm	45,00°	45,00°	1			1,53kg
Full Flat 20 × 10, NF A 45-005	6	2785,00mm	45,00°	45,00°	1			4,34kg
Full Flat 20 × 10, NF A 45-005	7	2785,00mm	45,00°	45,00°	1			4,34kg



A - A

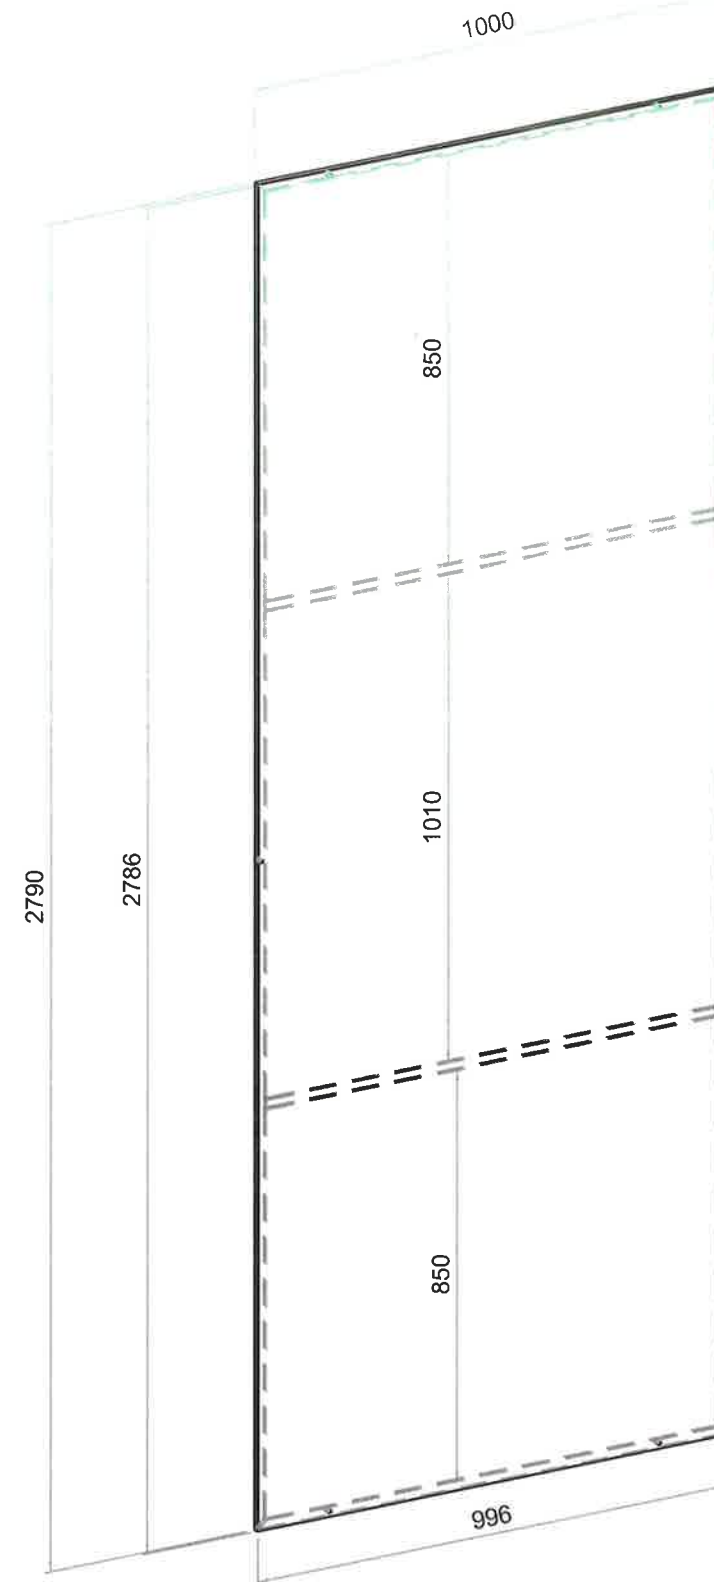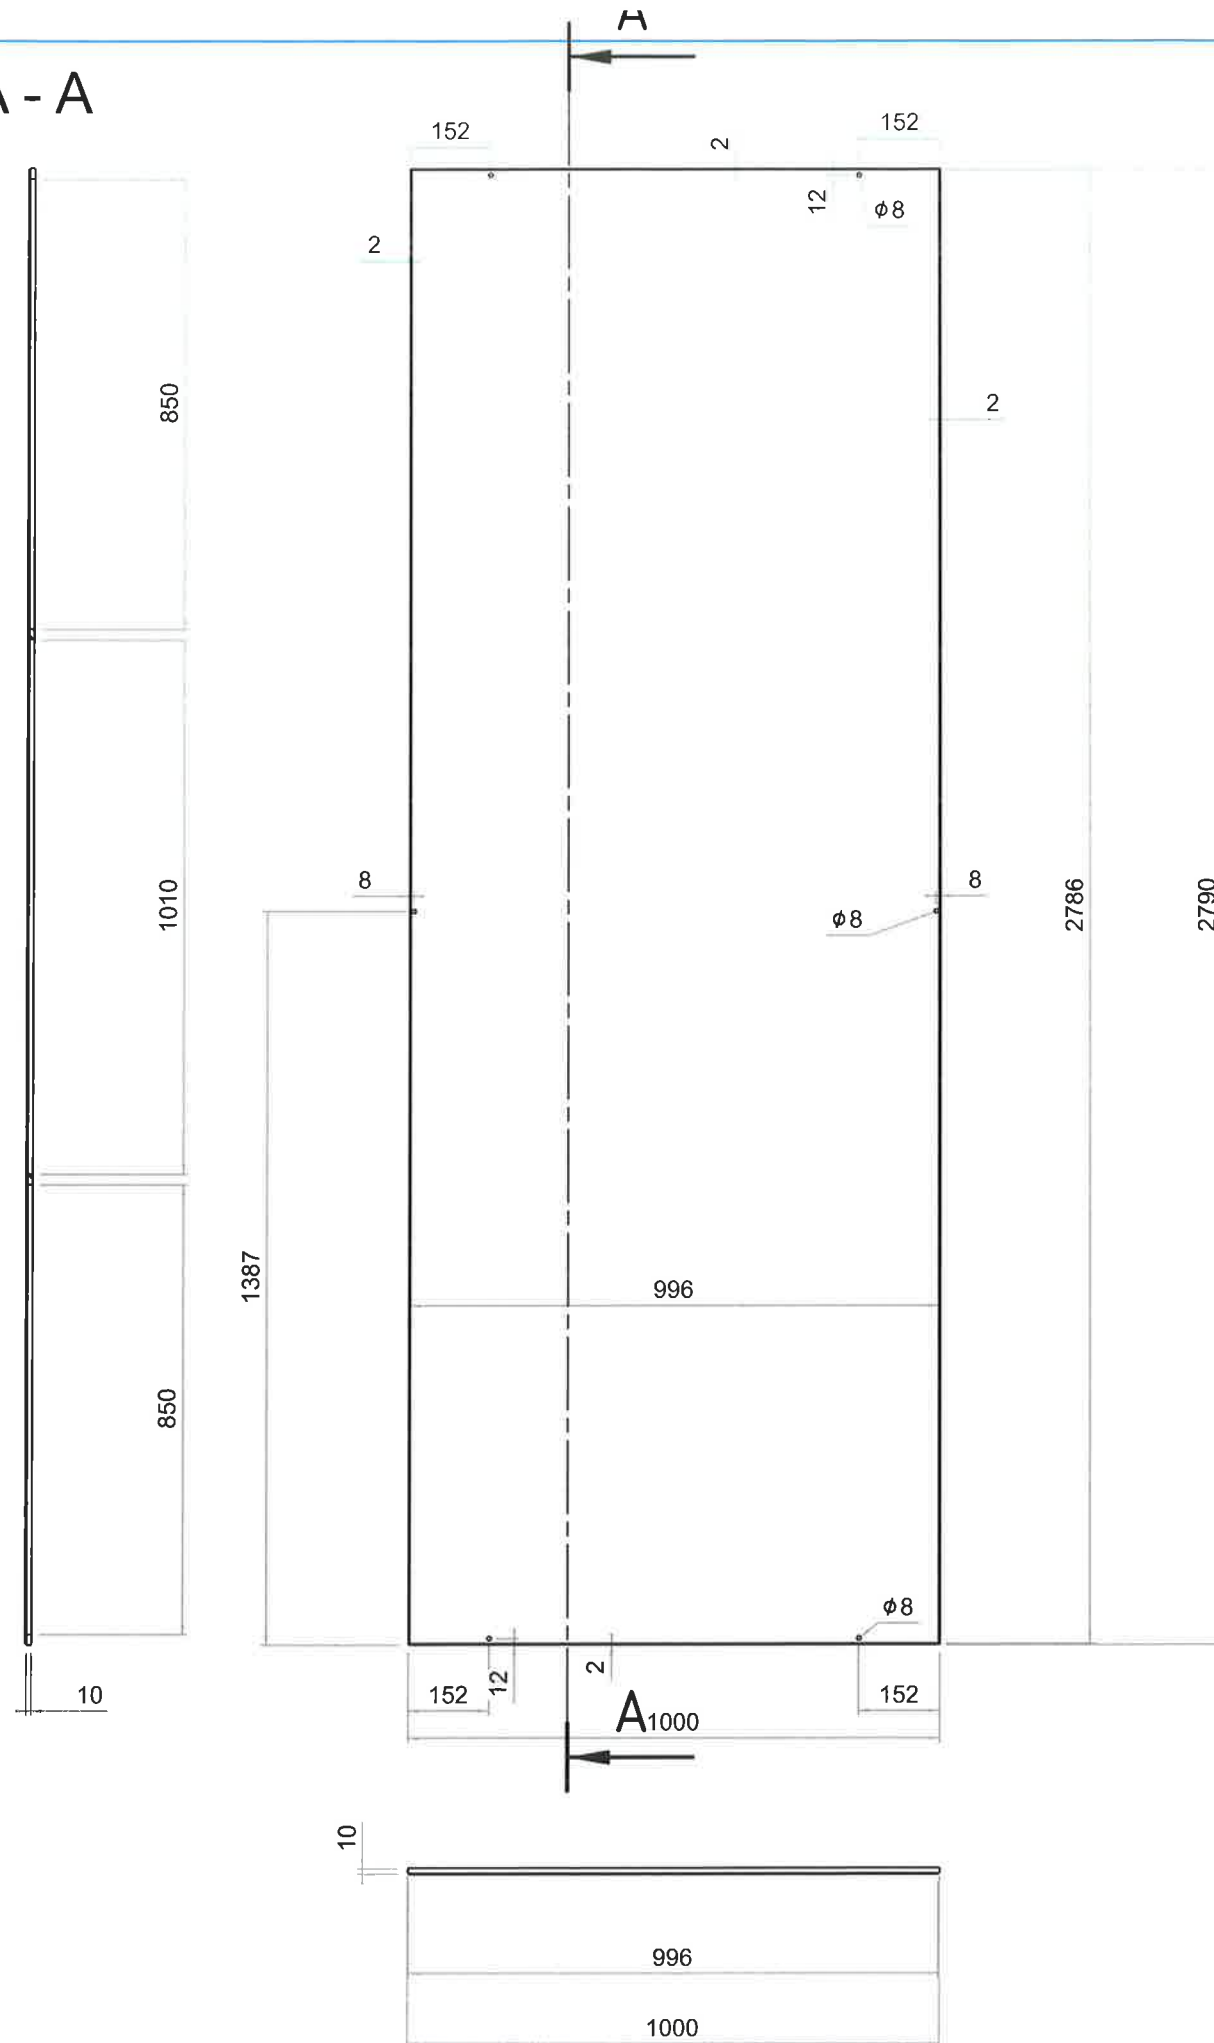

Désignation : rep-7 Référence : CH0038	Auteur : ETUDE 2		A3	
	Date : 24/11/2016			
 SAS SCHONT 68 rue saint exupéry 69124 colombier saugnieu		Ech. 3 : 20	Révision A	Page -
	Chantier : 180			


Désignation	Repère	Longueur	Angle de coupe 1	Angle de coupe 2	Quantité	Longueur boîte (mise à plat)	Largeur boîte (mise à plat)	Masse
					1			58,33kg
	1				1	2786,00mm	996,00mm	43,56kg
Full Flat 20× 10, NF A 45-005	2	960,00mm	0,00°	0,00°	1			1,51kg
Full Flat 20× 10, NF A 45-005	3	960,00mm	0,00°	0,00°	1			1,51kg
Full Flat 20× 10, NF A 45-005	4	1000,00mm	45,00°	45,00°	1			1,53kg
Full Flat 20× 10, NF A 45-005	5	1000,00mm	45,00°	45,00°	1			1,53kg
Full Flat 20× 10, NF A 45-005	6	2790,00mm	45,00°	45,00°	1			4,34kg
Full Flat 20× 10, NF A 45-005	7	2790,00mm	45,00°	45,00°	1			4,34kg

A - A

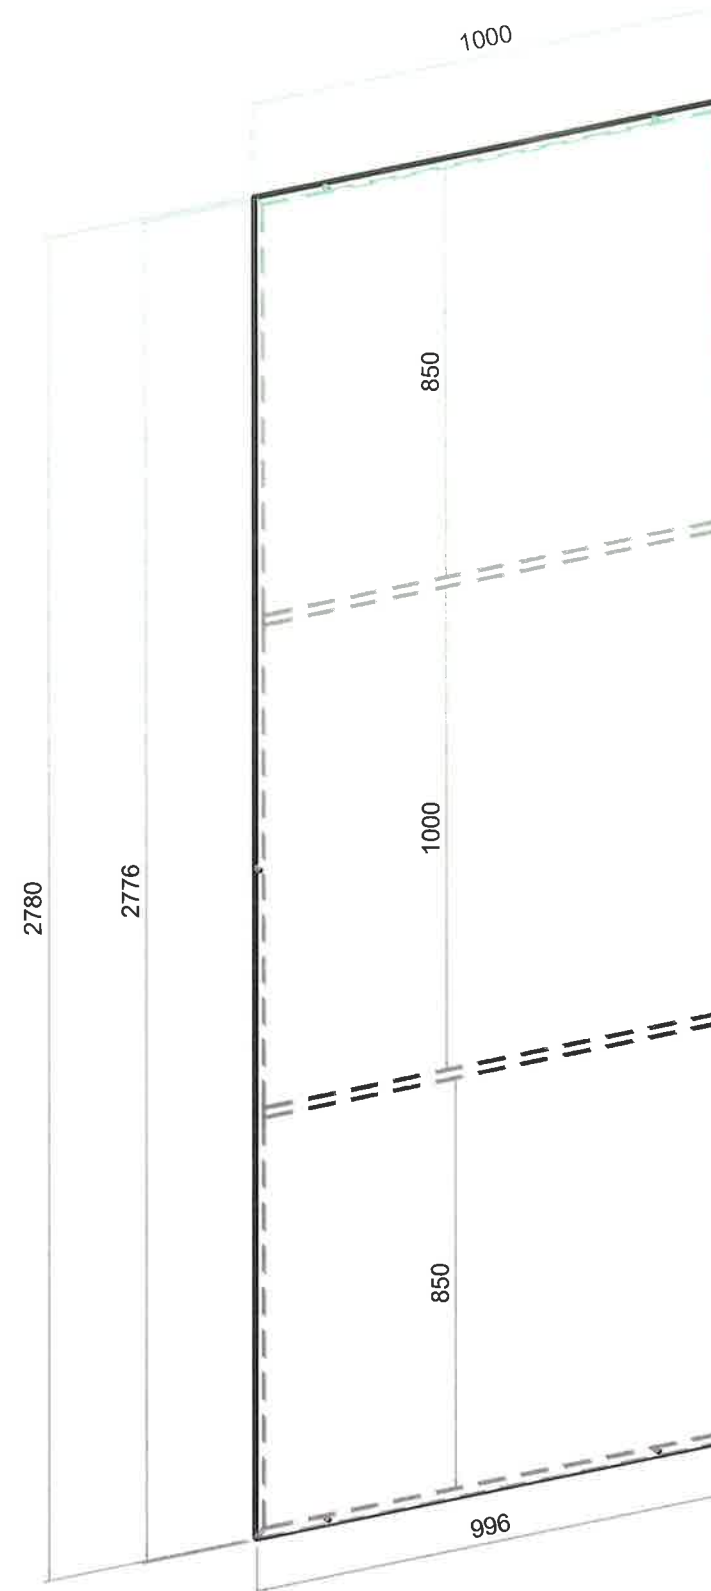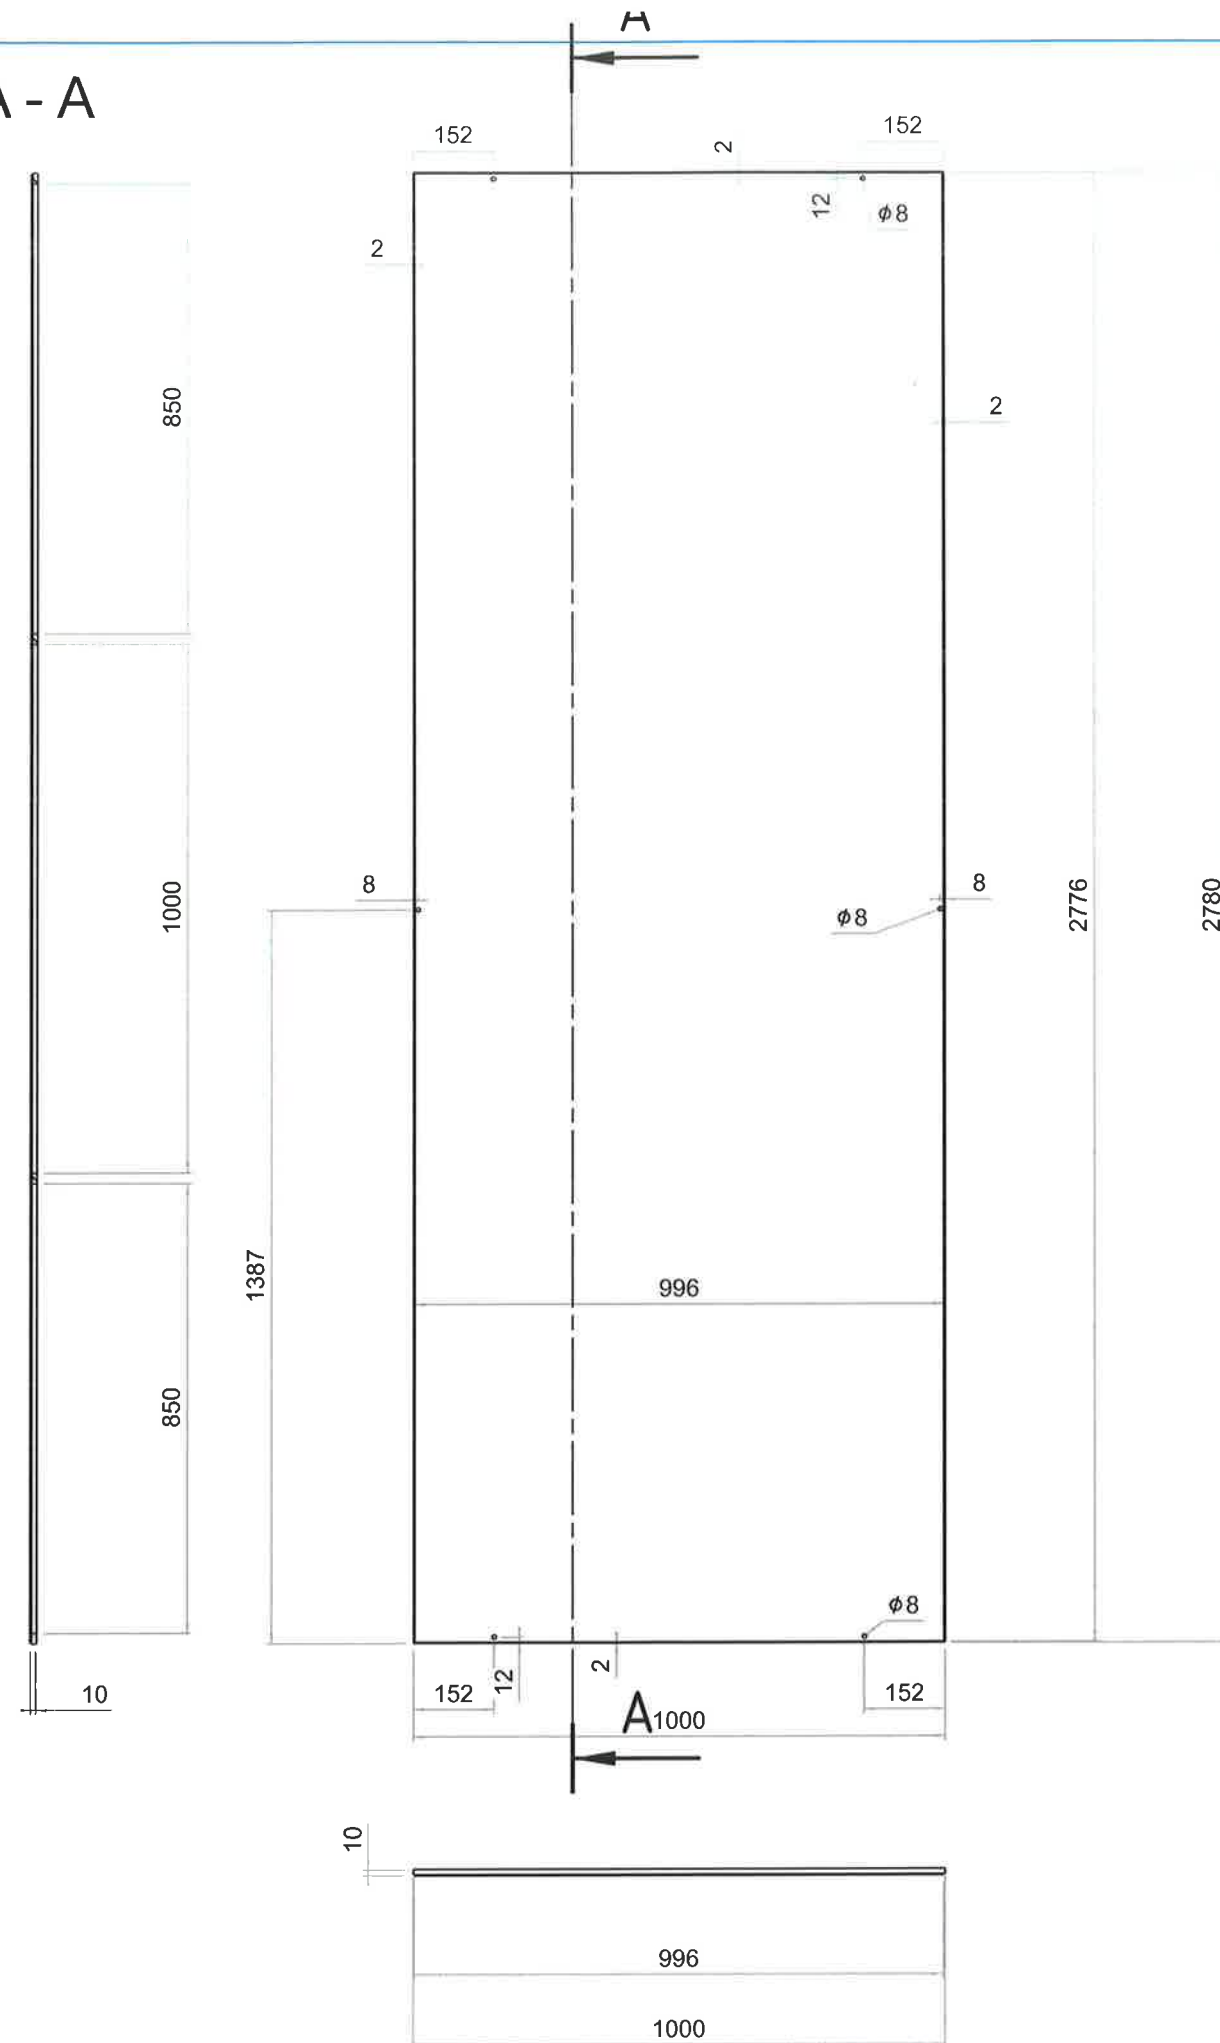



Désignation : rep-8	Auteur : ETUDE 2		A3	
	Date : 24/11/2016			
Référence : CH0038		Ech. 3 : 20	Révision A	Page -
 SAS SCHONT 68 rue saint exupéry 69124 colombier saugnieu	Chantier : 180			

Désignation	Repère	Longueur	Angle de coupe 1	Angle de coupe 2	Quantité	Longueur boîte (mise à plat)	Largeur boîte (mise à plat)	Masse
					1			58,14kg
	1				1	2776,00mm	996,00mm	43,40kg
Full Flat 20× 10, NF A 45-005	2	960,00mm	0,00°	0,00°	1			1,51kg
Full Flat 20× 10, NF A 45-005	3	960,00mm	0,00°	0,00°	1			1,51kg
Full Flat 20× 10, NF A 45-005	4	1000,00mm	45,00°	45,00°	1			1,53kg
Full Flat 20× 10, NF A 45-005	5	1000,00mm	45,00°	45,00°	1			1,53kg
Full Flat 20× 10, NF A 45-005	6	2780,00mm	45,00°	45,00°	1			4,33kg
Full Flat 20× 10, NF A 45-005	7	2780,00mm	45,00°	45,00°	1			4,33kg

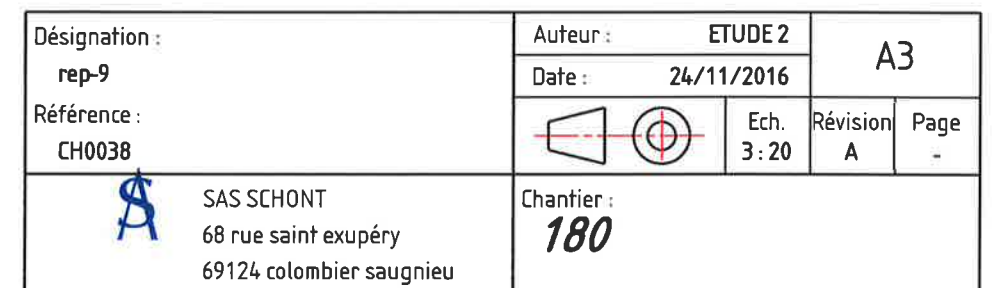[illegible]

Désignation	Repère	Longueur	Angle de coupe 1	Angle de coupe 2	Quantité	Longueur boîte (mise à plat)	Largeur boîte (mise à plat)	Masses
					1			58,42kg
	1				1	2791,00mm	996,00mm	43,64kg
Full Flat 20× 10, NF A 45-005	2	960,00mm	0,00°	0,00°	1			1,51kg
Full Flat 20× 10, NF A 45-005	3	960,00mm	0,00°	0,00°	1			1,51kg
Full Flat 20× 10, NF A 45-005	4	1000,00mm	45,00°	45,00°	1			1,53kg
Full Flat 20× 10, NF A 45-005	5	1000,00mm	45,00°	45,00°	1			1,53kg
Full Flat 20× 10, NF A 45-005	6	2795,00mm	45,00°	45,00°	1			4,35kg
Full Flat 20× 10, NF A 45-005	7	2795,00mm	45,00°	45,00°	1			4,35kg



A - A

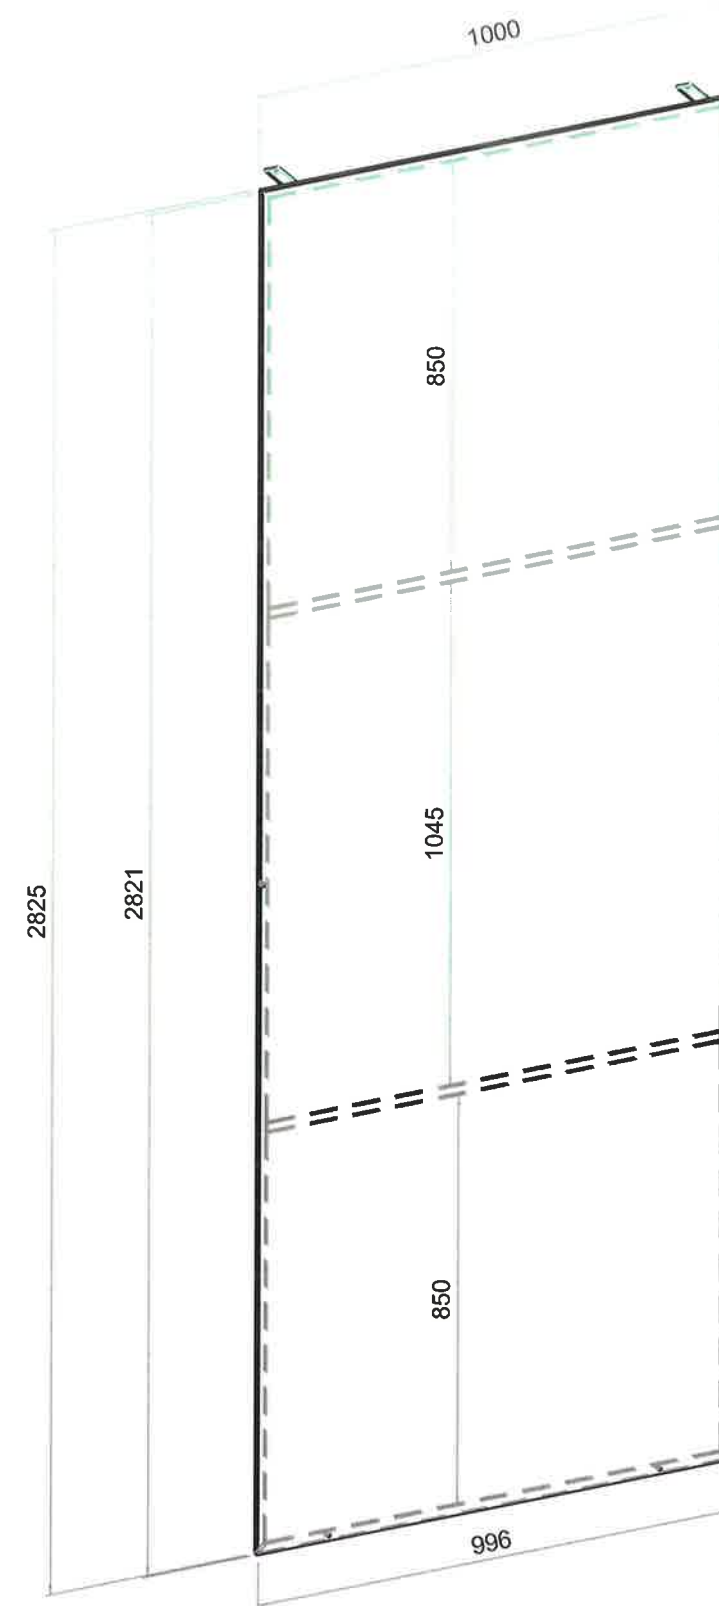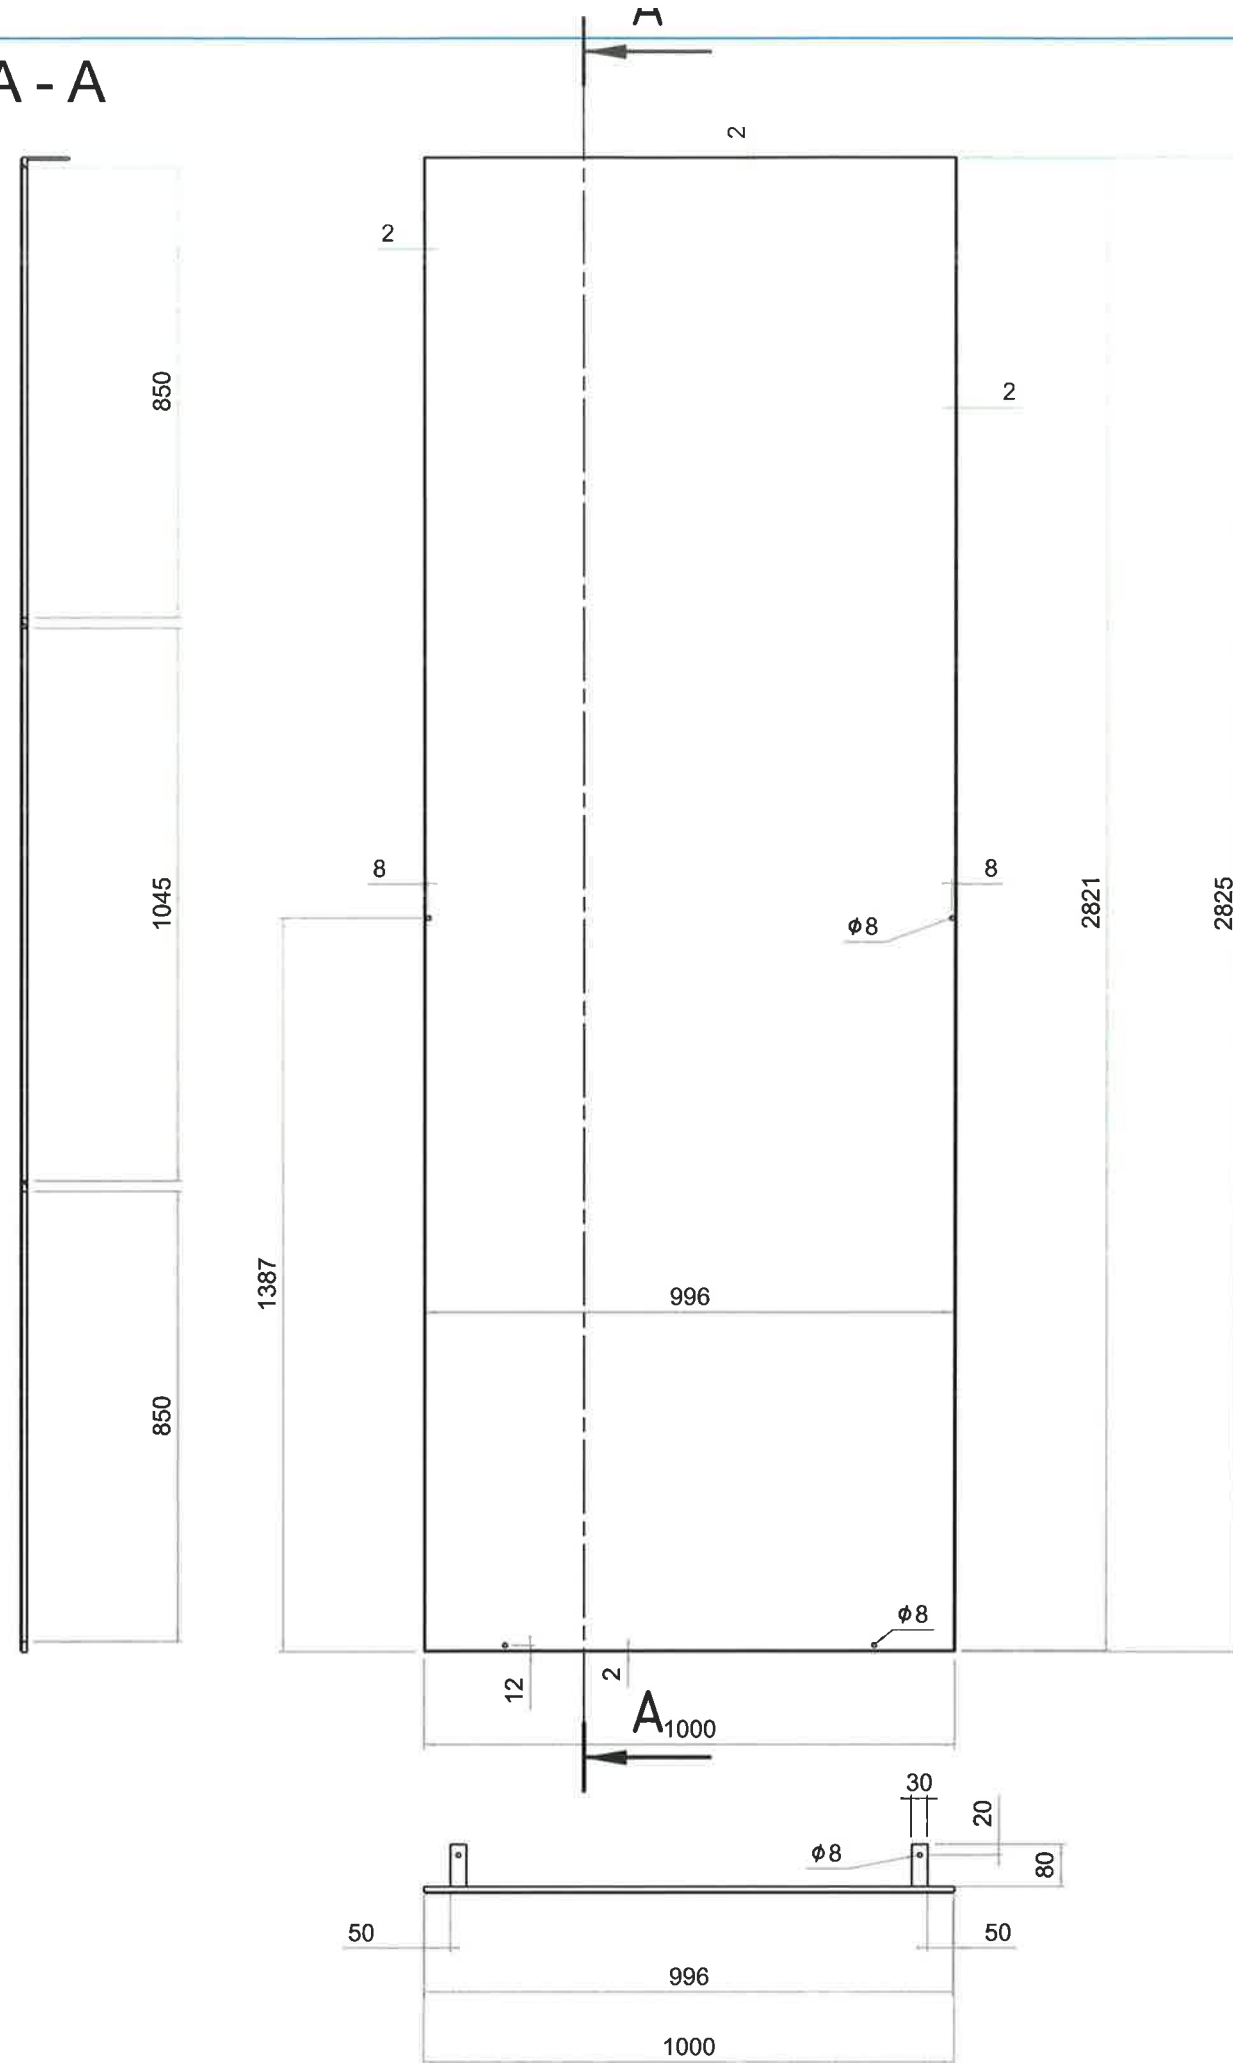

Désignation : rep-10 Référence : CH0038	Auteur : ETUDE 2		A3		
	Date : 23/11/2016				
	SAS SCHONT 68 rue saint exupéry 69124 colombier saugnieu		Ech. 3 : 20	Révision A	Page -
			Chantier : 180		

Désignation	Repère	Longueur	Angle de coupe 1	Angle de coupe 2	Quantité	Longueur boîte (mise à plat)	Largeur boîte (mise à plat)	Masses
					1			59,18kg
	1				1	2821,00mm	996,00mm	44,11kg
Full Flat 20 × 10, NF A 45-005	2	960,00mm	0,00°	0,00°	1			1,51kg
Full Flat 20 × 10, NF A 45-005	3	960,00mm	0,00°	0,00°	1			1,51kg
Full Flat 20 × 10, NF A 45-005	4	1000,00mm	45,00°	45,00°	1			1,53kg
Full Flat 20 × 10, NF A 45-005	5	1000,00mm	45,00°	45,00°	1			1,54kg
Full Flat 20 × 10, NF A 45-005	6	2825,00mm	45,00°	45,00°	1			4,40kg
Full Flat 20 × 10, NF A 45-005	7	2825,00mm	45,00°	45,00°	1			4,40kg
Full Flat 30 × 5, NF A 45-005	8	80,00mm	0,00°	0,00°	1			0,09kg
Full Flat 30 × 5, NF A 45-005	9	80,00mm	0,00°	0,00°	1			0,09kg



A - A

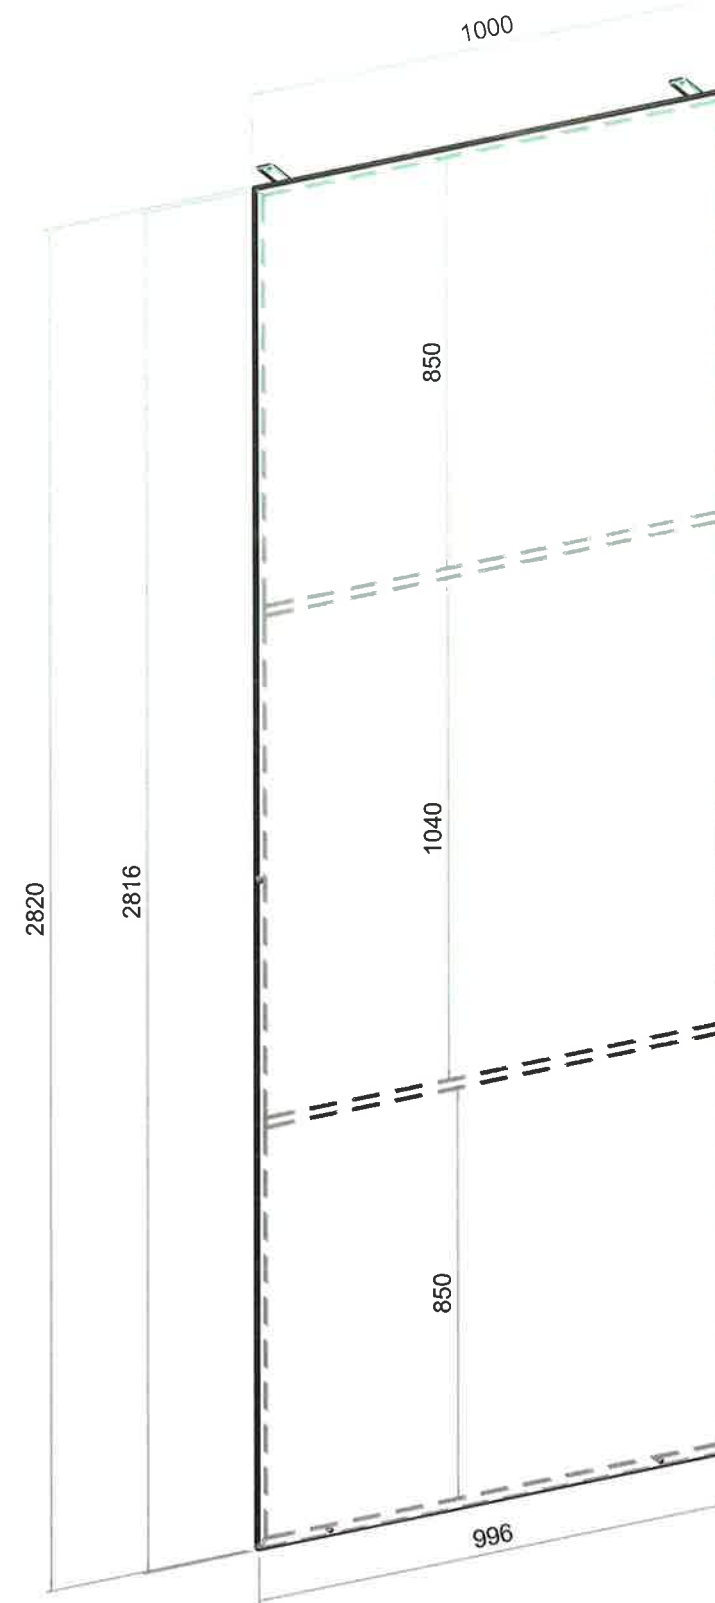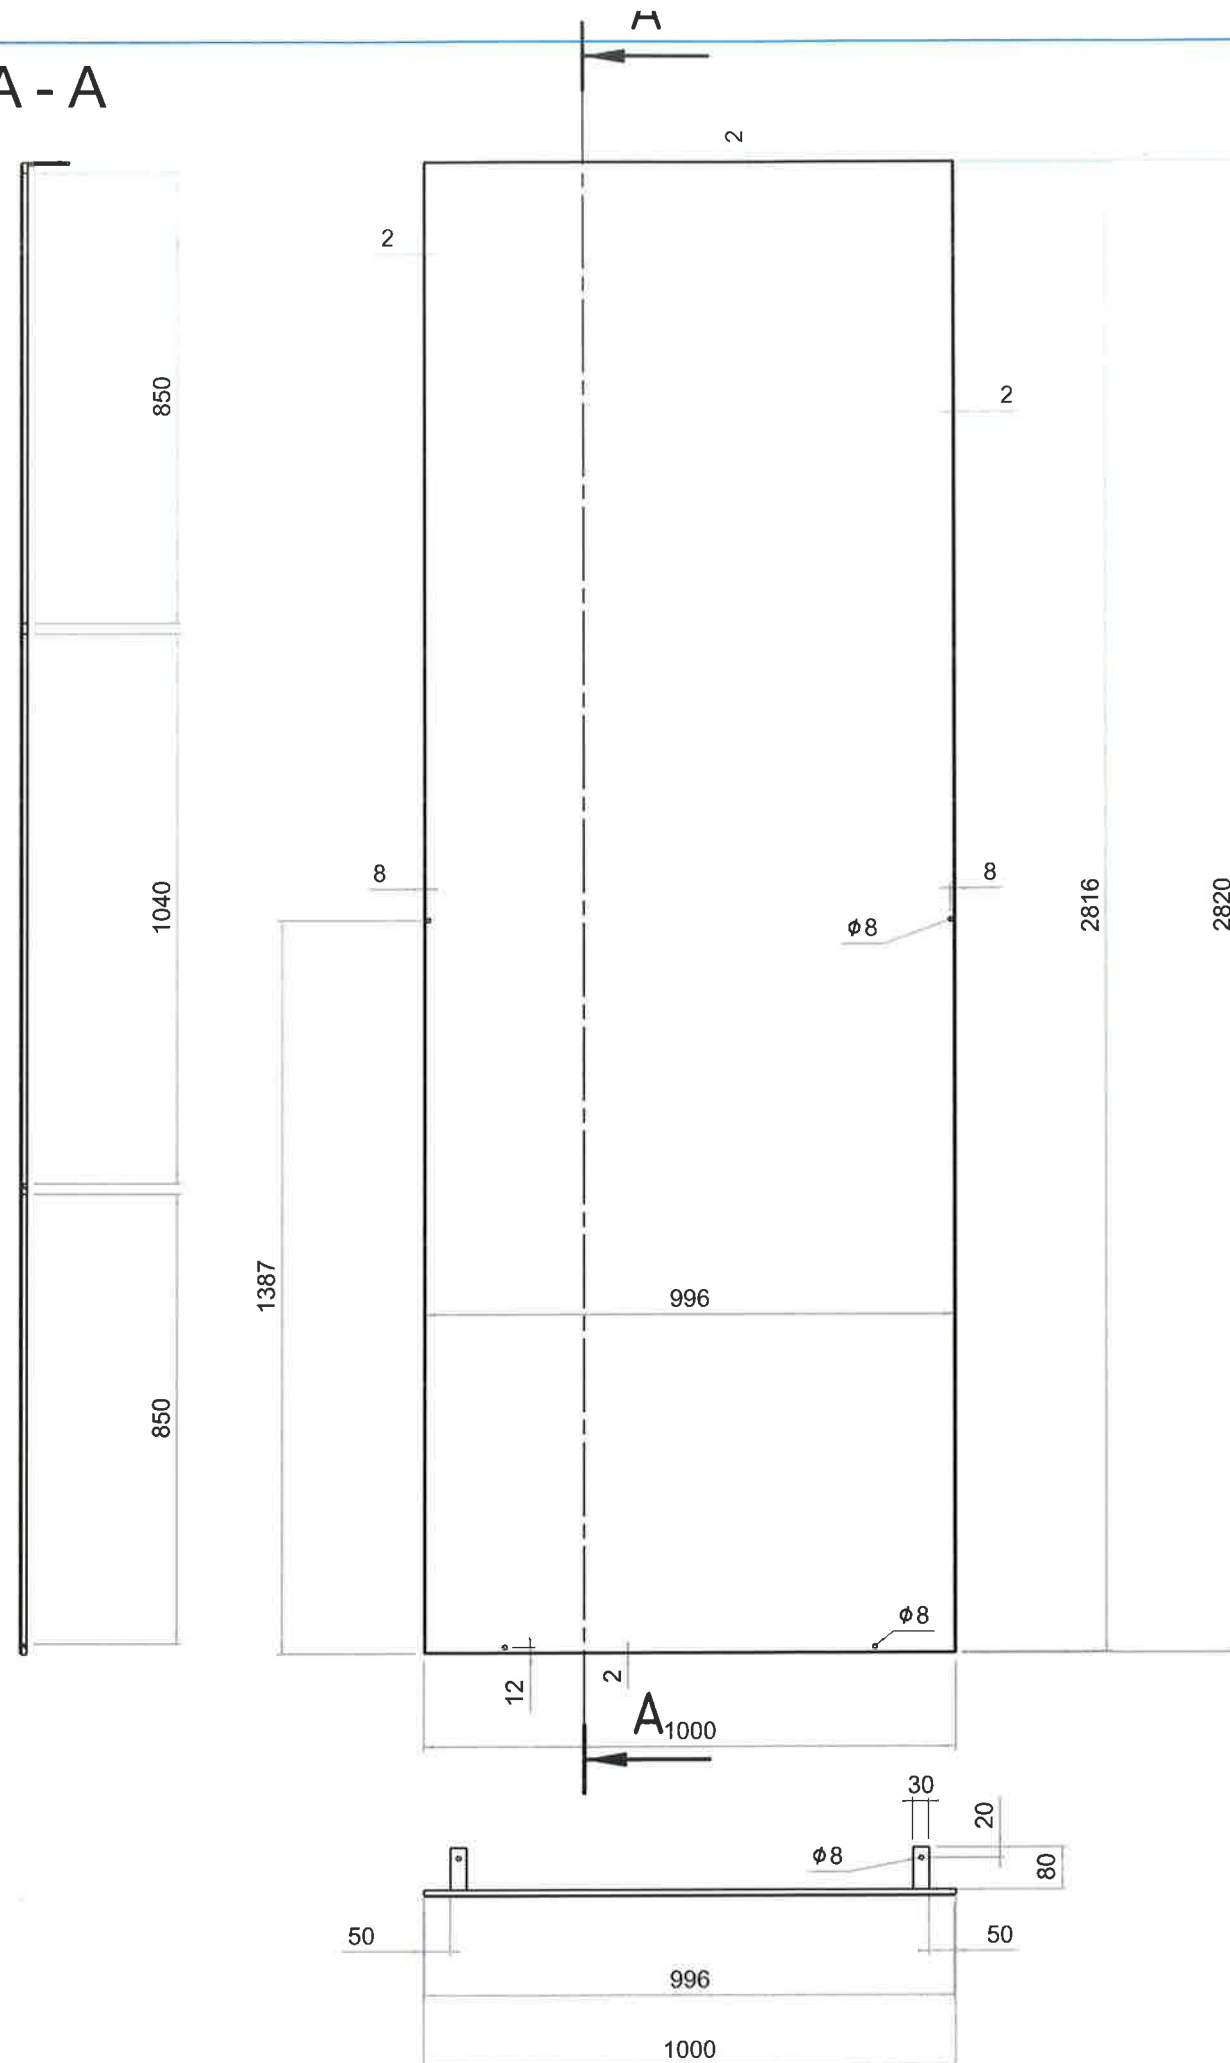

Désignation : rep-11	Auteur : ETUDE 2		A3	
	Date : 23/11/2016			
Référence : CH0038		Ech. 3 : 20	Révision A	Page -
	SAS SCHONT 68 rue saint exupéry 69124 colombier saugnieu		Chantier : 180	

Désignation	Repère	Longueur	Angle de coupe 1	Angle de coupe 2	Quantité	Longueur boîte (mise à plat)	Largeur boîte (mise à plat)	Masse
					1			59,08kg
	1				1	2816,00mm	996,00mm	44,03kg
Full Flat 20 × 10, NF A 4.5-005	2	960,00mm	0,00°	0,00°	1			1,51kg
Full Flat 20 × 10, NF A 4.5-005	3	960,00mm	0,00°	0,00°	1			1,51kg
Full Flat 20 × 10, NF A 4.5-005	4	1000,00mm	4,5,00°	4,5,00°	1			1,53kg
Full Flat 20 × 10, NF A 4.5-005	5	1000,00mm	4,5,00°	4,5,00°	1			1,54kg
Full Flat 20 × 10, NF A 4.5-005	6	2820,00mm	4,5,00°	4,5,00°	1			4,39kg
Full Flat 20 × 10, NF A 4.5-005	7	2820,00mm	4,5,00°	4,5,00°	1			4,39kg
Full Flat 30 × 5, NF A 4.5-005	8	80,00mm	0,00°	0,00°	1			0,09kg
Full Flat 30 × 5, NF A 4.5-005	9	80,00mm	0,00°	0,00°	1			0,09kg

A - A

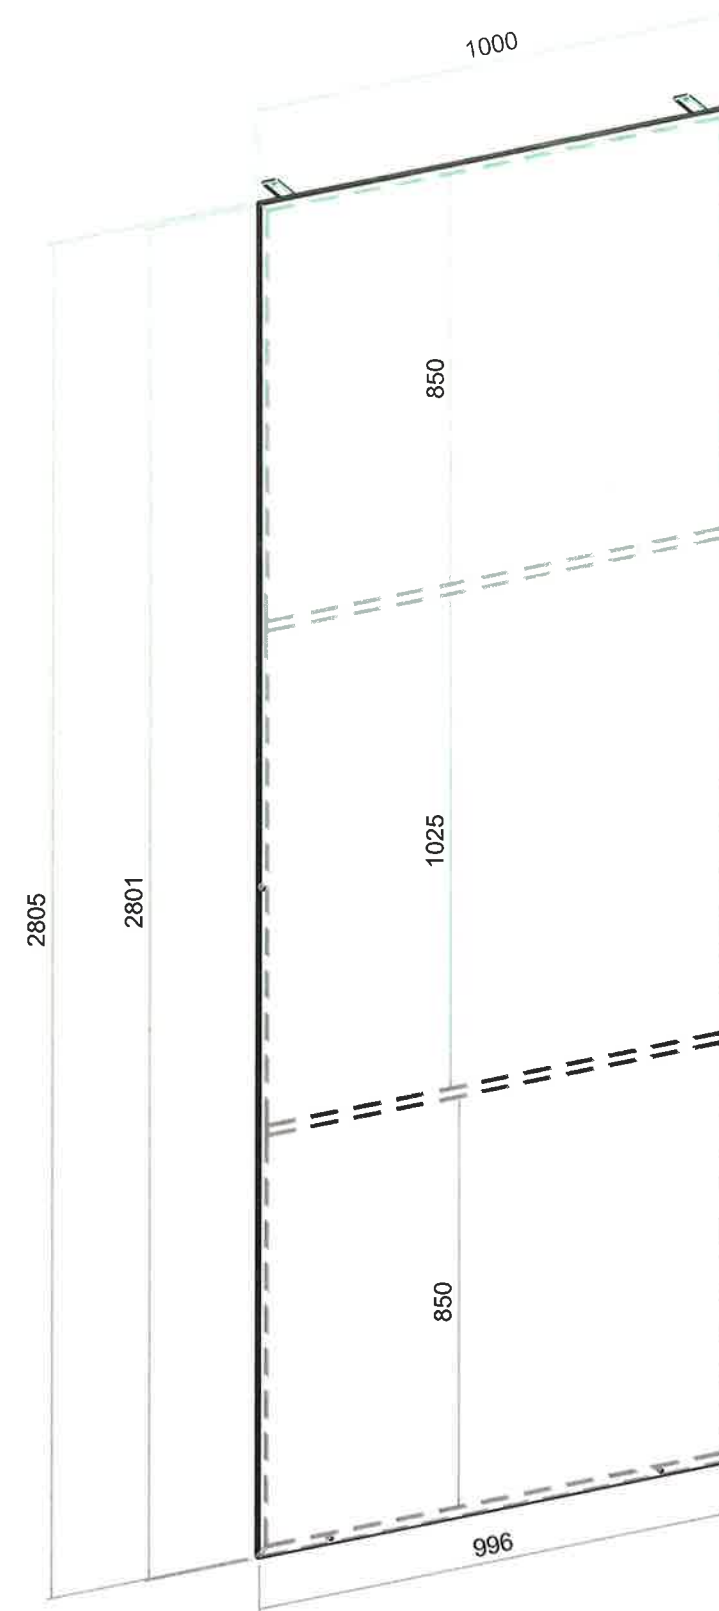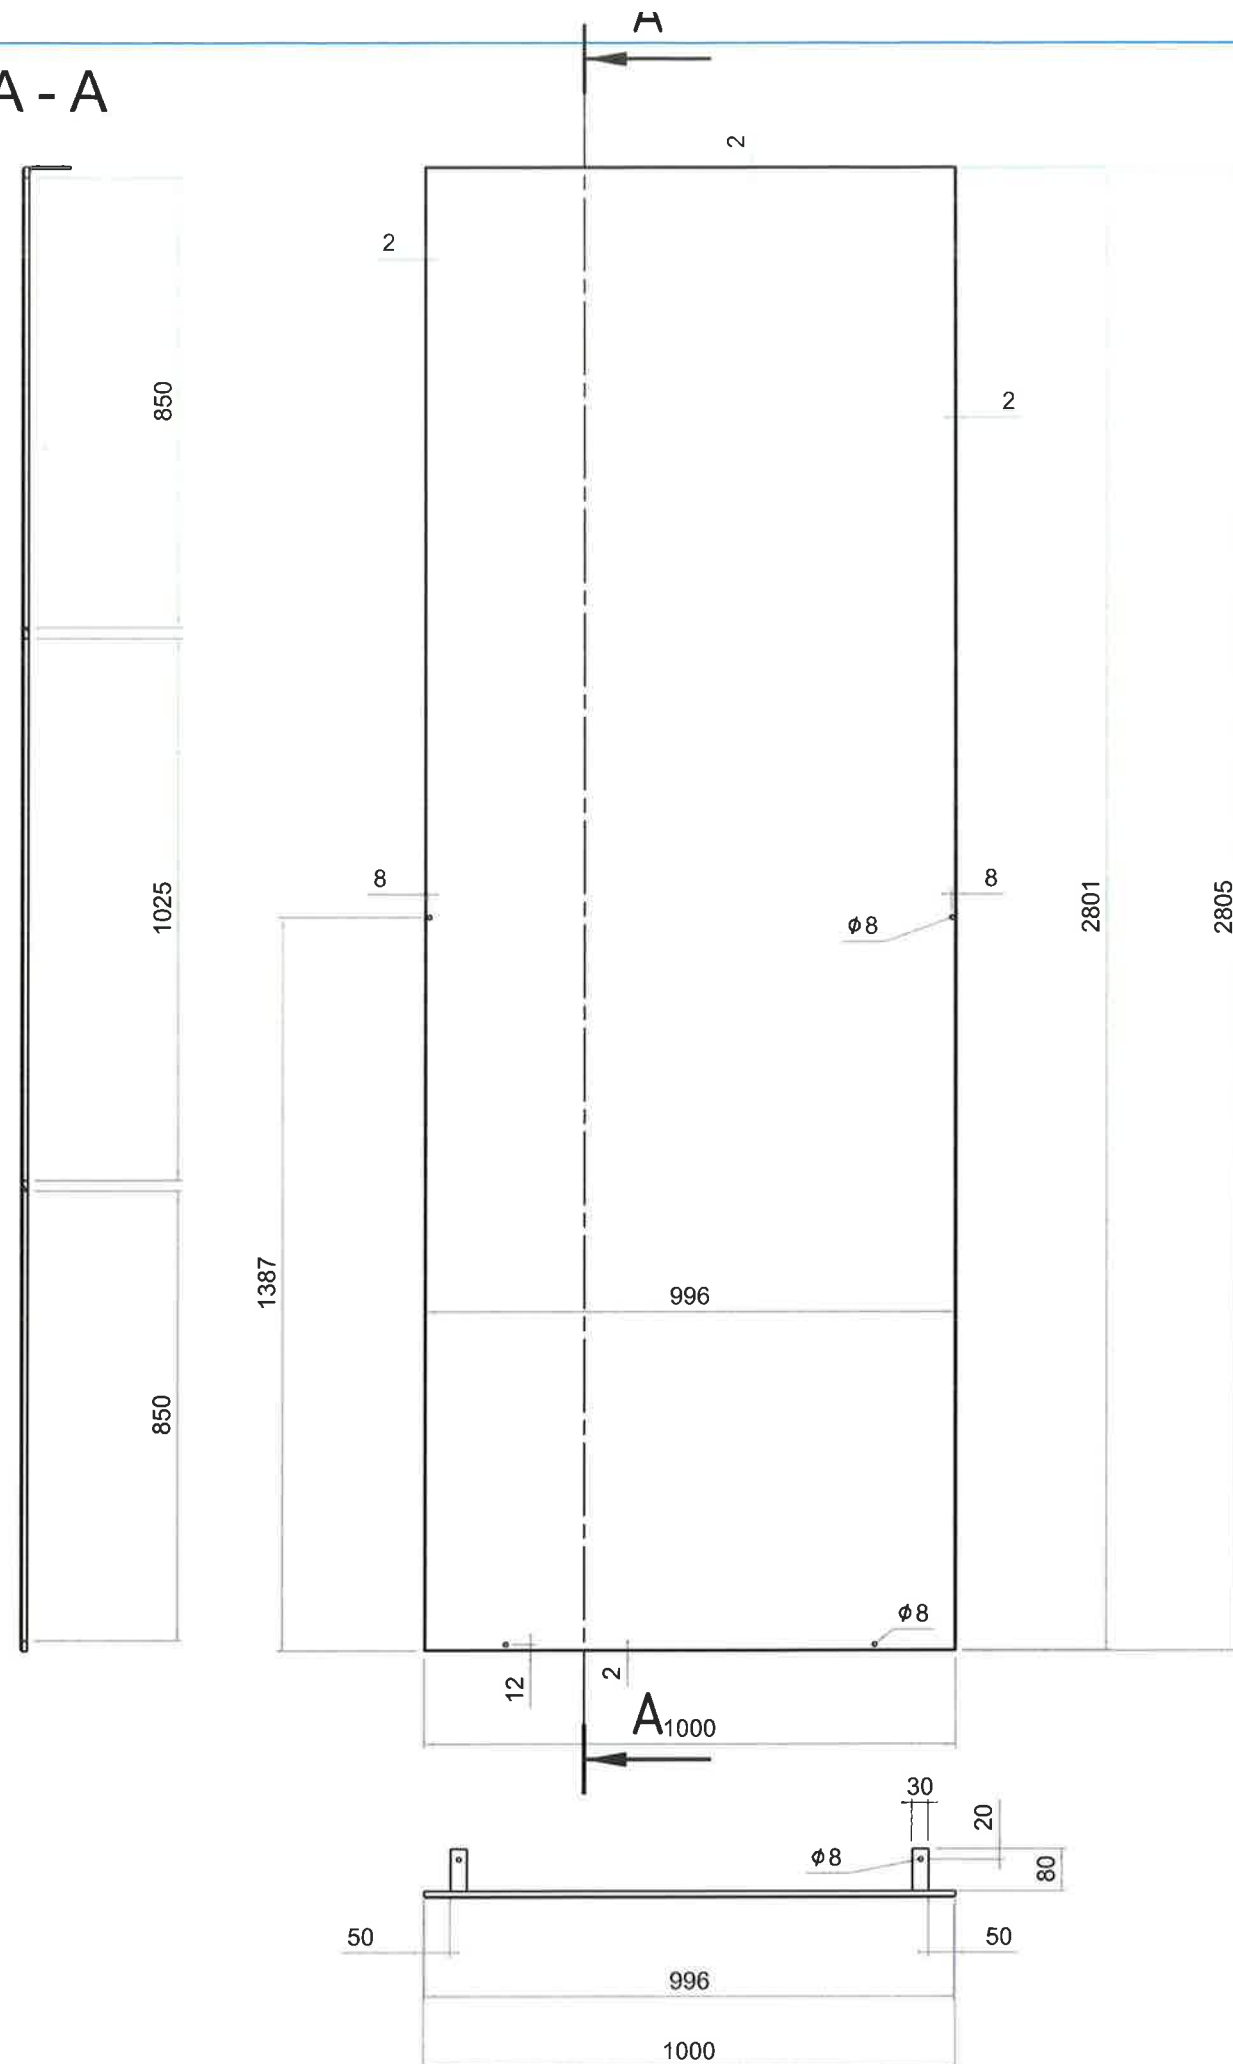

Désignation : rep-12 Référence : CH0038	Auteur : ETUDE 2		A3		
	Date : 23/11/2016				
				Ech. 3 : 20	Révision A
SAS SCHONT 68 rue saint exupéry 69124 colombier saugnieu		Chantier : 180			

Désignation	Repère	Longueur	Angle de coupe 1	Angle de coupe 2	Quantité	Longueur boîte (mise à plat)	Largeur boîte (mise à plat)	Masse
					1			58,80kg
	1				1	2801,00mm	996,00mm	43,80kg
Full Flat 20× 10, NF A 45-005	2	960,00mm	0,00°	0,00°	1			1,51kg
Full Flat 20× 10, NF A 45-005	3	960,00mm	0,00°	0,00°	1			1,51kg
Full Flat 20× 10, NF A 45-005	4	1000,00mm	45,00°	45,00°	1			1,53kg
Full Flat 20× 10, NF A 45-005	5	1000,00mm	45,00°	45,00°	1			1,54kg
Full Flat 20× 10, NF A 45-005	6	2805,00mm	45,00°	45,00°	1			4,37kg
Full Flat 20× 10, NF A 45-005	7	2805,00mm	45,00°	45,00°	1			4,37kg
Full Flat 30× 5, NF A 45-005	8	80,00mm	0,00°	0,00°	1			0,09kg
Full Flat 30× 5, NF A 45-005	9	80,00mm	0,00°	0,00°	1			0,09kg


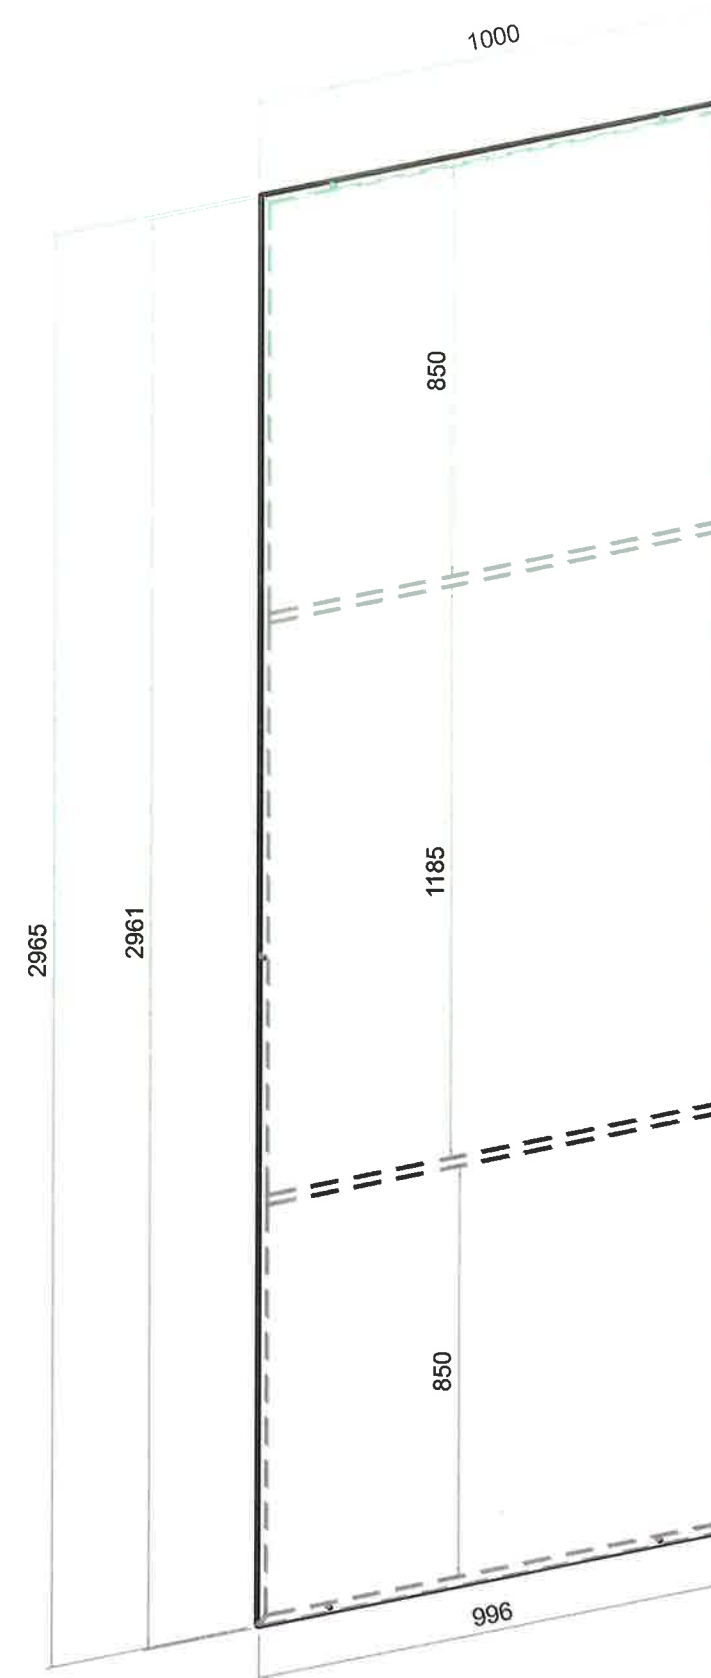

Désignation : rep-13-15-17 = nbr -3	Auteur : ETUDE 2		A3		
Référence : CH0038	Date : 24/11/2016				
 SAS SCHONT 68 rue saint exupéry 69124 colombier saugnieu			Ech. 3 : 20	Révision A	Page -
			Chantier : 180		

Désignation	Repère	Longueur	Angle de coupe 1	Angle de coupe 2	Quantité	Longueur boîte (mise à plat)	Largeur boîte (mise à plat)	Masse
					1			61,61kg
	1				1	2961,00mm	996,00mm	46,30kg
Full Flat 20× 10, NF A 4-5-005	2	960,00mm	0,00°	0,00°	1			1,51kg
Full Flat 20× 10, NF A 4-5-005	3	960,00mm	0,00°	0,00°	1			1,51kg
Full Flat 20× 10, NF A 4-5-005	4	1000,00mm	45,00°	45,00°	1			1,53kg
Full Flat 20× 10, NF A 4-5-005	5	1000,00mm	45,00°	45,00°	1			1,53kg
Full Flat 20× 10, NF A 4-5-005	6	2965,00mm	45,00°	45,00°	1			4,62kg
Full Flat 20× 10, NF A 4-5-005	7	2965,00mm	45,00°	45,00°	1			4,62kg

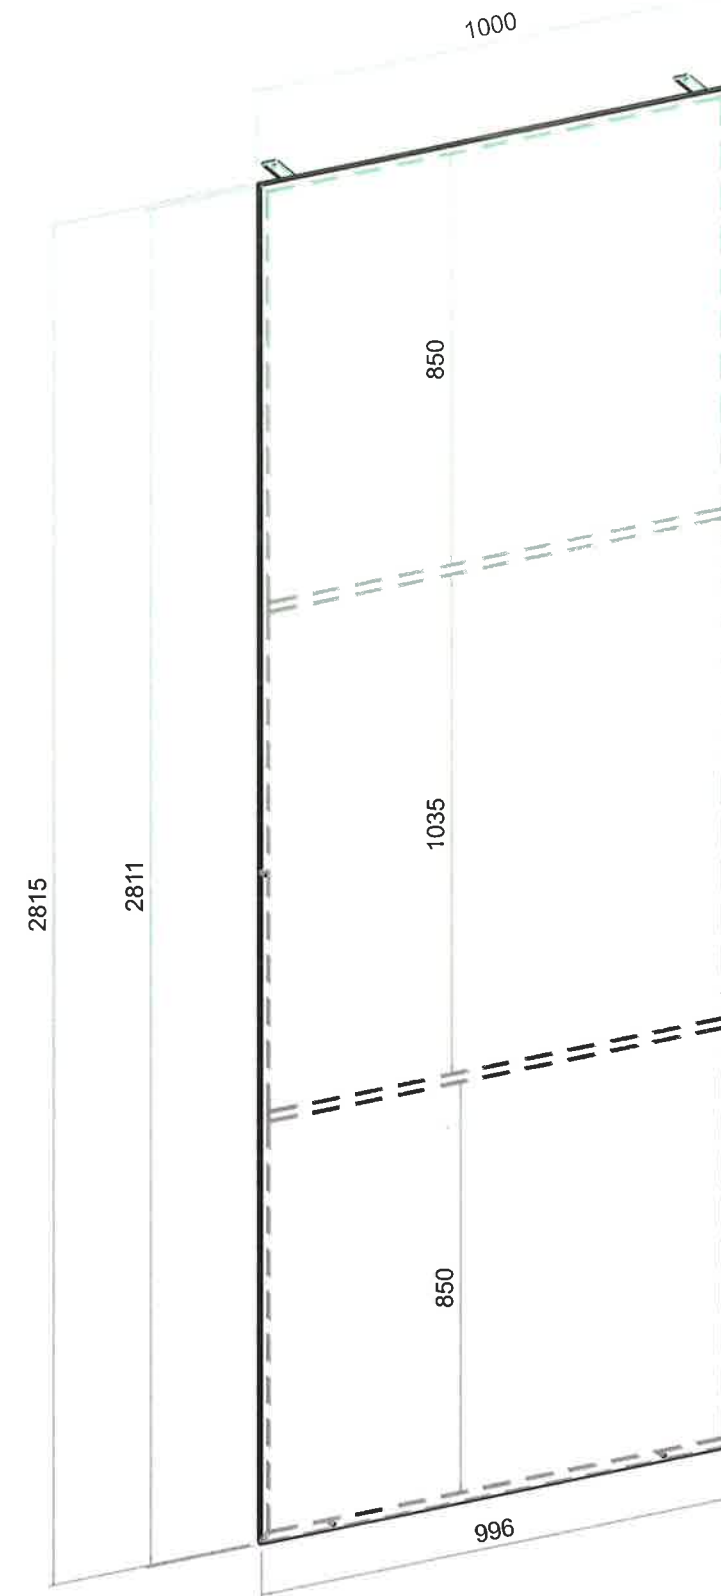[illegible]

Désignation : rep-14-16-18 = nbr -3 Référence : CH0038	Auteur : ETUDE 2		A3	
	Date : 24/11/2016			
	 	Ech. 3 : 20	Révision A	Page -
 SAS SCHONT 68 rue saint exupéry 69124 colombier saugnieu	Chantier : 180			

Désignation	Repère	Longueur	Angle de coupe 1	Angle de coupe 2	Quantité	Longueur boîte (mise à plat)	Largeur boîte (mise à plat)	Masse
					1			58,99kg
	1				1	2811,00mm	996,00mm	43,95kg
Full Flat 20 × 10, NF A 45-005	2	960,00mm	0,00°	0,00°	1			1,51kg
Full Flat 20 × 10, NF A 45-005	3	960,00mm	0,00°	0,00°	1			1,51kg
Full Flat 20 × 10, NF A 45-005	4	1000,00mm	45,00°	45,00°	1			1,53kg
Full Flat 20 × 10, NF A 45-005	5	1000,00mm	45,00°	45,00°	1			1,54kg
Full Flat 20 × 10, NF A 45-005	6	2815,00mm	45,00°	45,00°	1			4,38kg
Full Flat 20 × 10, NF A 45-005	7	2815,00mm	45,00°	45,00°	1			4,38kg
Full Flat 30 × 5, NF A 45-005	8	80,00mm	0,00°	0,00°	1			0,09kg
Full Flat 30 × 5, NF A 45-005	9	80,00mm	0,00°	0,00°	1			0,09kg