

AFFAIRE :LE 180 BATIMENT A ET B




HALL D ENTREE

Dossier d' Ouvrages Exécutés






Laquage : RAL : 9007

Fournisseur : LENOIR METALLERIE

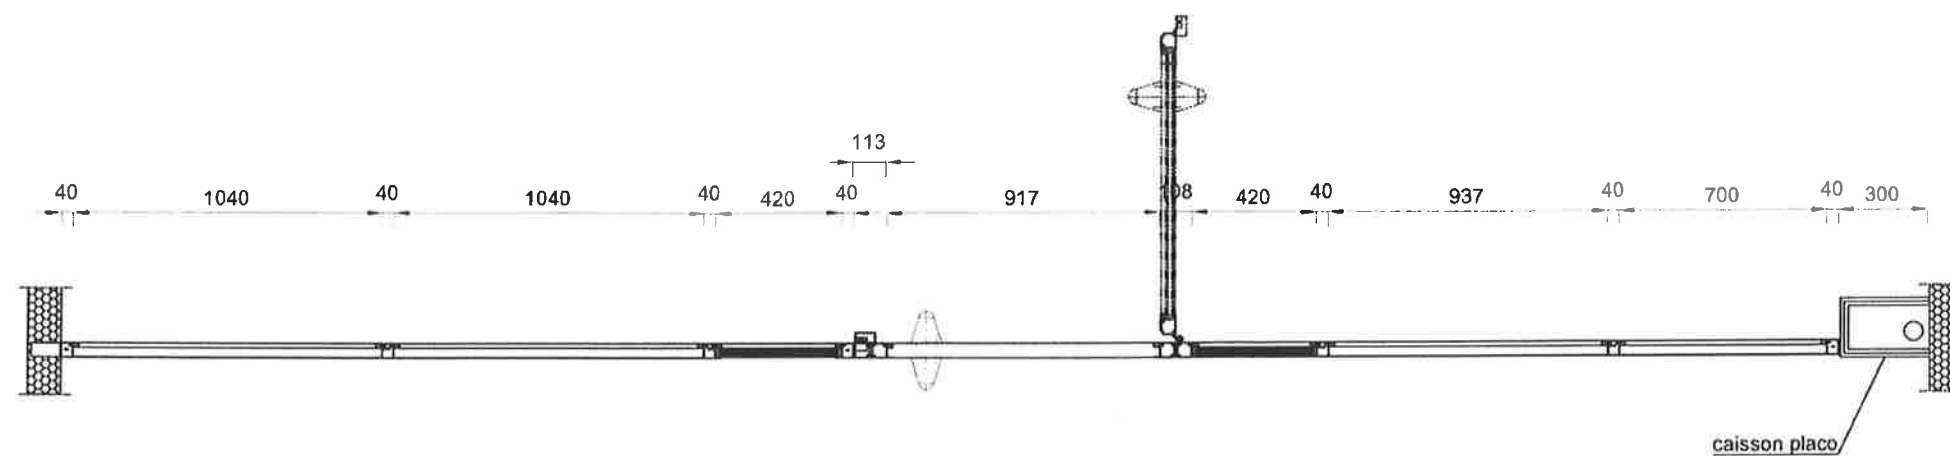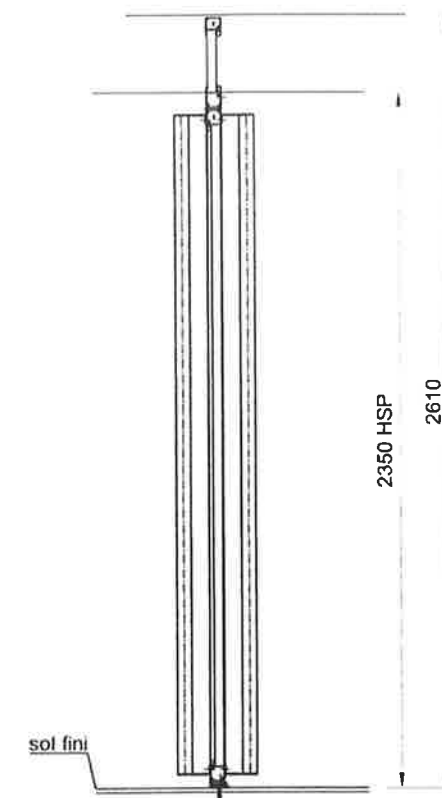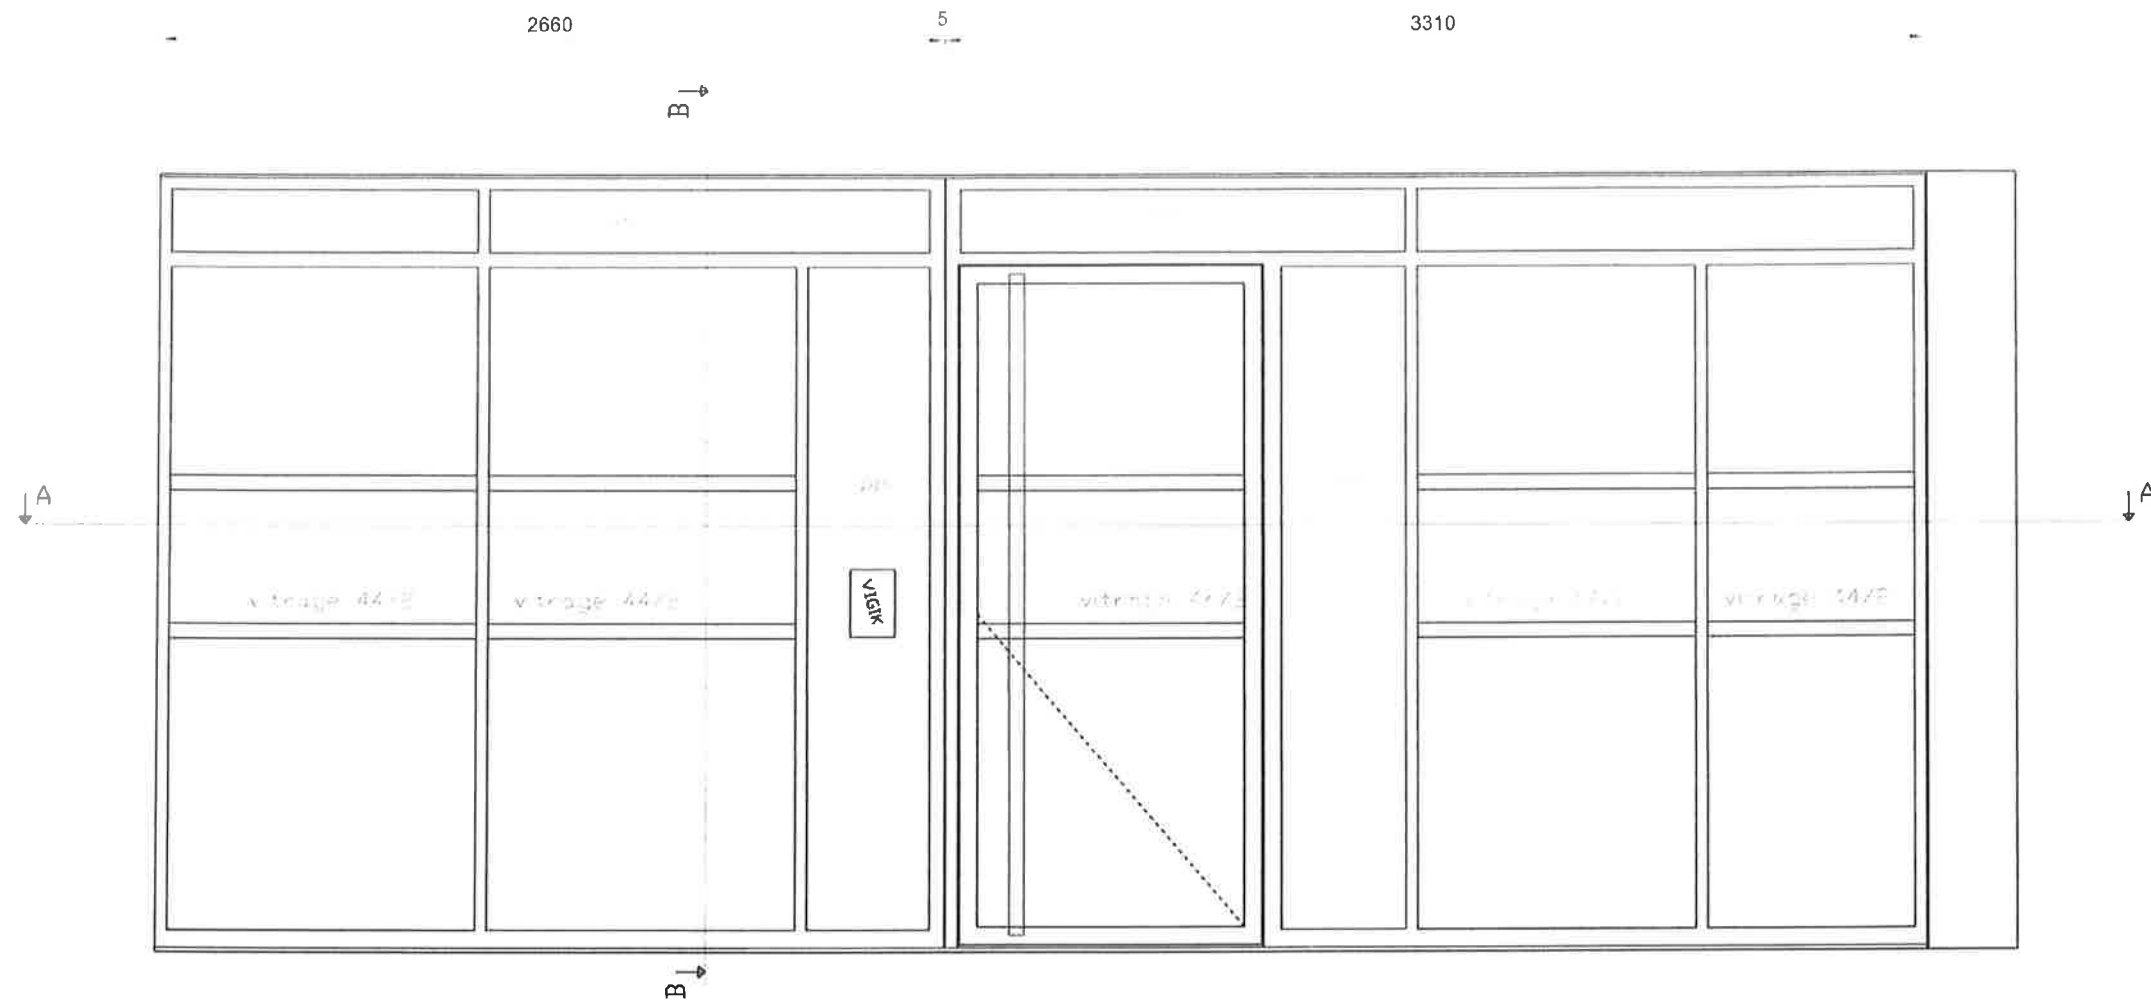

HALL EXTERIEUR BAT A RDC
 ventouse électromagnétique
 ferme porte à glissière
 baton maréchal inox Ø50
 buté de porte
 ouverture intérieur
 PP=panneau plein

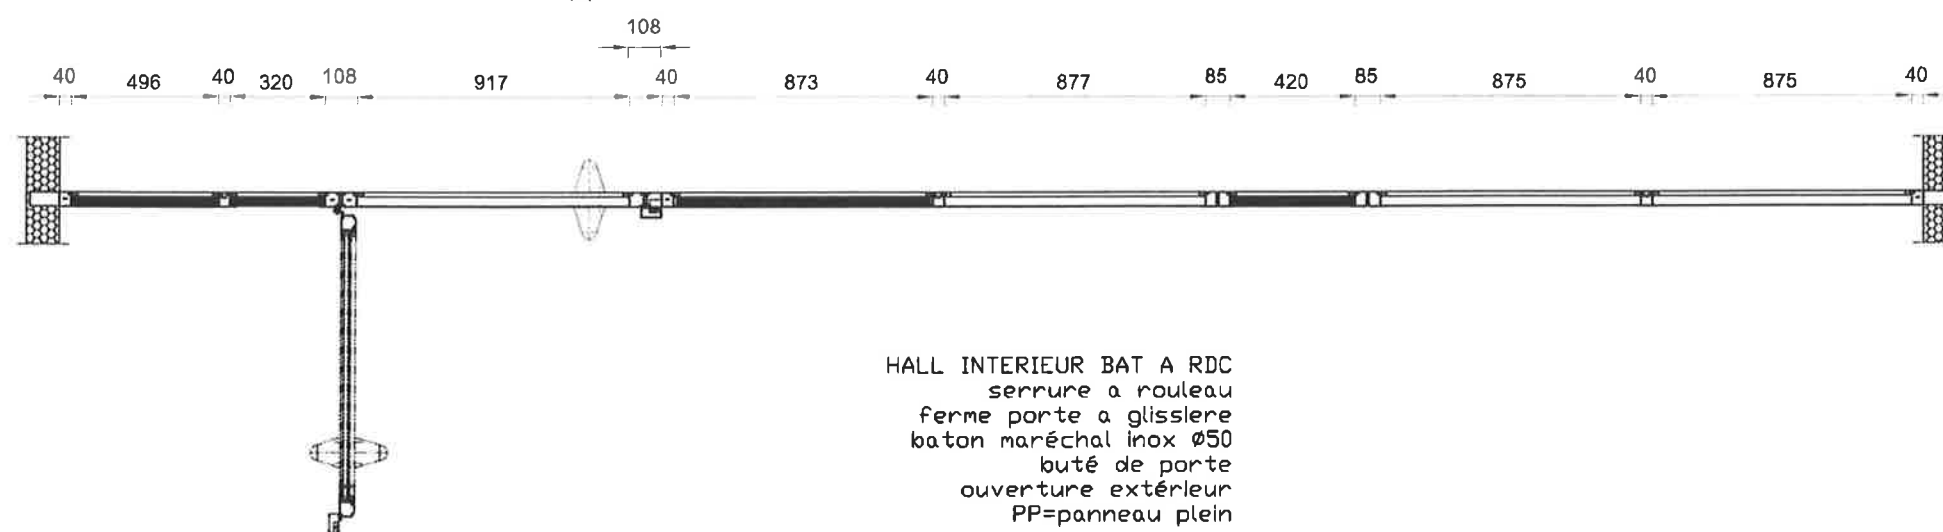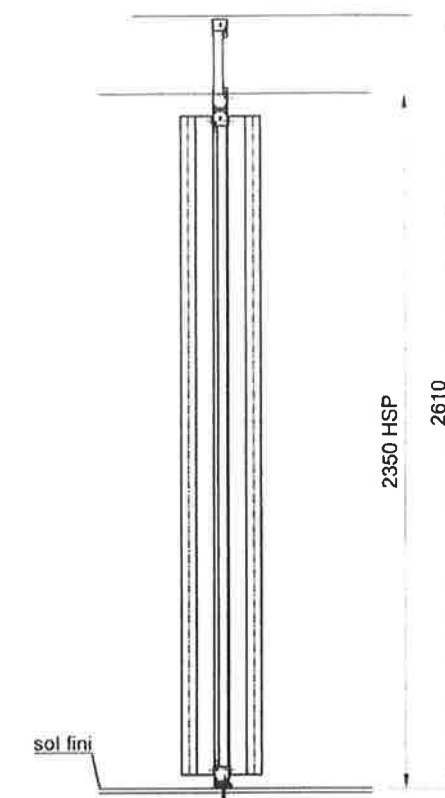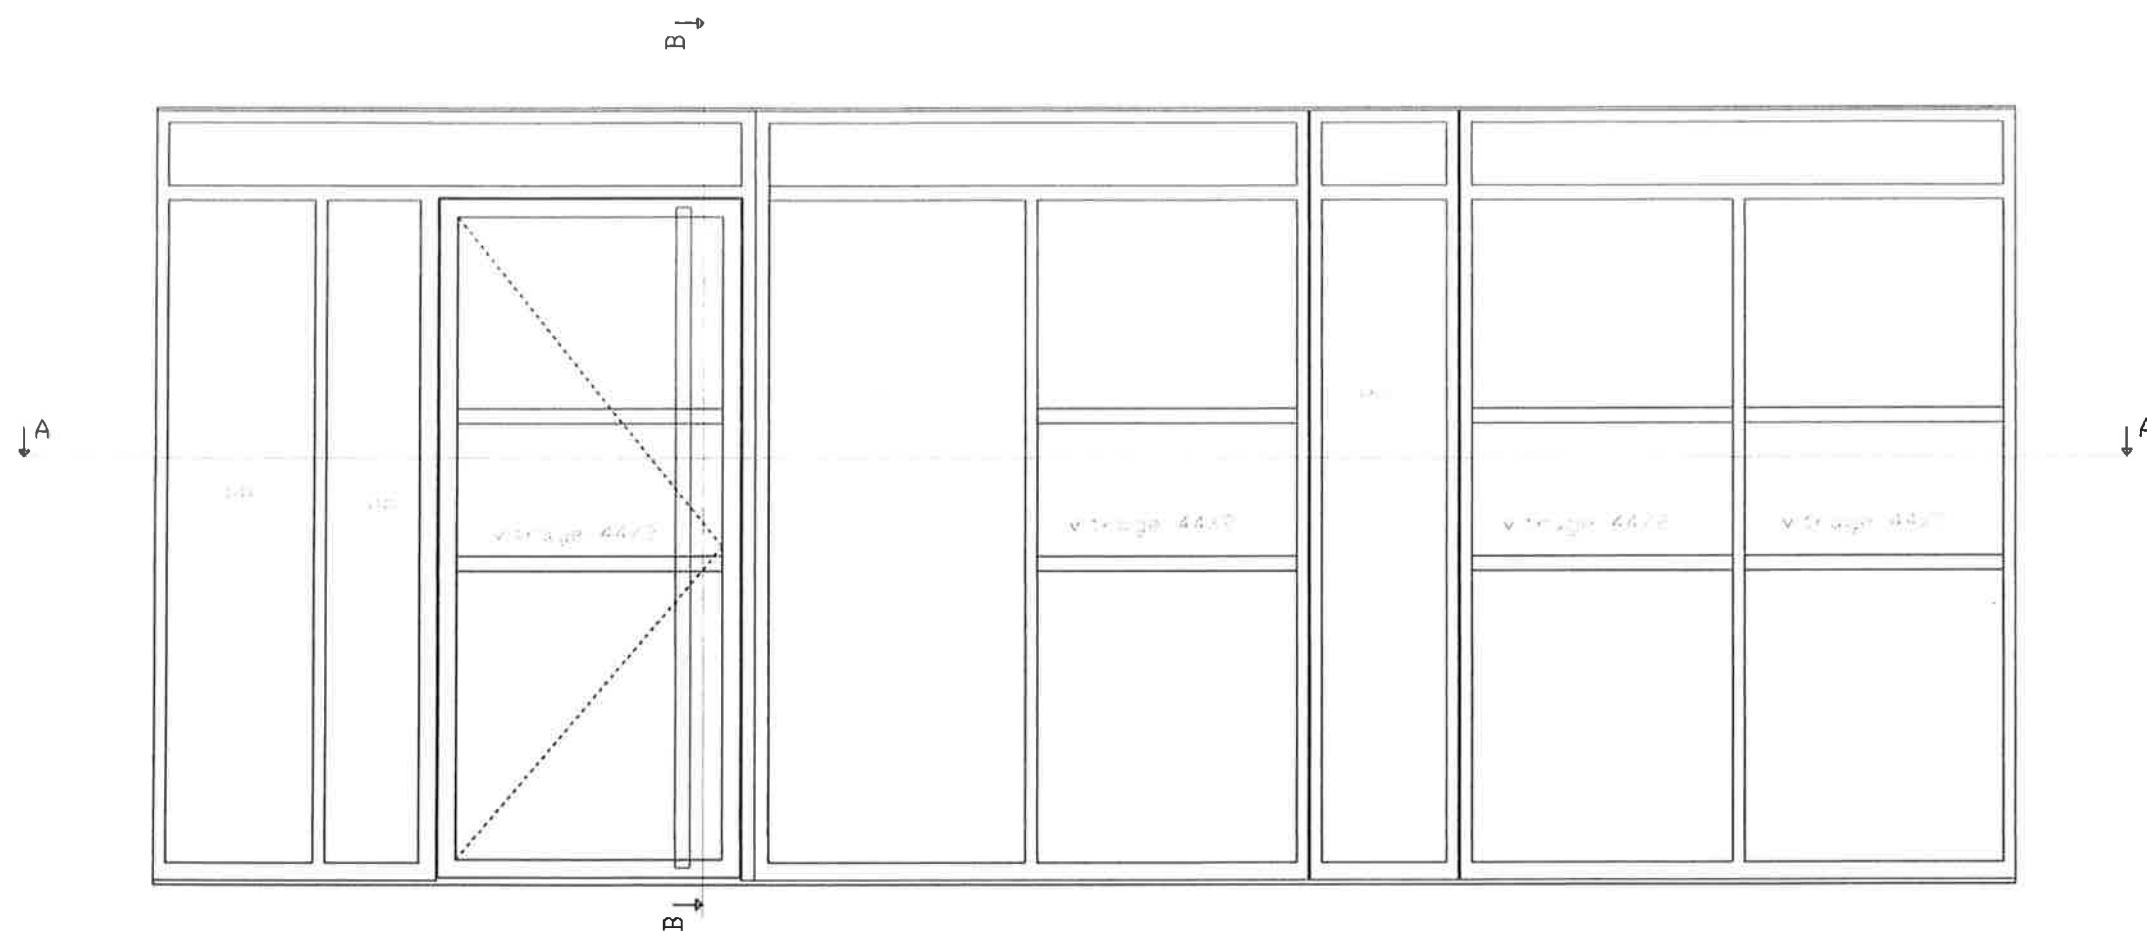

HALL INTERIEUR BAT A RDC
 serrure a rouleau
 ferme porte a glissiere
 baton maréchal inox Ø50
 buté de porte
 ouverture extérieur
 PP=panneau plein