

AFFAIRE :LE 180 BATIMENT A ET B



LOCAL TRANSFORMATEUR

Dossier d' Ouvrages Exécutés





Laquage : RAL : 9007




Fournisseur : LENOIR METALLERIE

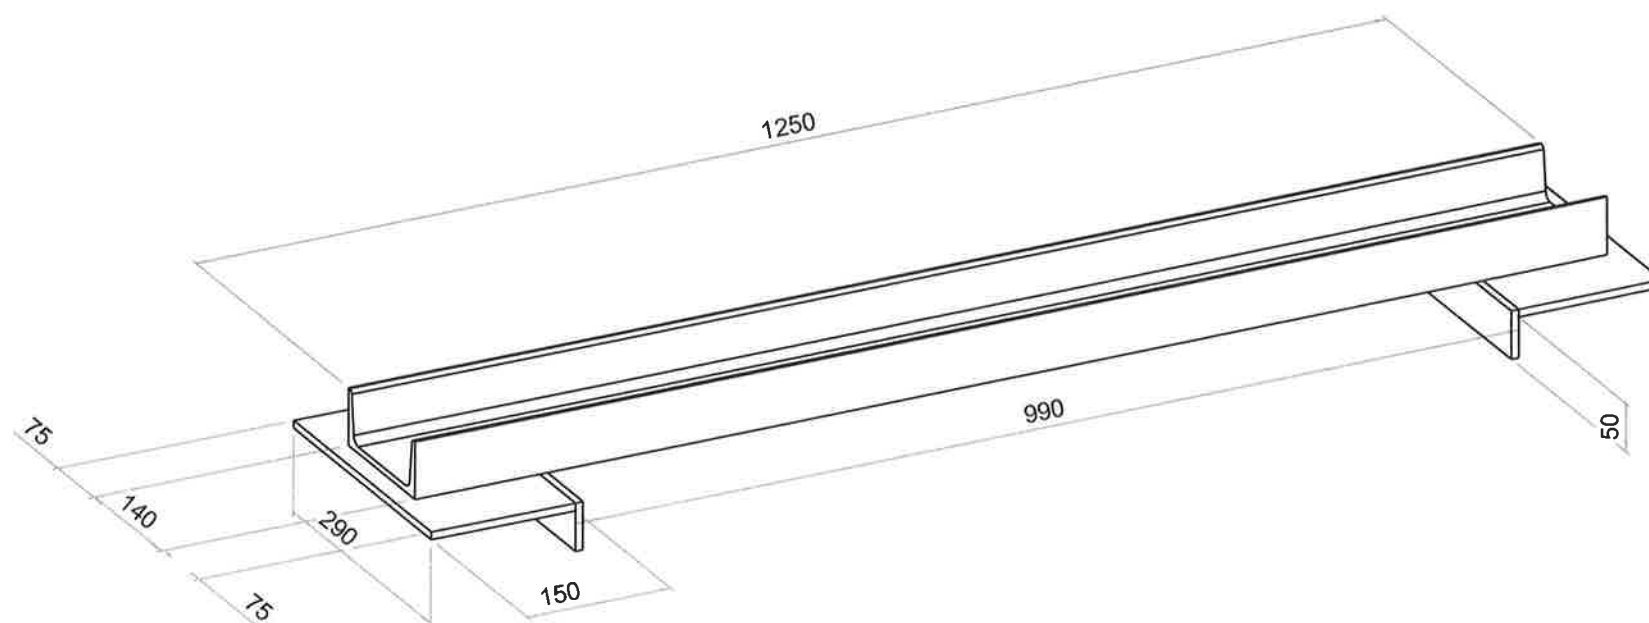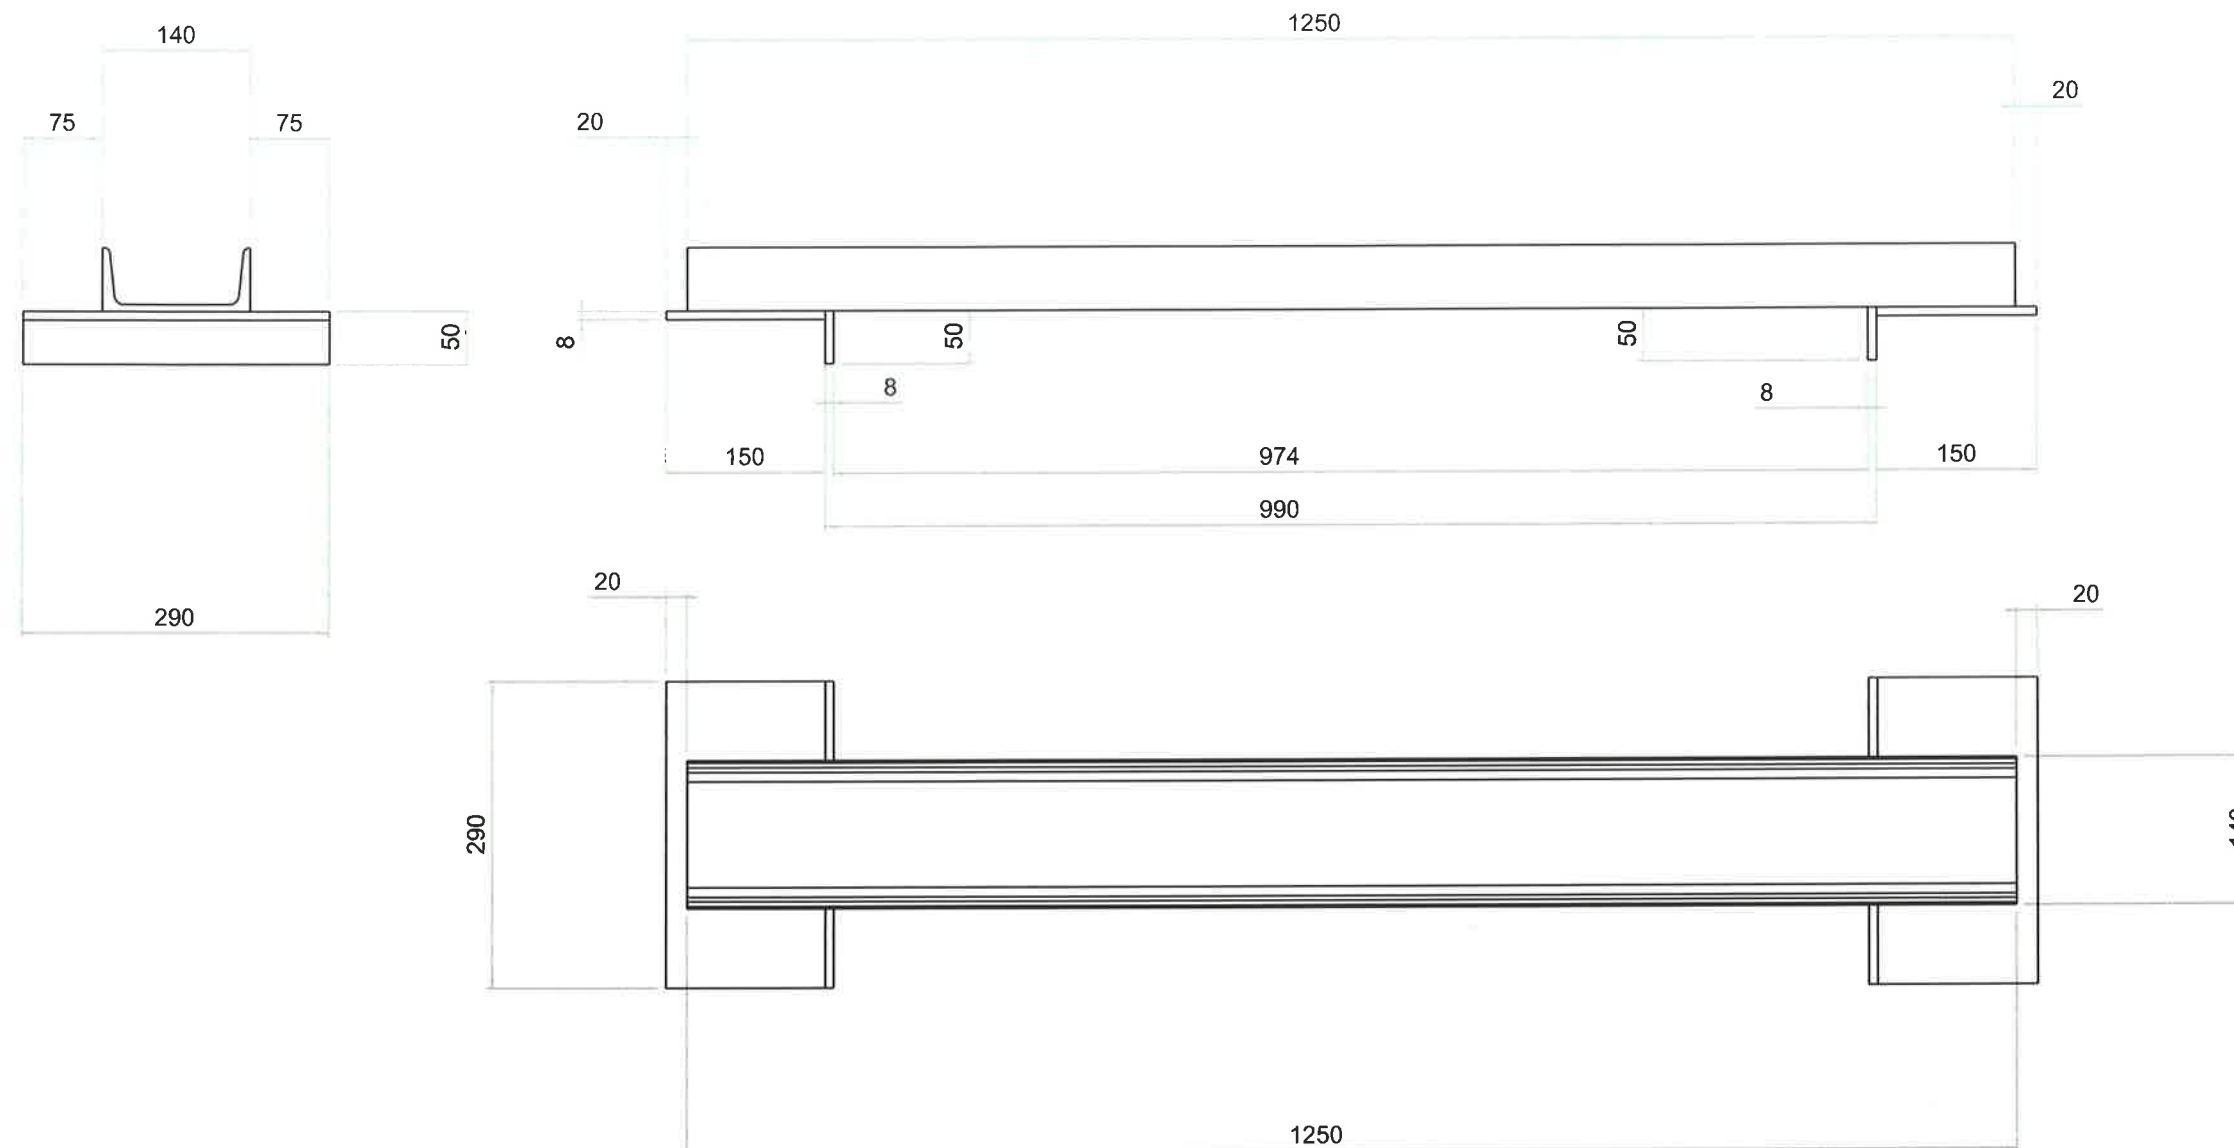



Désignation : transfo UPN 140 nb = 2 - Copie	Auteur : ETUDE 2		A3	
	Date : 27/04/2016			
Référence : CH0038		Ech. 1 : 20	Révision A	Page -
		 SAS SCHONT 68 rue saint exupéry 69124 colombier saugnieu Chantier : 180		

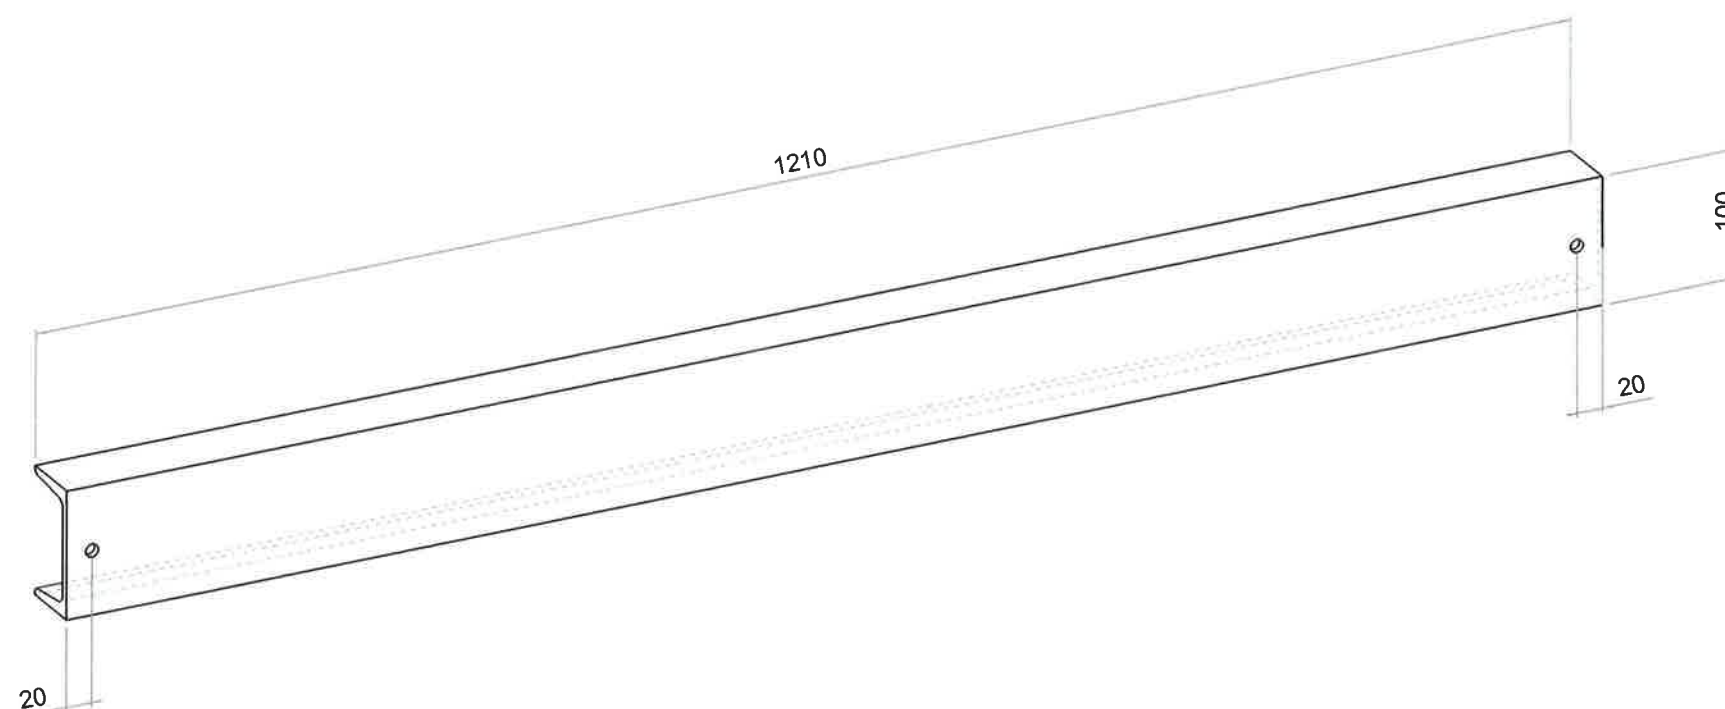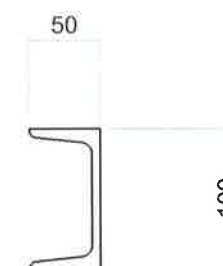


Désignation : transfo UAP100 - Copie Référence : CH0038	Auteur : ETUDE 2		A3	
	Date : 27/04/2016			
	 SAS SCHONT 68 rue saint exupéry 69124 colombier saugnieu		Ech. 1 : 20	Révision A
Chantier : 180				

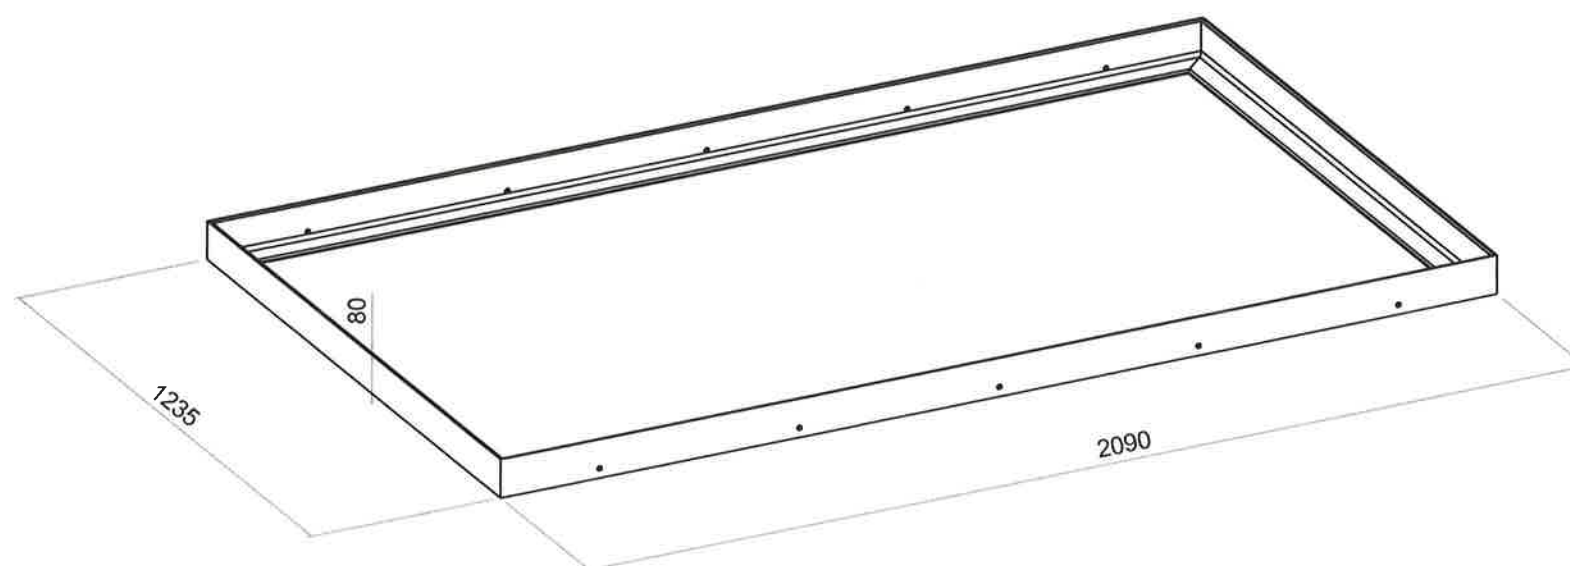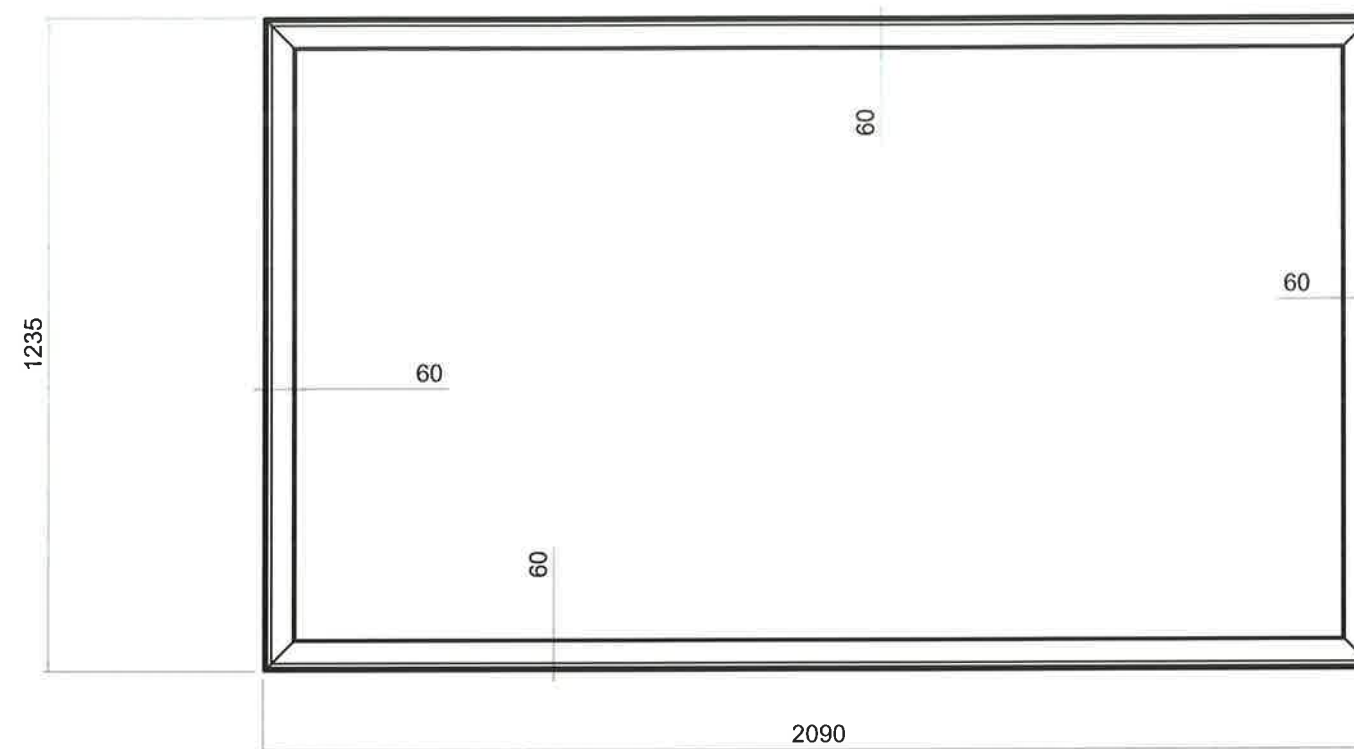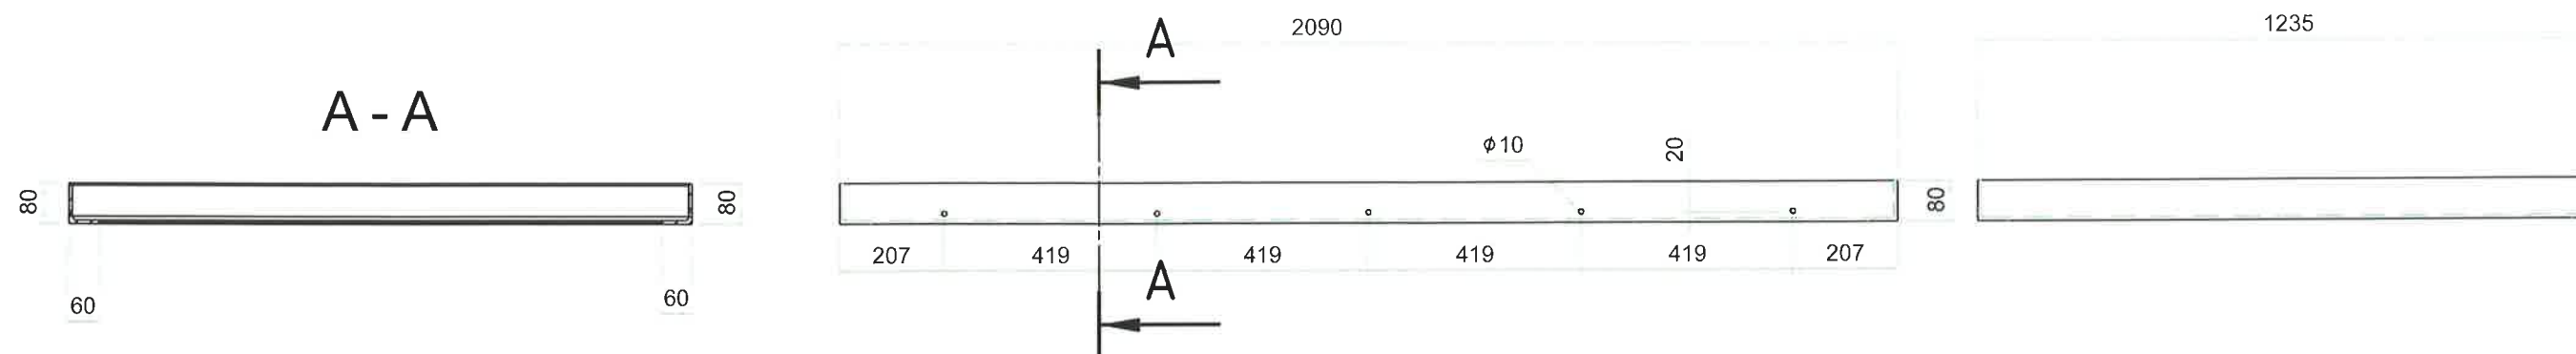

Désignation : transfo cadre L 80 x 60 - Copie	Auteur : ETUDE 2		A3	
	Date : 27/04/2016			
Référence : CH0038		Ech. 1 : 20	Révision	Page
			A	-
 SAS SCHONT 68 rue saint exupéry 69124 colombier saugnieu	Chantier : 180			

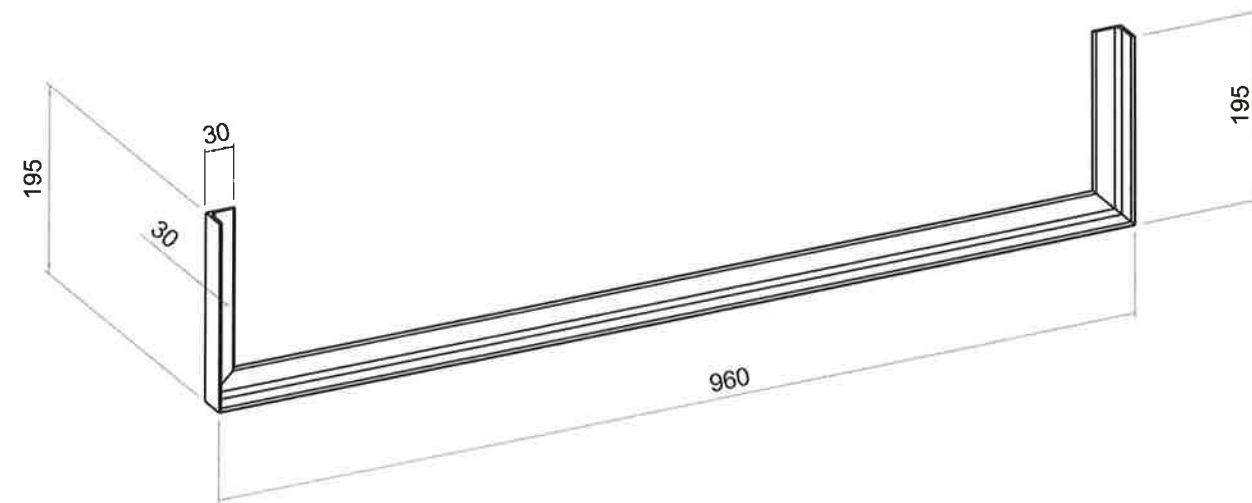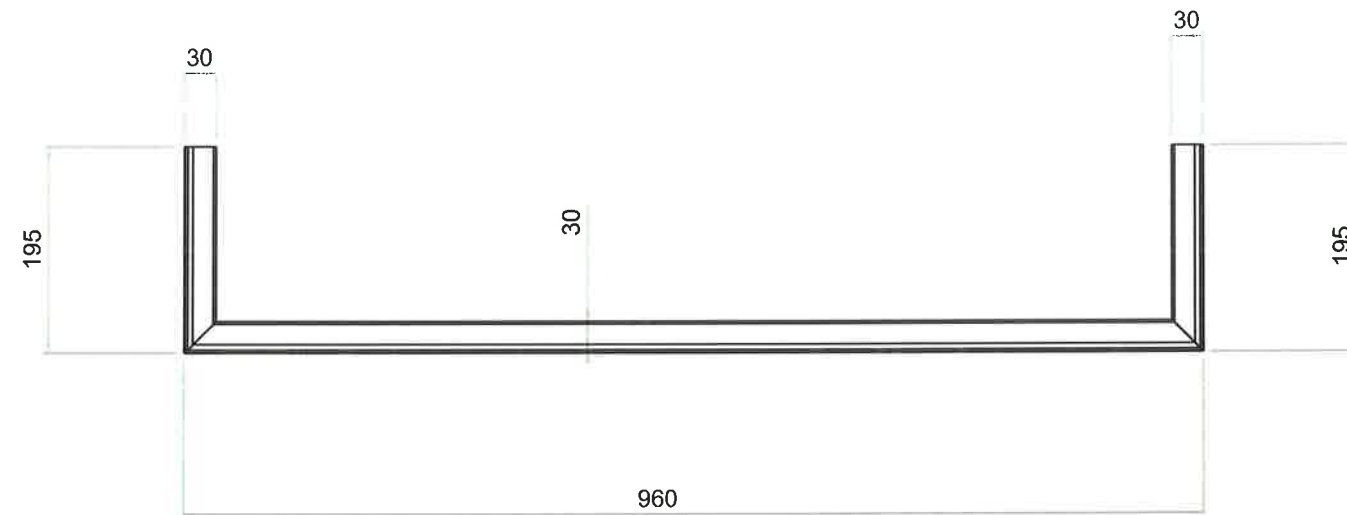

Désignation : transfo cadre 30x 30 - Copie	Auteur : ETUDE 2		A3	
	Date : 27/04/2016			
Référence : CH0038		Ech. 3 : 20	Révision A	Page -
 SAS SCHONT 68 rue saint exupéry 69124 colombier saugnieu	Chantier : 180			

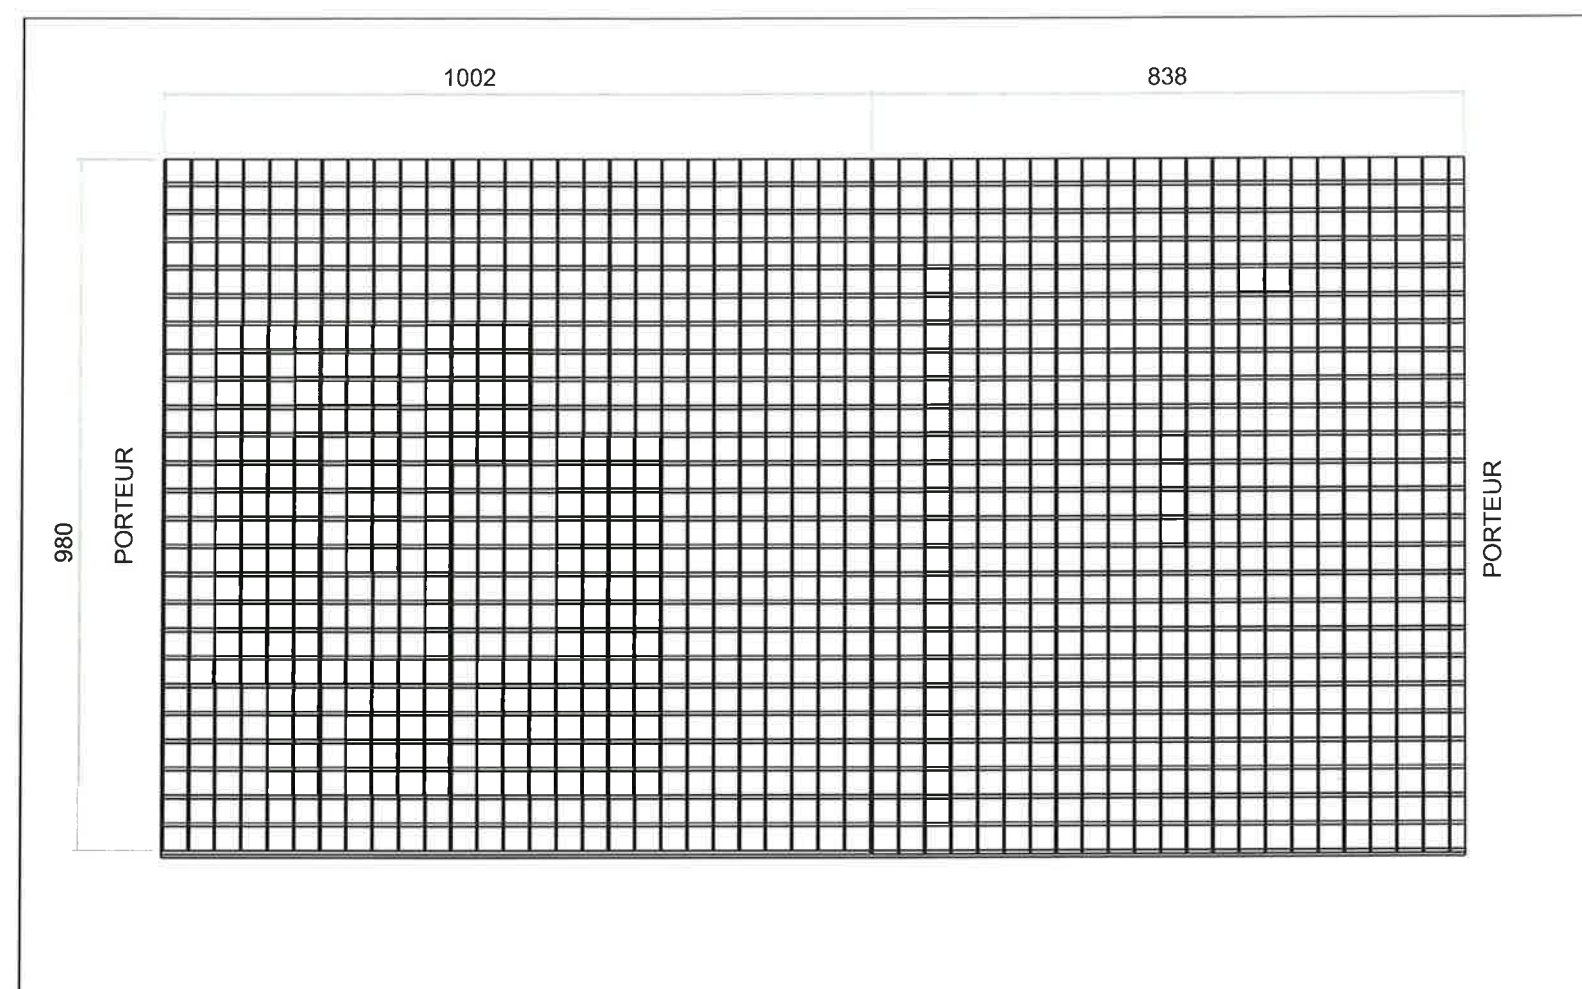

Désignation : caillebotis Référence : CH0038	Auteur : ETUDE 2		A3		
	Date : 27/04/2016				
		SAS SCHONT 68 rue saint exupéry 69124 colombier saugnieu		Ech. 1 : 20	Révision A
Chantier : 180					