

AFFAIRE : LE 180 BATIMENT A ET B

PARE-VUE TERRASSE JARDIN

Dossier d' Ouvrages Exécutés







GARDE-CORPS ACIER :

Laquage : RAL : 9007





Fournisseur : LENOIR METALLERIE

Désignation	Repère	Longueur	Angle de coupe 1	Angle de coupe 2	Quantité	Longueur boîte (mise à plat)	Largeur boîte (mise à plat)	Masses
					1			1606,52kg
	1				1	0,00mm	0,00mm	1439,38kg
	2				36	107,58mm	11,43mm	1,39kg
	3				54	107,58mm	11,43mm	1,38kg
bouchon 17	4				7	0,00mm	0,00mm	0,03kg
bouchon 17	5				7	0,00mm	0,00mm	0,03kg
cheville 10/95	6				7			
cheville 10/95	7				7			
plat- 35x5	13	1800,00mm	0,00°	0,00°	1	0,00mm	0,00mm	0,83kg
platine 160x140	8				7			
Profilé rectangulaire creux 50 × 30 × 2, ISO 4019	9	1800,00mm	0,00°	0,00°	4			4,15kg
Profilé rectangulaire creux 50 × 30 × 2, ISO 4019	10	1800,00mm	0,00°	0,00°	4			4,15kg
tube 50x50	11	1800,00mm	0,00°	0,00°	1	0,00mm	0,00mm	4,11kg
tube 50x50	12	1800,00mm	0,00°	0,00°	1	0,00mm	0,00mm	4,11kg

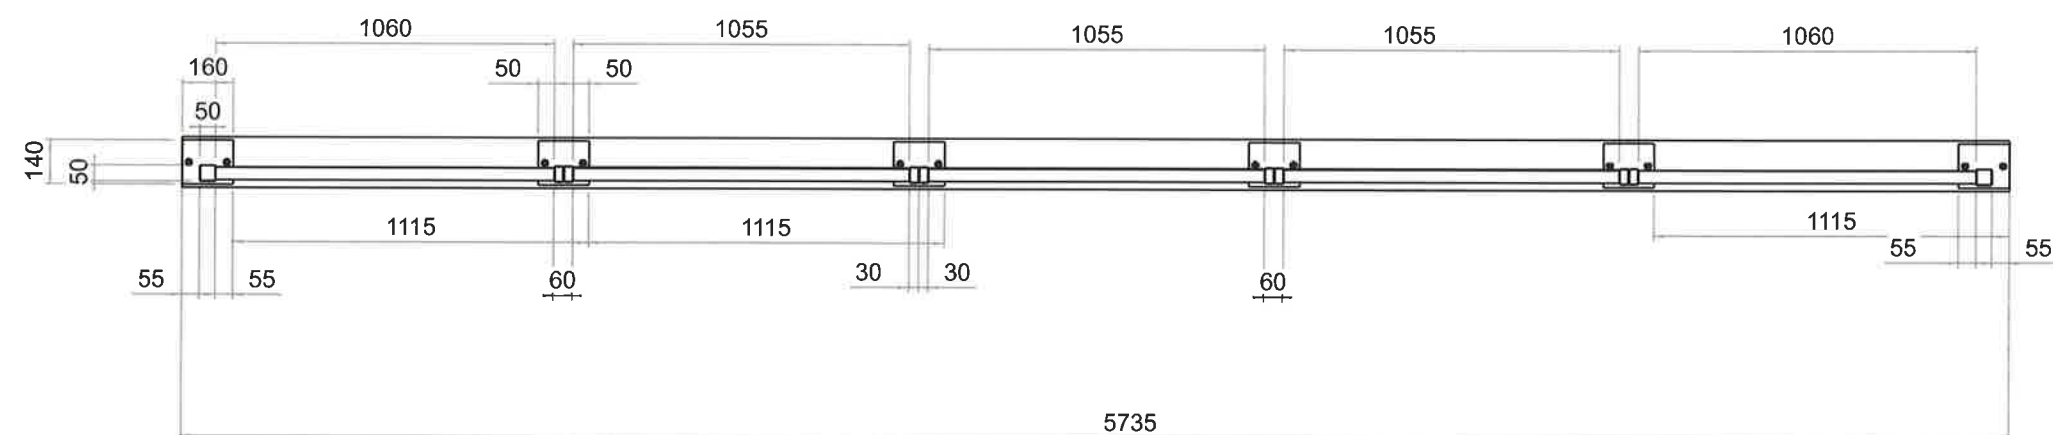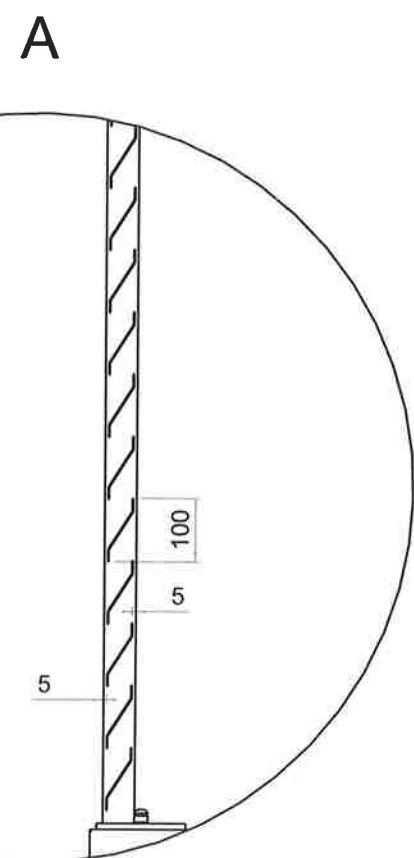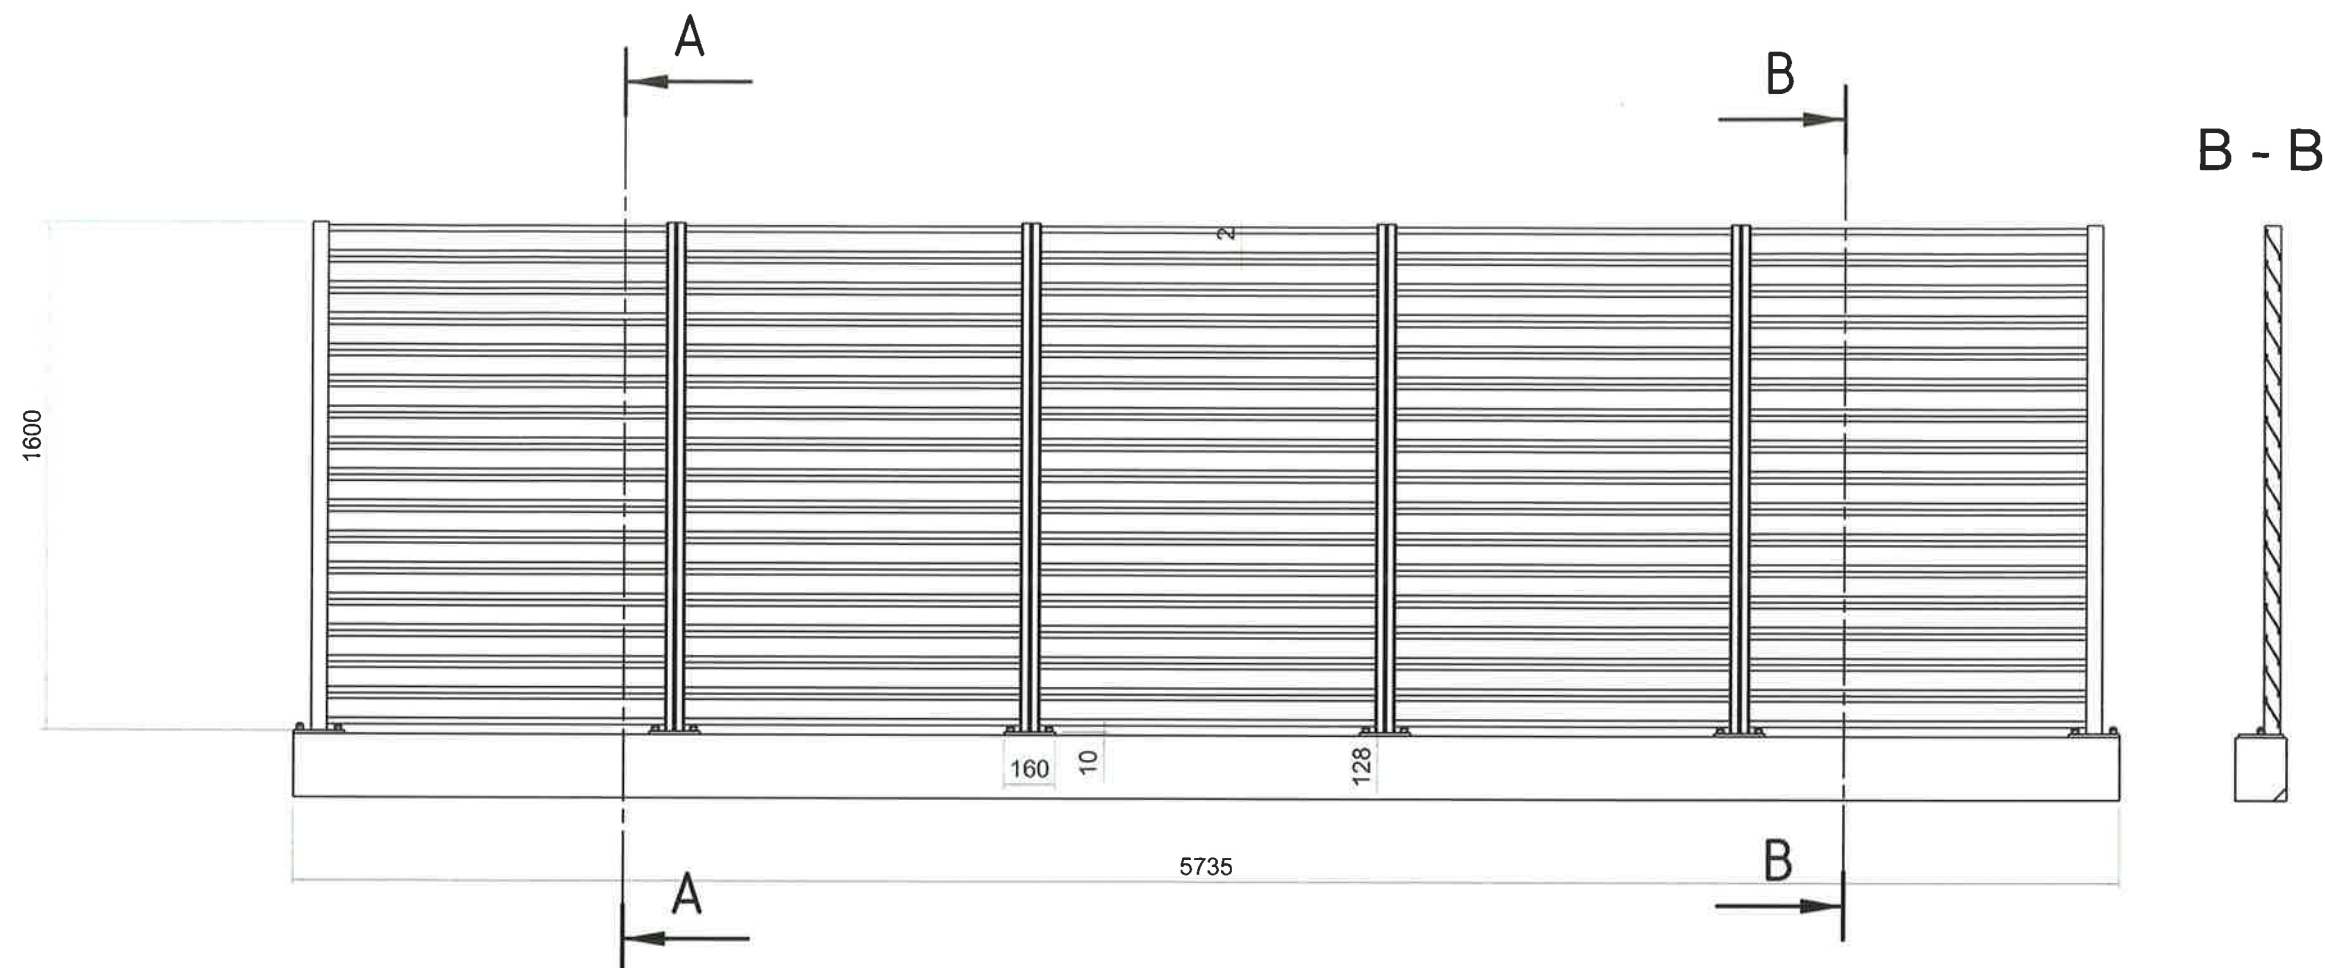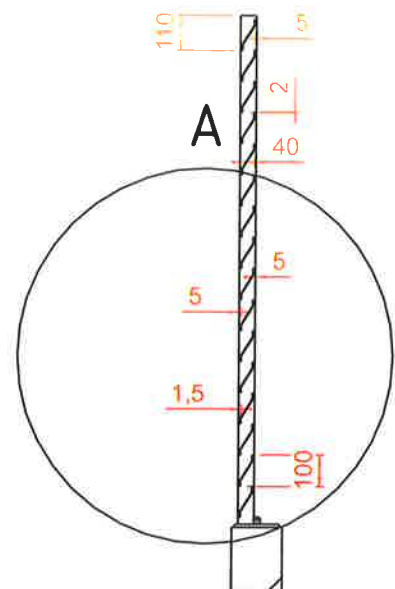





Désignation : pare-vue 1600	Auteur : ETUDE 2		A3	
	Date : 18/11/2016			
Référence : CH0038		Ech. 3 : 100	Révision A	Page -
 SAS SCHONT 68 rue saint exupéry 69124 colombier saugnieu		Chantier : 180		


Désignation	Repère	Longueur	Angle de coupe 1	Angle de coupe 2	Quantité	Longueur boîte (mise à plat)	Largeur boîte (mise à plat)	Masse
					1			1588,62kg
	1				1	0,00mm	0,00mm	1440,63kg
	2				32	107,58mm	11,43mm	1,39kg
	3				48	107,58mm	11,43mm	1,38kg
bouchon 17	4				7	0,00mm	0,00mm	0,03kg
bouchon 17	5				7	0,00mm	0,00mm	0,03kg
cheville 10/95	6				7			
cheville 10/95	7				7			
platine 160x140	8				7			
Profilé rectangulaire creux 50 × 30 × 2, ISO 4019	9	1600,00mm	0,00°	0,00°	4			3,69kg
Profilé rectangulaire creux 50 × 30 × 2, ISO 4019	10	1600,00mm	0,00°	0,00°	4			3,69kg
tube 50x50	11	1600,00mm	0,00°	0,00°	1	0,00mm	0,00mm	3,65kg
tube 50x50	12	1600,00mm	0,00°	0,00°	1	0,00mm	0,00mm	3,65kg

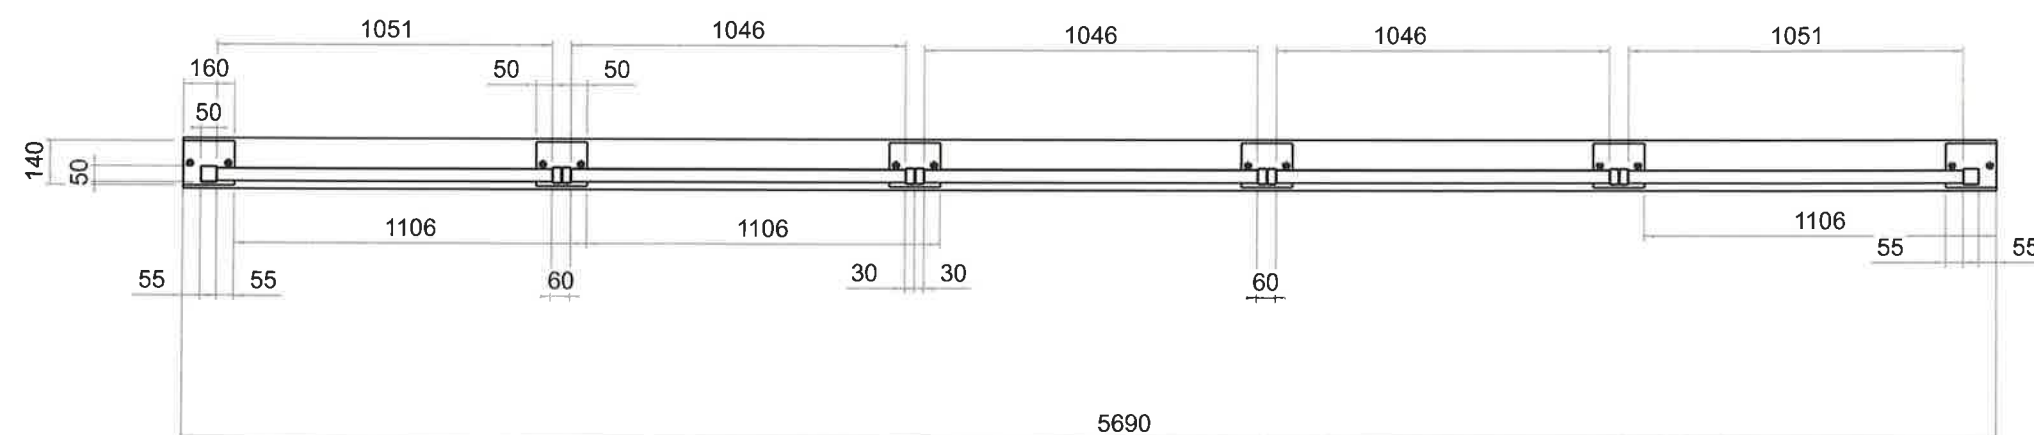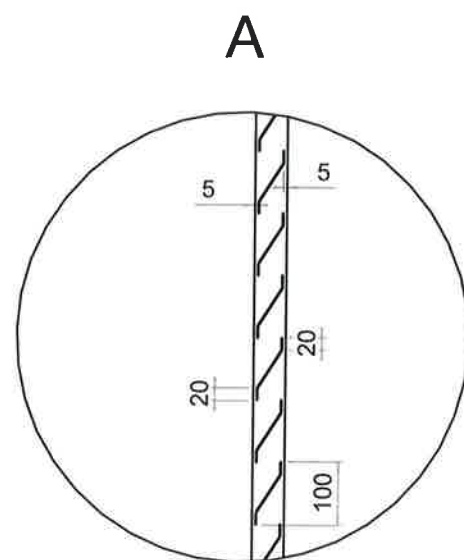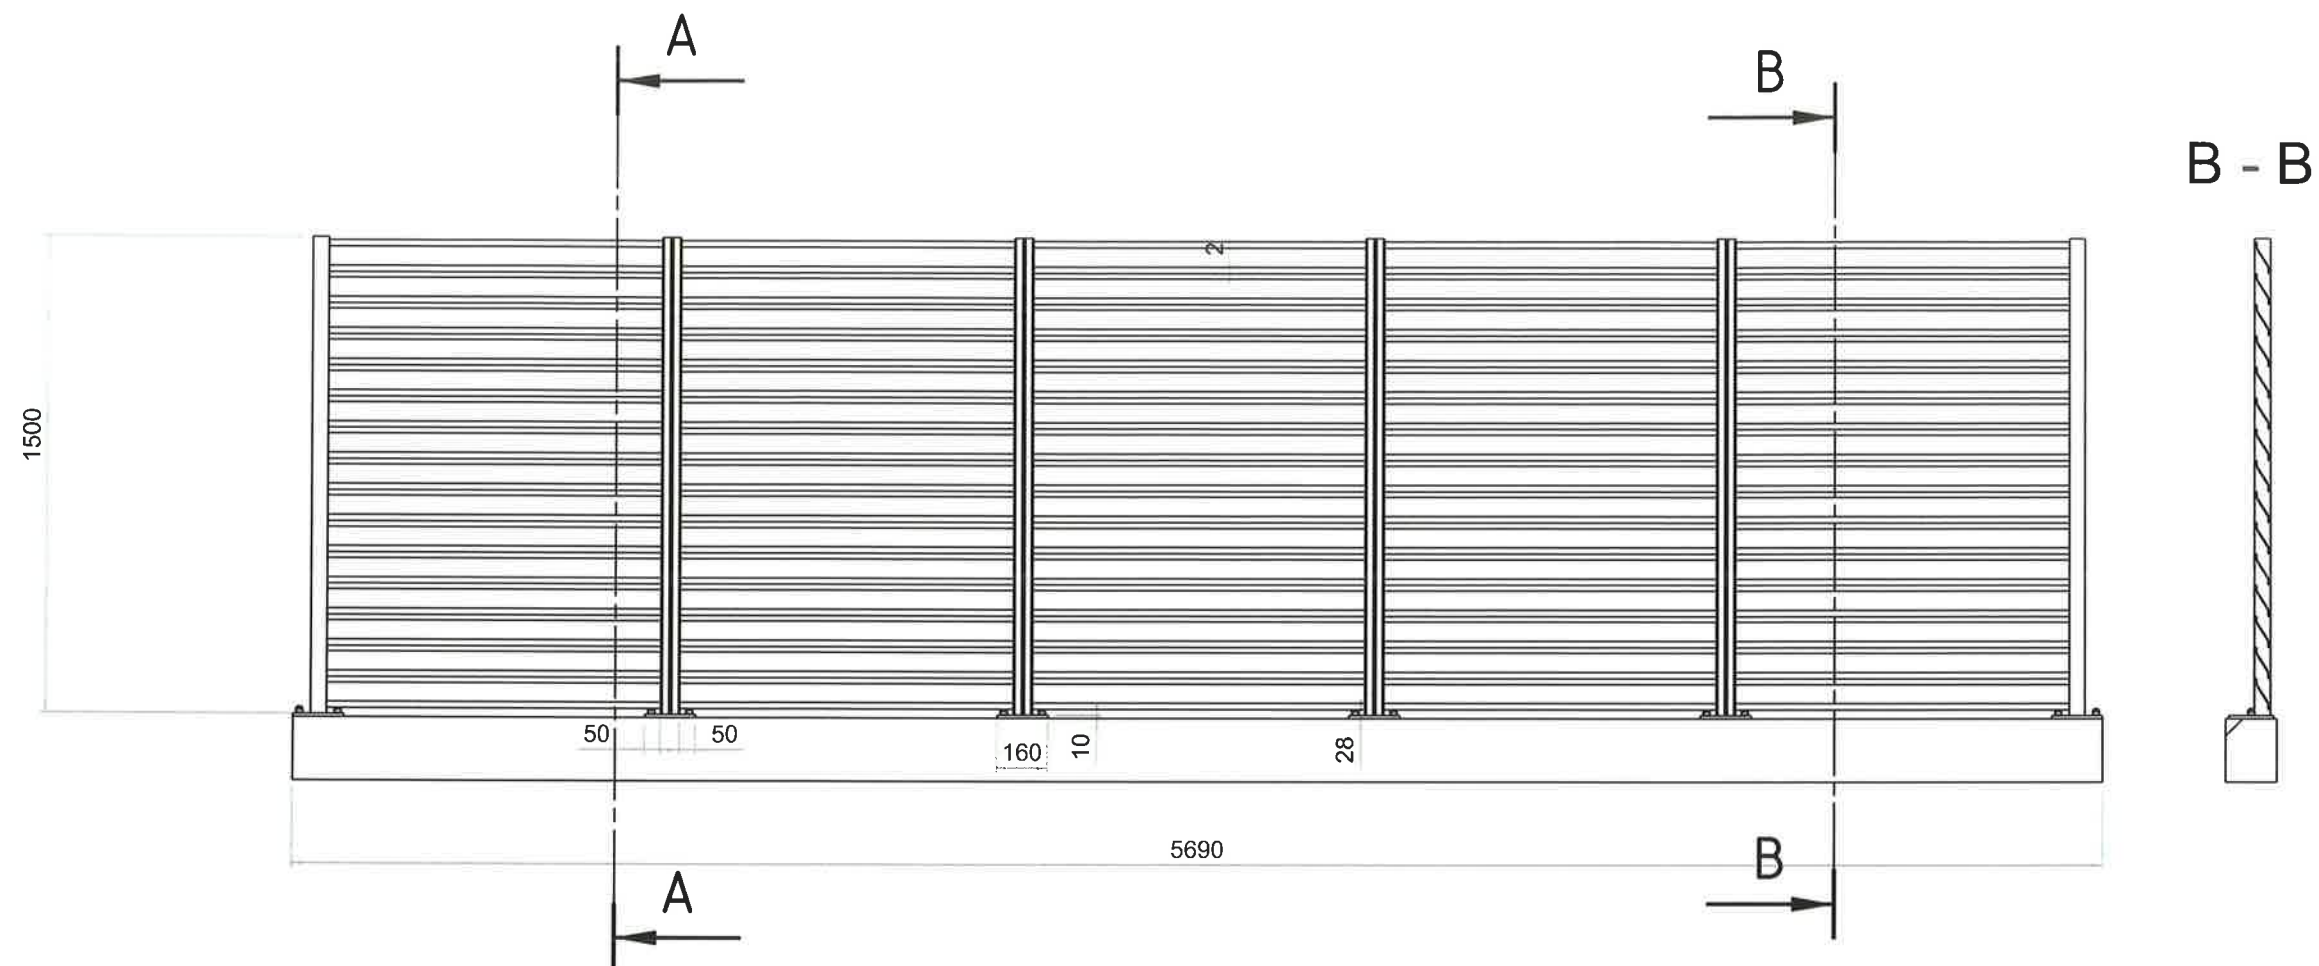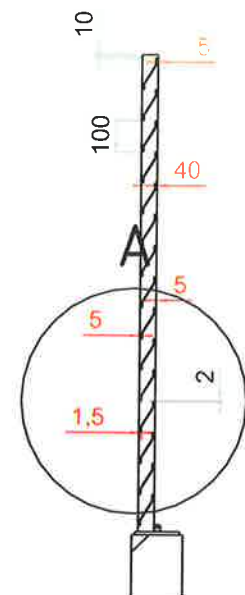

Désignation : pare-vue 1500 - Copie	Auteur : ETUDE 2		A3		
	Date : 23/11/2016				
Référence : CH0038			Ech. 3 : 100	Révision A	Page -
			Chantier : 180		
 SAS SCHONT 68 rue saint exupéry 69124 colombier saugnieu					

Désignation	Repère	Longueur	Angle de coupe 1	Angle de coupe 2	Quantité	Longueur boîte (mise à plat)	Largeur boîte (mise à plat)	Masses
	1				1	0,00mm	0,00mm	1567,21kg
	2				30	107,58mm	11,43mm	1429,33kg
	3				45	107,58mm	11,43mm	1,37kg
bouchon 17	4				7	0,00mm	0,00mm	0,03kg
bouchon 17	5				7	0,00mm	0,00mm	0,03kg
cheville 10/95	6				7			
cheville 10/95	7				7			
platine 160x140	8				7			
Profilé rectangulaire creux 50 × 30 × 2, ISO 4019	9	1500,00mm	0,00°	0,00°	4			3,46kg
Profilé rectangulaire creux 50 × 30 × 2, ISO 4019	10	1500,00mm	0,00°	0,00°	4			3,46kg
tube 50x50	11	1500,00mm	0,00°	0,00°	1	0,00mm	0,00mm	3,43kg
tube 50x50	12	1500,00mm	0,00°	0,00°	1	0,00mm	0,00mm	3,43kg

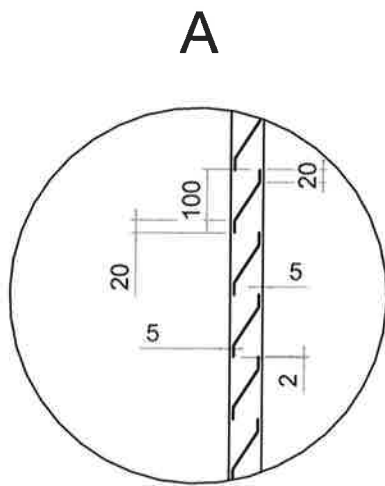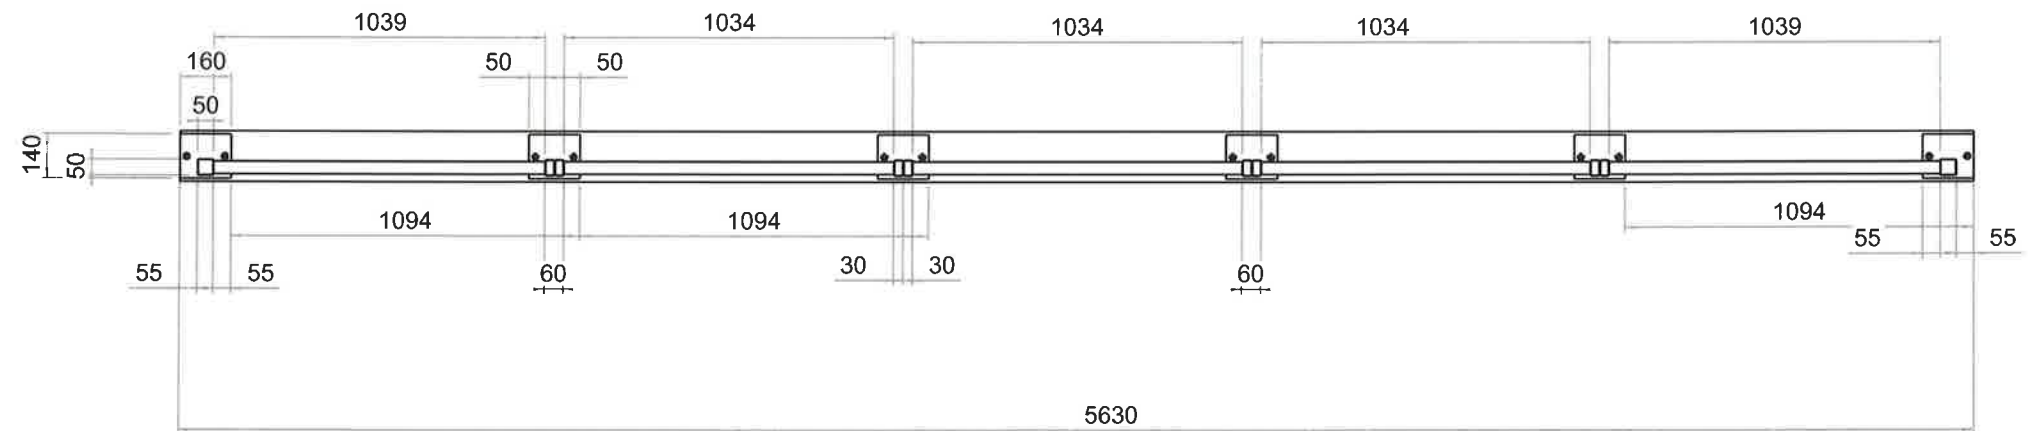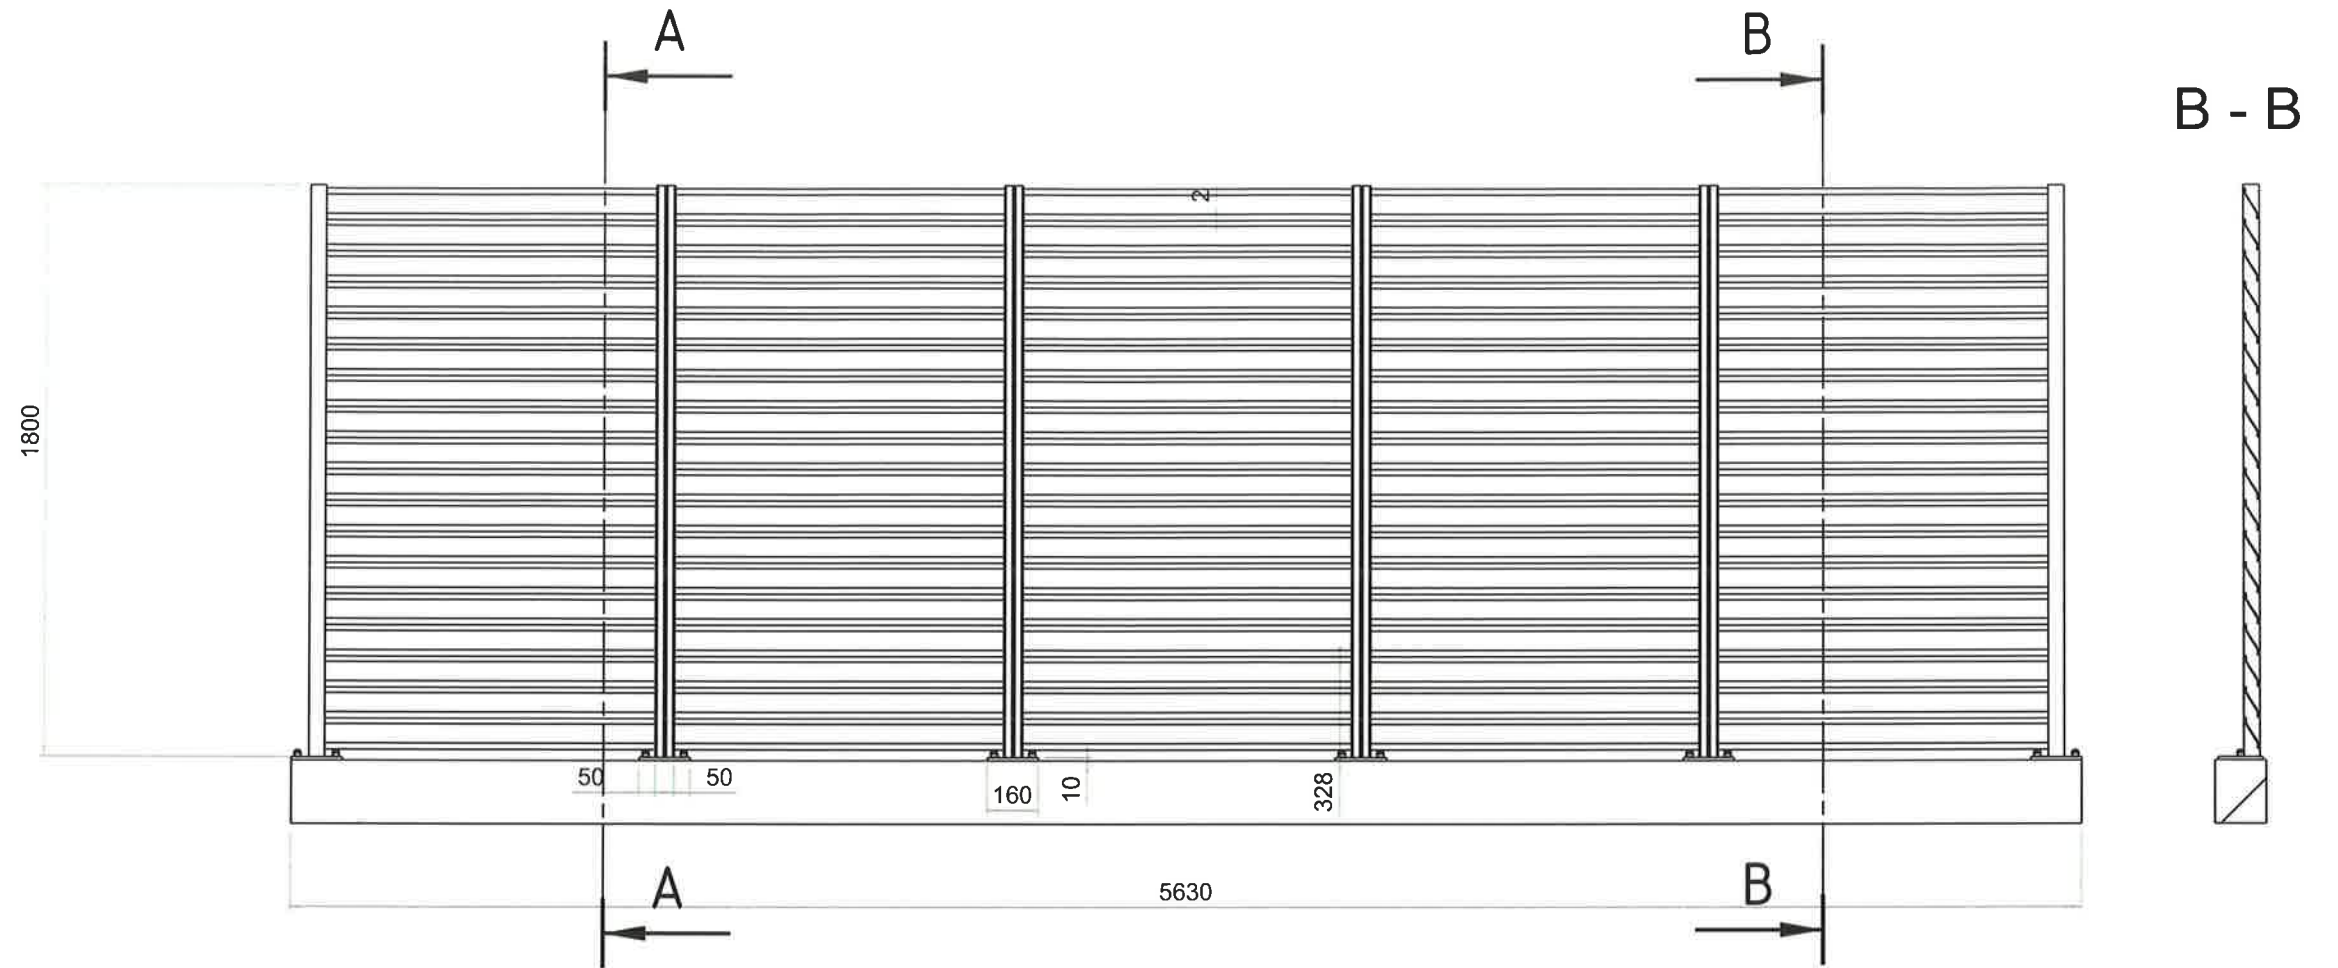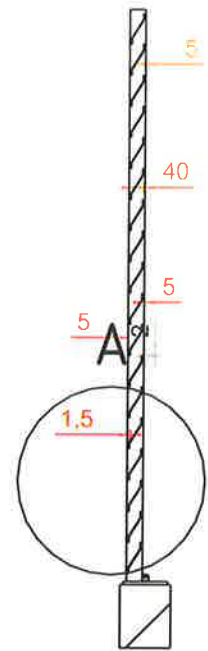

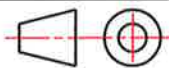Désignation : pare-vue 1800 - Copie - Copie	Auteur : ETUDE 2		A3	
	Date : 23/11/2016			
Référence : CH0038		Ech. 3 : 100	Révision A	Page -
 SAS SCHONT 68 rue saint exupéry 69124 colombier saugnieu	Chantier : 180			

Désignation	Repère	Longueur	Angle de coupe 1	Angle de coupe 2	Quantité	largeur boî te (mise à plat)	largeur boî te (mise à plat)	masse
					1			1578,21kg
	1				1	0,00mm	0,00mm	1414,26kg
	2				36	107,58mm	11,43mm	1,36kg
	3				54	107,58mm	11,43mm	1,35kg
bouchon 17	4				7	0,00mm	0,00mm	0,03kg
bouchon 17	5				7	0,00mm	0,00mm	0,03kg
cheville 10/95	6				7			
cheville 10/95	7				7			
platine 160x140	8				7			
Profilé rectangulaire creux 50 × 30 × 2, ISO 4019	9	1800,00mm	0,00°	0,00°	4			4,15kg
Profilé rectangulaire creux 50 × 30 × 2, ISO 4019	10	1800,00mm	0,00°	0,00°	4			4,15kg
tube 50x50	11	1800,00mm	0,00°	0,00°	1	0,00mm	0,00mm	4,11kg
tube 50x50	12	1800,00mm	0,00°	0,00°	1	0,00mm	0,00mm	4,11kg