

AFFAIRE :LE 180 BATIMENT A ET B


PASSERELLE

Dossier d' Ouvrages Exécutés




Laquage : RAL : 9007


Fournisseur : LENOIR METALLERIE

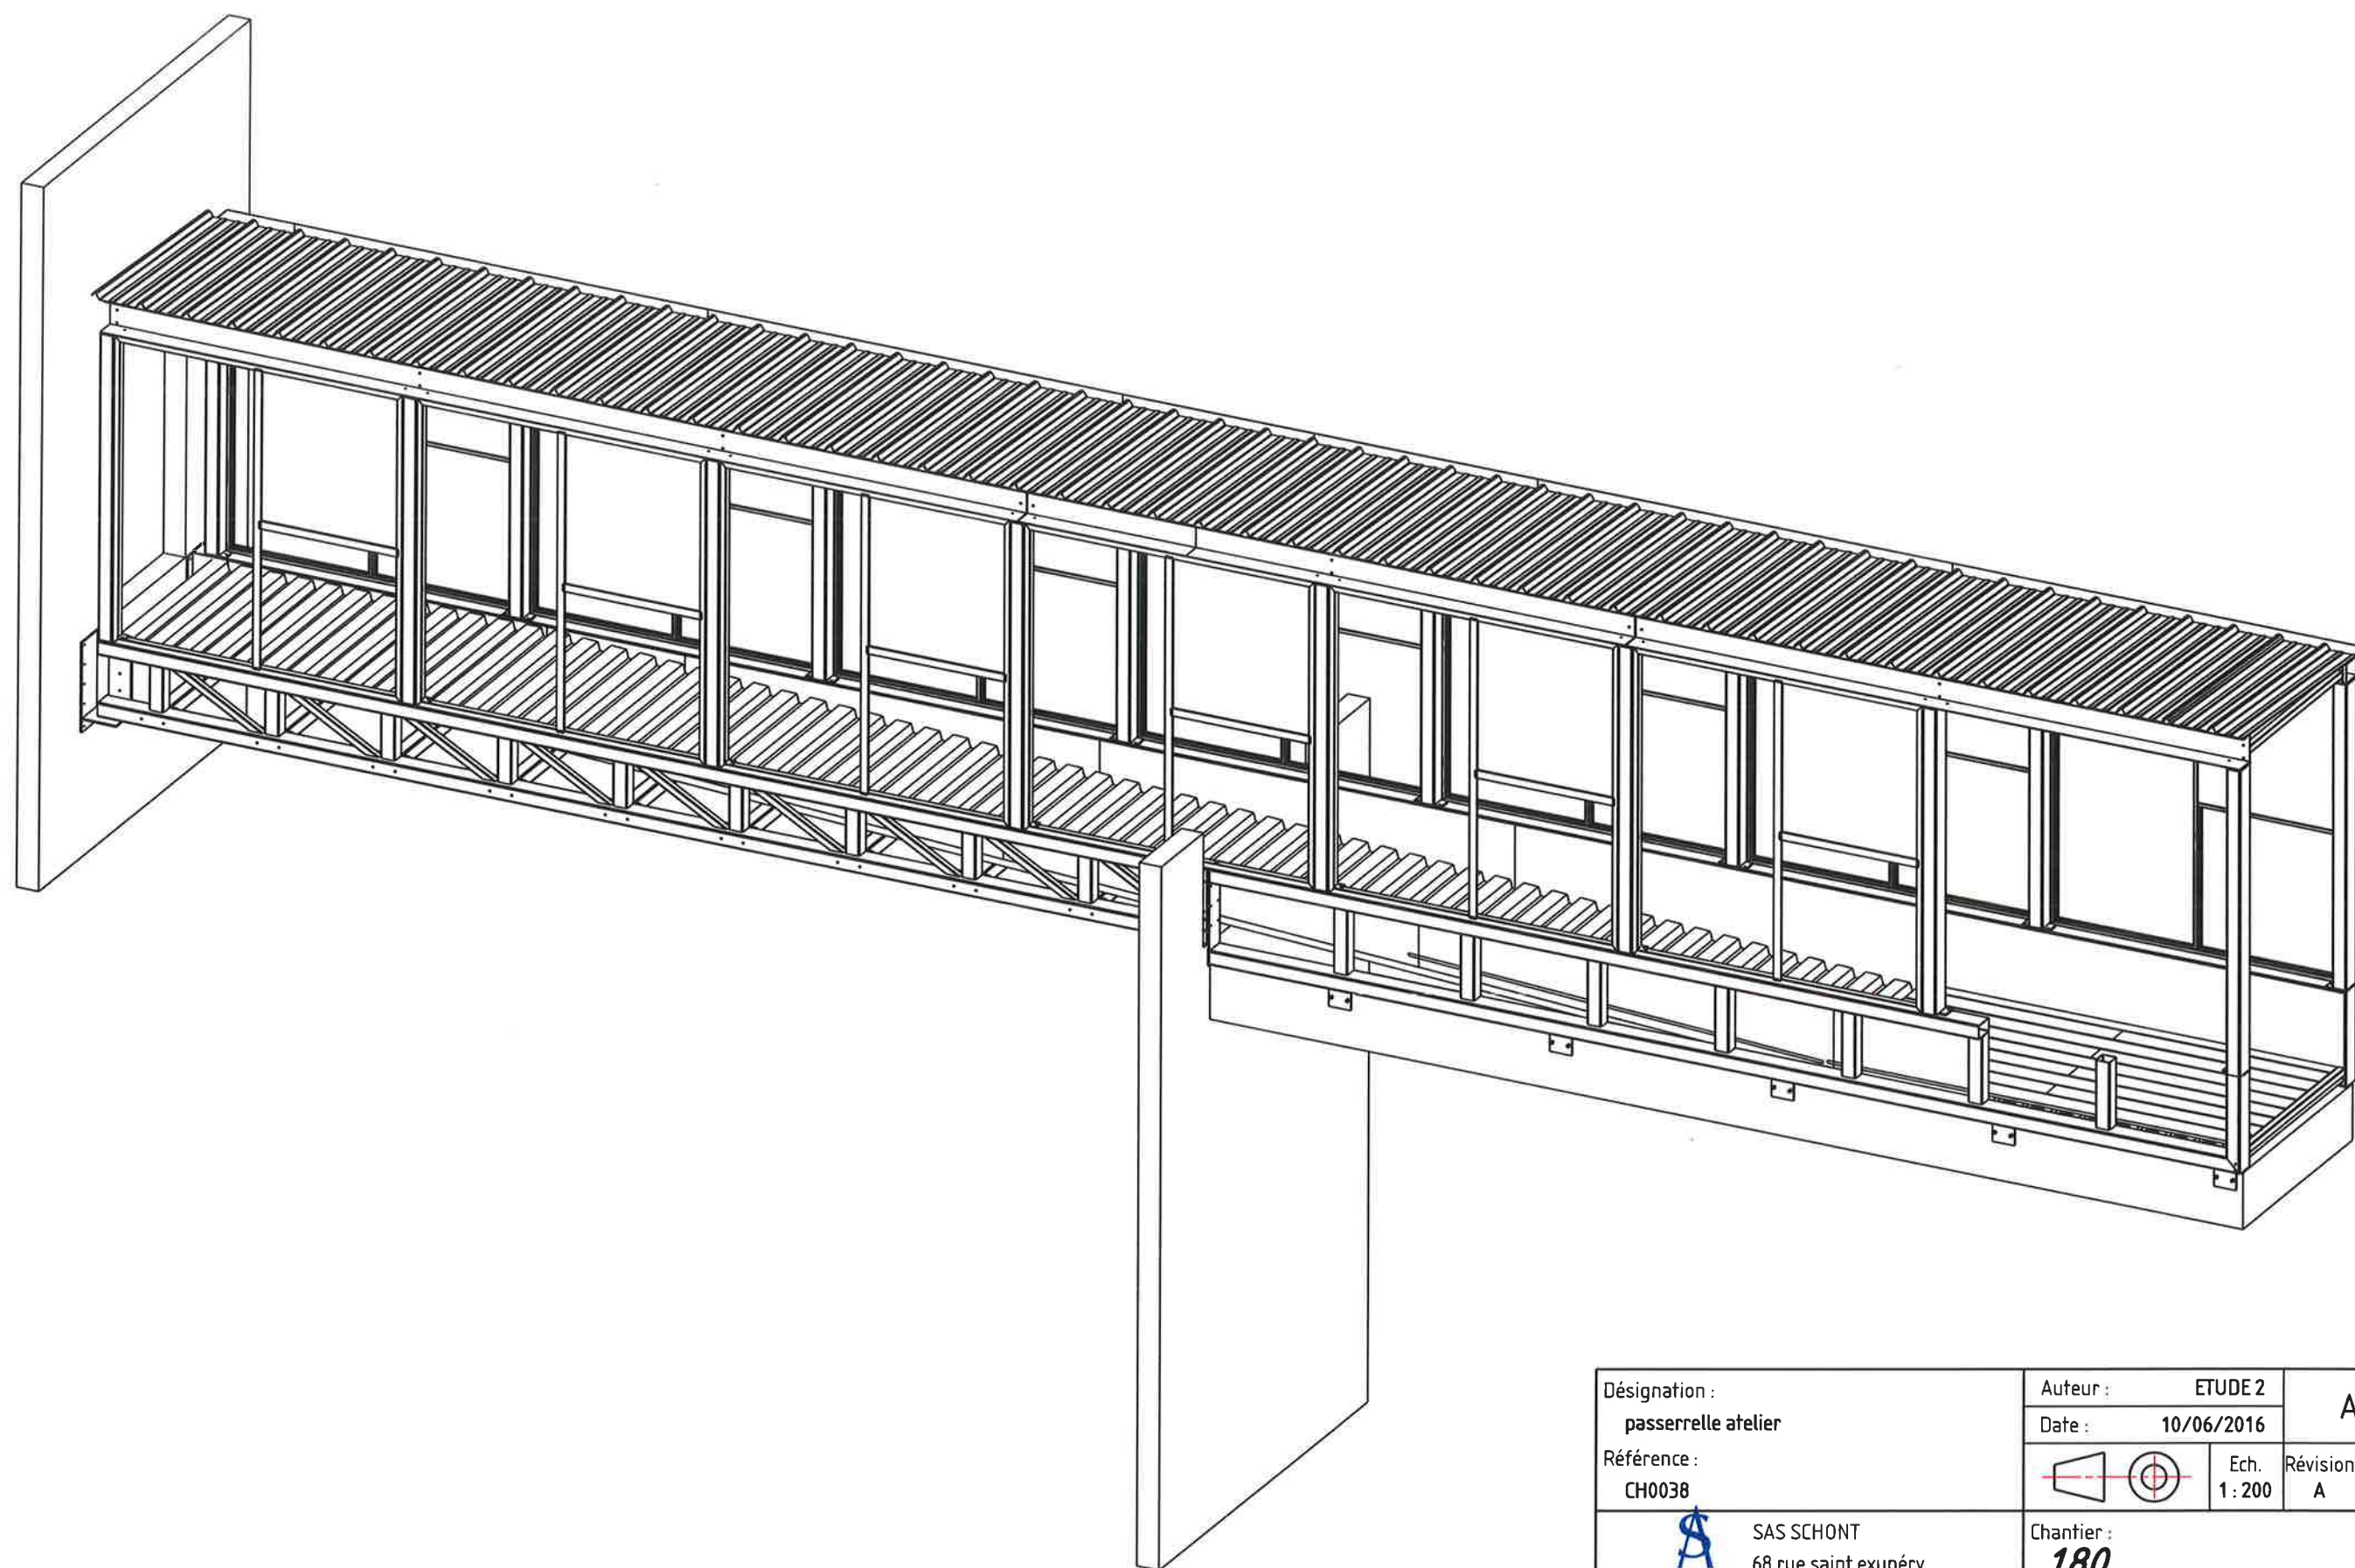


Désignation : passerelle atelier	Auteur : ETUDE 2		A3			
	Date : 10/06/2016					
Référence : CH0038			Ech.	Révision	Page	
			1 : 200	A	-	
		SAS SCHONT		Chantier :		
		68 rue saint exupéry		180		
		69124 colombier saugnieu				

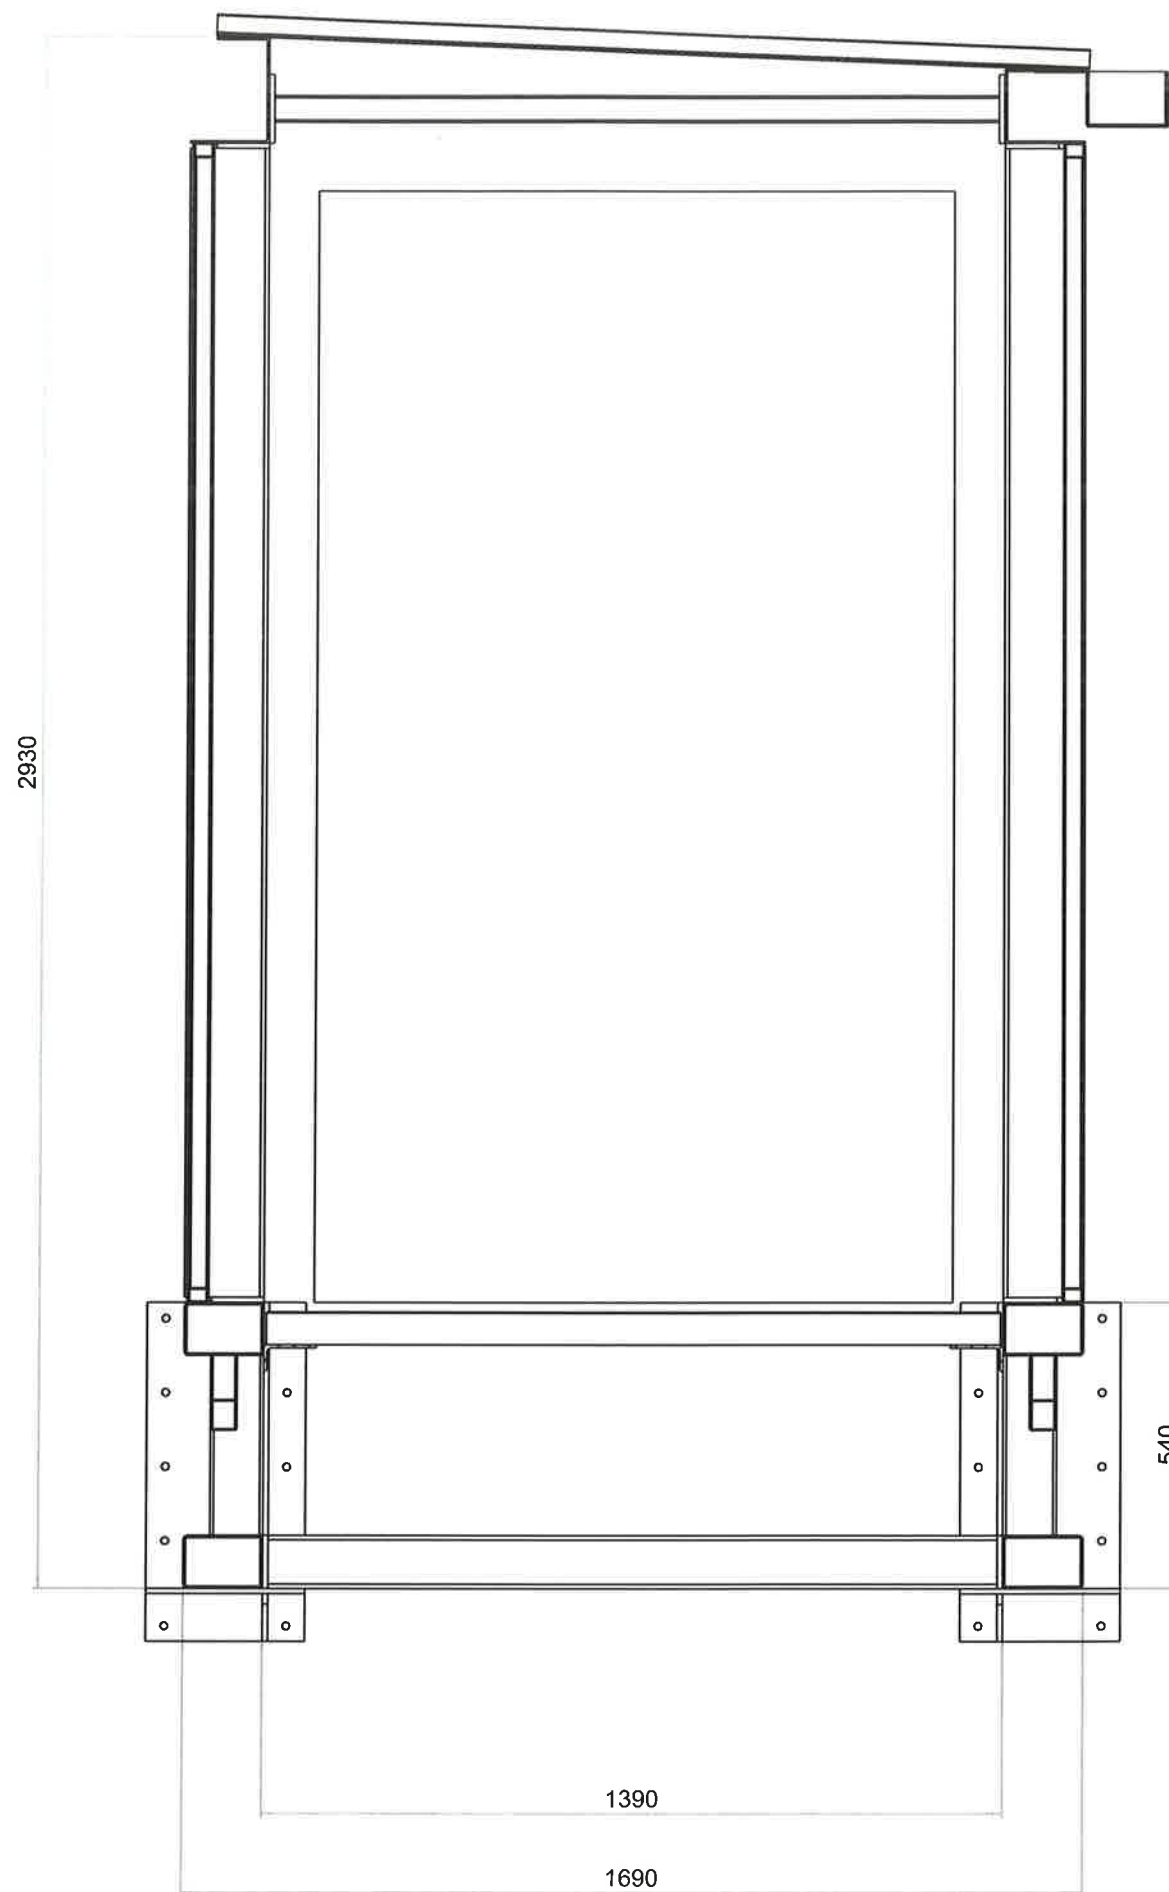


Désignation : passerelle atelier	Auteur : ETUDE 2		A3	
	Date : 31/05/2016			
Référence : CH0038		Ech. 1 : 200	Révision A	Page -
 SAS SCHONT 68 rue saint exupéry 69124 colombier saugnieu		Chantier : 180		

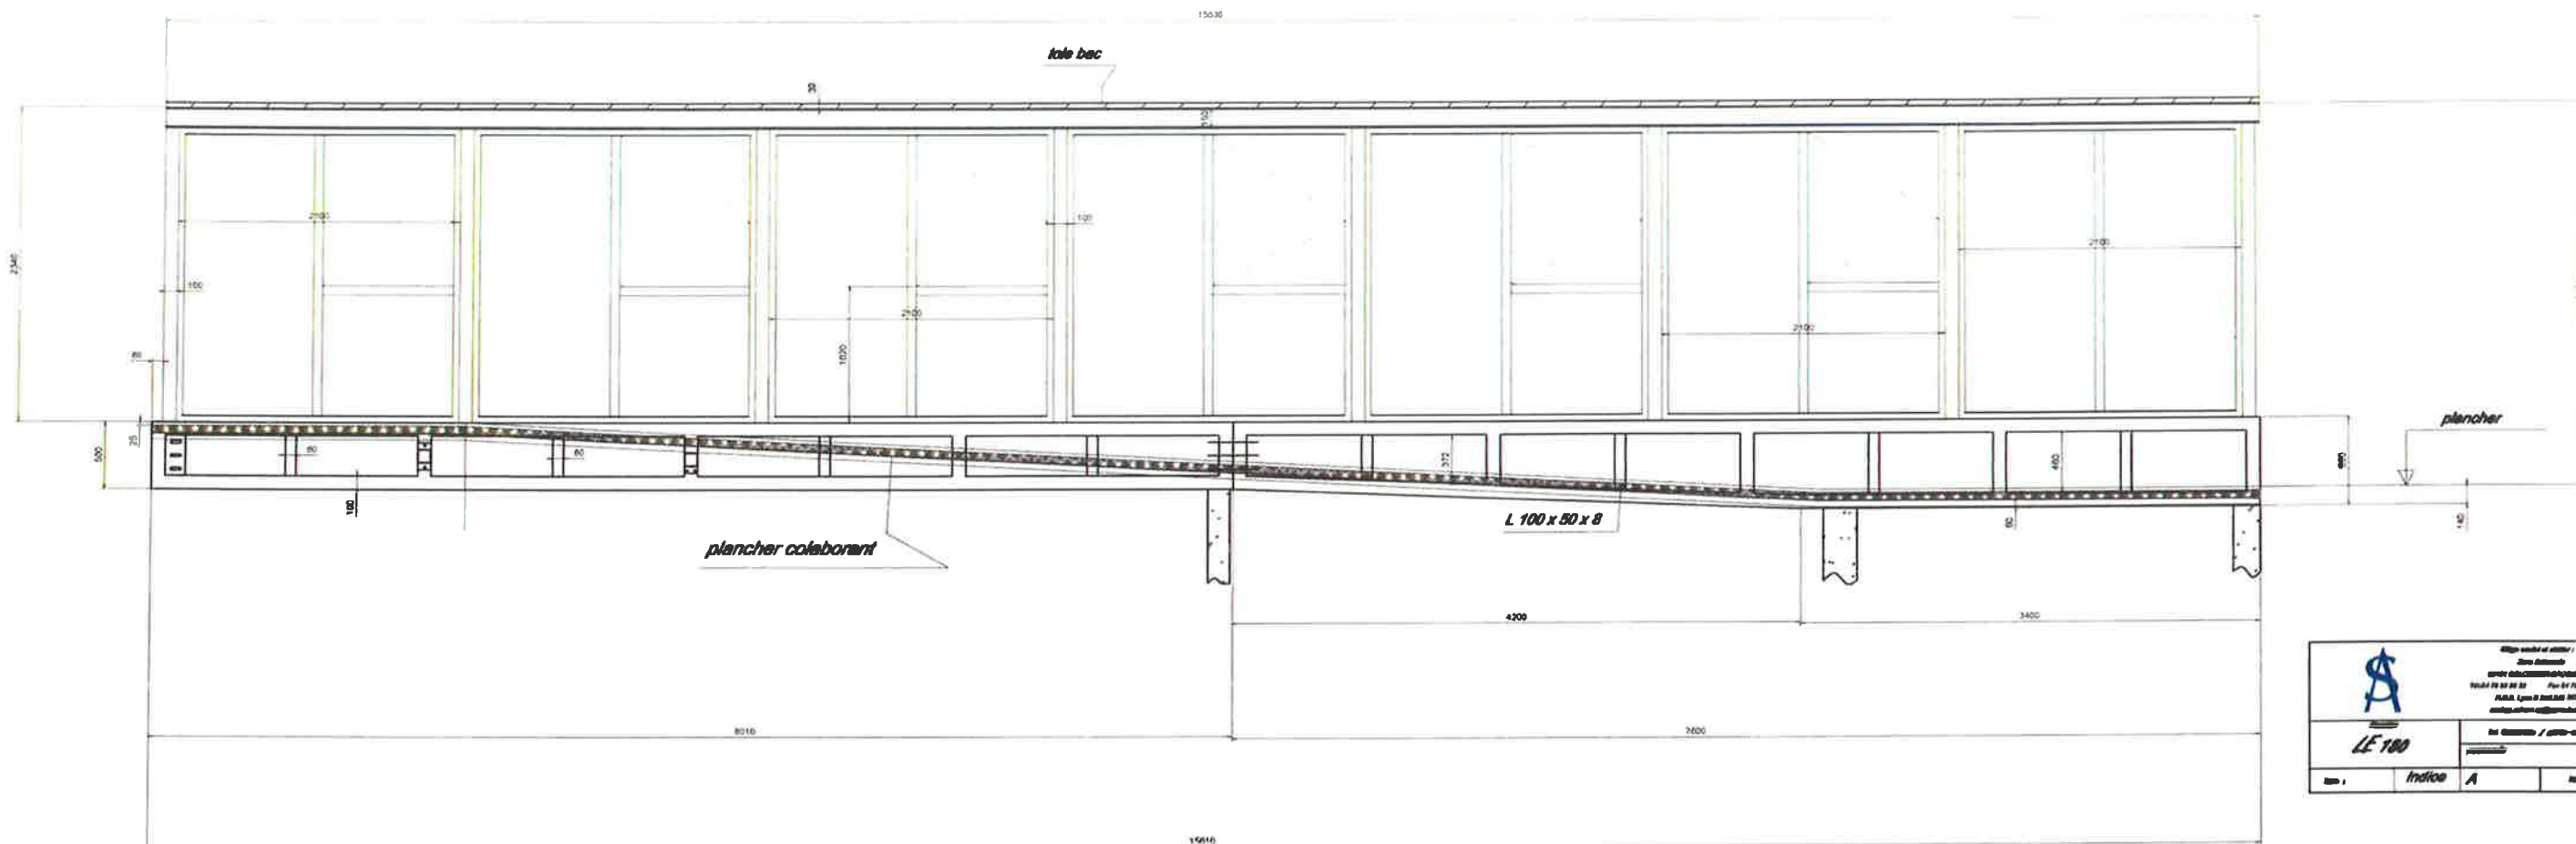



			
LE 180			
Indice	A		

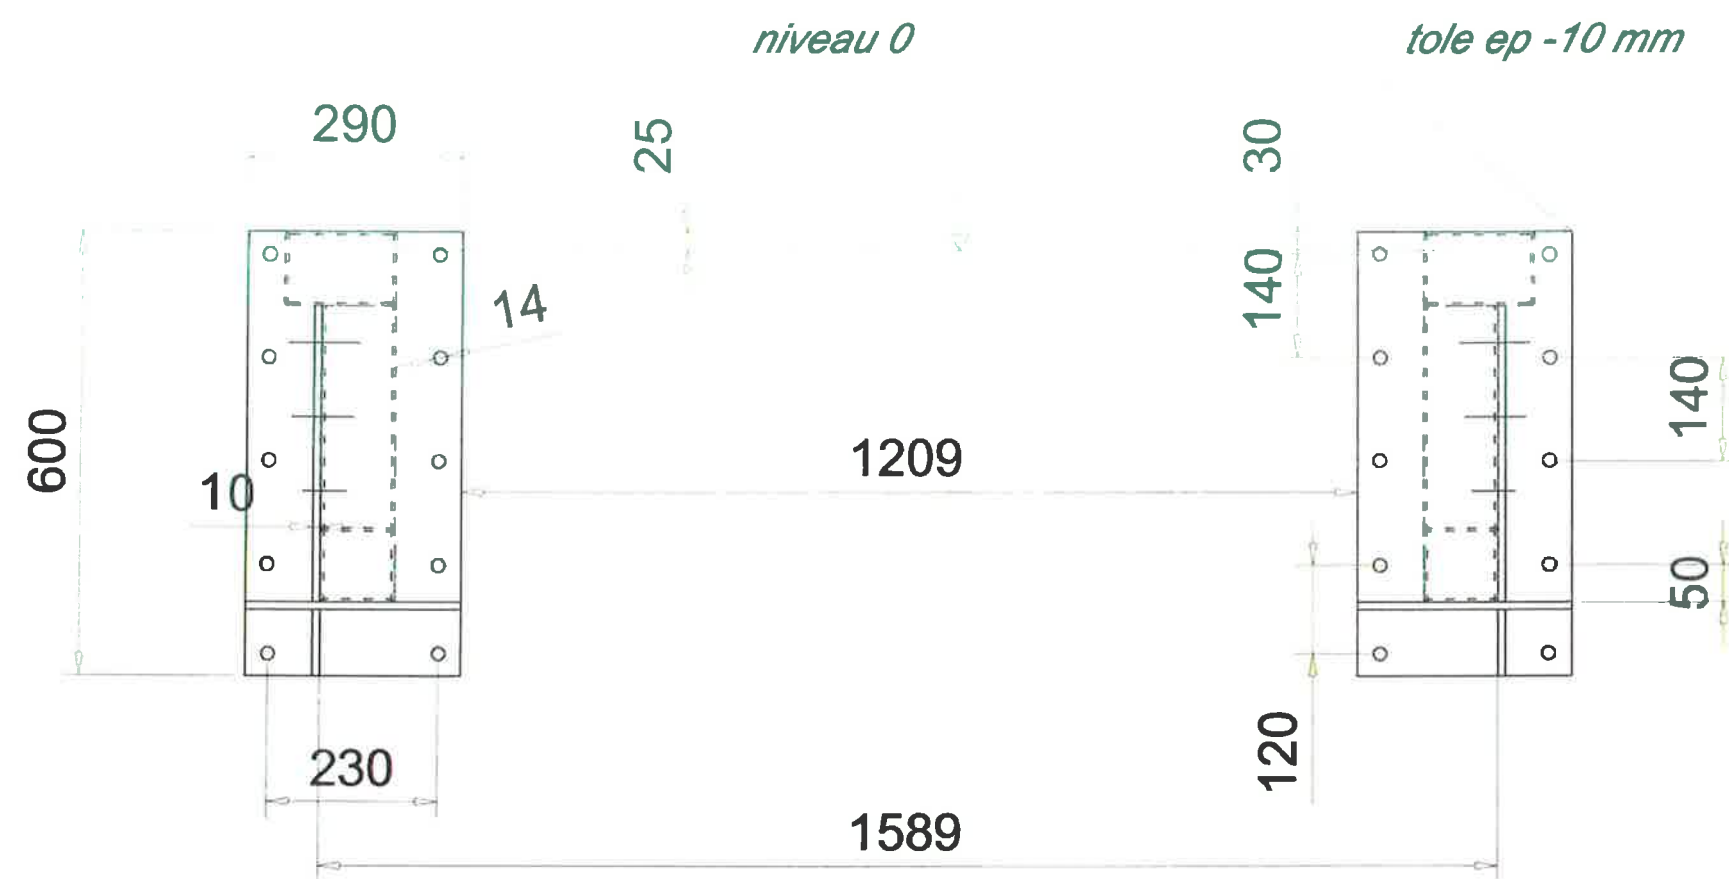






		<i>Siège social et atelier :</i> <i>Zone Artisanale</i> 09124 COLOMBIER-SAUGNIEU Tél. 04 78 32 86 33 Fax 04 78 32 84 23 R.C.S. Lyon B 340 246 263 contact.schont.es@wanadoo.fr	
		<i>Chantier</i> LE 180	
		<i>lot Serrurerie / garde-corps</i> <i>passerelle console</i>	
<i>Date :</i>	<i>indice</i>	A	<i>PAGE .</i>

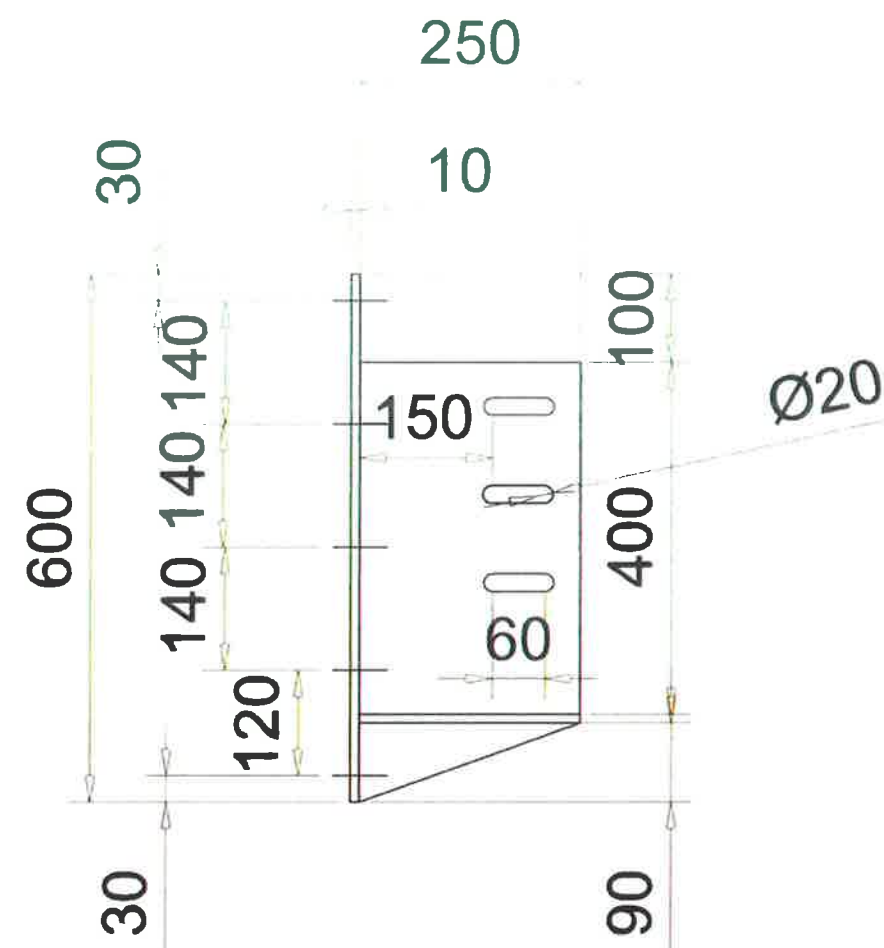



		Siège social et atelier : Zone Artisanale 69124 COLOMBIER-SAUGNIEU Tél. 04 78 32 86 33 Fax 04 78 32 84 23 R.C.S. Lyon B 340 246 263 contact.schont.sa@wanadoo.fr	
		lot Serrurerie / garde-corps passerelle console	
Date :	indice	A	PAGE

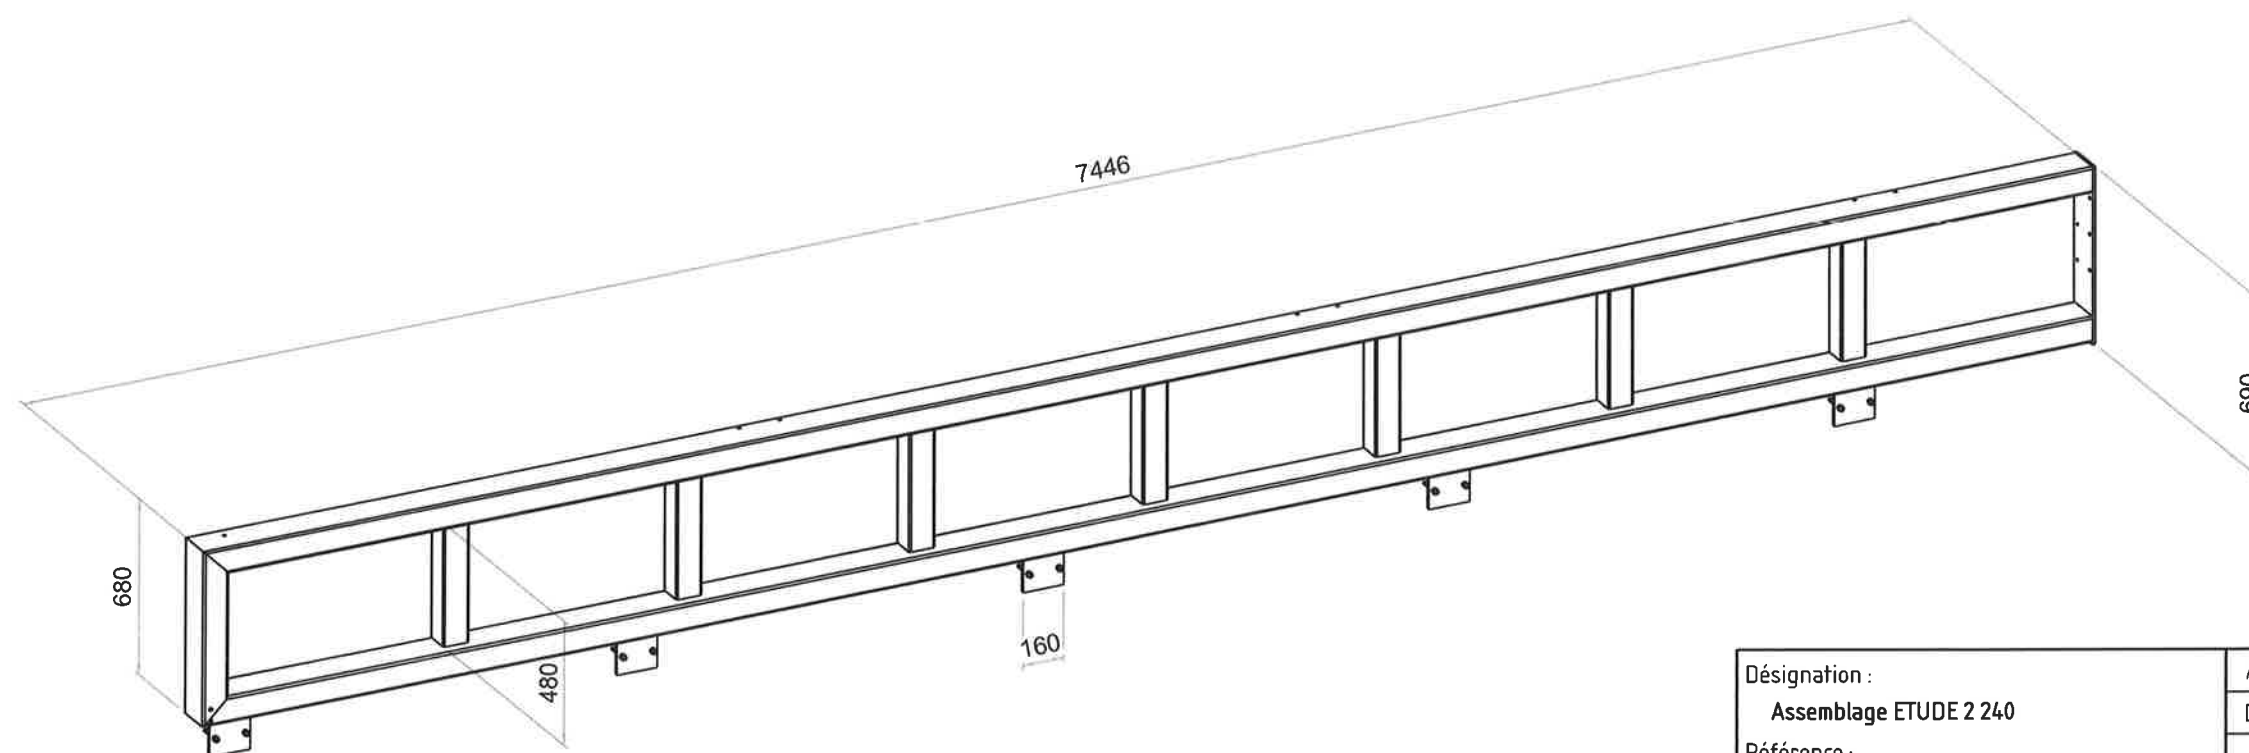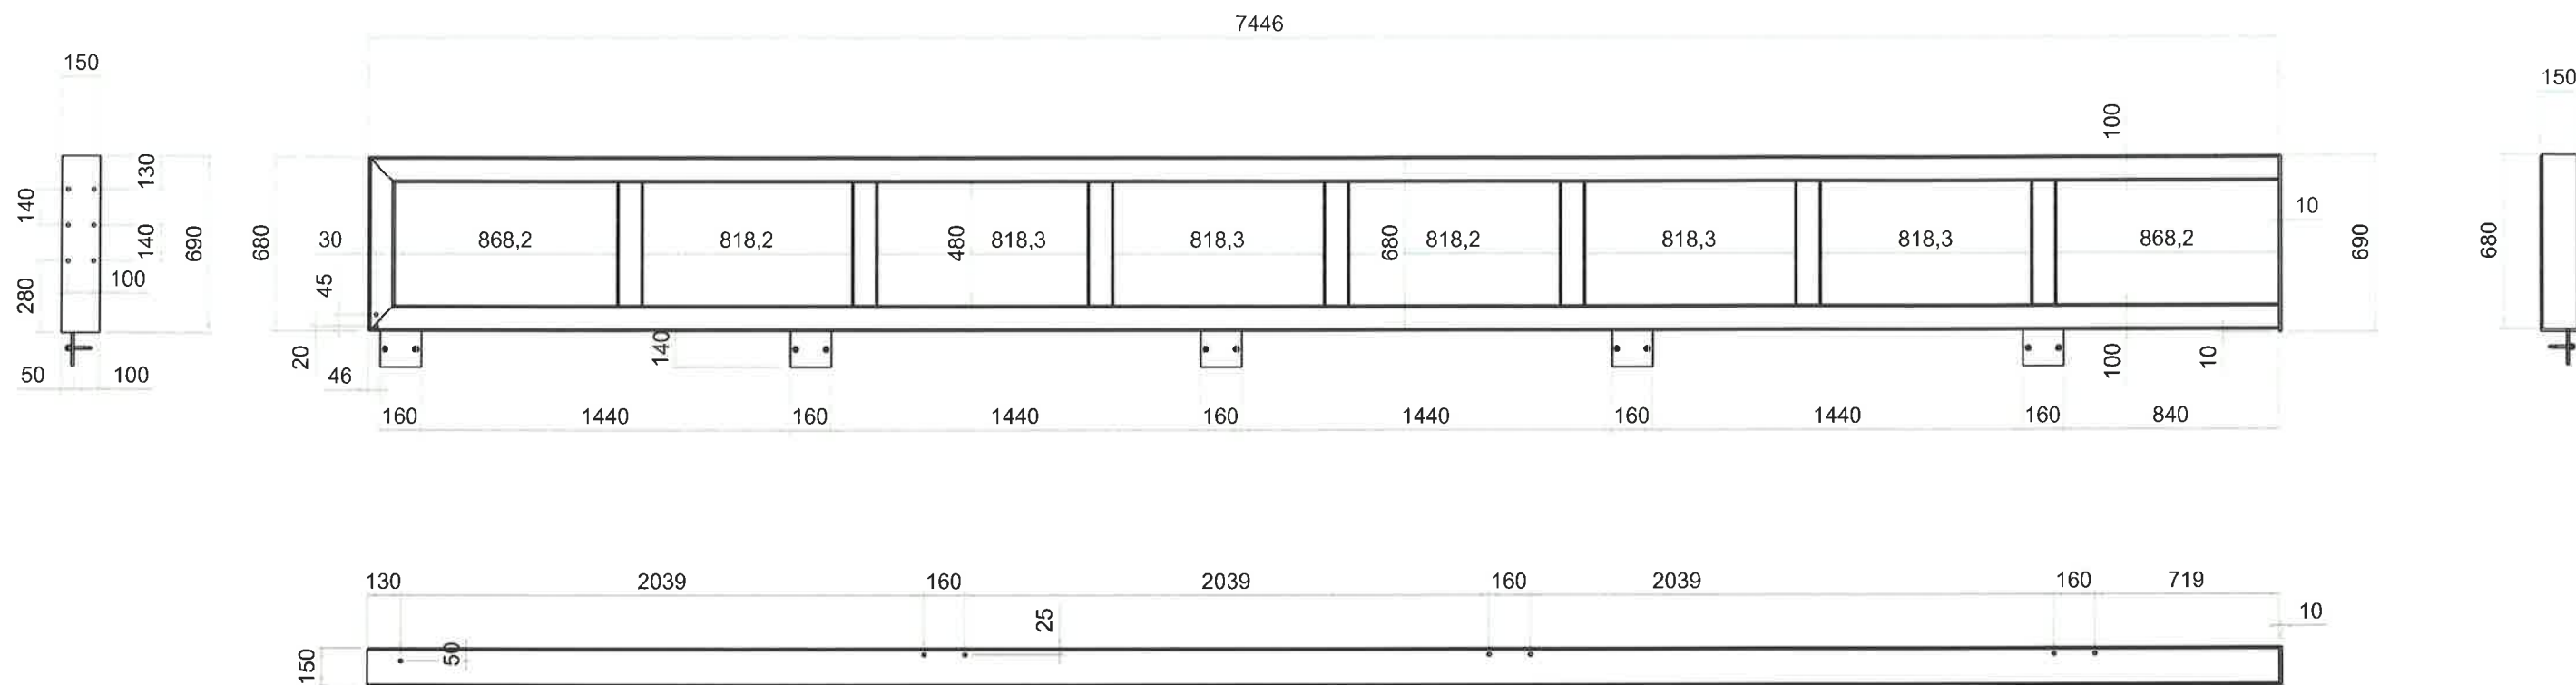



Désignation : Assemblage ETUDE 2 240	Auteur : ETUDE 2		A3		
	Date : 21/04/2016				
Référence : CH0038			Ech. 1 : 100	Révision A	Page -
 SAS SCHONT 68 rue saint exupéry 69124 colombier saugnieu	Chantier : 180				

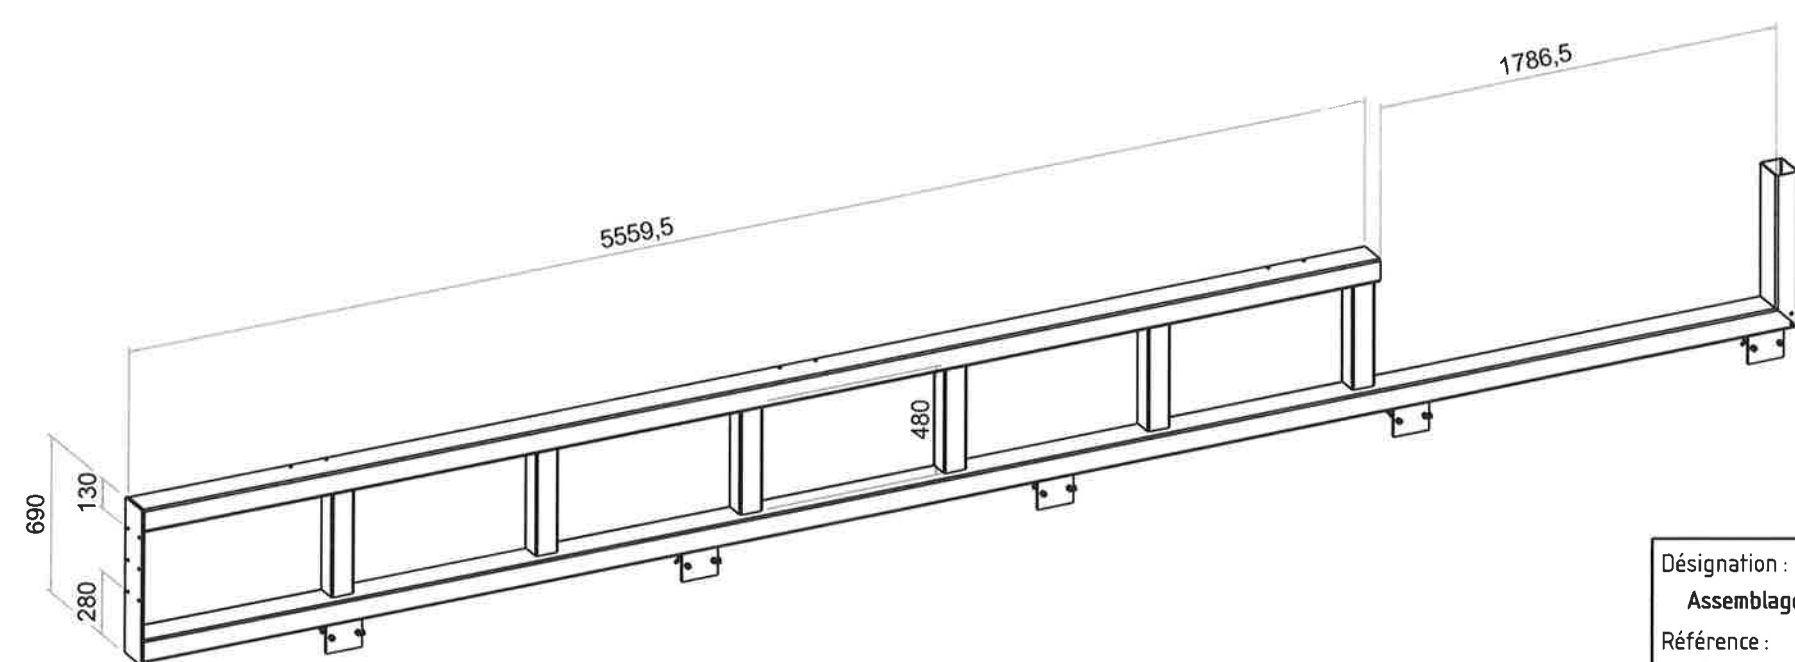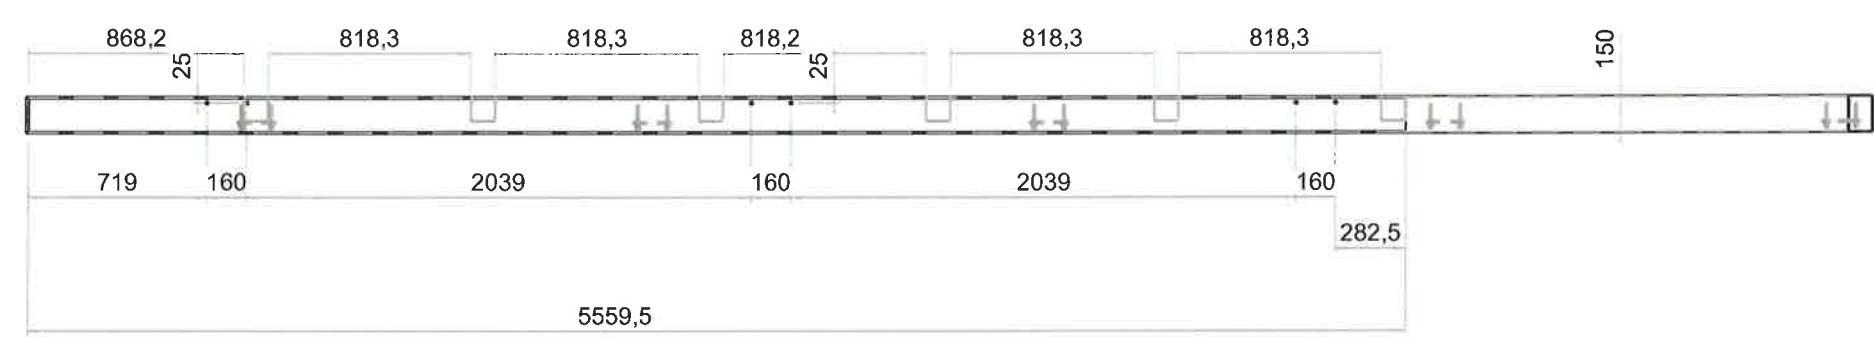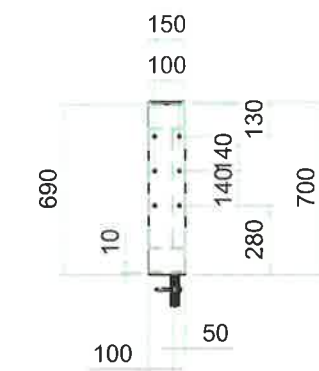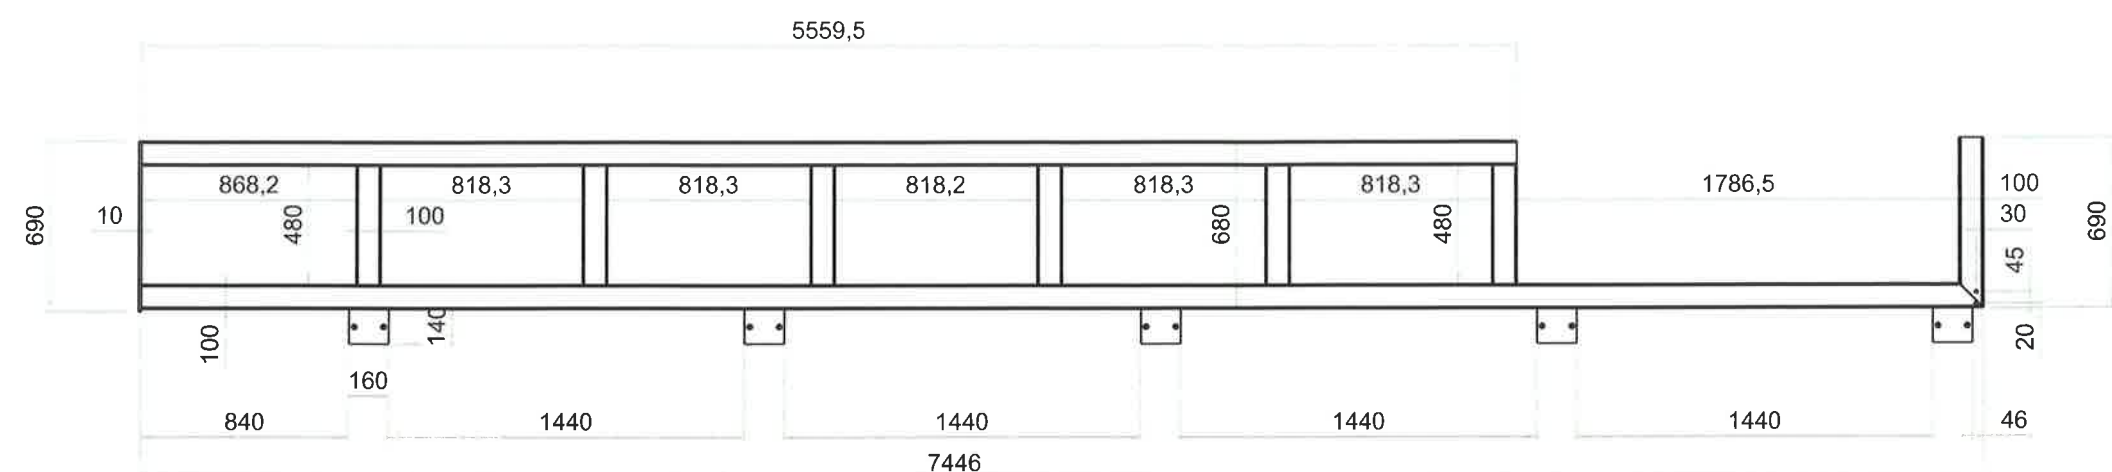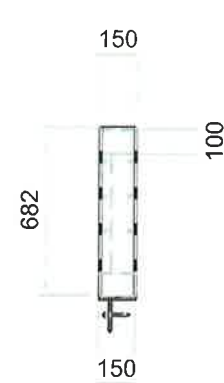





Désignation : Assemblage ETUDE 2 239	Auteur : ETUDE 2		A3	
	Date : 21/04/2016			
Référence : CH0038		Ech. 1 : 100	Révision A	Page -
		Chantier : 180		
 SAS SCHONT 68 rue saint exupéry 69124 colombier saugnieu				

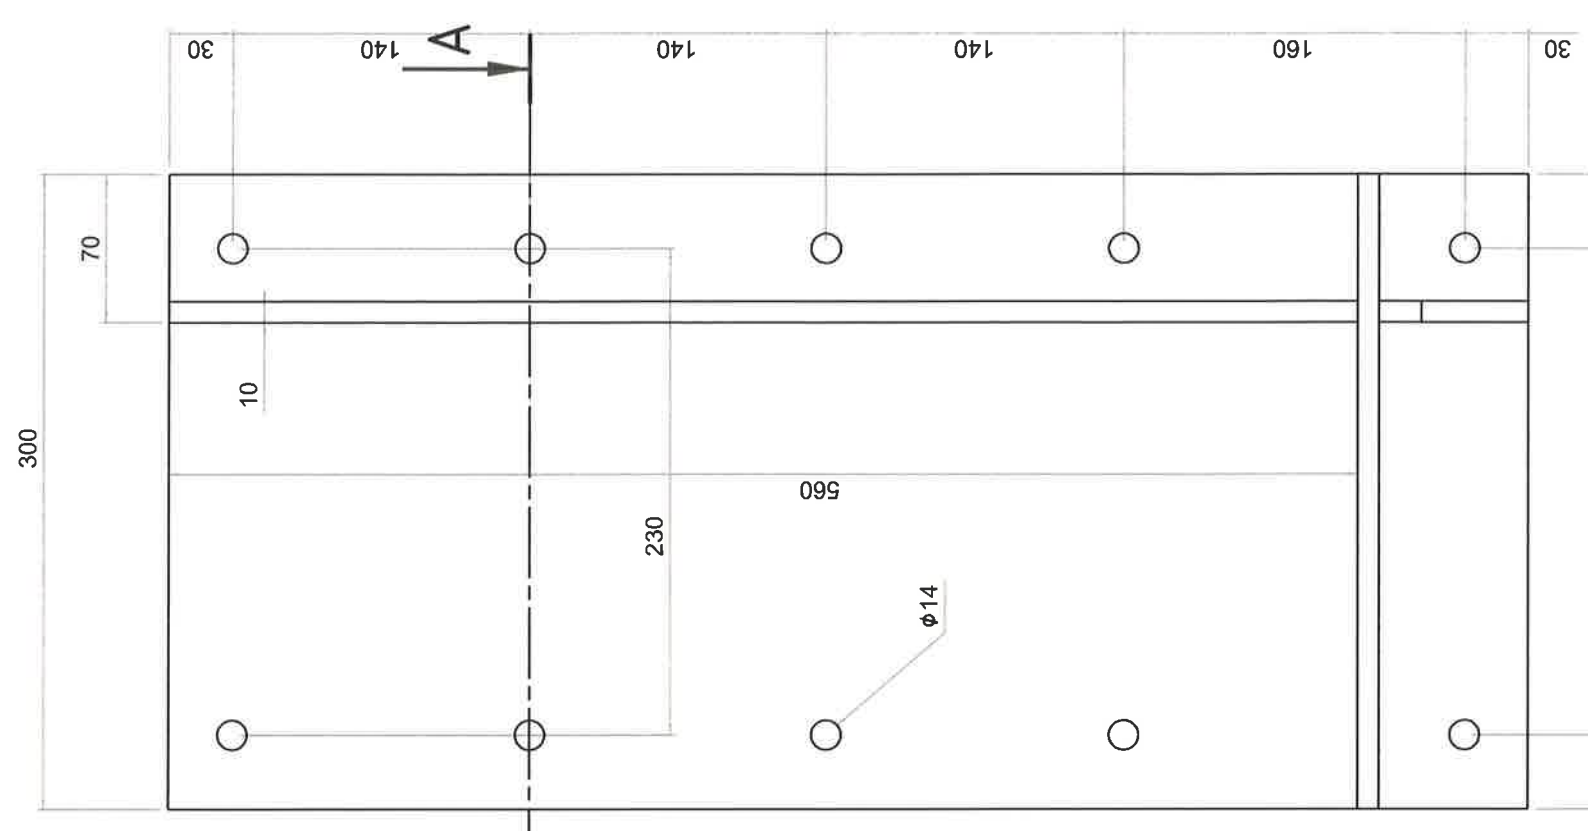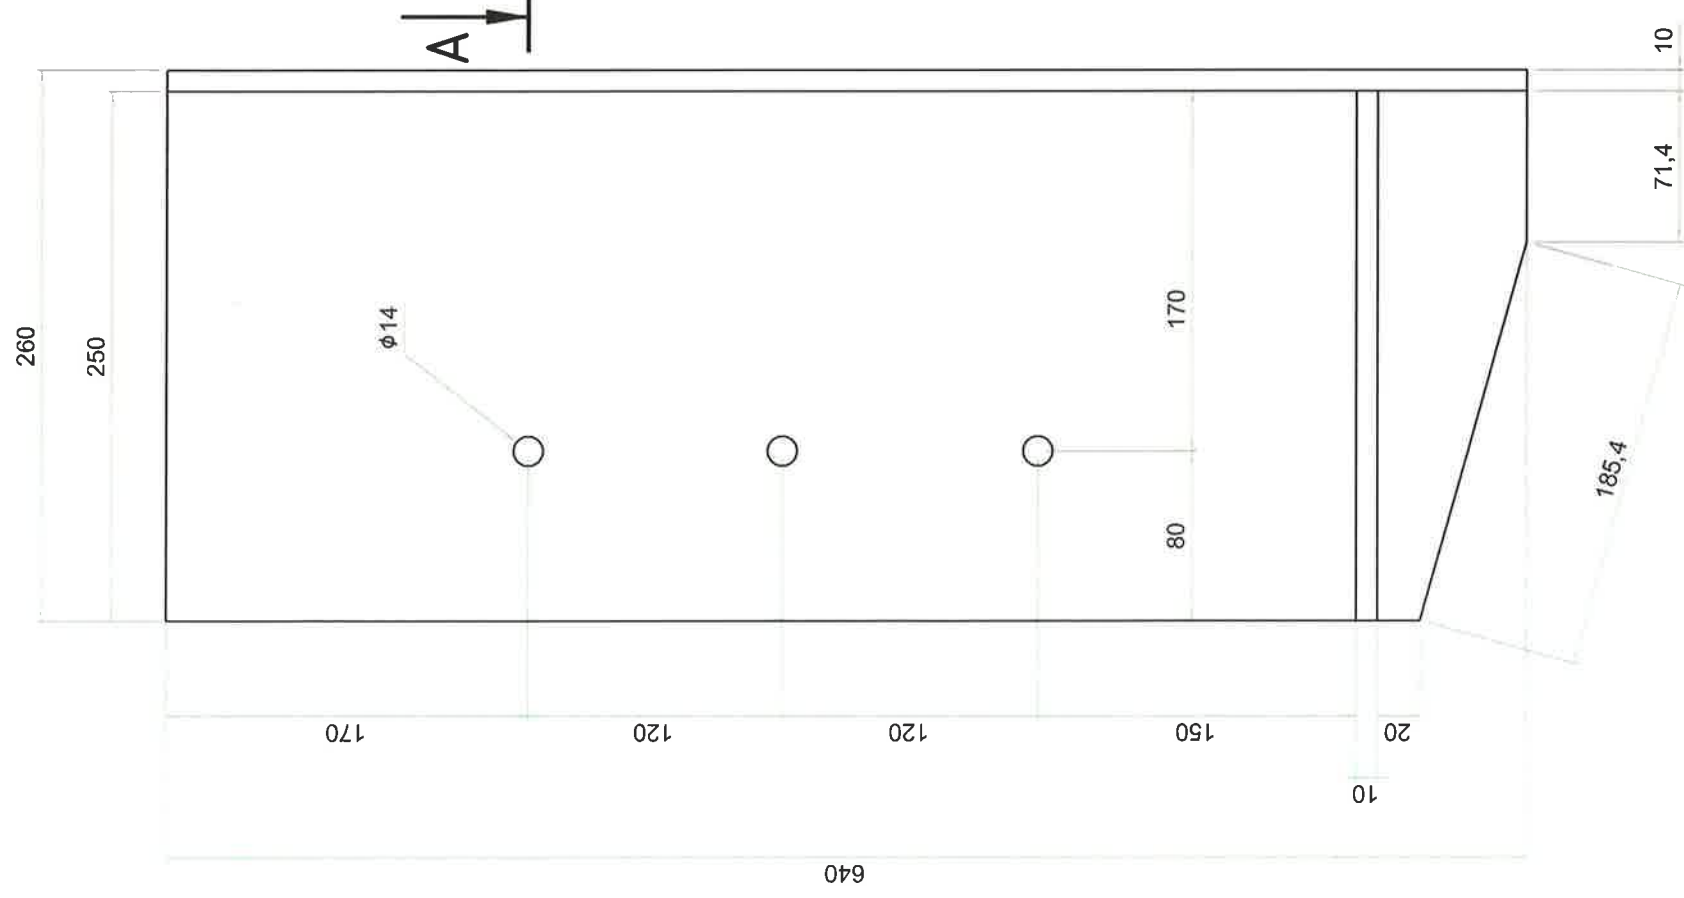


A - A

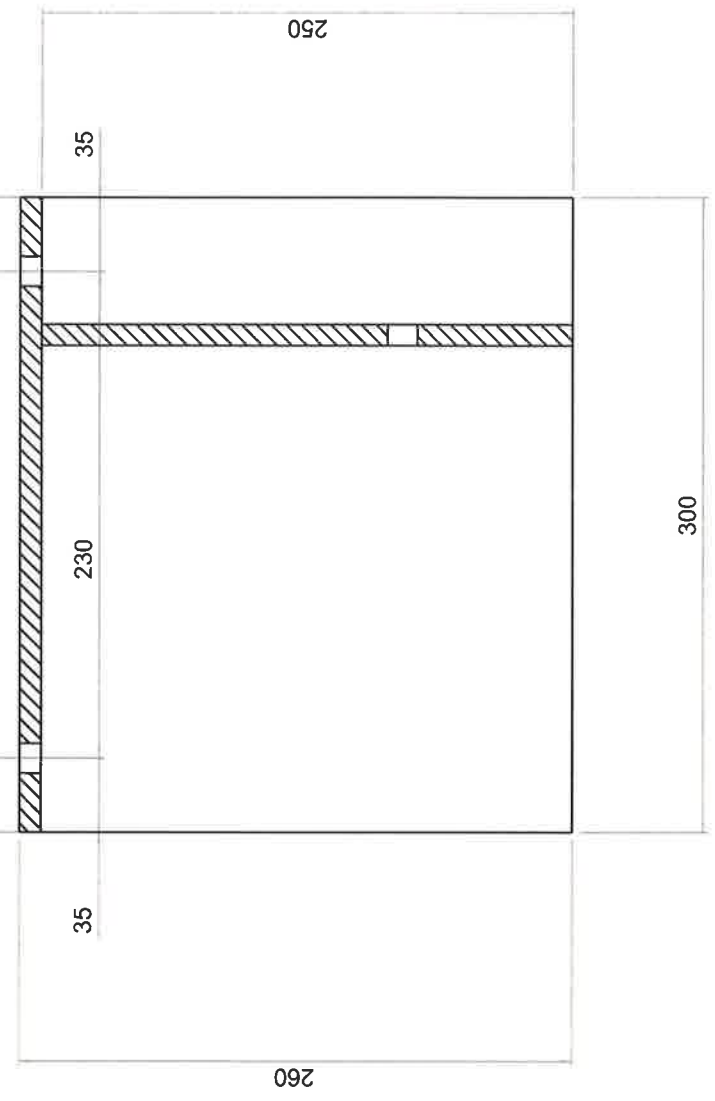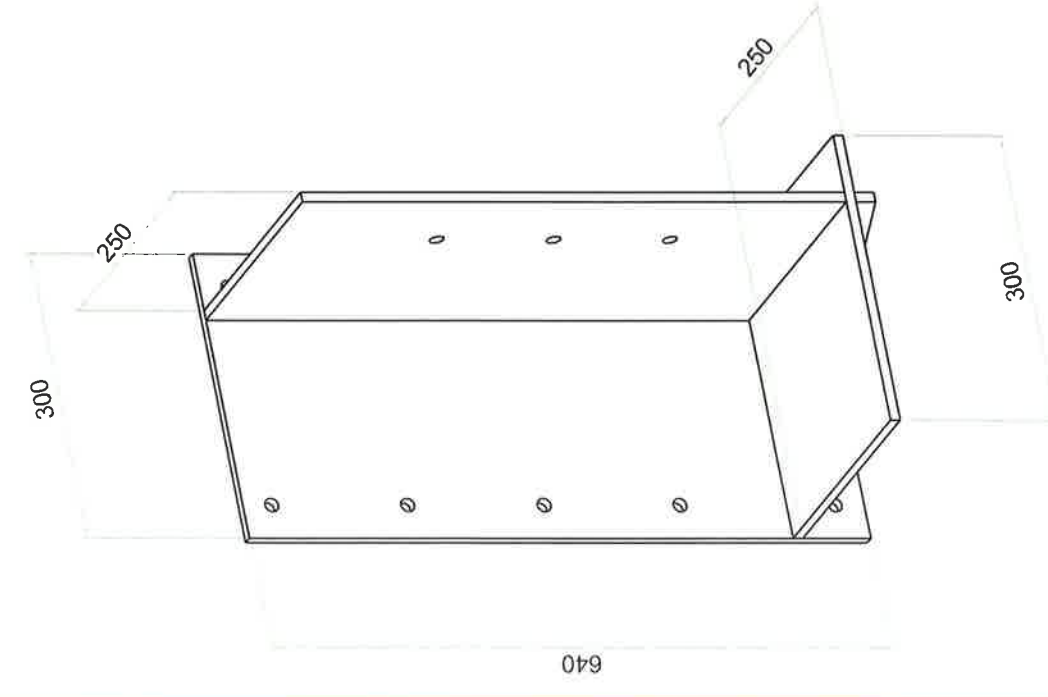


Désignation : consloe g - Copie (1) Référence : CH0038	Auteur : ETUDE 2		A3	
	Date : 13/05/2016	Ech. 3 : 10	Révision A	Page -
SAS SCHONT 68 rue saint exupéry 69124 colombier saugnieu		Chantier : 180		

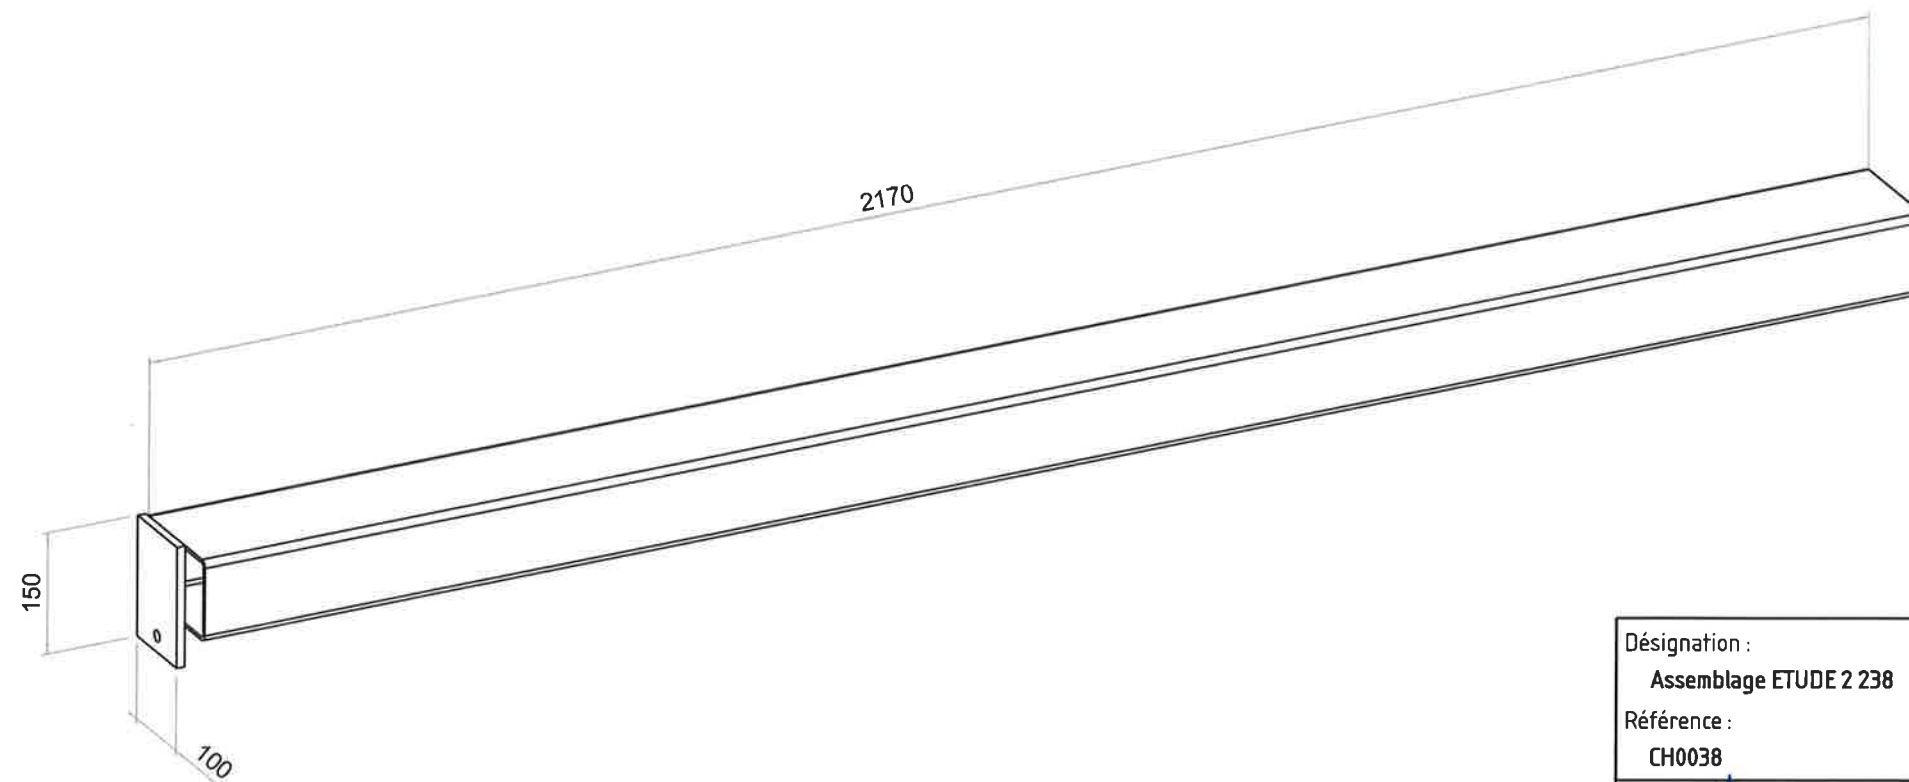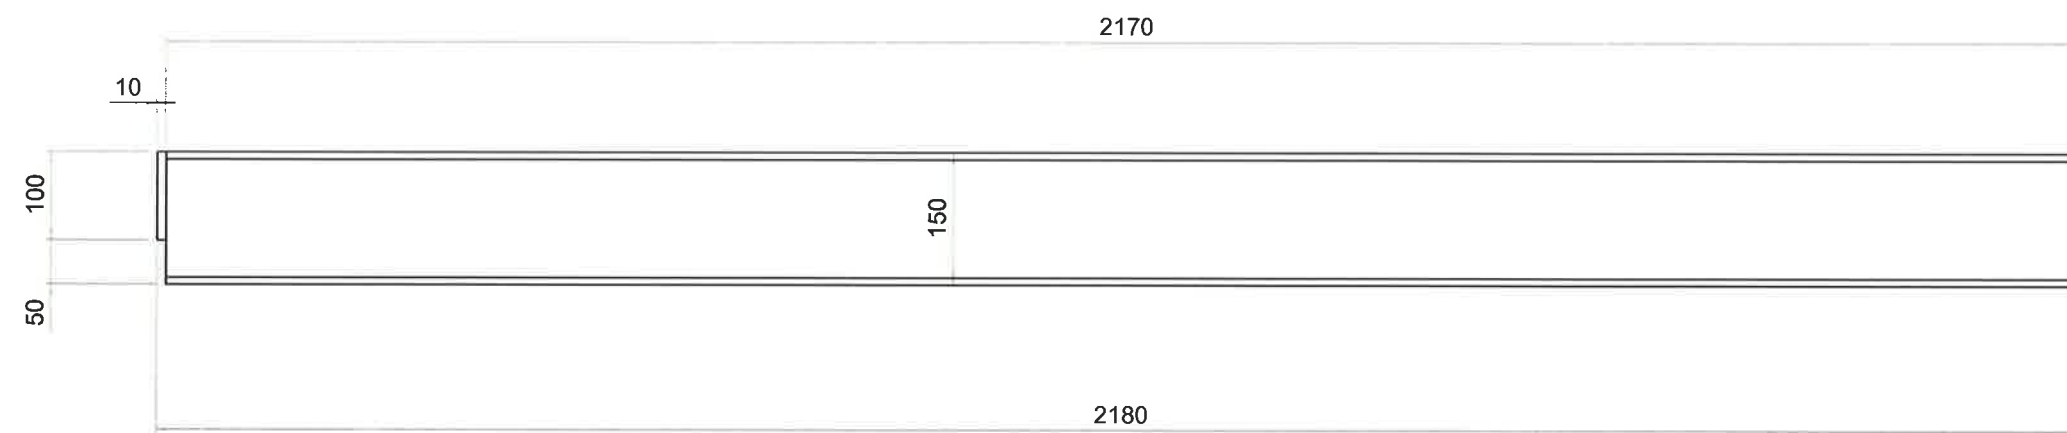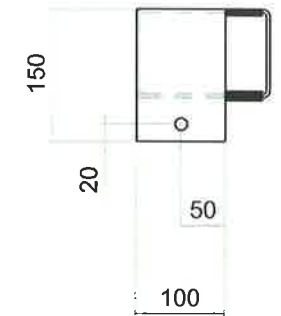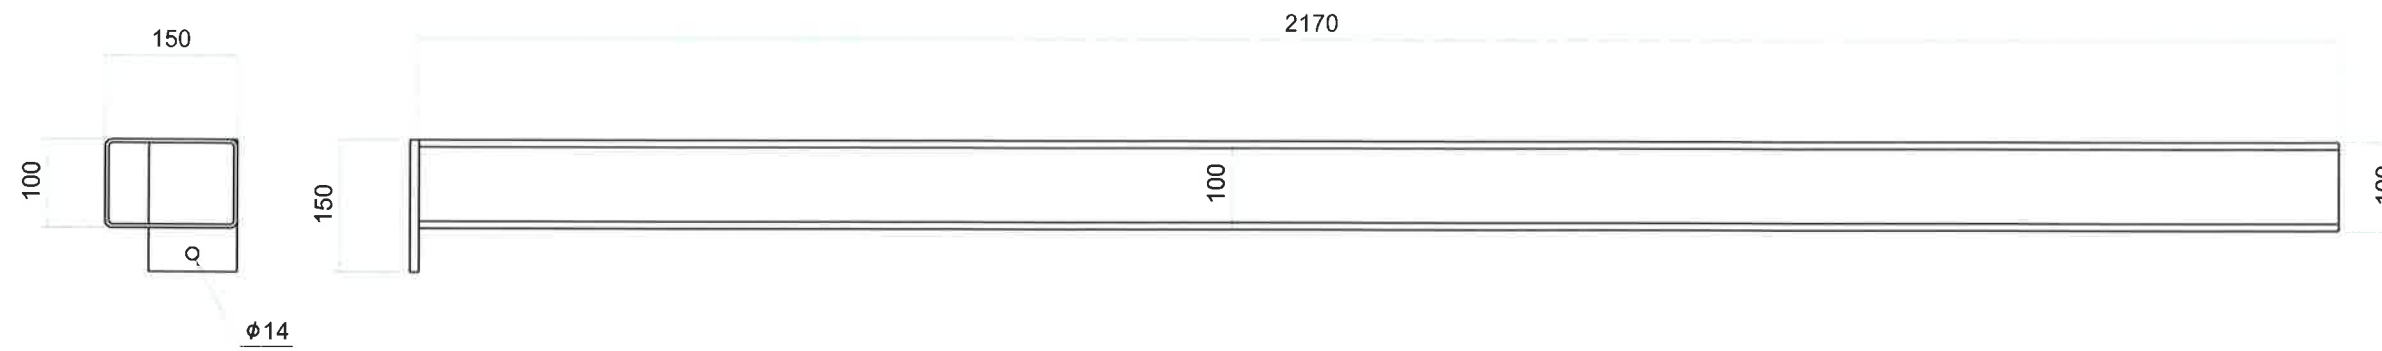






Désignation : Assemblage ETUDE 2 238	Auteur : ETUDE 2		A3		
	Date : 15/04/2016				
Référence : CH0038			Ech. 1 : 2	Révision A	Page -
 SAS SCHONT 68 rue saint exupéry 69124 colombier saugnieu	Chantier : 180				

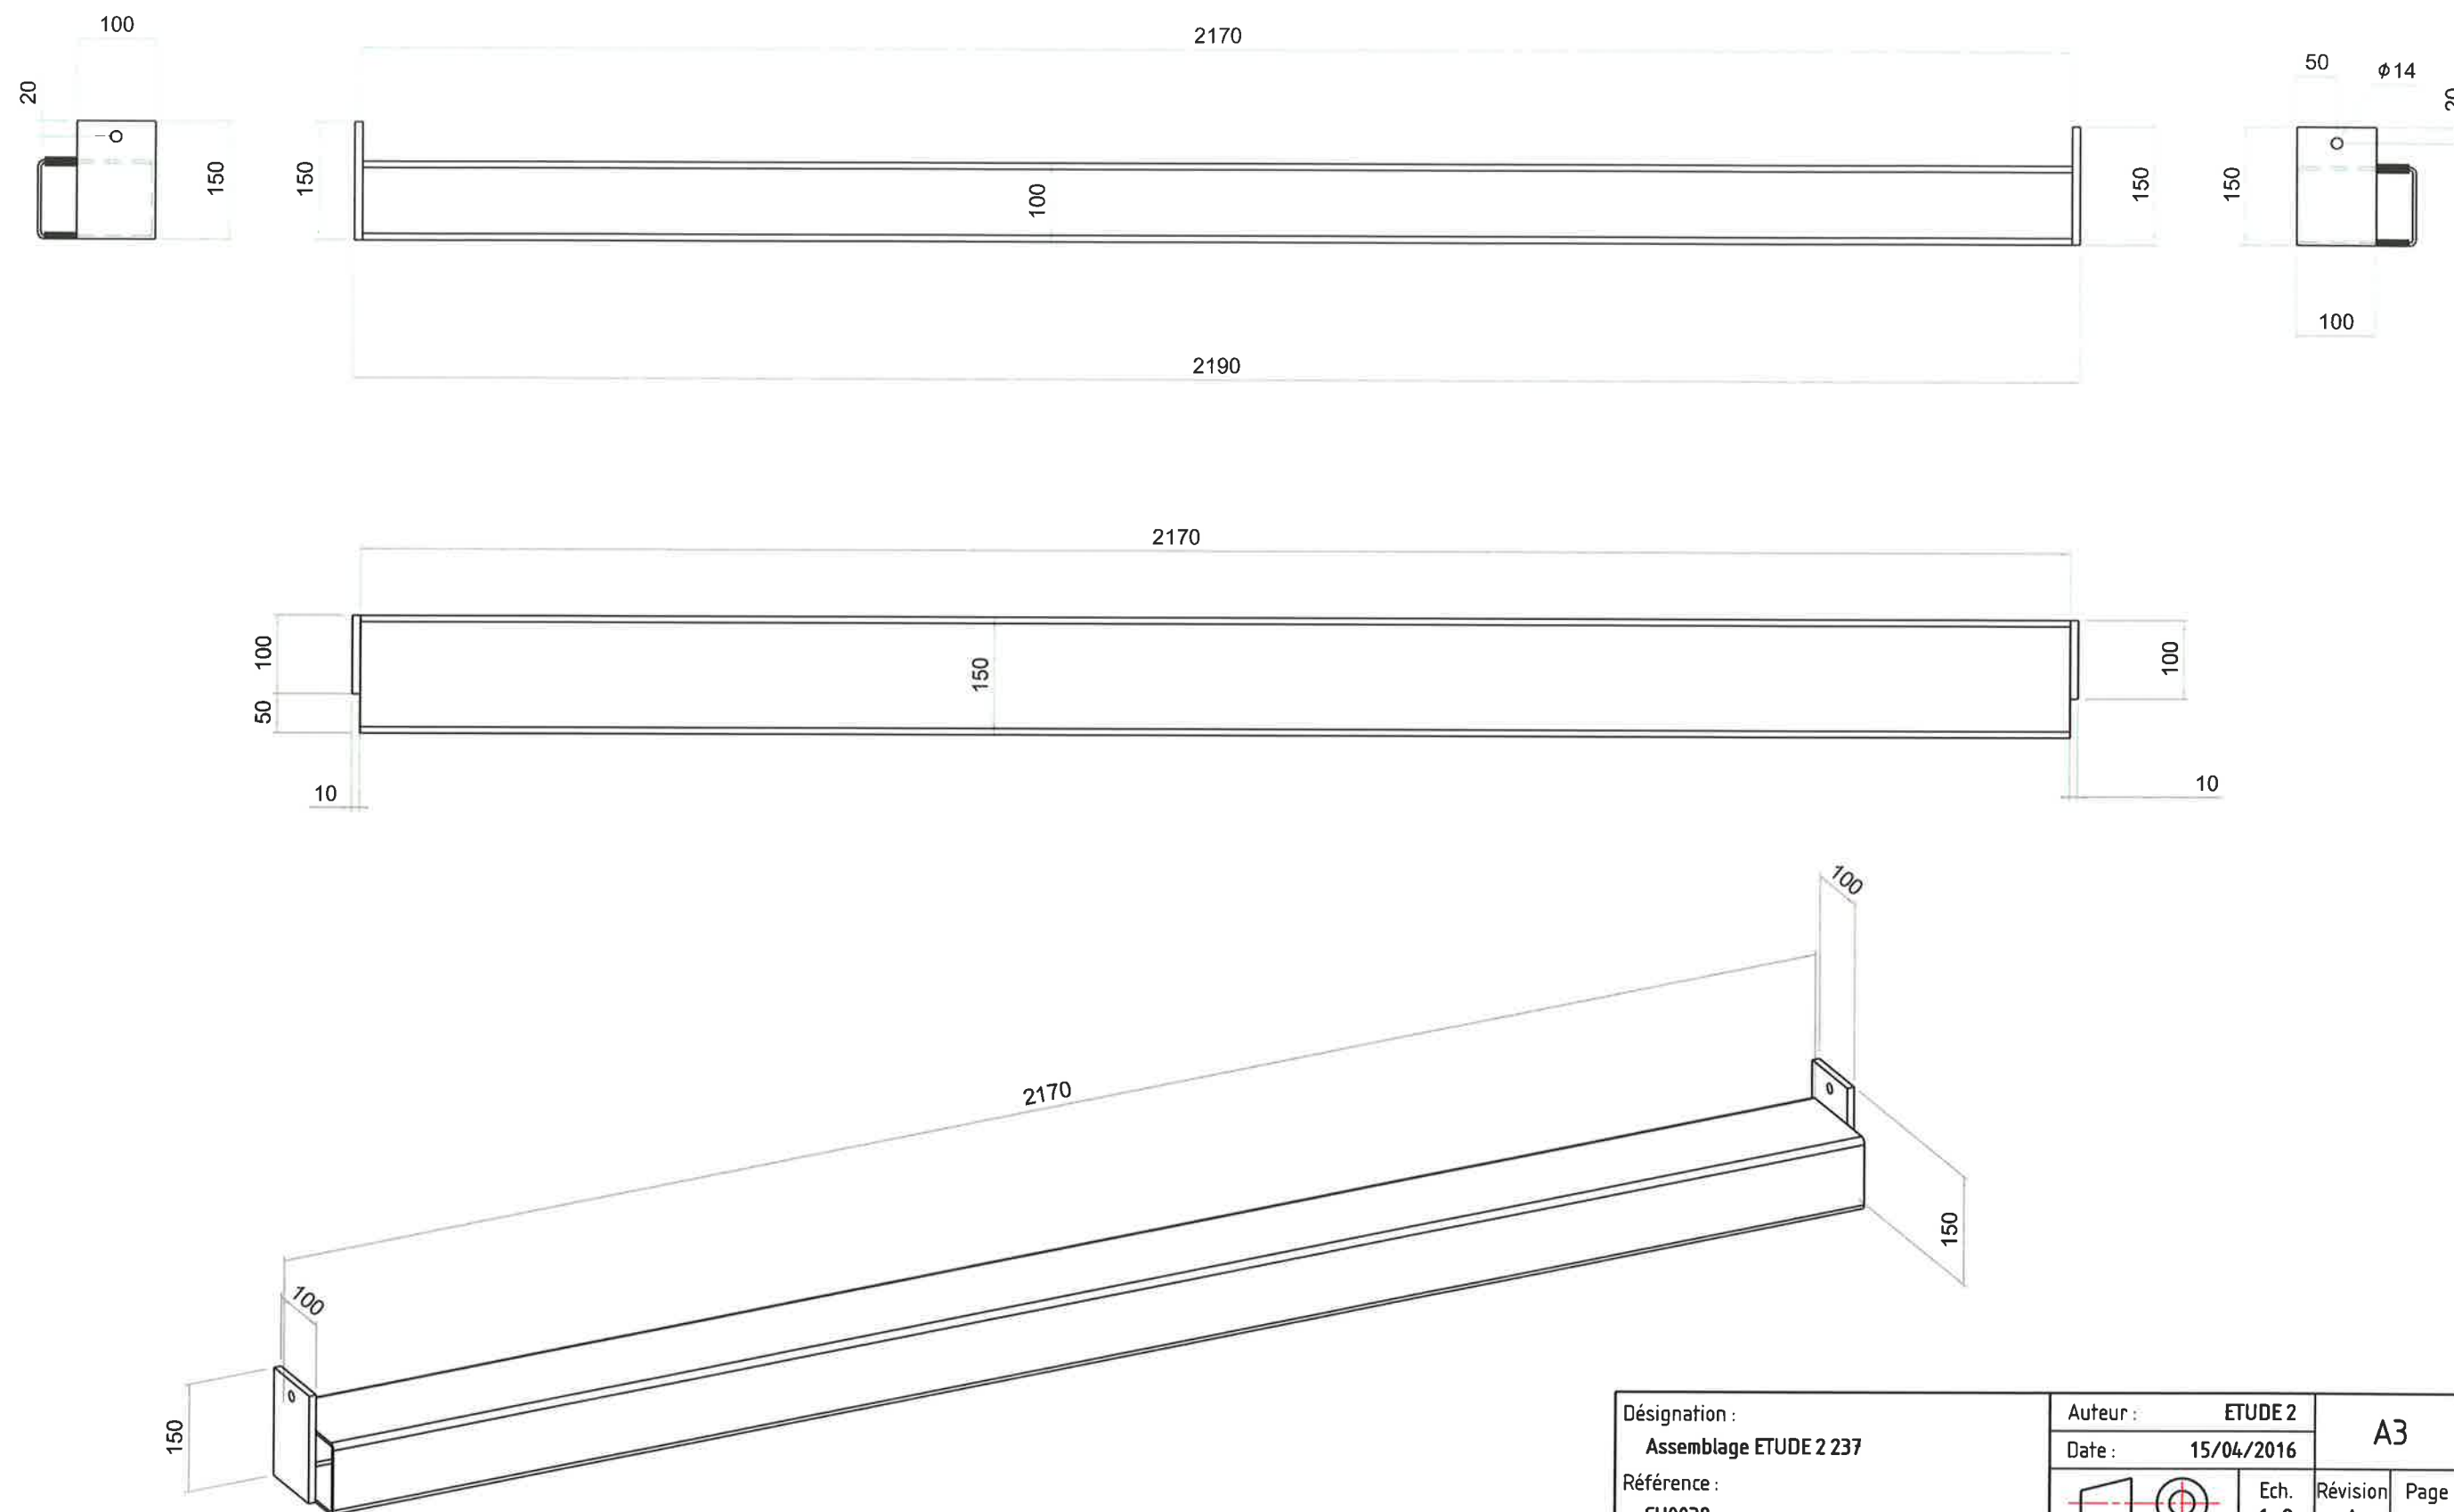



Désignation : Assemblage ETUDE 2 237	Auteur : ETUDE 2		A3		
	Date : 15/04/2016				
Référence : CH0038			Ech. 1 : 2	Révision A	Page -
 SAS SCHONT 68 rue saint exupéry 69124 colombier saugnieu	Chantier : 180				

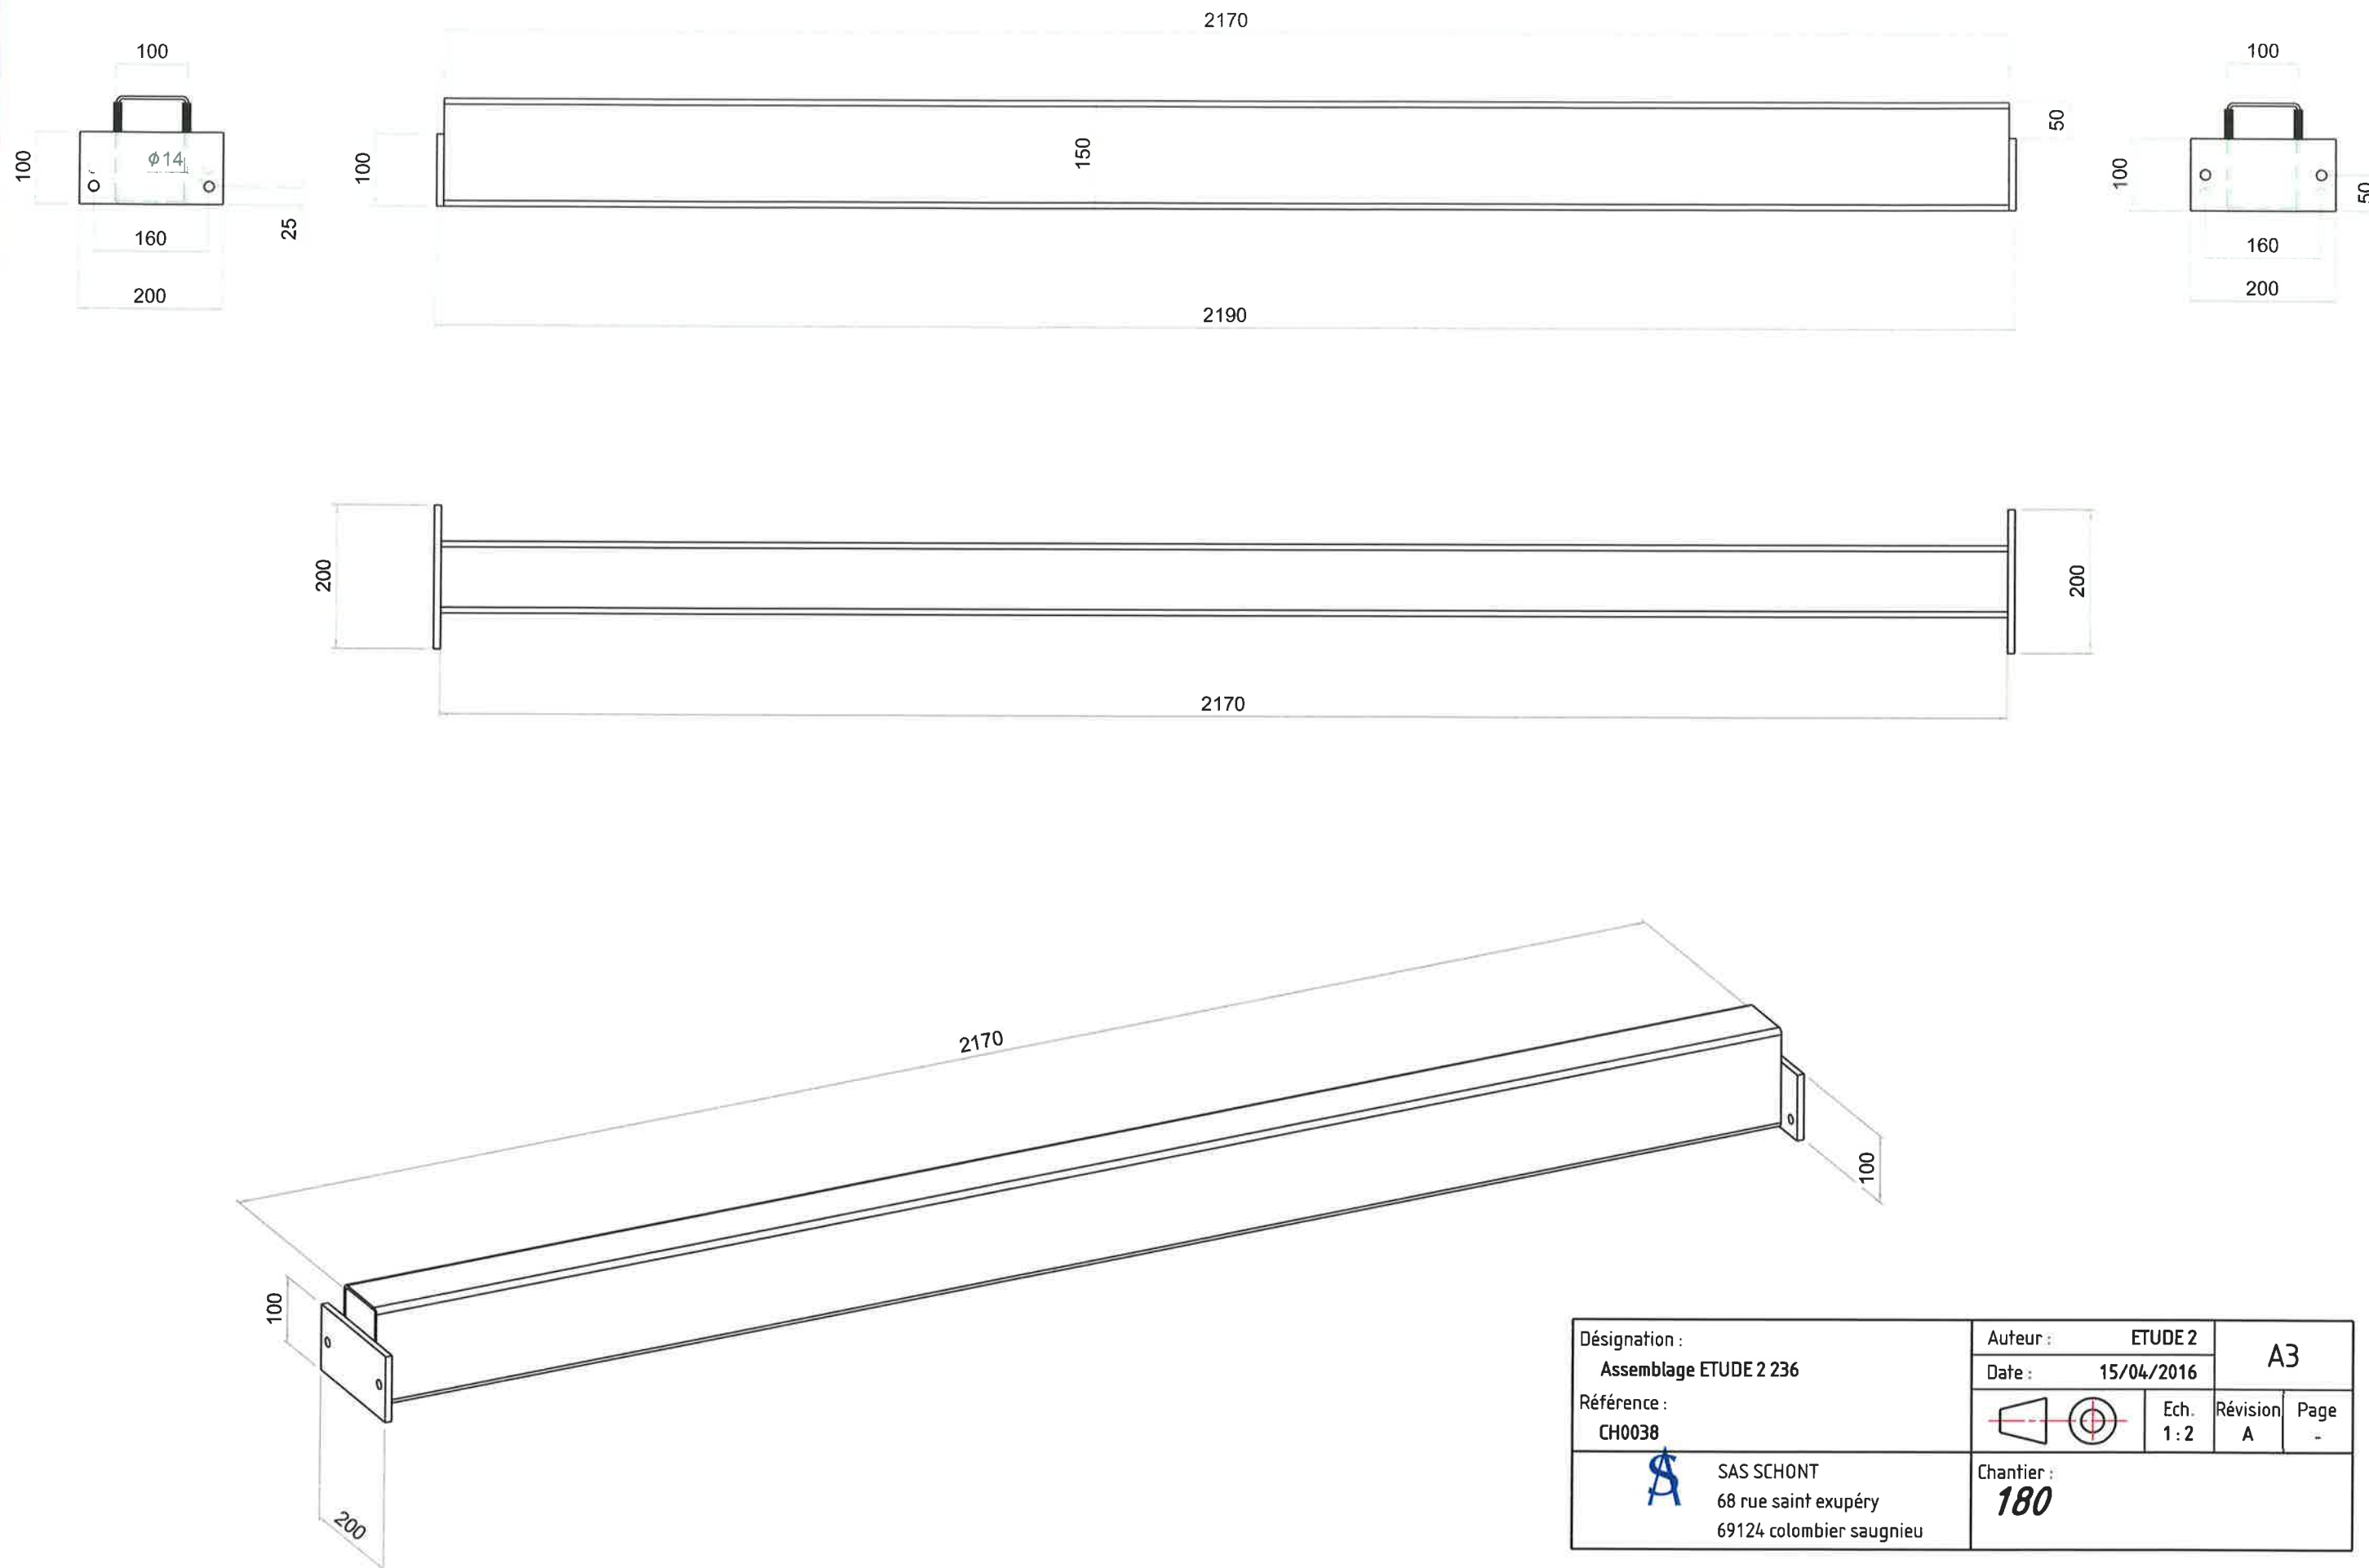

Désignation : Assemblage ETUDE 2 236	Auteur : ETUDE 2		A3	
	Date : 15/04/2016			
Référence : CH0038		Ech. 1 : 2	Révision A	Page -
 SAS SCHONT 68 rue saint exupéry 69124 colombier saugnieu	Chantier : 180			

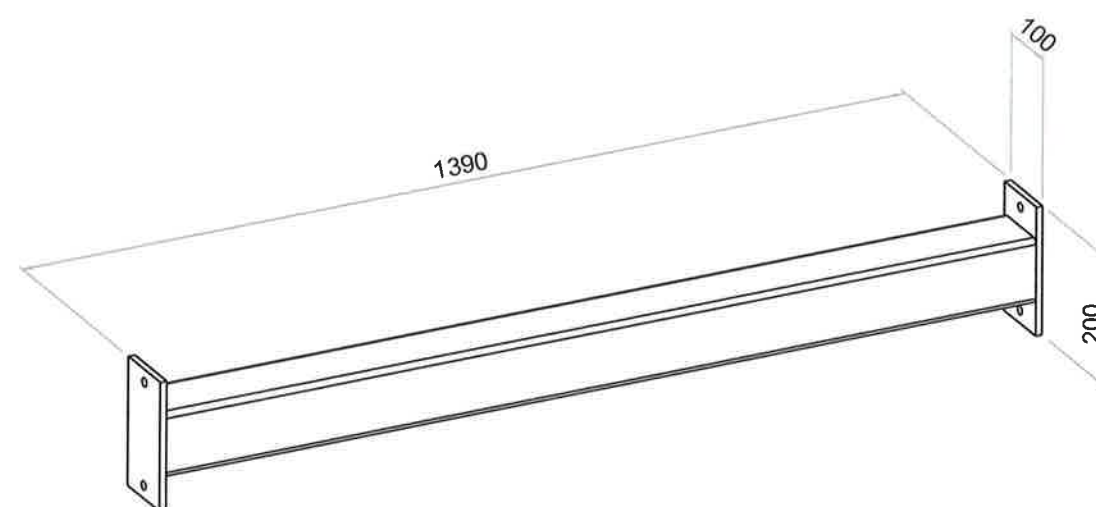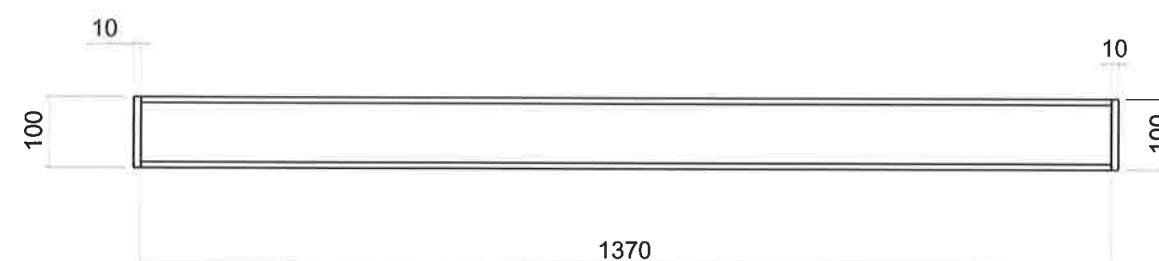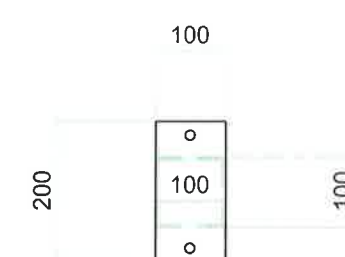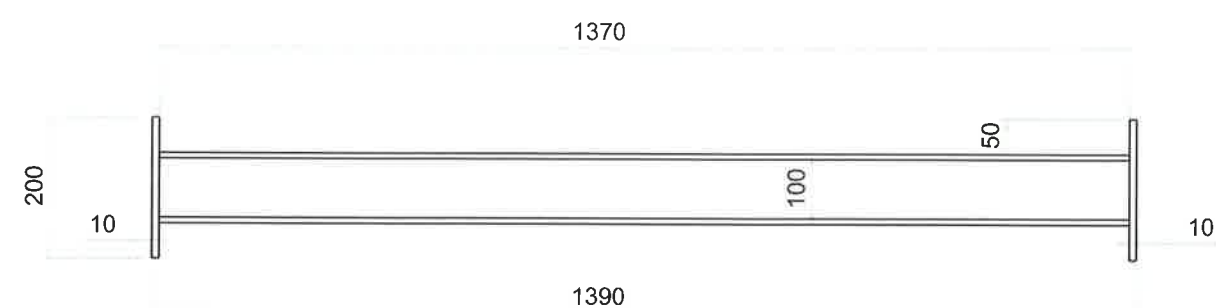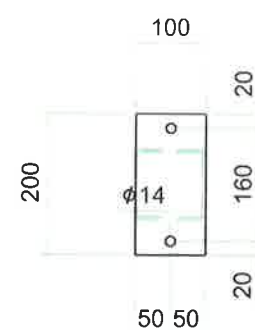

Désignation : Assemblage ETUDE 2 234 Référence : CH0038	Auteur : ETUDE 2		A3	
	Date : 15/04/2016			
		Ech. 1 : 10	Révision A	Page -
 SAS SCHONT 68 rue saint exupéry 69124 colombier saugnieu	Chantier : 180			

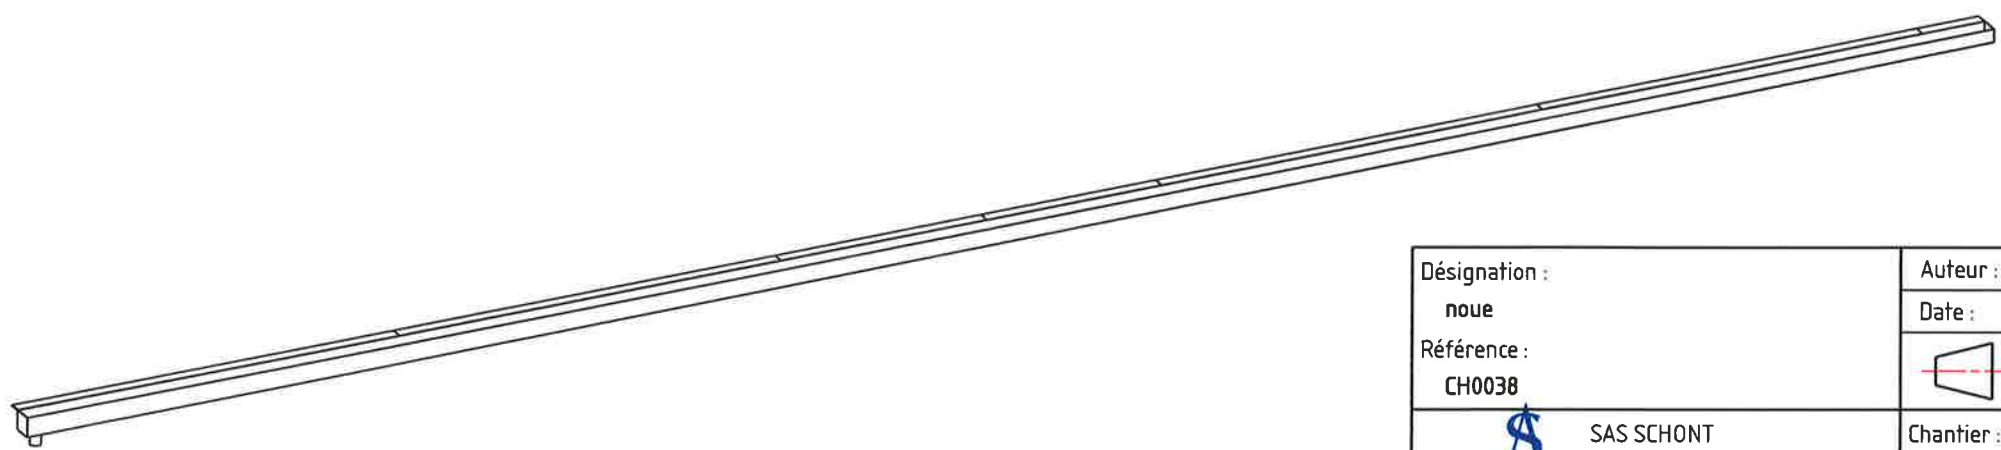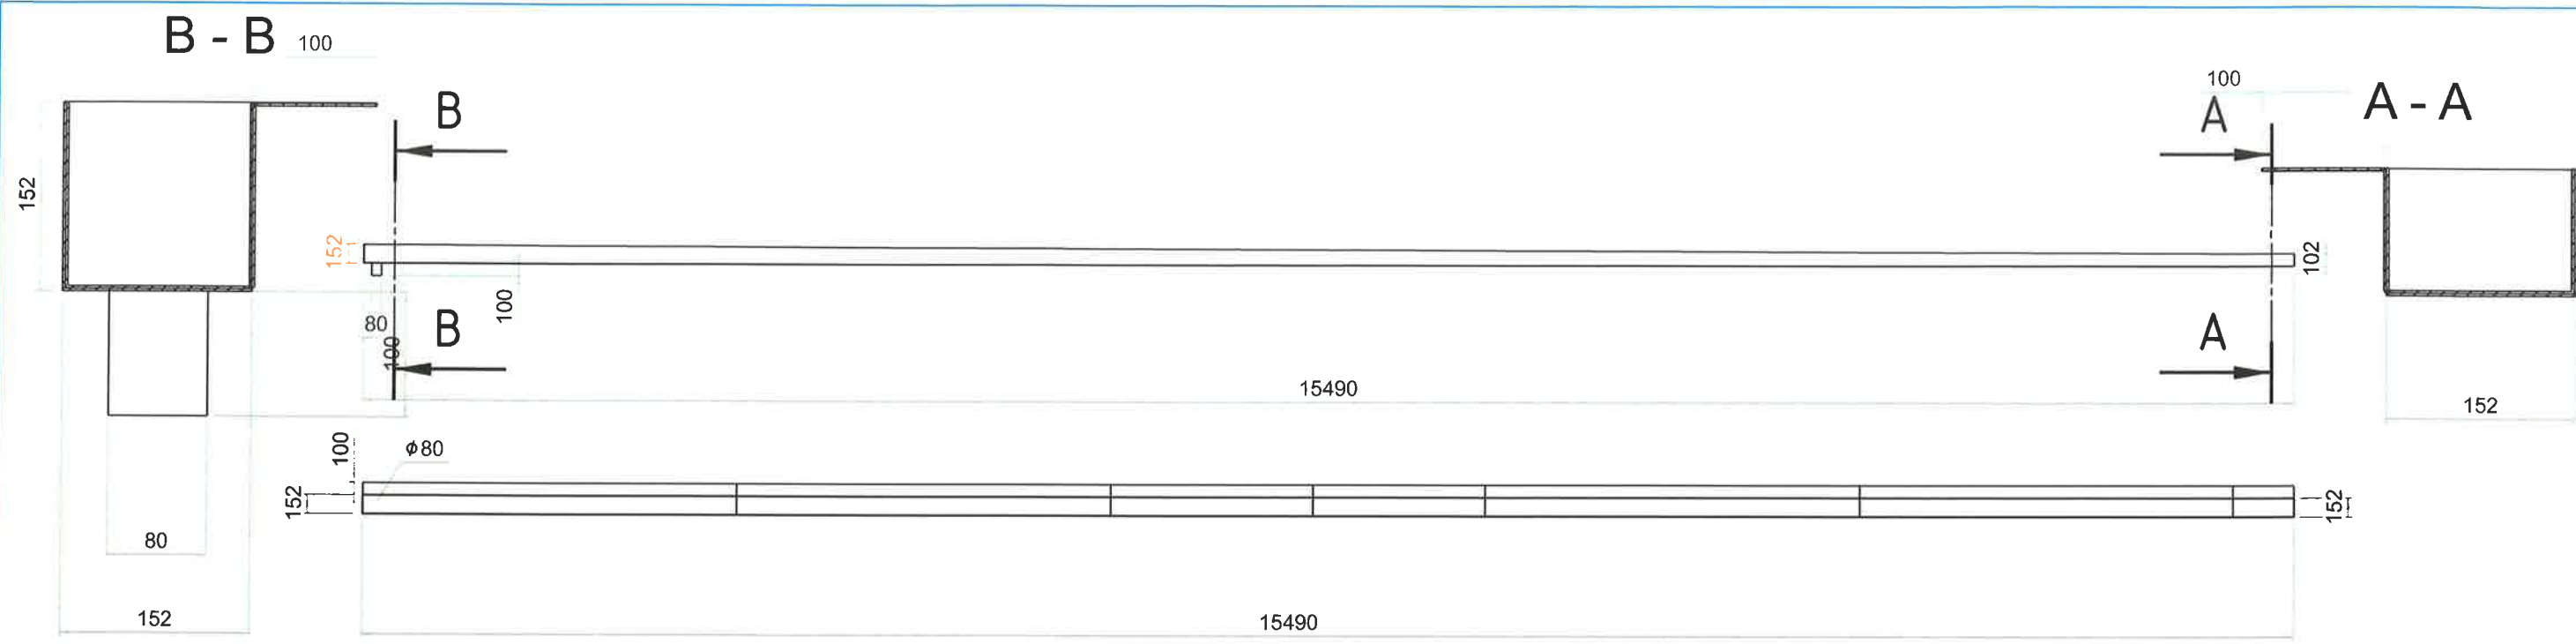

Désignation : noue	Auteur : ETUDE 2		A3	
	Date : 25/05/2016			
Référence : CH0038		Ech. 1 : 100	Révision A	Page -
 SAS SCHONT 68 rue saint exupéry 69124 colombier saugnieu	Chantier : <i>180</i>			