

AFFAIRE :LE 180 BATIMENT C



CAPOTAGE EDICULE TOITURE

Dossier d' Ouvrages Exécutés





Laquage : RAL : 9007



Fournisseur : LENOIR METALLERIE

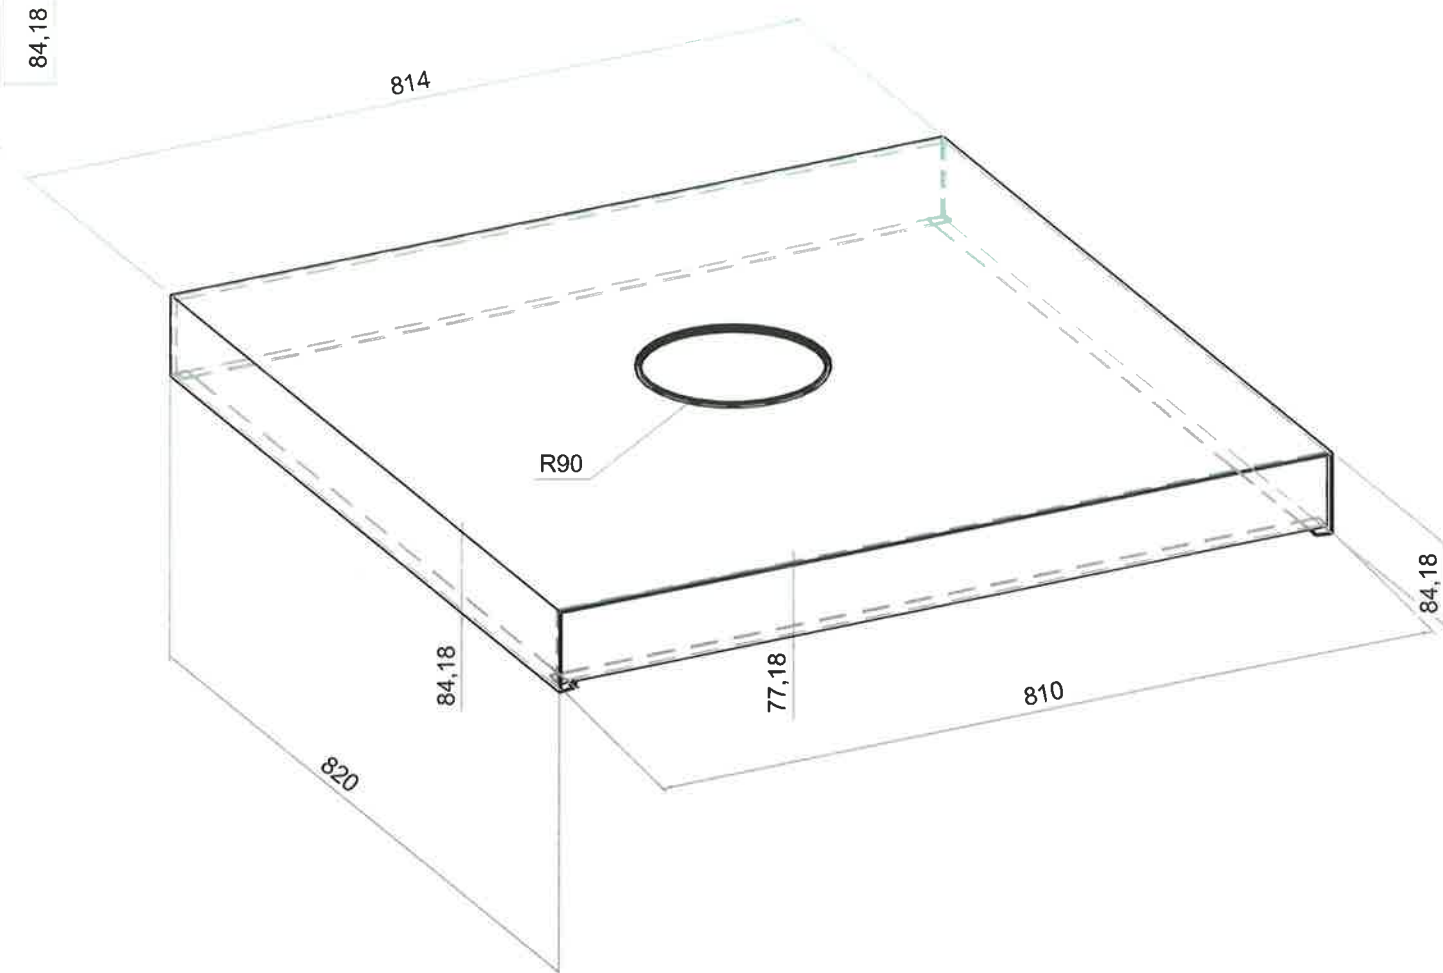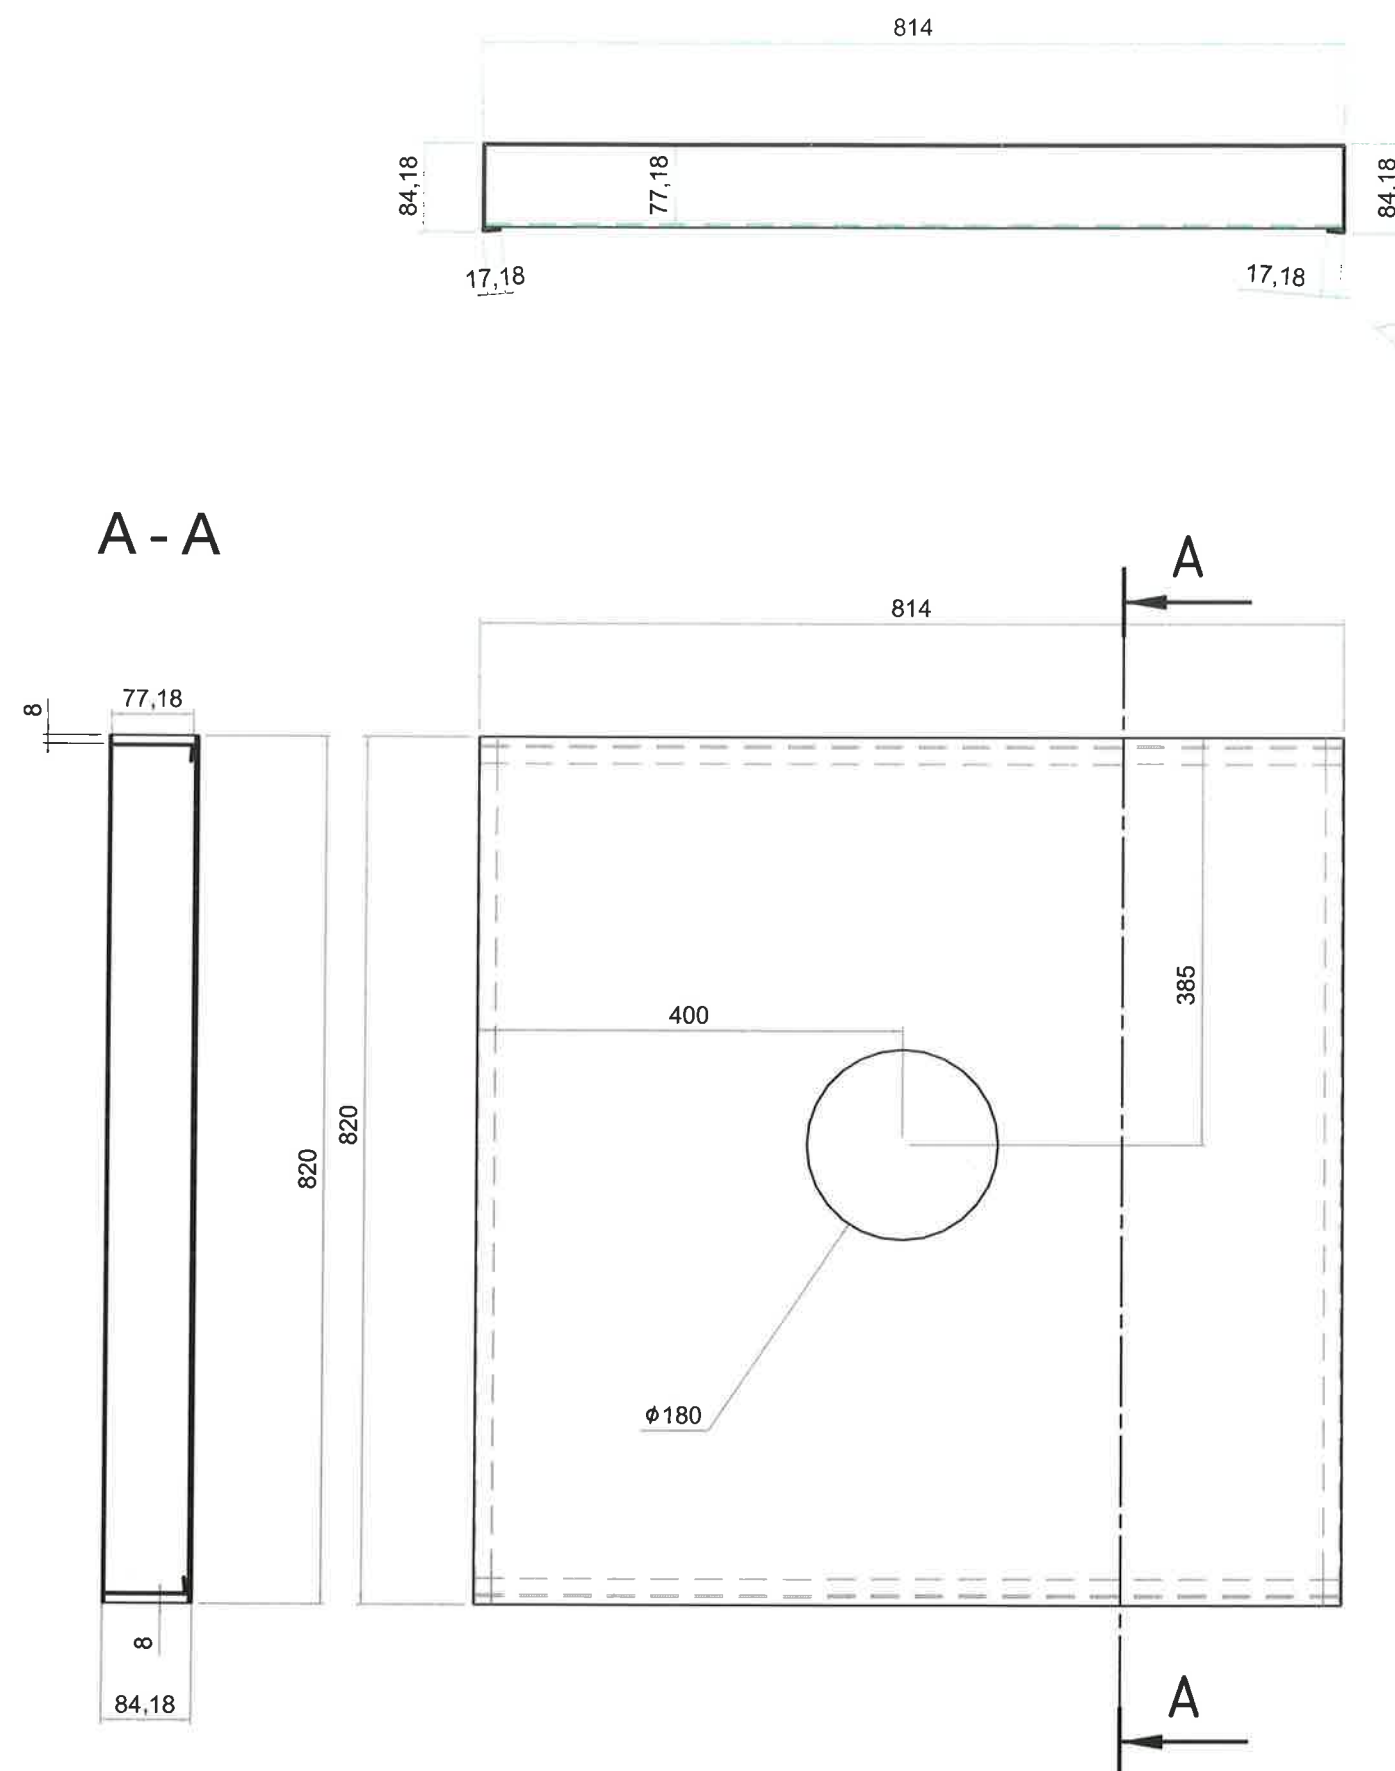



Désignation : CAPOTAGE=1	Auteur : ETUDE 2		A3	
	Date : 16/02/2016			
Référence : CH0038		Ech. 1 : 10	Révision A	Page 1/1
 SAS SCHONT 68 rue saint exupéry 69124 colombier saugnieu	Chantier : 180			

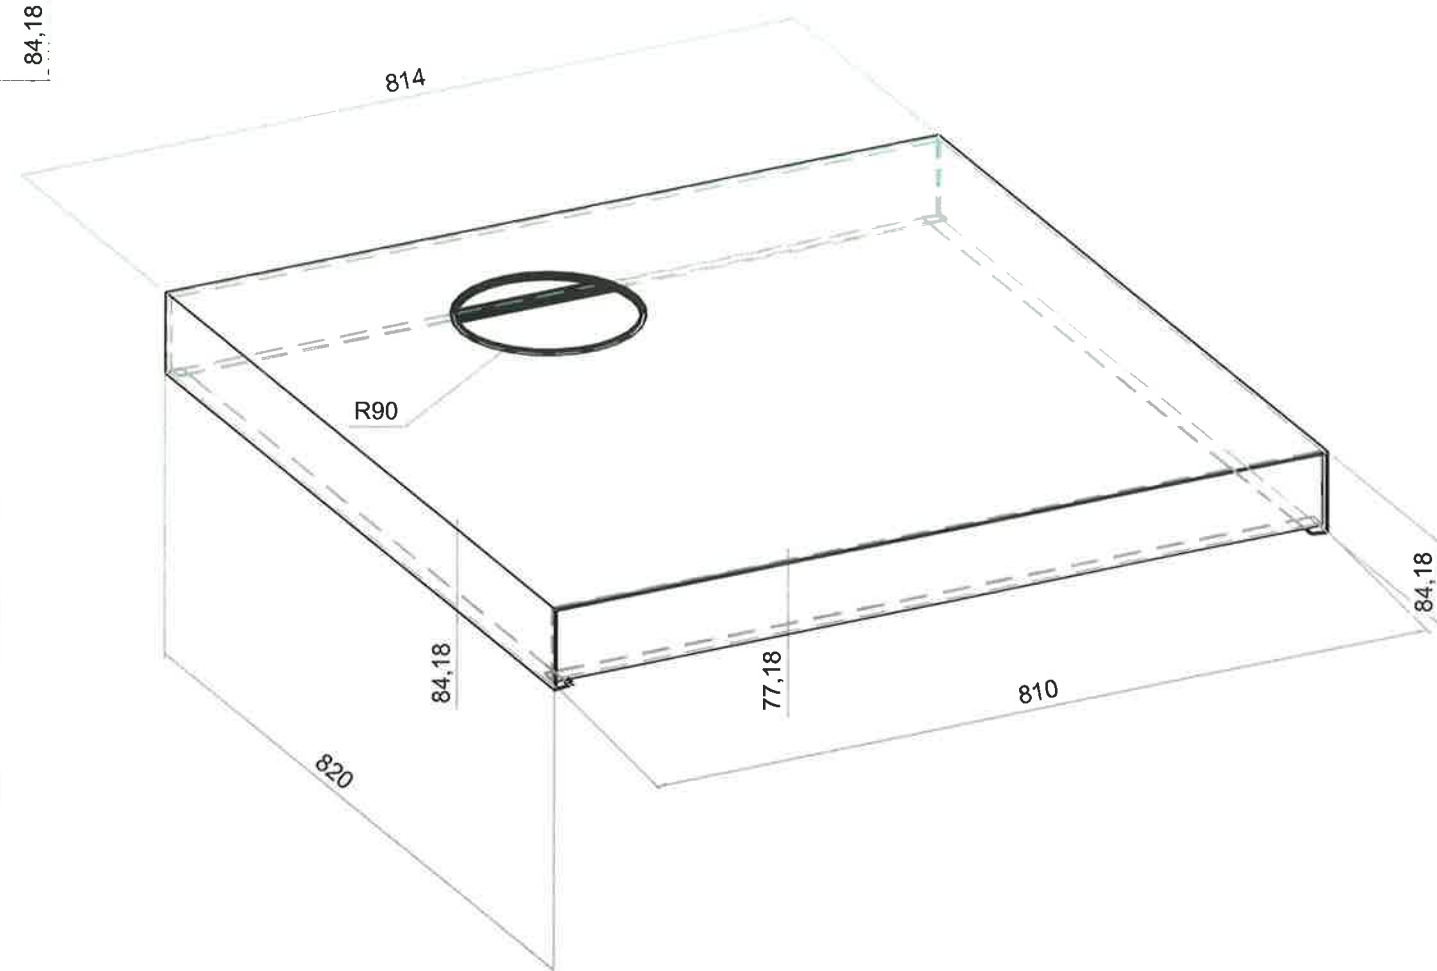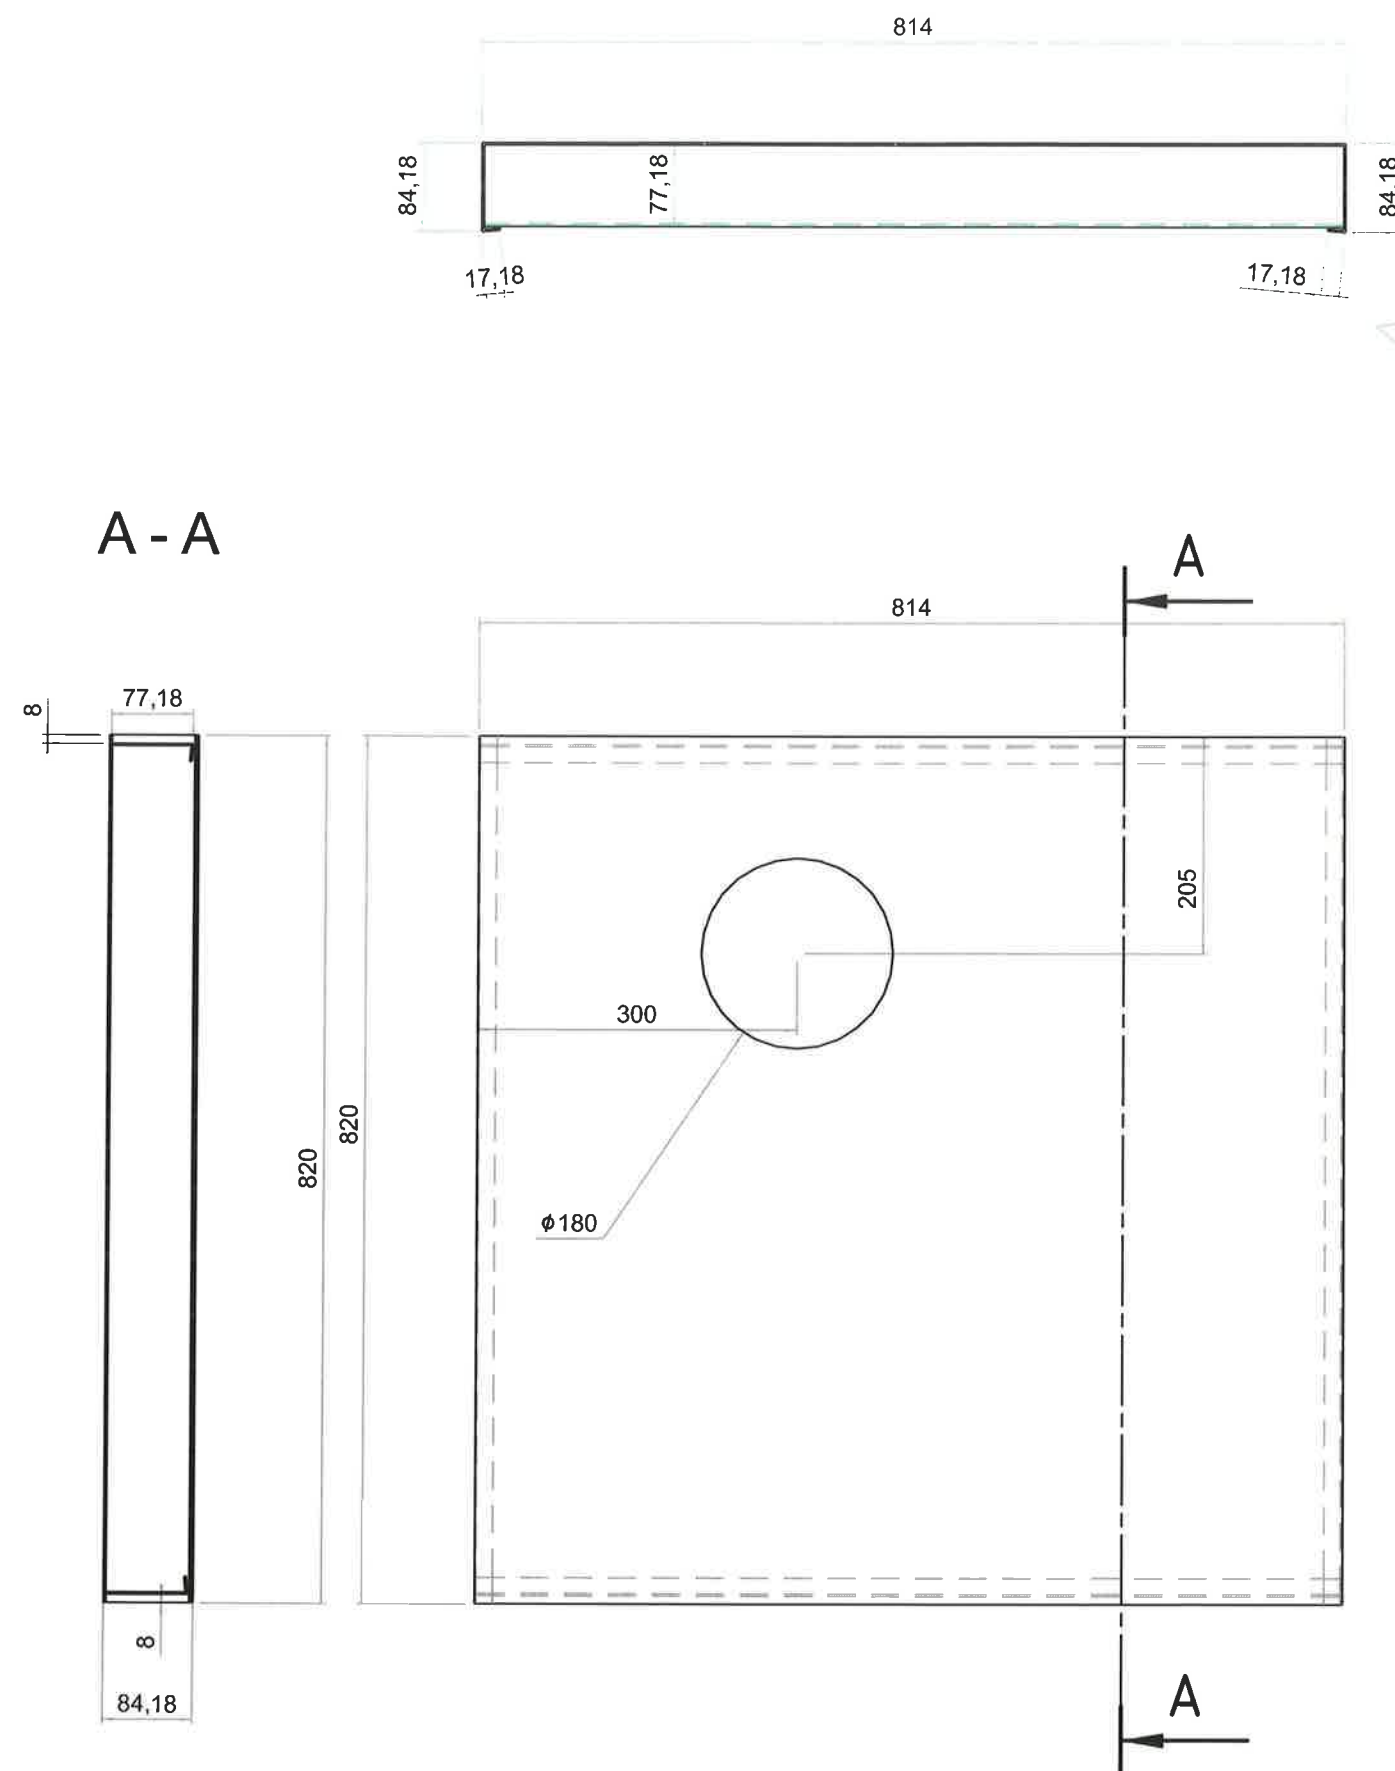




Désignation : CAPOTAGE=2	Auteur : ETUDE 2		A3	
	Date : 16/02/2016			
Référence : CH0038		Ech. 1 : 10	Révision A	Page 1/1
 SAS SCHONT 68 rue saint exupéry 69124 colombier saugnieu	Chantier : 180			

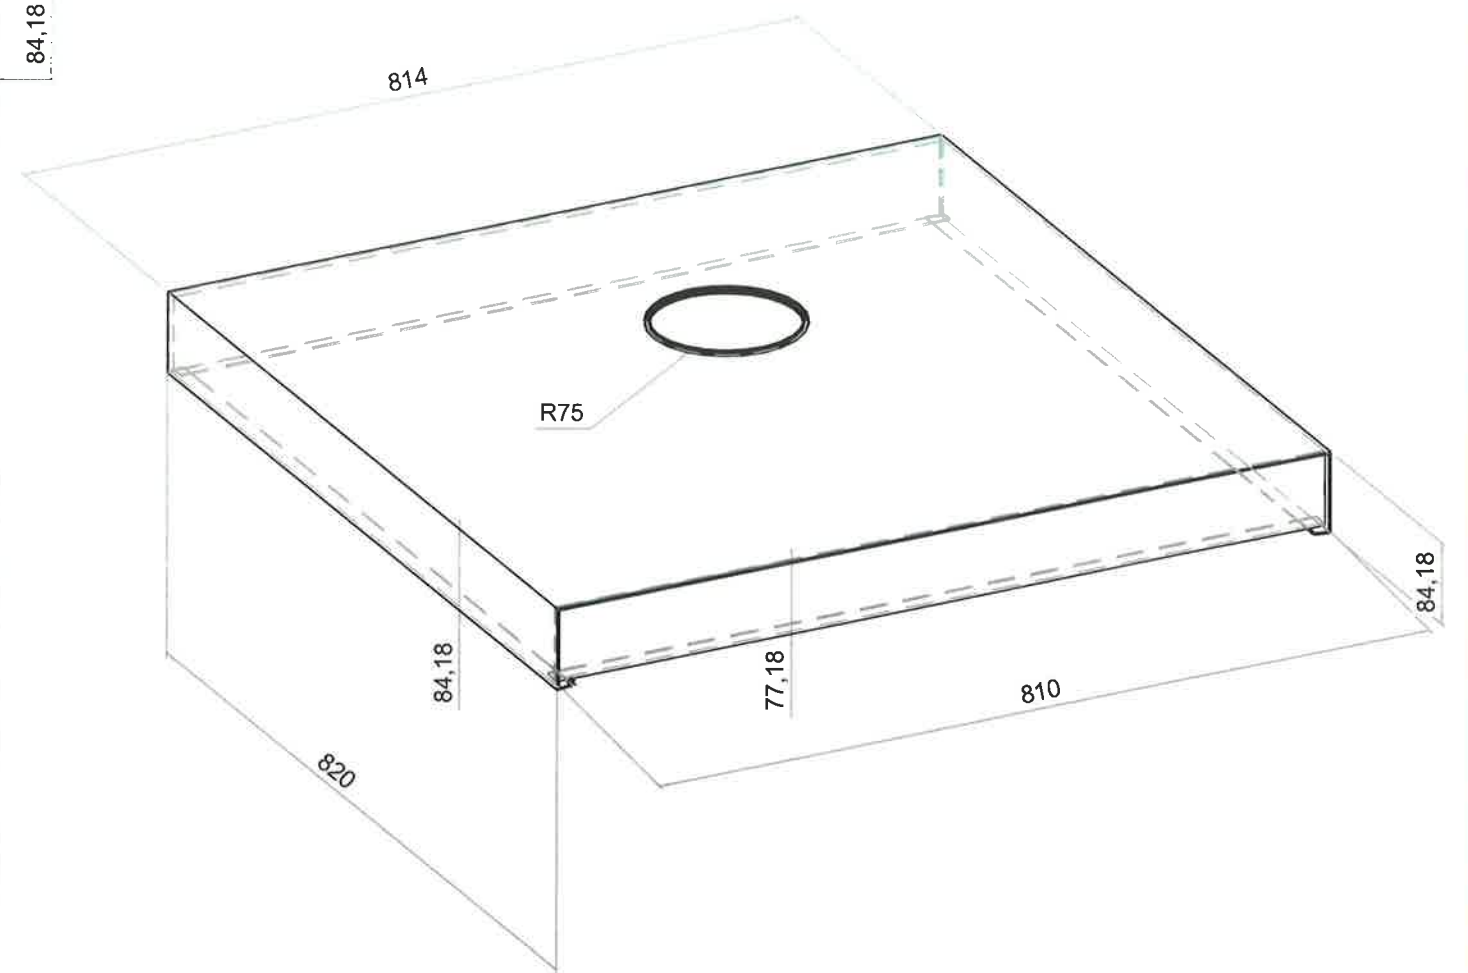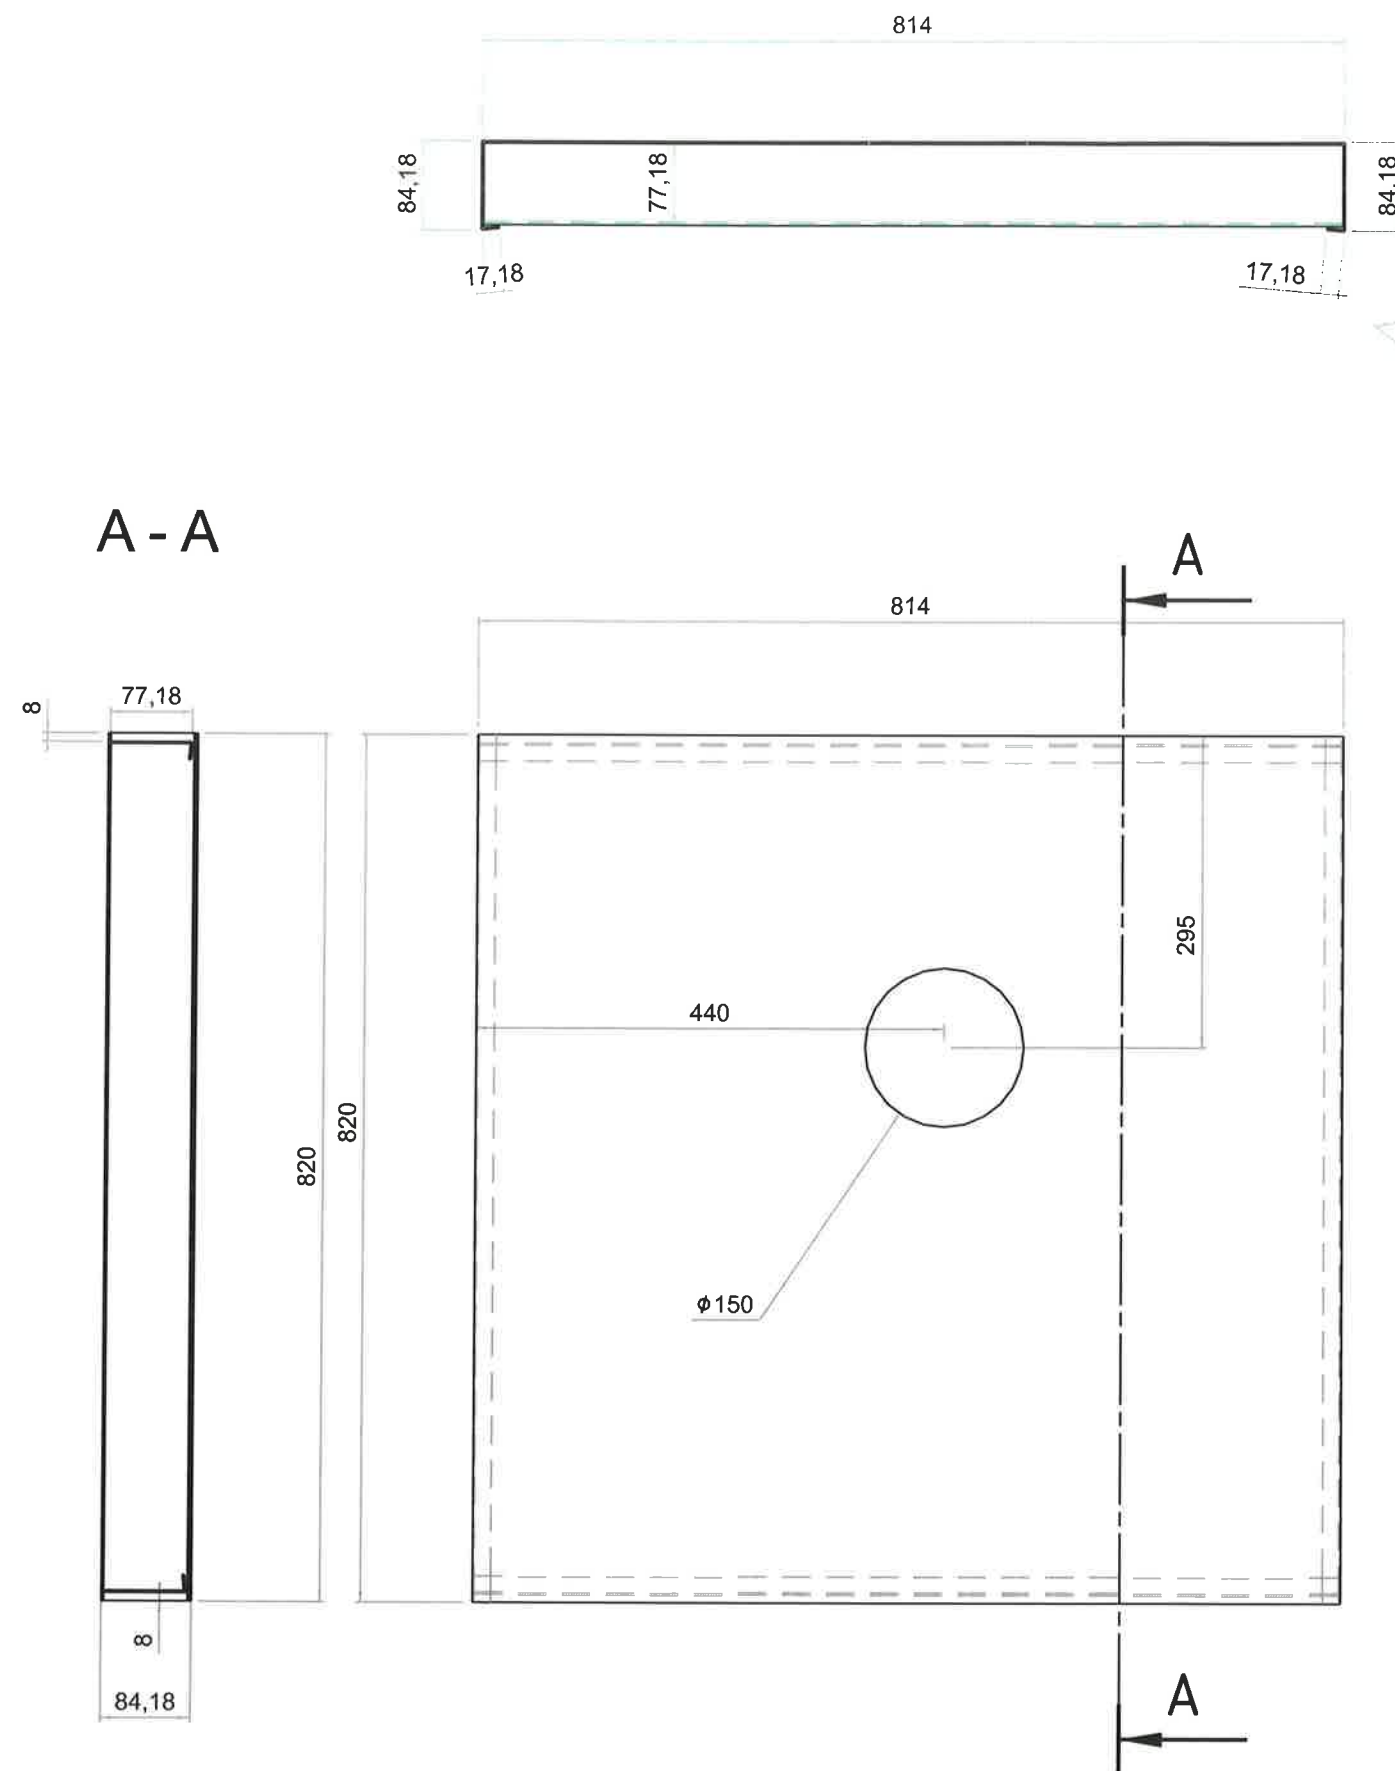

Désignation : CAPOTAGE=3	Auteur : ETUDE 2		A3		
	Date : 16/02/2016				
Référence : CH0038			Ech. 1 : 10	Révision A	Page 1/1
	SAS SCHONT 68 rue saint exupéry 69124 colombier saugnieu				
		Chantier : 180			

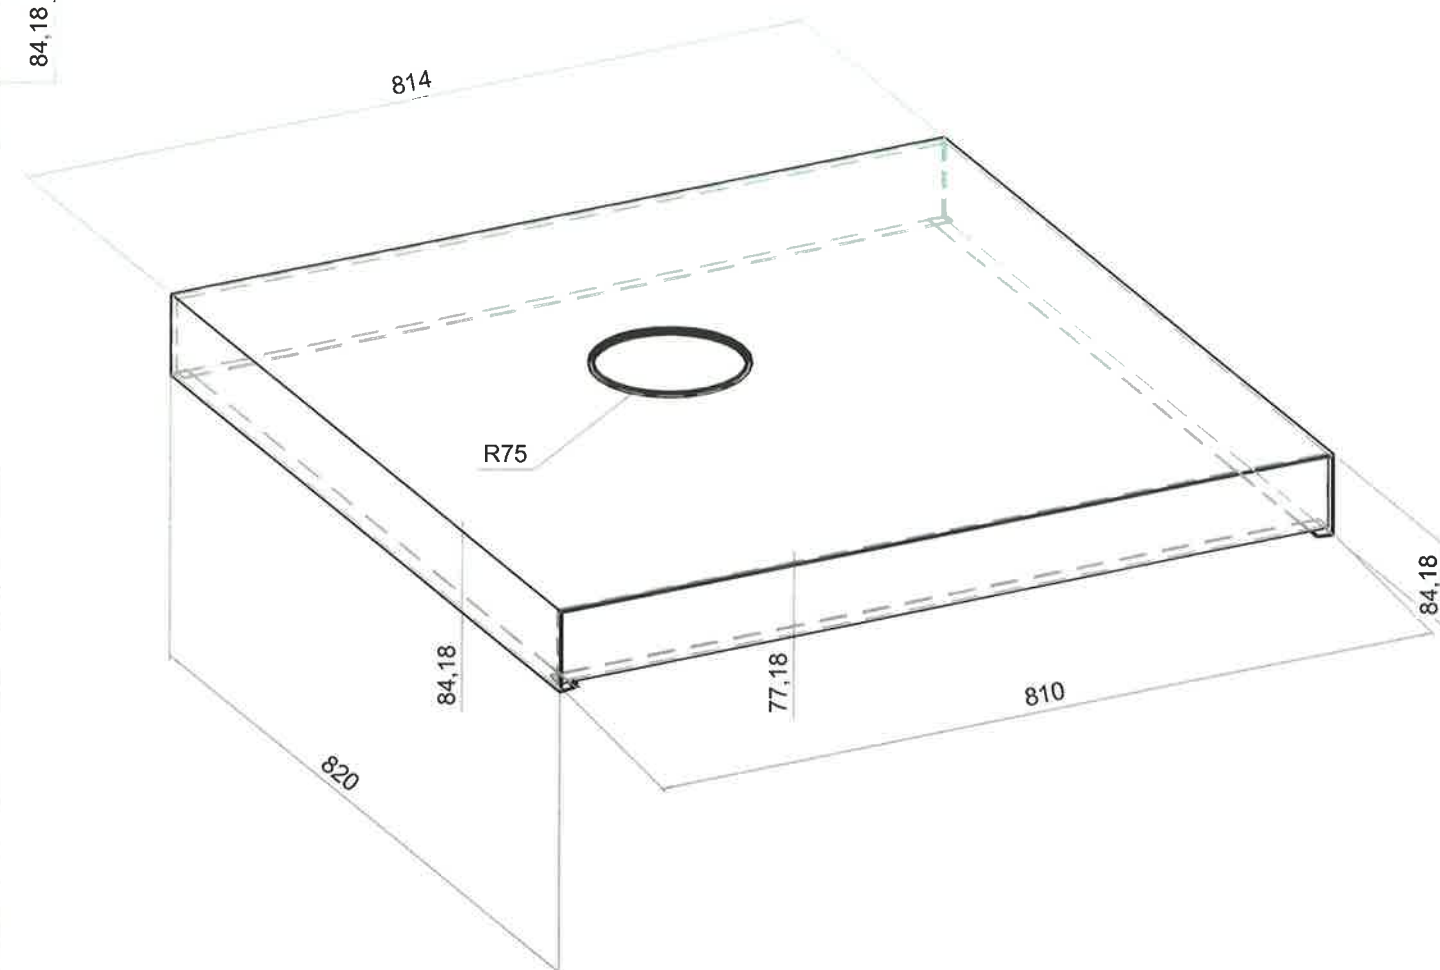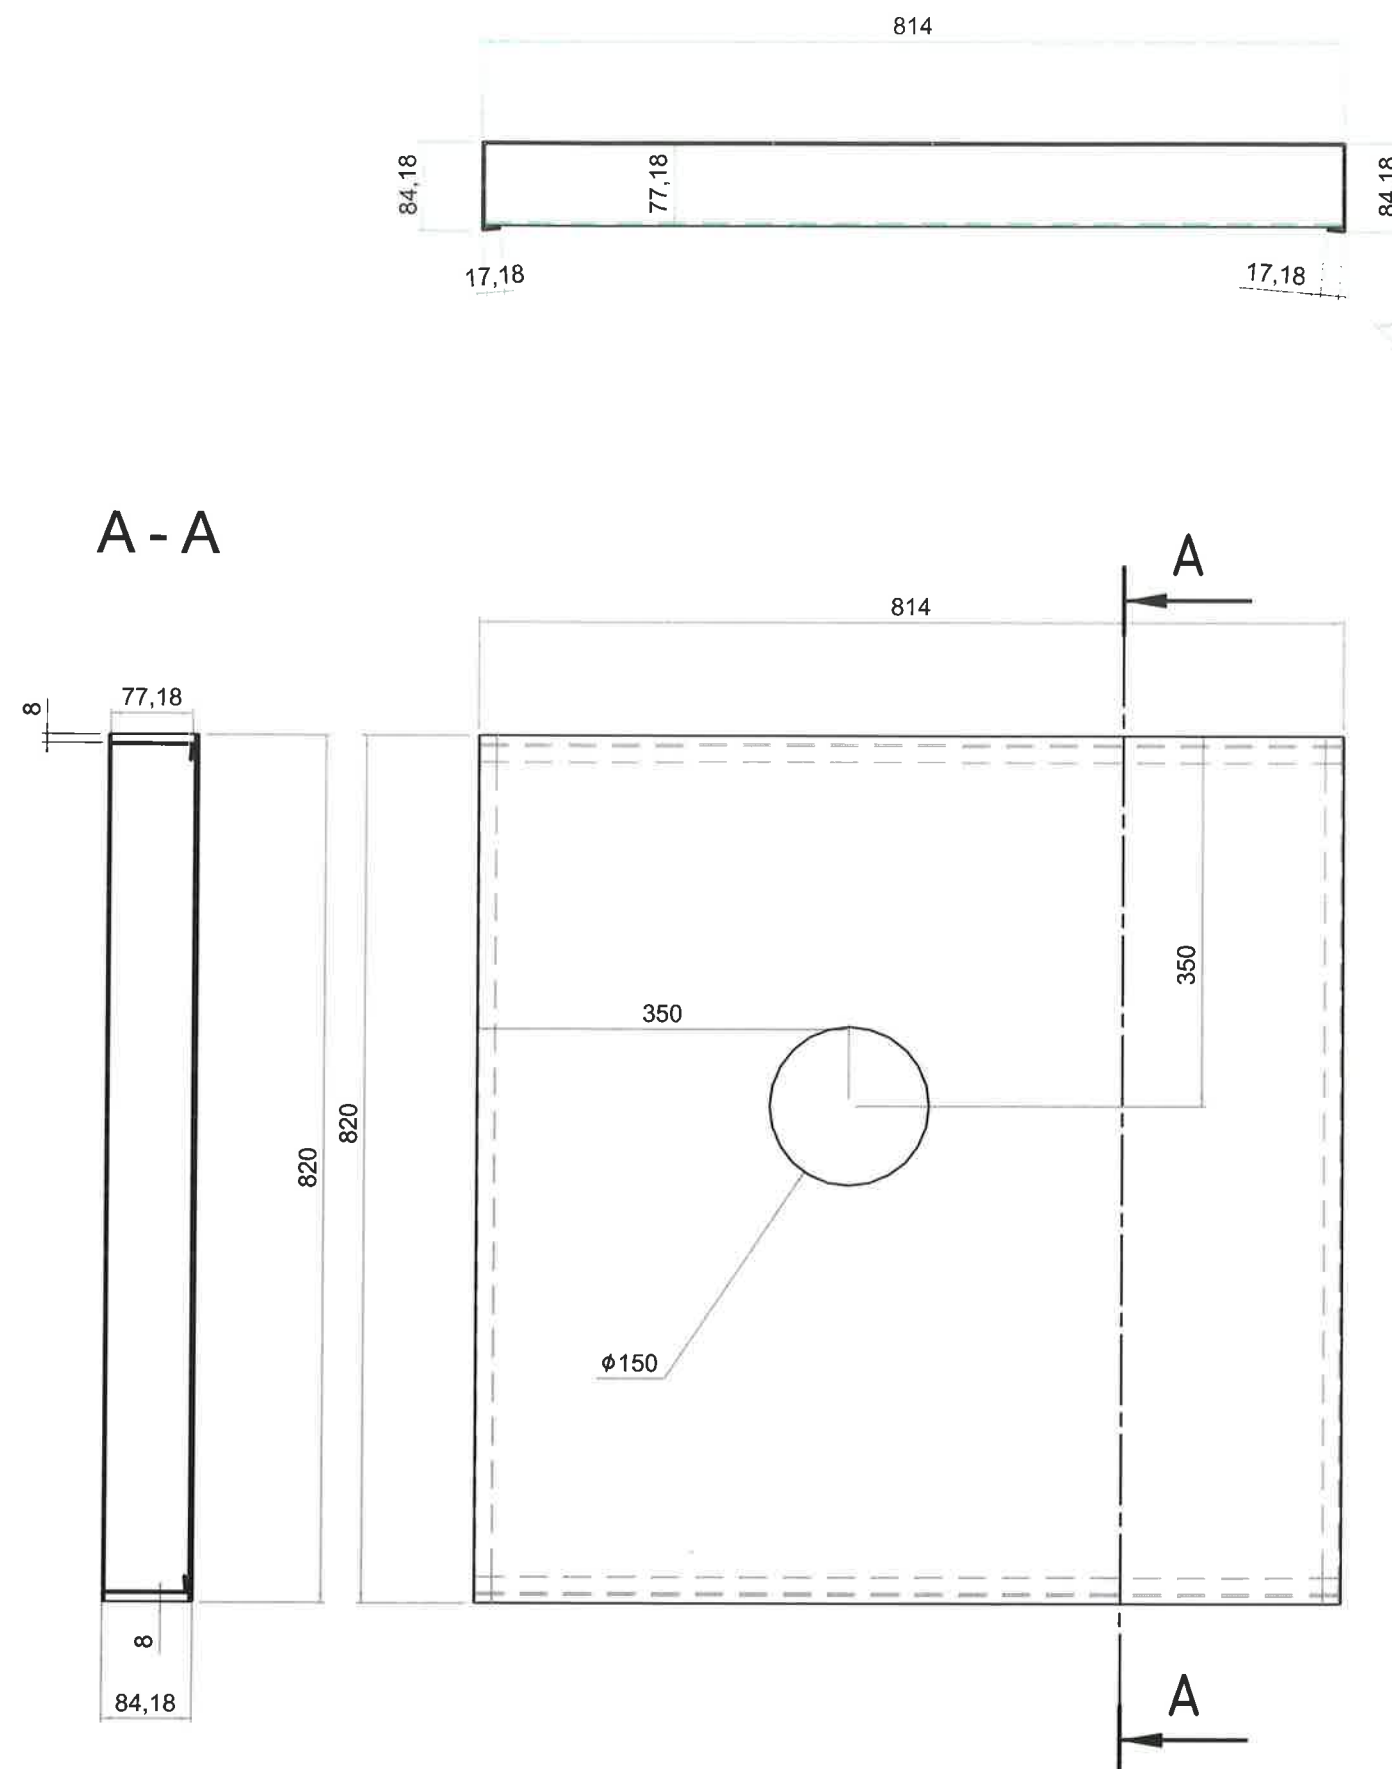

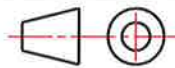Désignation : CAPOTAGE=4 Référence : CH0038	Auteur : ETUDE 2		A3	
	Date : 16/02/2016			
			Ech. 1 : 10	Révision A
Chantier : 180				
SAS SCHONT 68 rue saint exupéry 69124 colombier saugnieu				

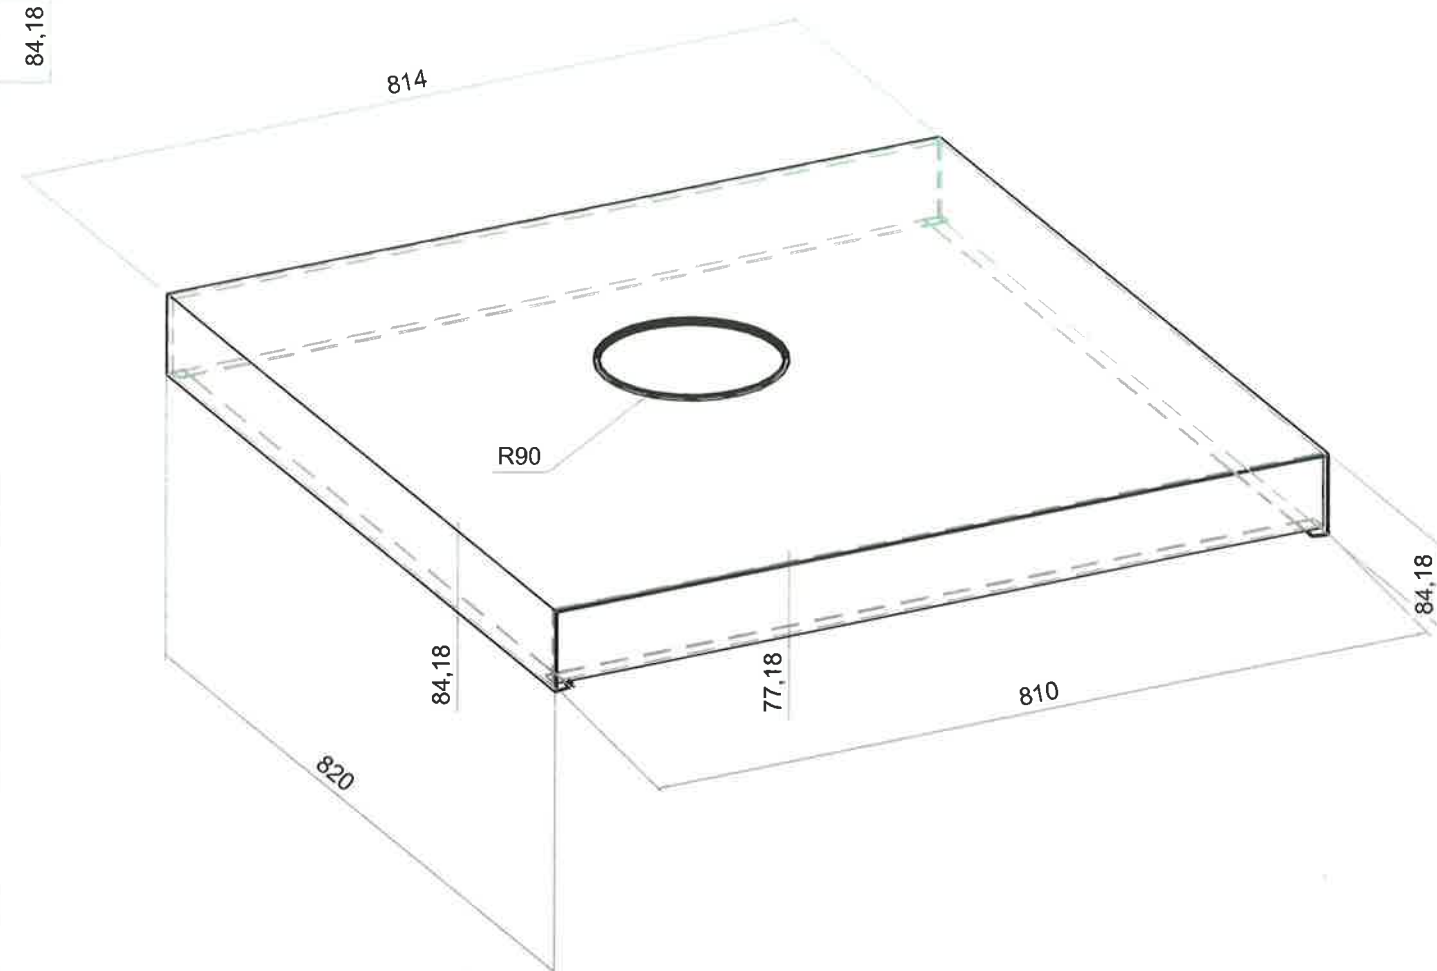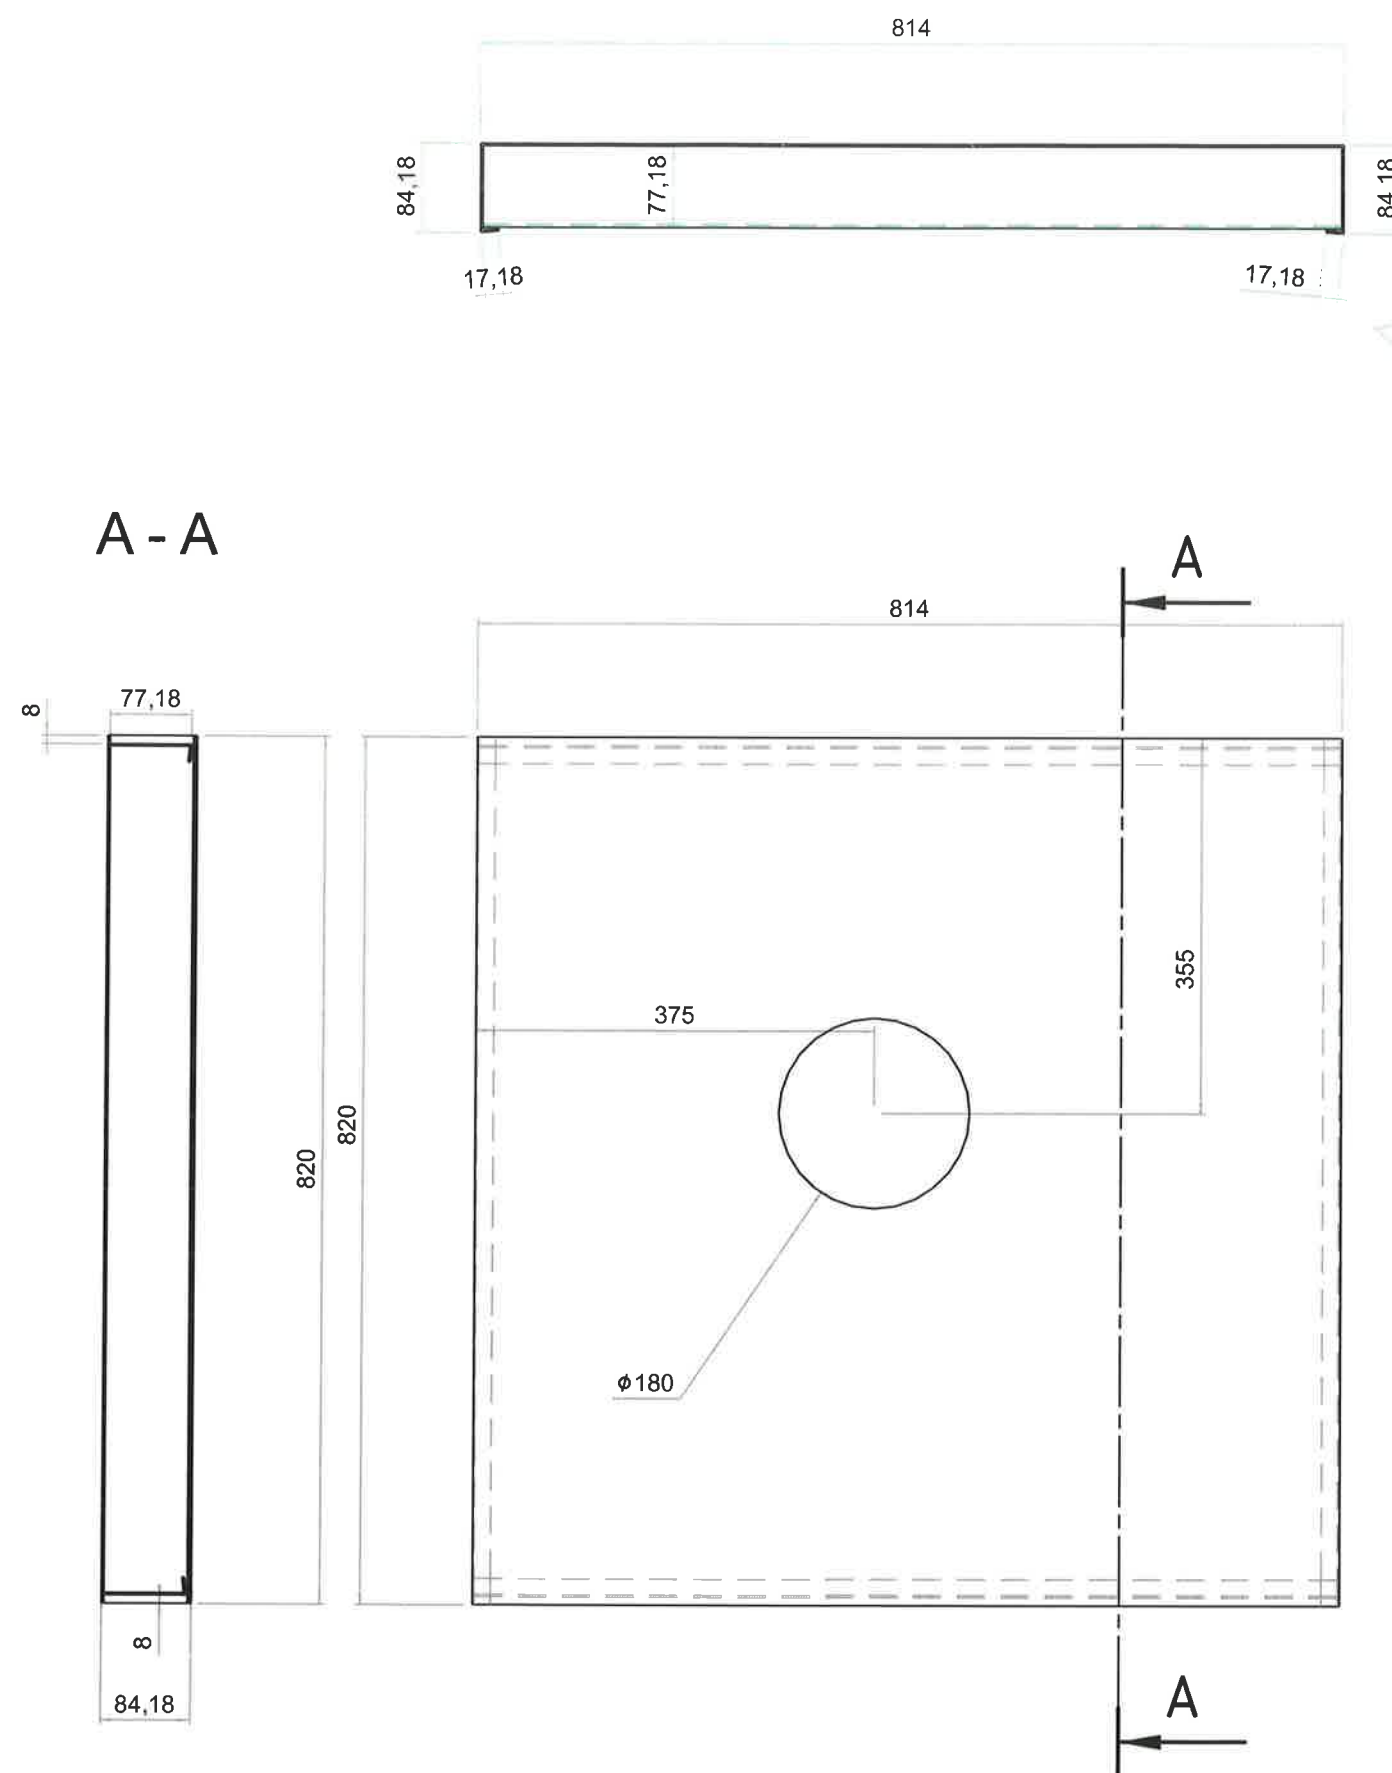

Désignation : CAPOTAGE=5	Auteur : ETUDE 2		A3	
	Date : 16/02/2016			
Référence : CH0038		Ech. 1 : 10	Révision A	Page 1/1
 SAS SCHONT 68 rue saint exupéry 69124 colombier saugnieu	Chantier : 180			

