

AFFAIRE :LE 180 BATIMENT C



CHASSIS COURSIVE

Dossier d' Ouvrages Exécutés




Laquage : RAL : 9007



Fournisseur : LENOIR METALLERIE

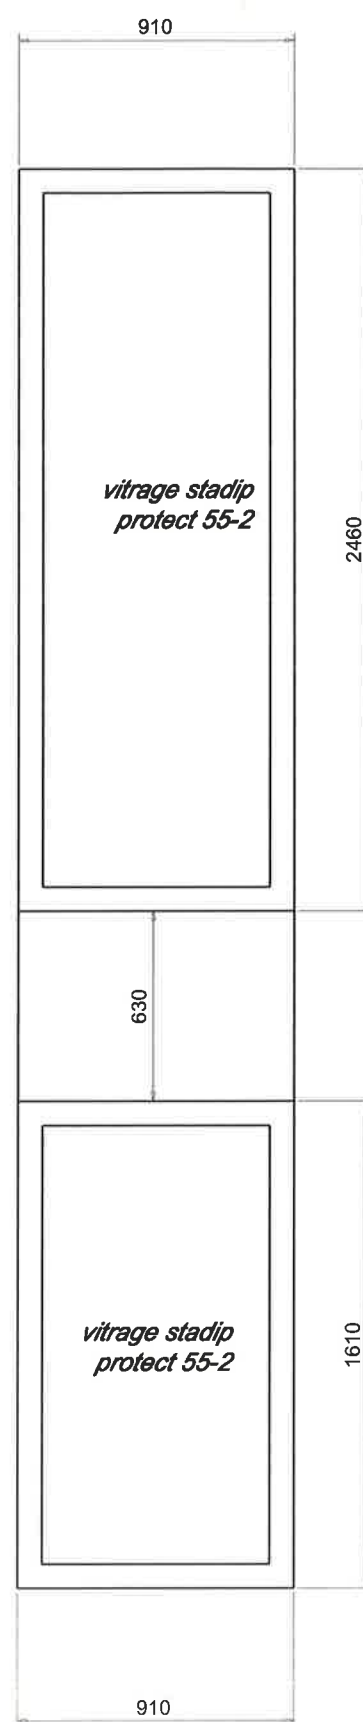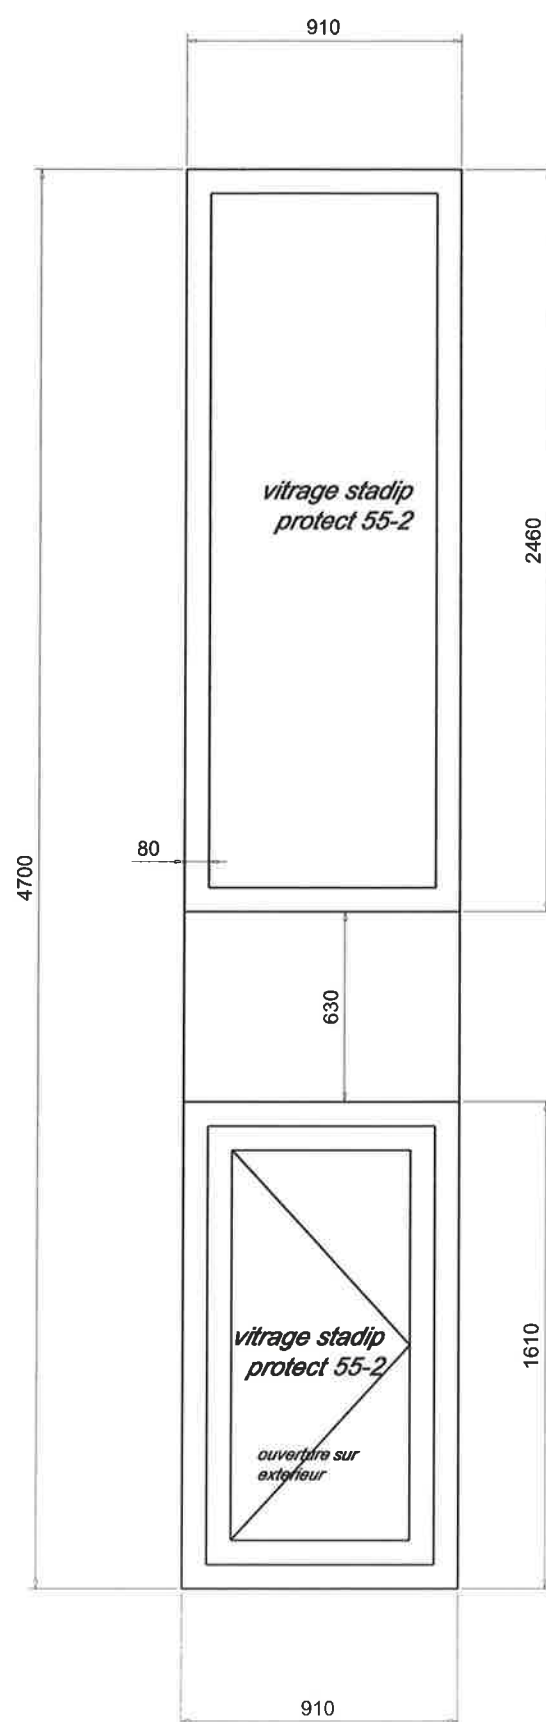


exterieur

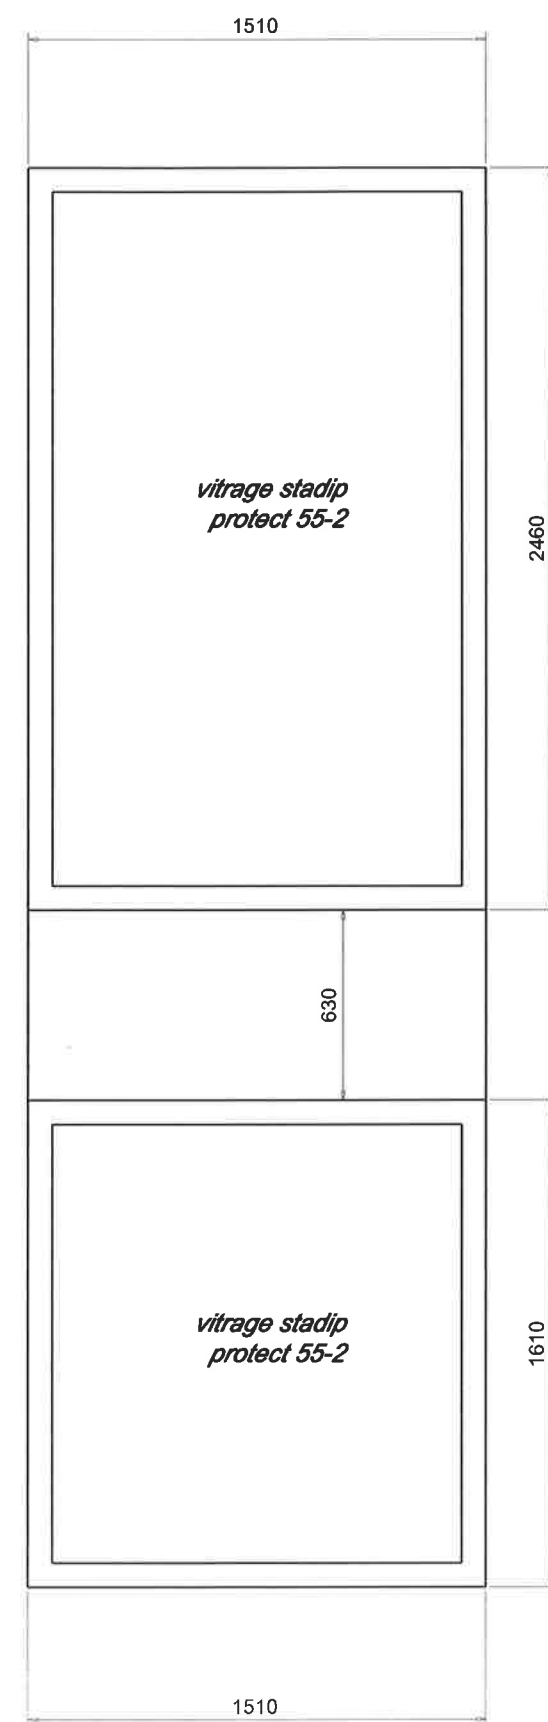


		Siège social et atelier : Zone Artisanale 69124 COLOMBIER-SAUGNIEU Tél. 04 78 32 86 33 Fax 04 78 32 84 23 R.C.S. Lyon B 340 246 263 contact.schont.sa@wanadoo.fr	
		lot Serrurerie / garde-corps chassis courrive bat c	
Chantier LE 180	Date :	indice A	PAGE

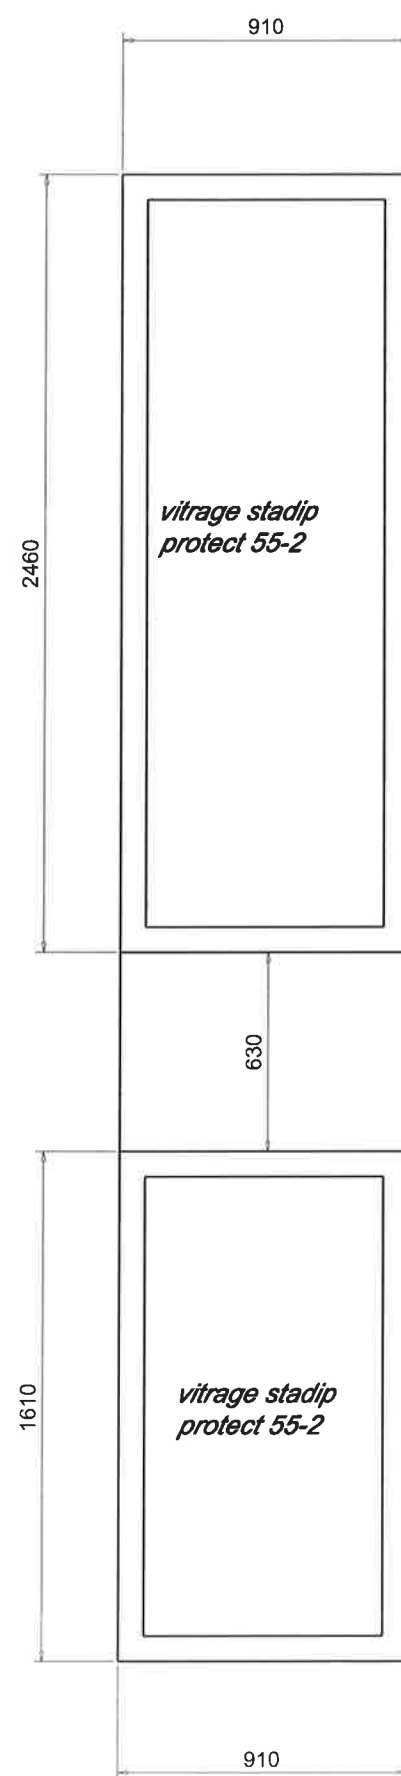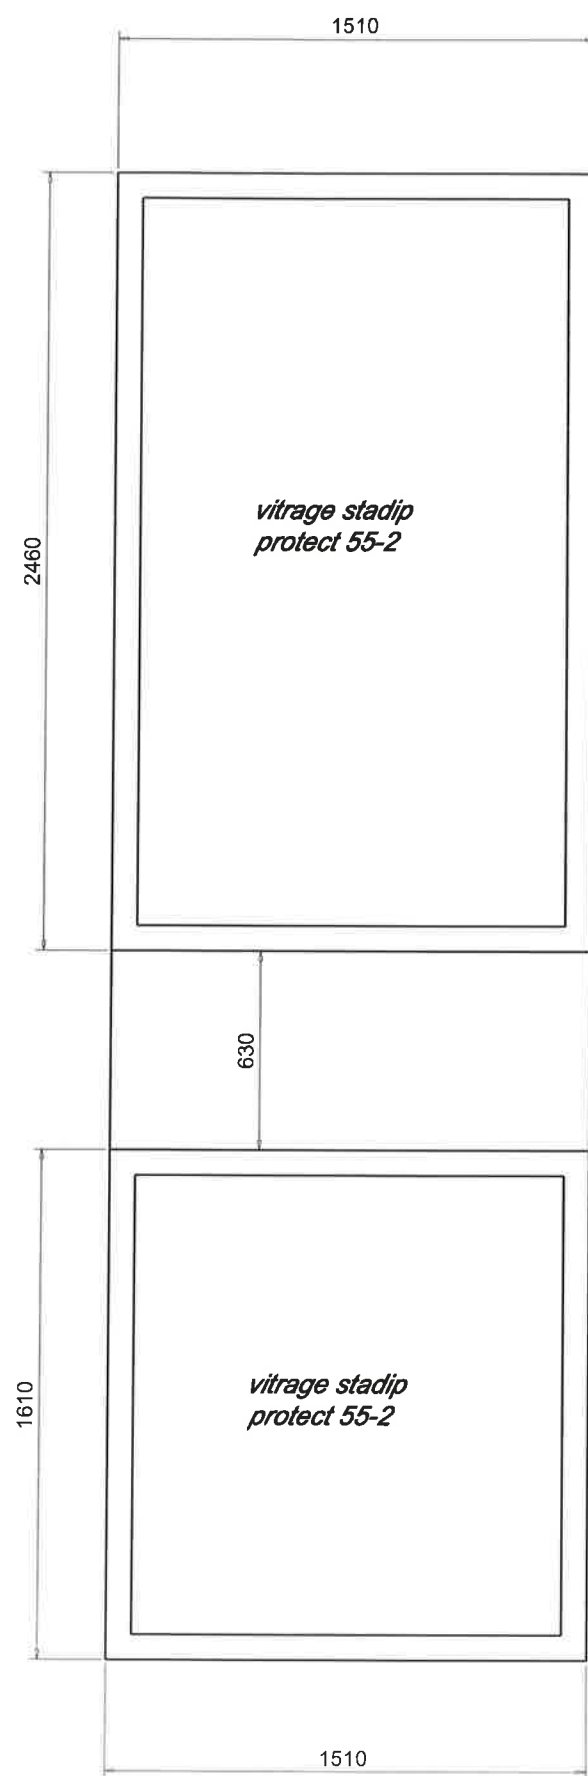

exterieur

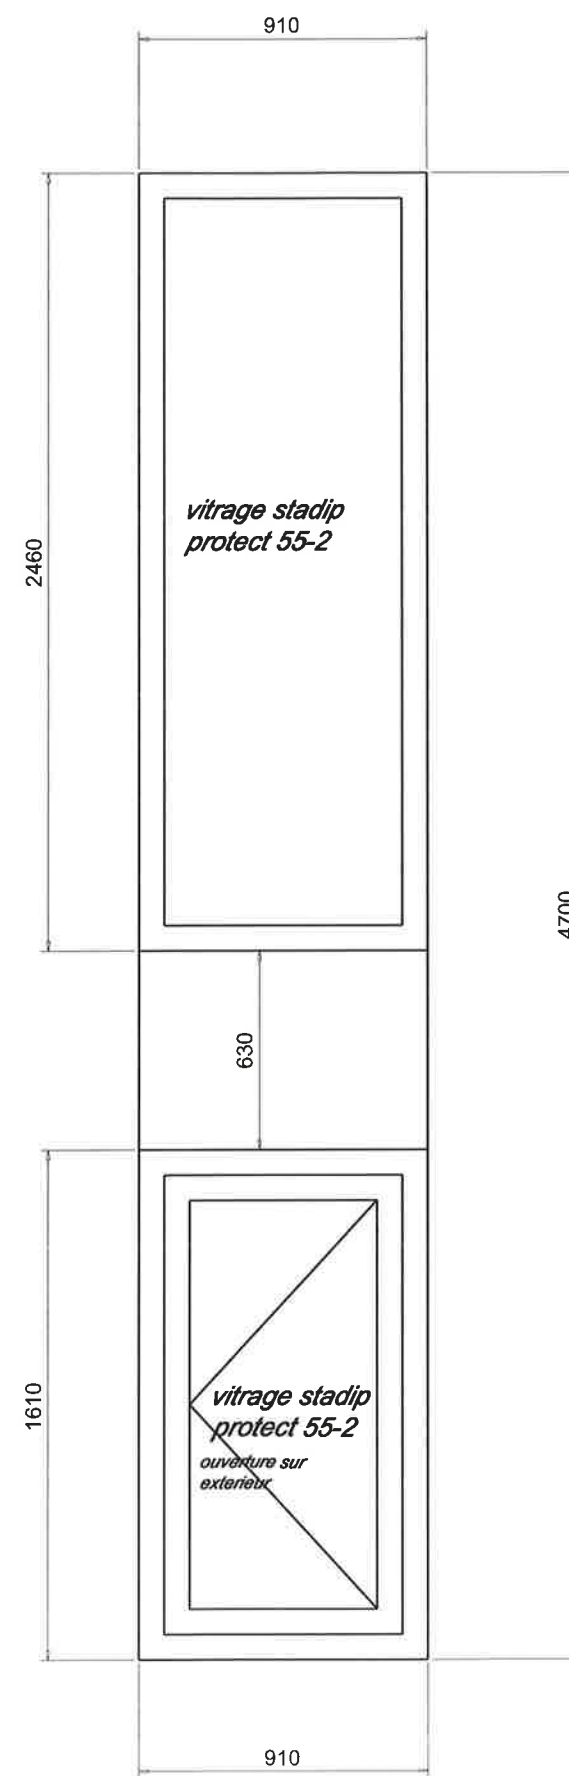

		Siège social et atelier : Zone Artisanale 69124 COLOMBIER-SAUGNIEU Tél.04 78 32 86 33 Fax 04 78 32 84 23 R.C.S. Lyon B 340 246 263 contact.schont.sa@wanadoo.fr	
		lot Serrurerie / garde-corps	
Chentier LE 180		chassis courive bat c	
Date :	indice	A	PAGE

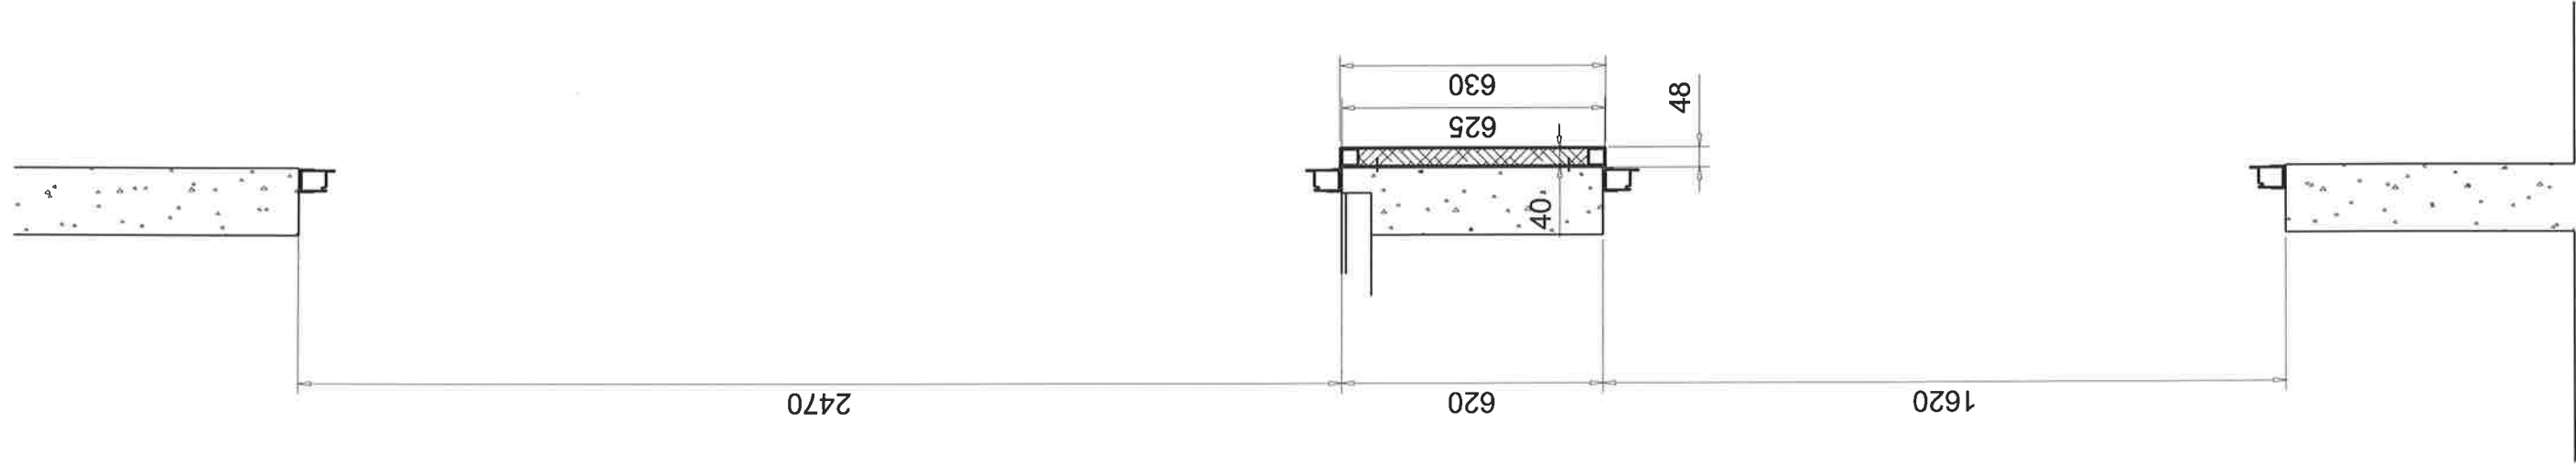

Siège social et atelier :

Zone Artisanale

69124 COLOMBIER-SAUGNIEU

Tél.04 78 32 86 33 Fax 04 78 32 84 23

R.C.S. Lyon B 340 246 263

contact.schont.sa@wanadoo.fr

Chantier

LE 180

lot Serrurerie / garde-corps




chassis coursive bat c

Date :

indice

A

PAGE

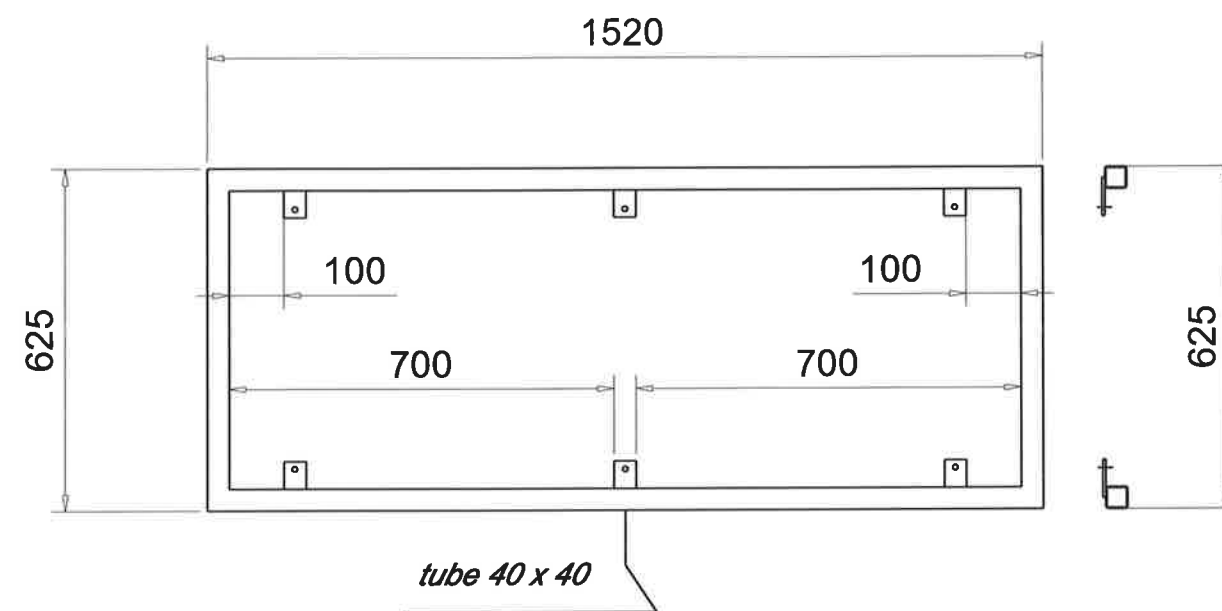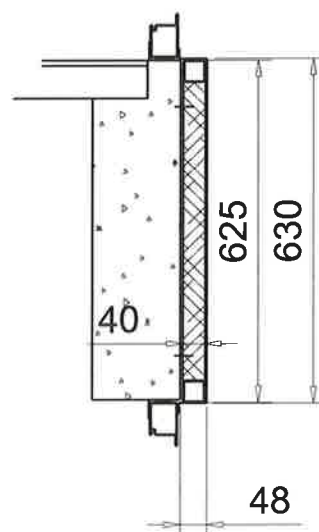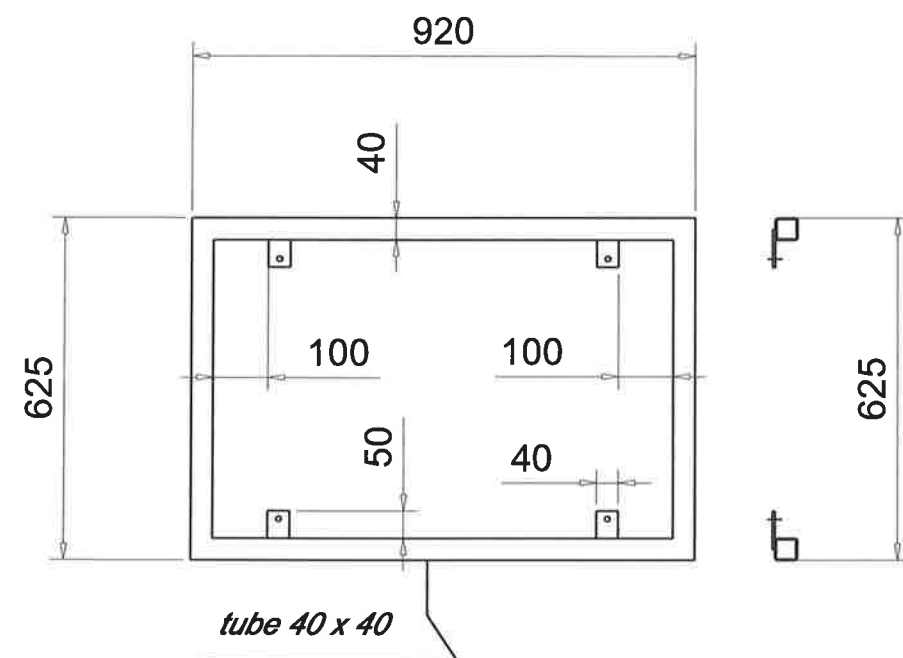

		Siège social et atelier : Zone Artisanale 69124 COLOMBIER-SAUGNIEU Tél. 04 78 32 86 33 Fax 04 78 32 84 23 R.C.S. Lyon B 340 246 263 contact.schont.sa@wanadoo.fr	
		Chantier LE 180	
		lot Serrurerie / garde-corps chassis courrive bat c	
Date :	indice	A	PAGE :