

AFFAIRE :LE 180 BATIMENT C



DIVERS

Dossier d' Ouvrages Exécutés



Laquage : RAL : 9007

Fournisseur : LENOIR METALLERIE

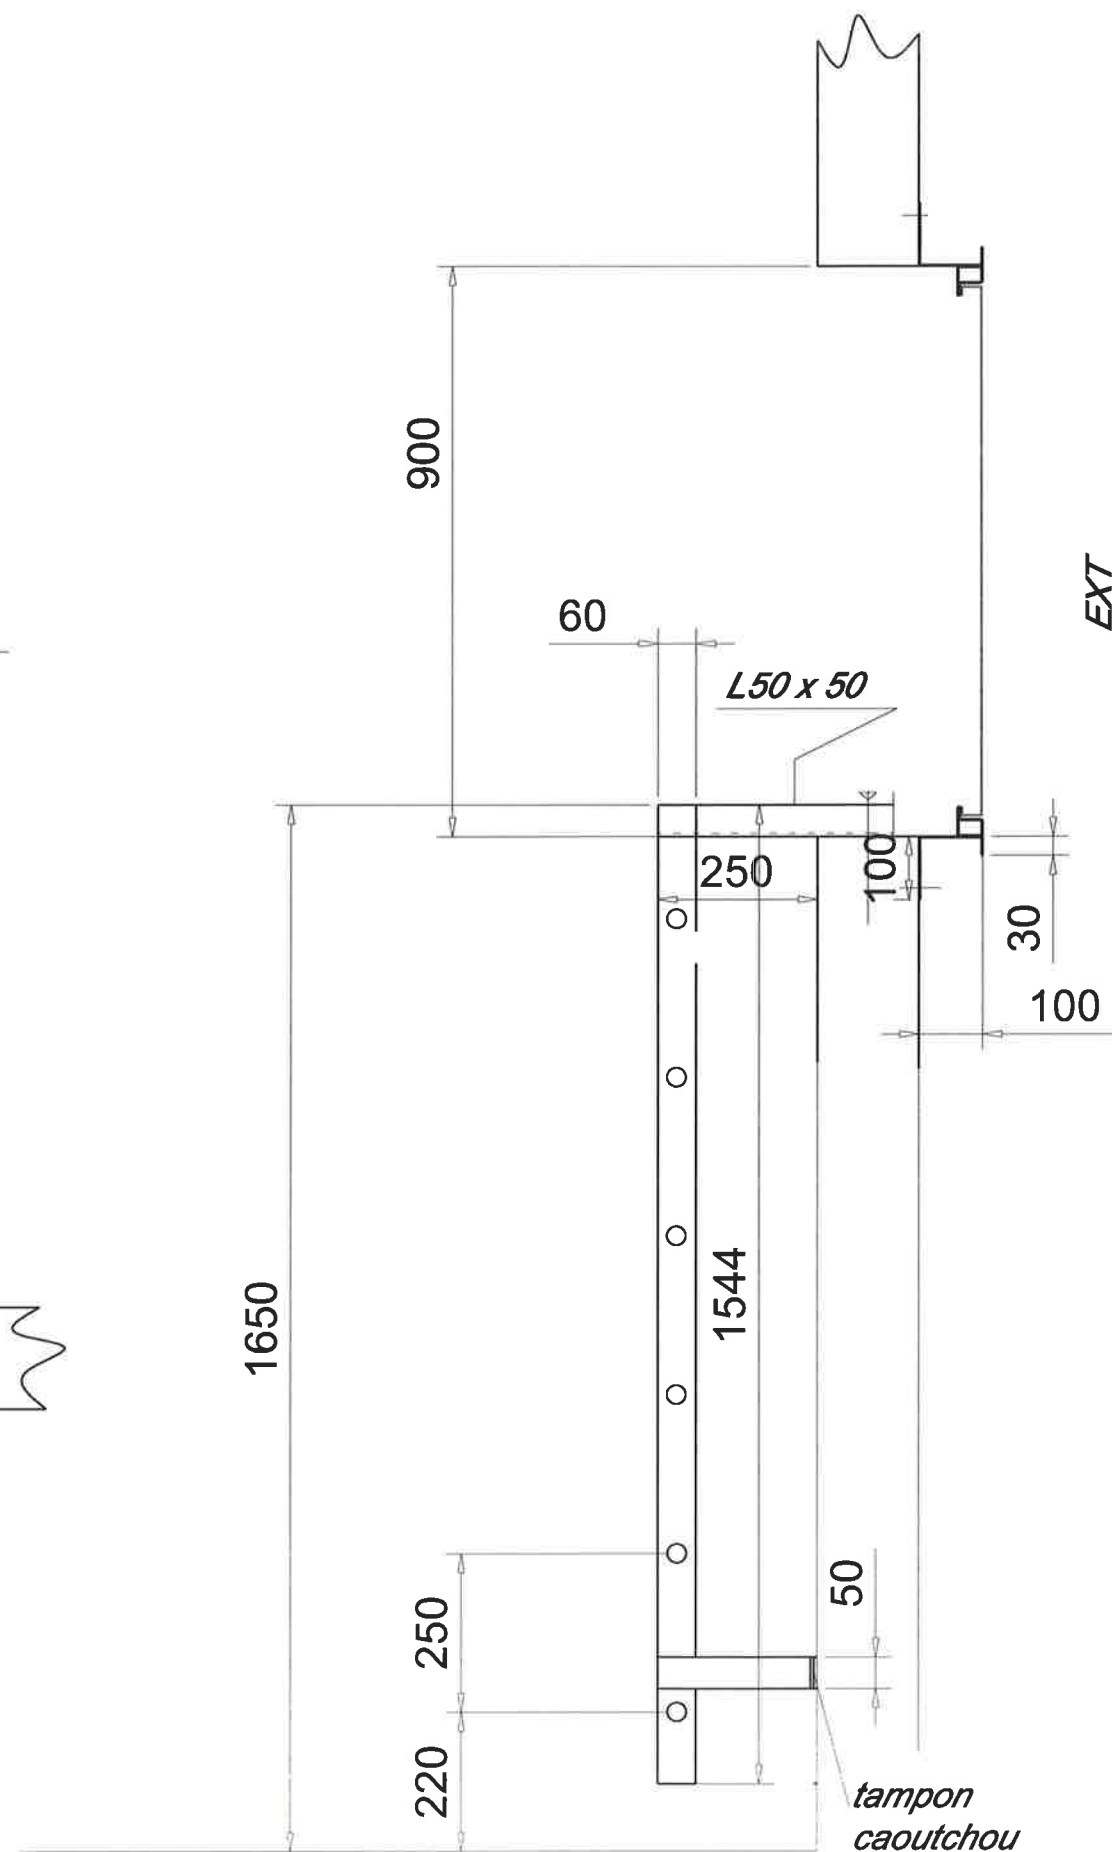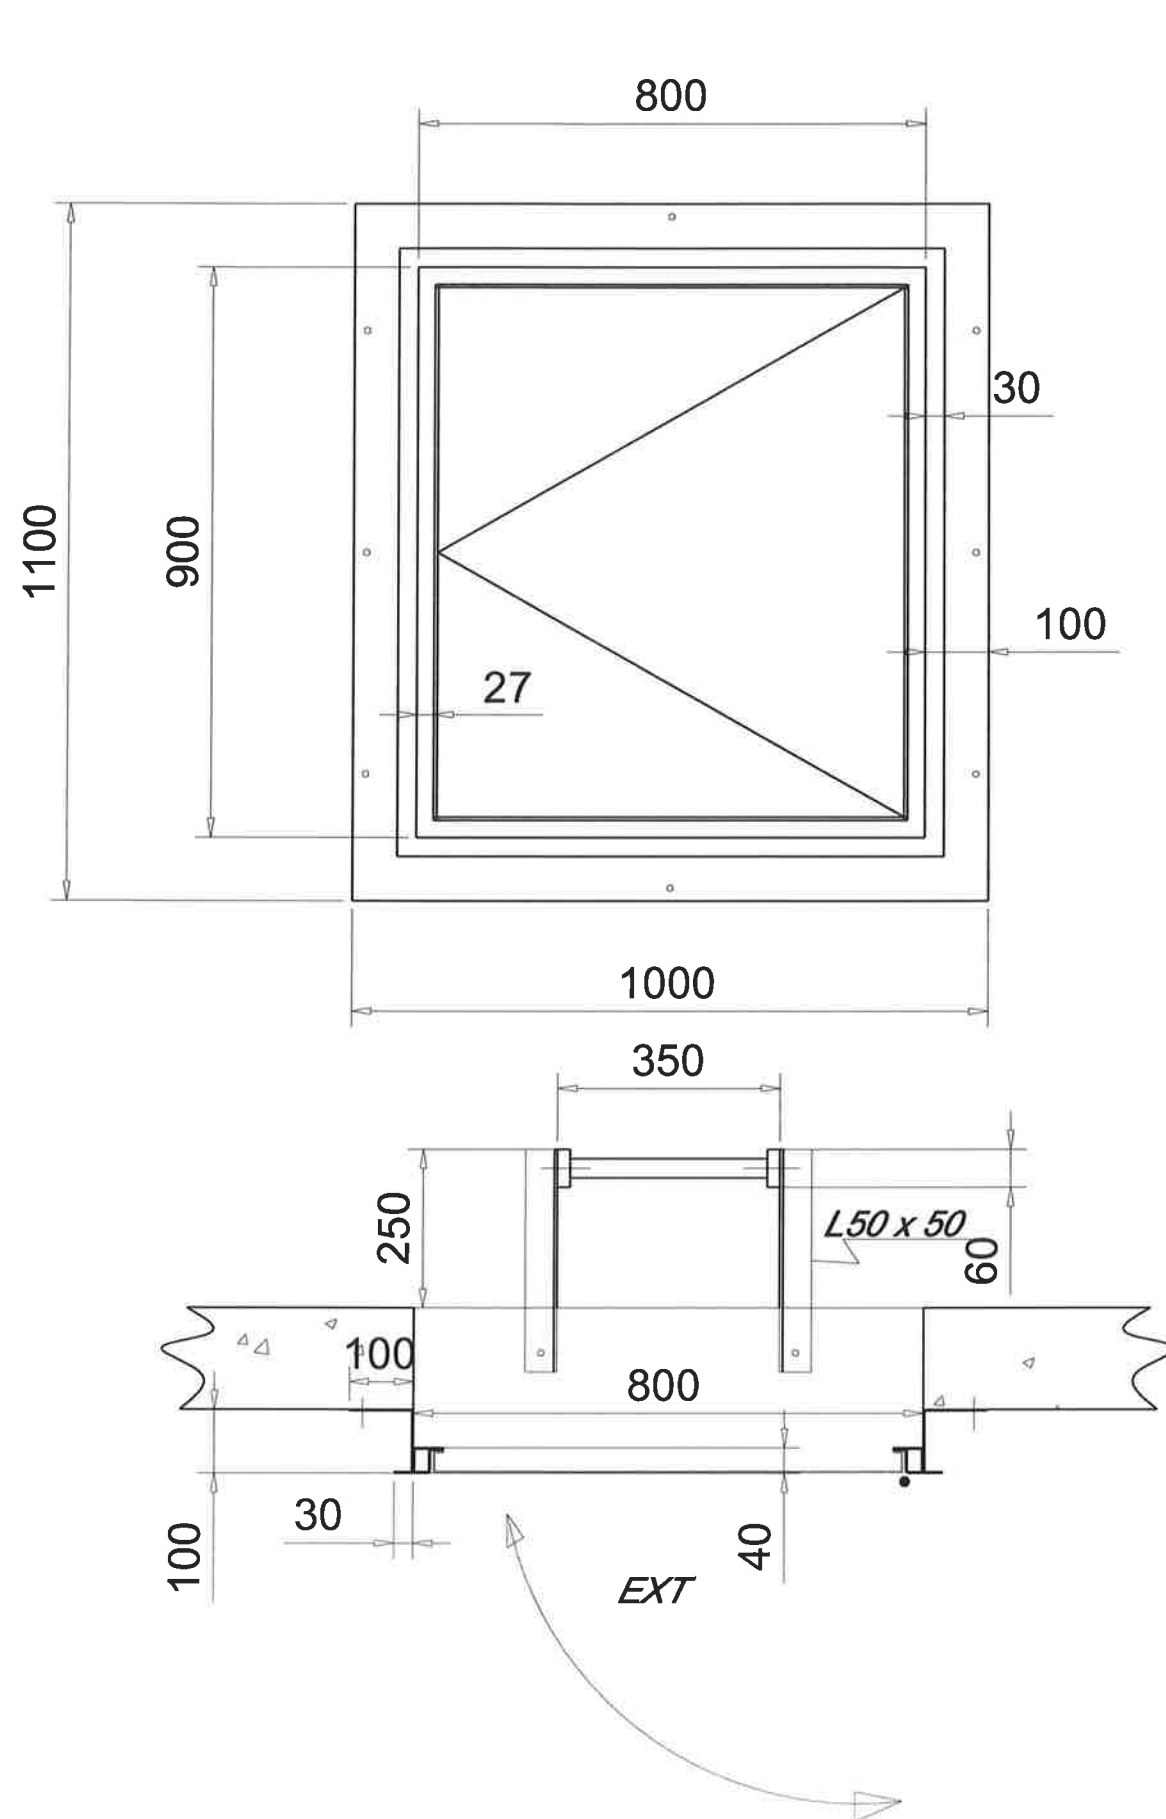

 Siège social et atelier : Zone Artisanale 69124 COLOMBIER-SAUGNIEU Tél. 04 78 32 86 33 Fax 04 78 32 84 23 R.C.S. Lyon B 340 246 263 contact.schontl.sa@wanadoo.fr			
Chantier LE 180		lot Serrurerie / garde-corps trappe reservoir d'eau + échelle	
Date :	indice	A	PAGE . 1

