

AFFAIRE : LE 180 BATIMENT C

GARDE-CORPS


Dossier d' Ouvrages Exécutés





Laquage : RAL : 9007


Fournisseur : LENOIR METALLERIE

Indice	Date	Modifications
		Siège social et atelier : Zone Artisanale 69124 COLOMBIER-SAUGNIEU Tél.04 78 32 86 33 Fax 04 78 32 84 23 R.C.S. Lyon B 340 246 263 contact.schont.sa@wanadoo.fr
Chantier LE 180		lot Serrurerie / garde-corps GARDE-CORPS - BATIMENT C
Date : 01/2016		FABRICATION

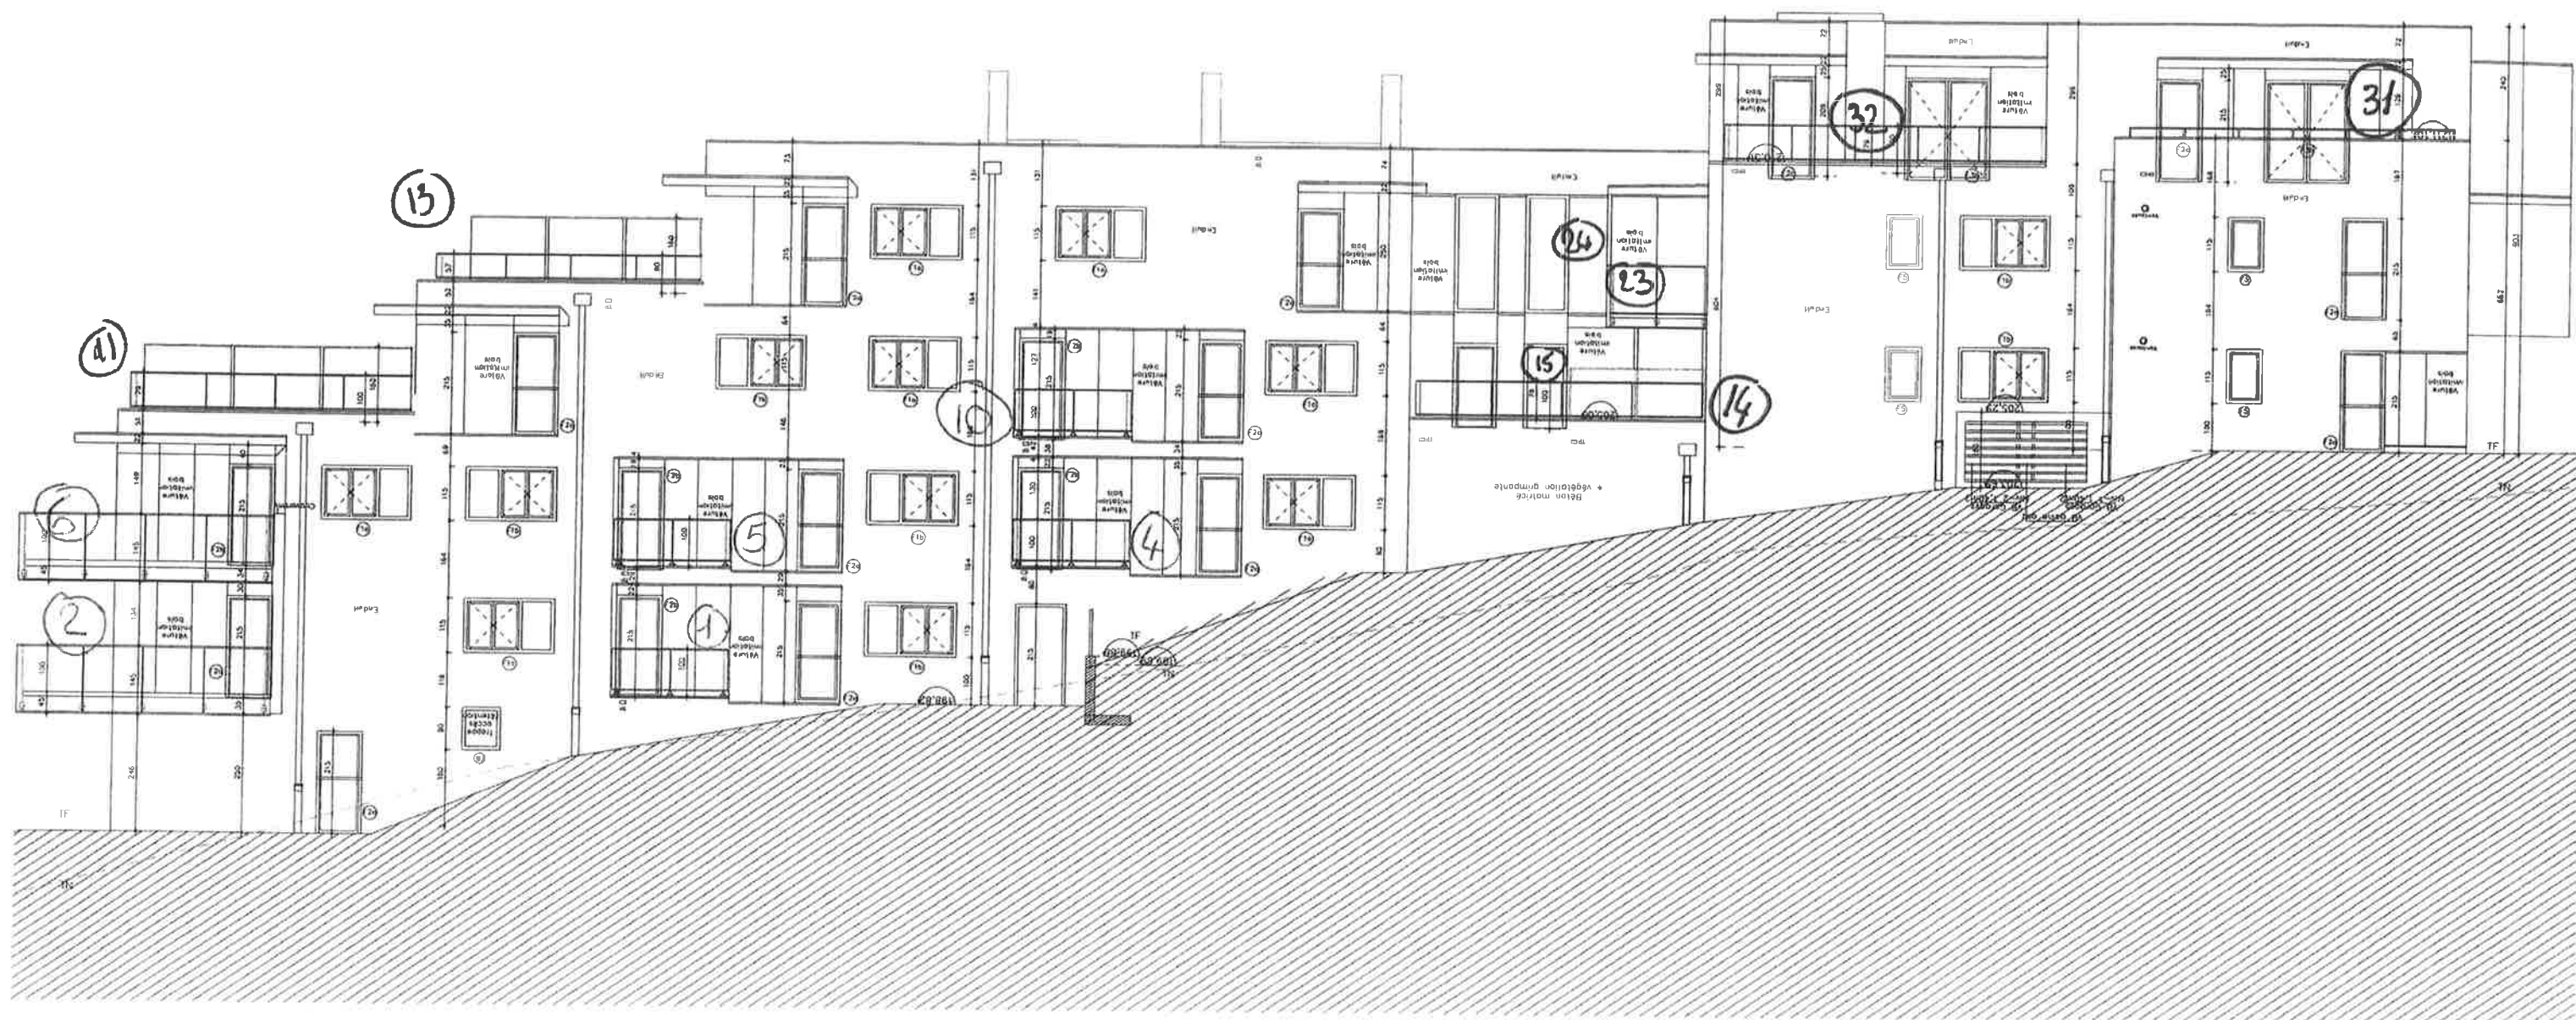


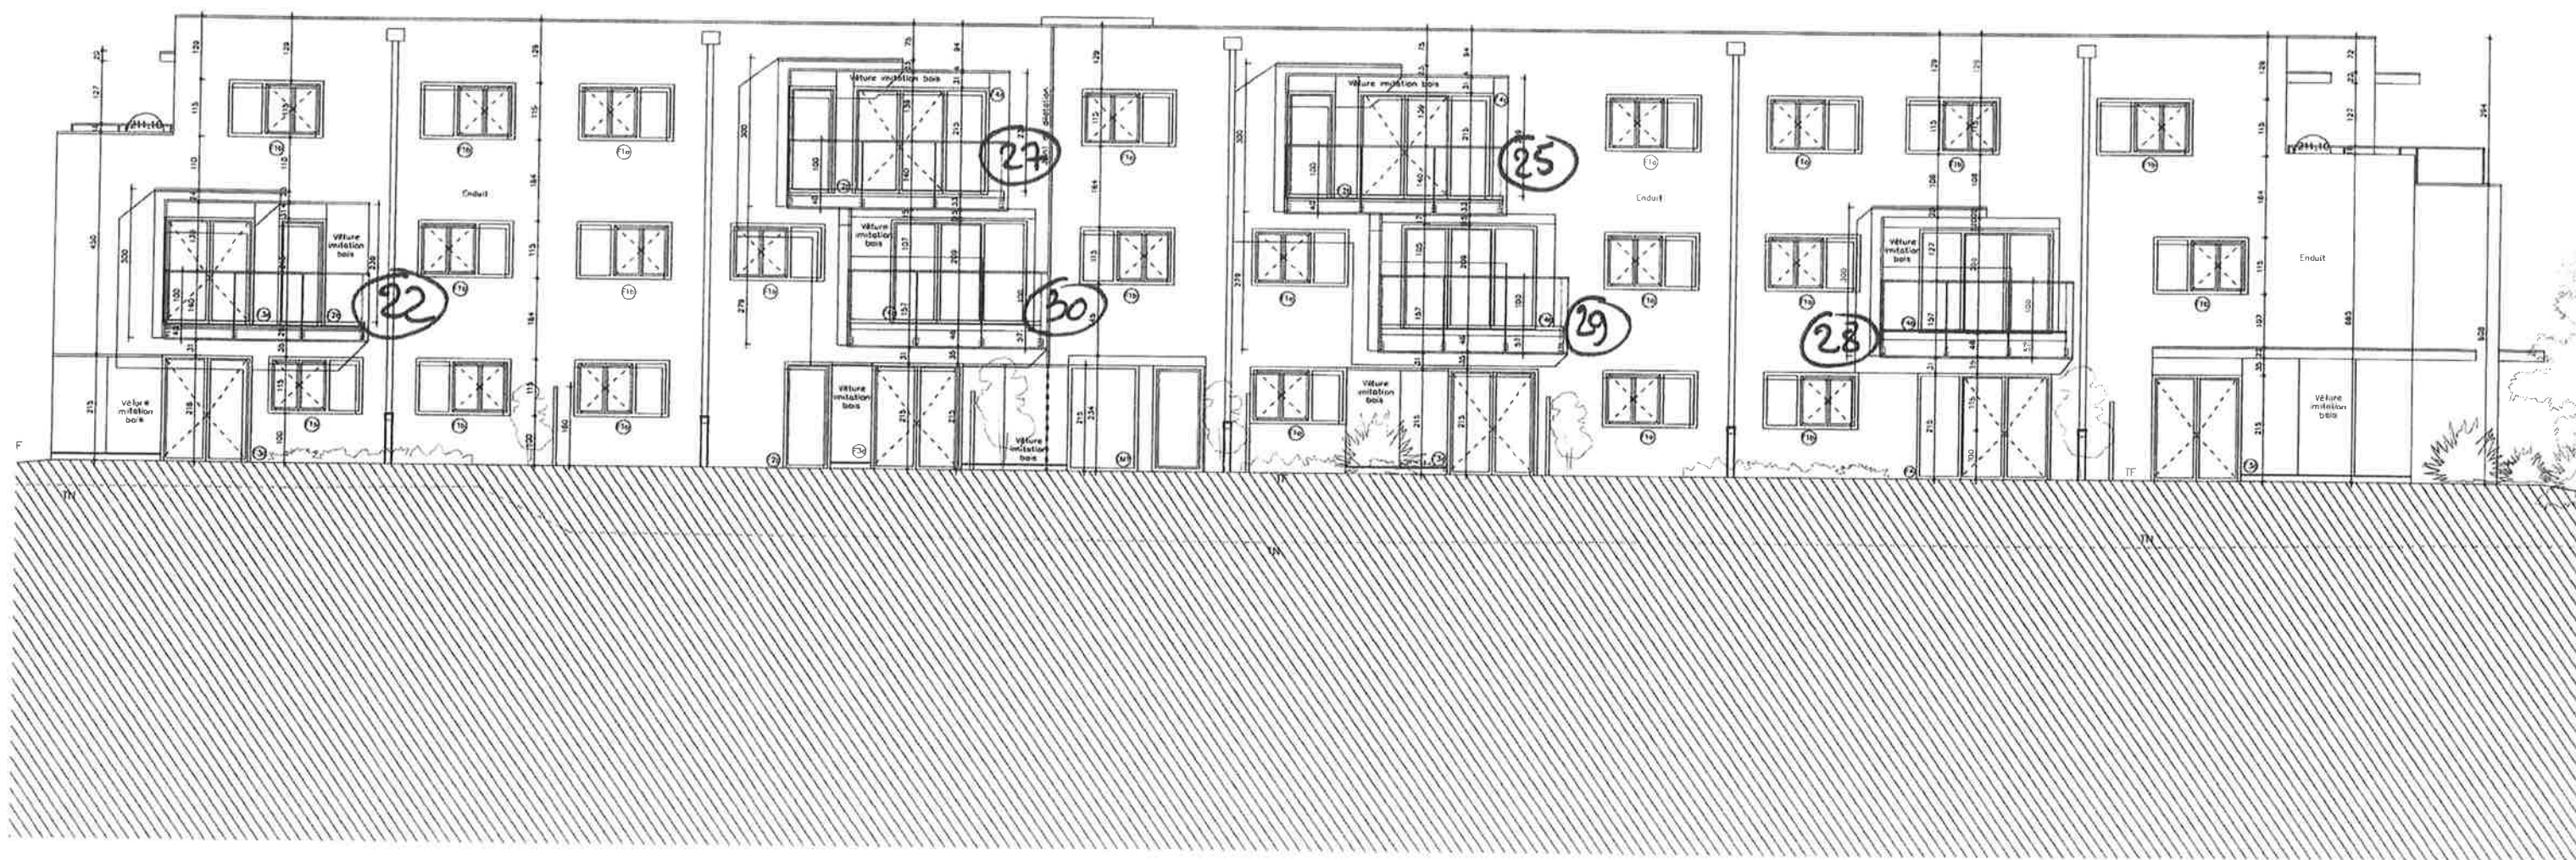


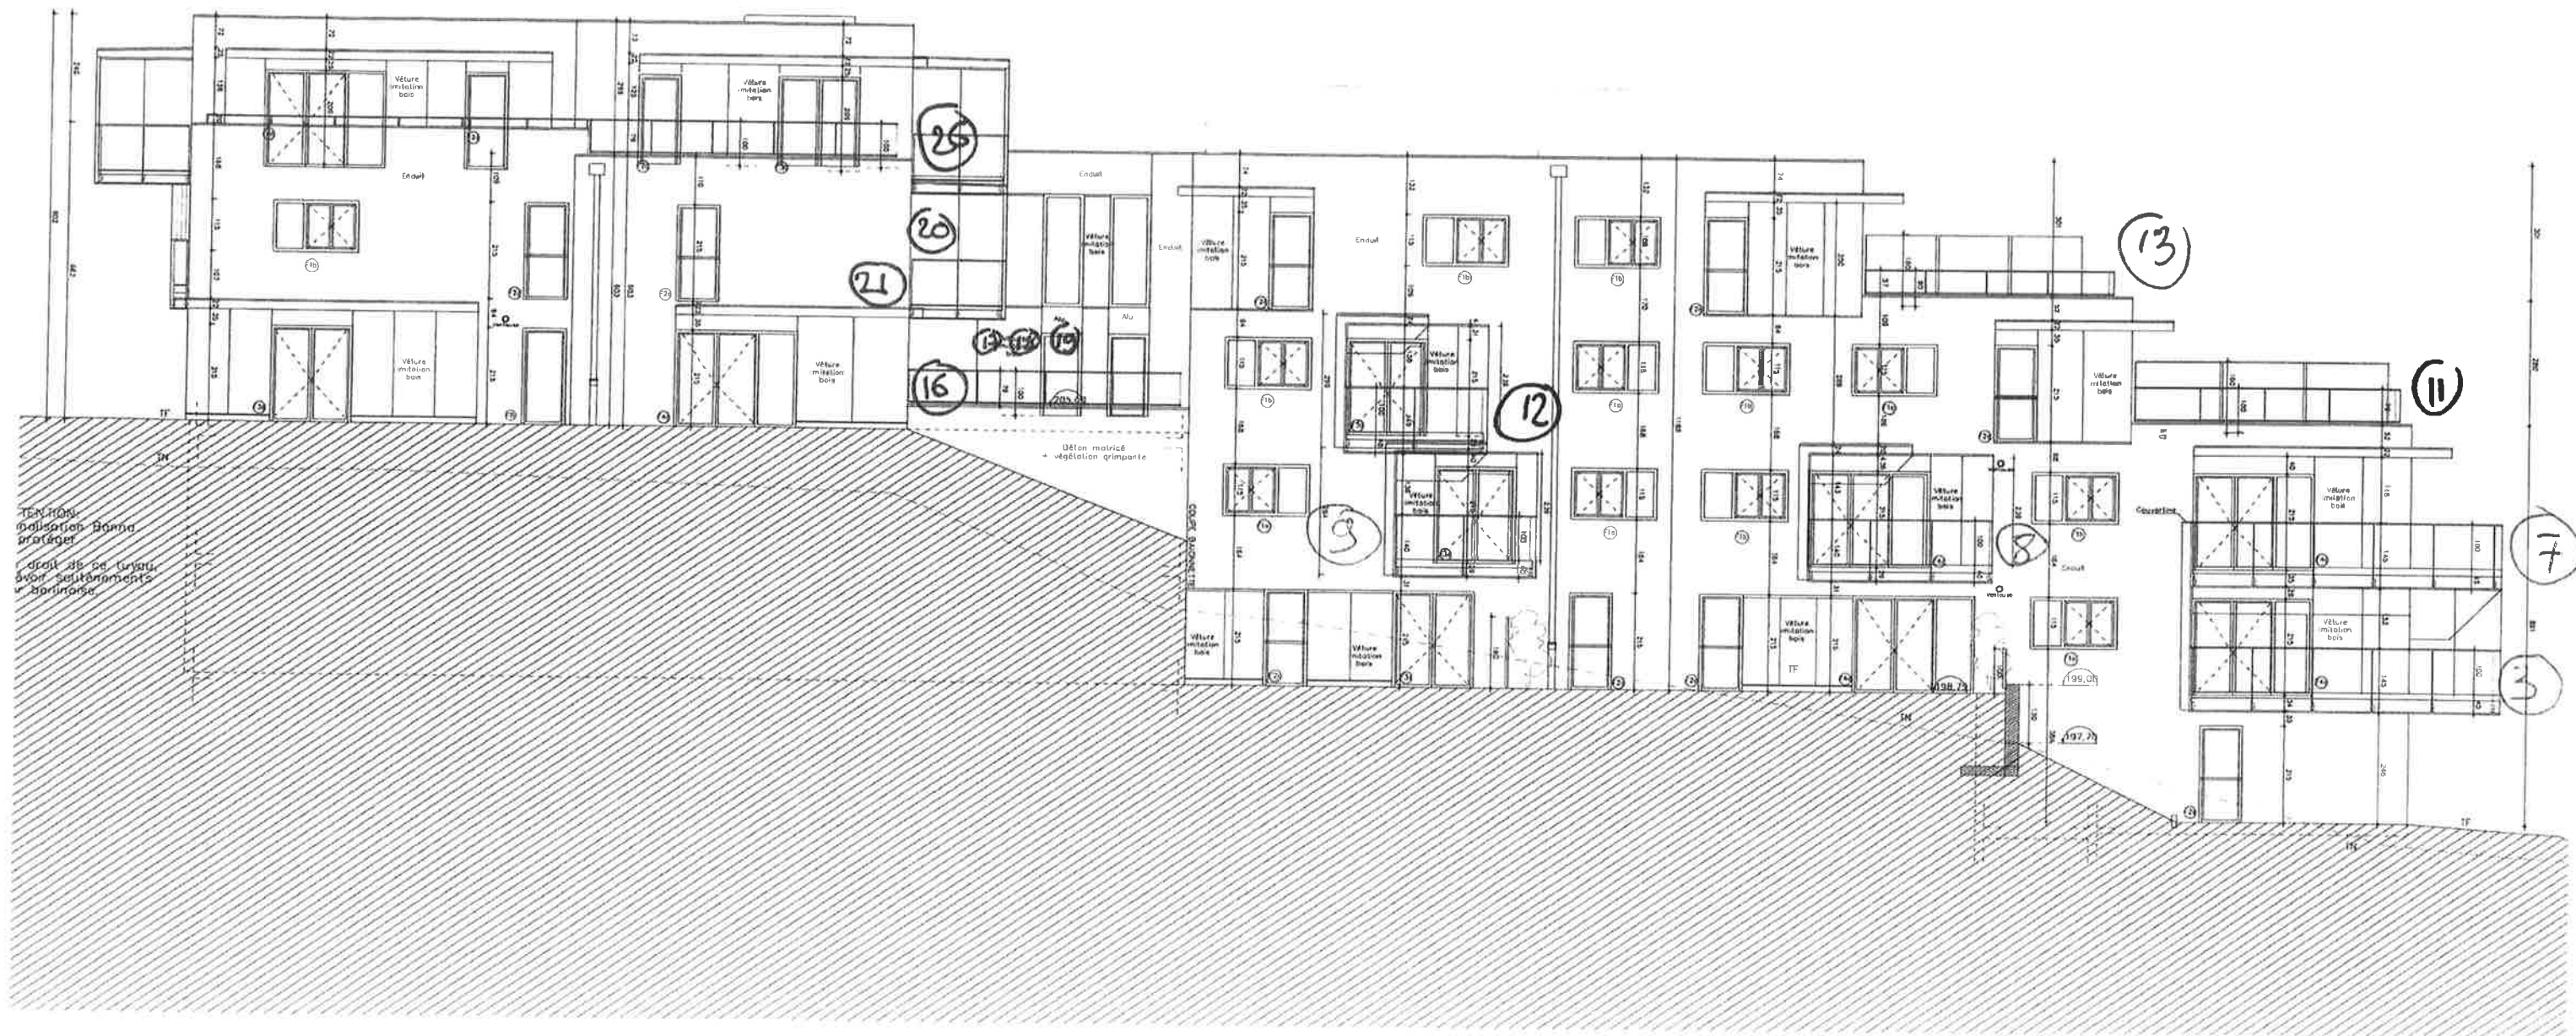


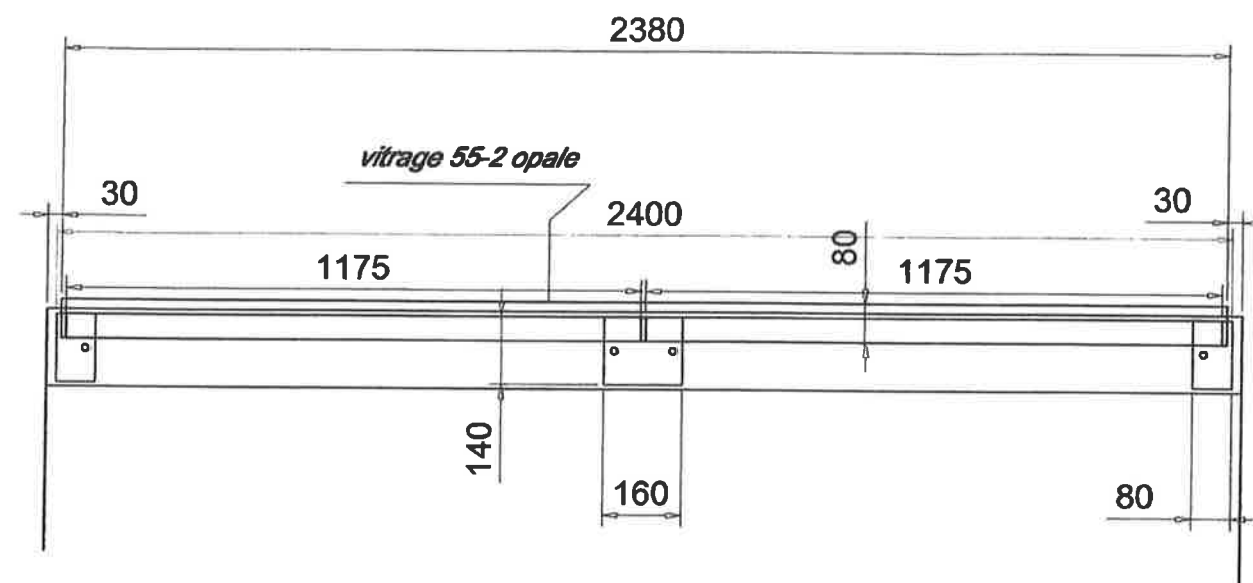


REP = 1

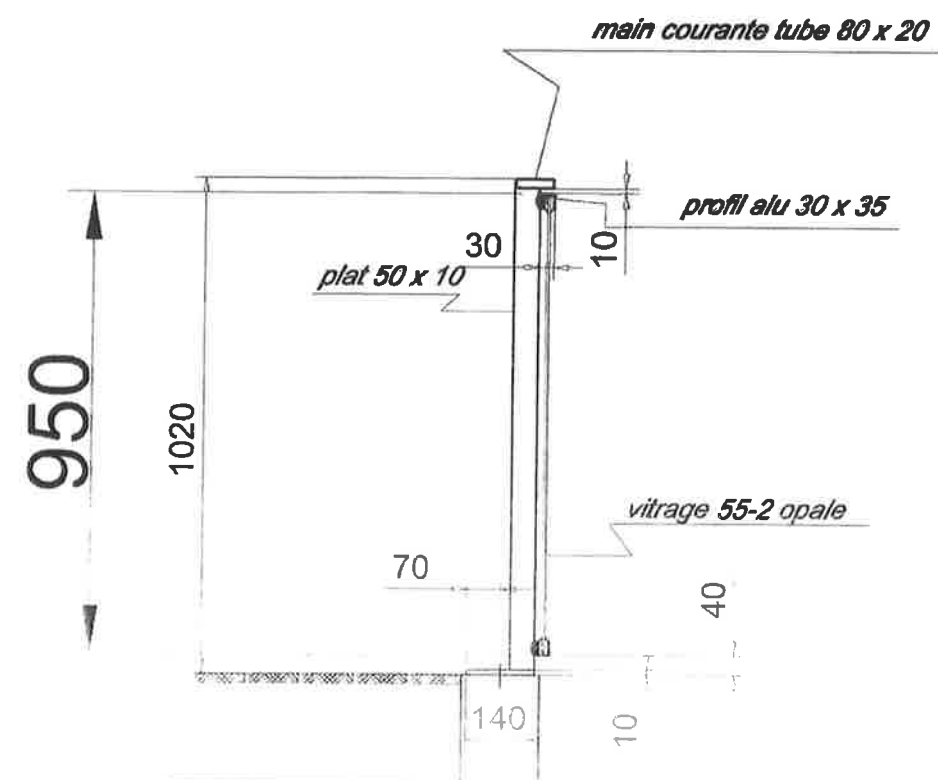


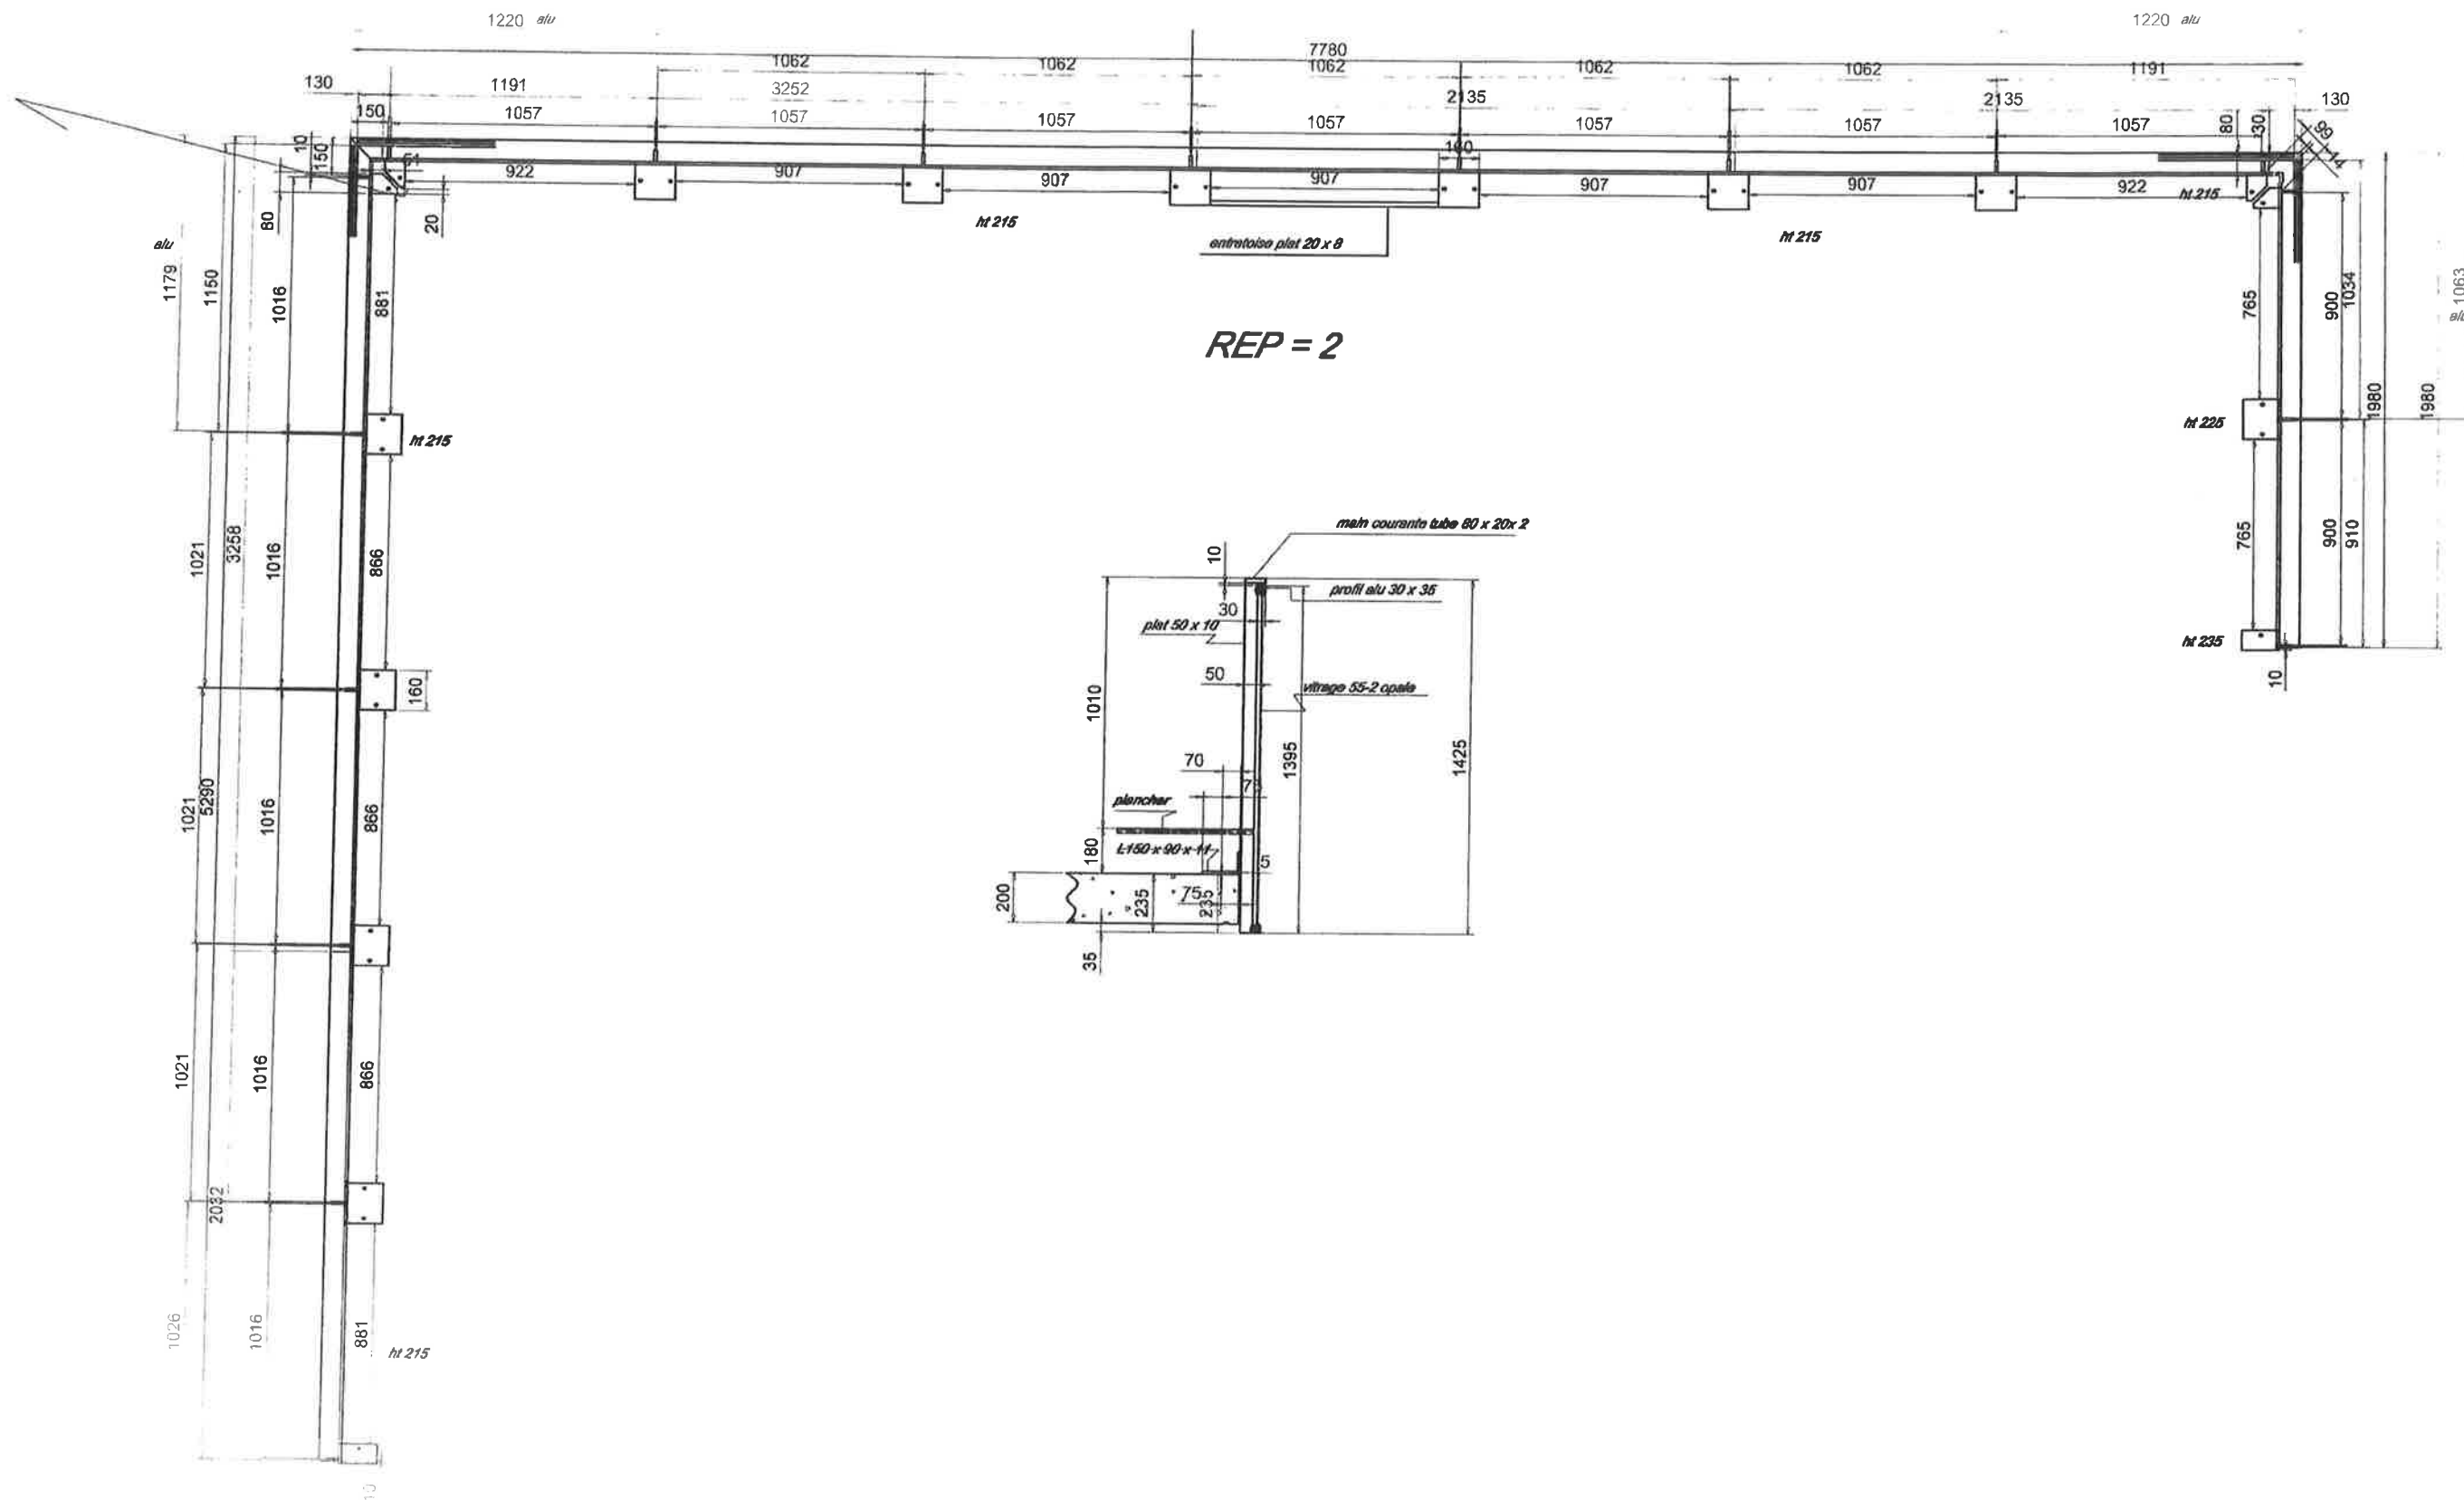


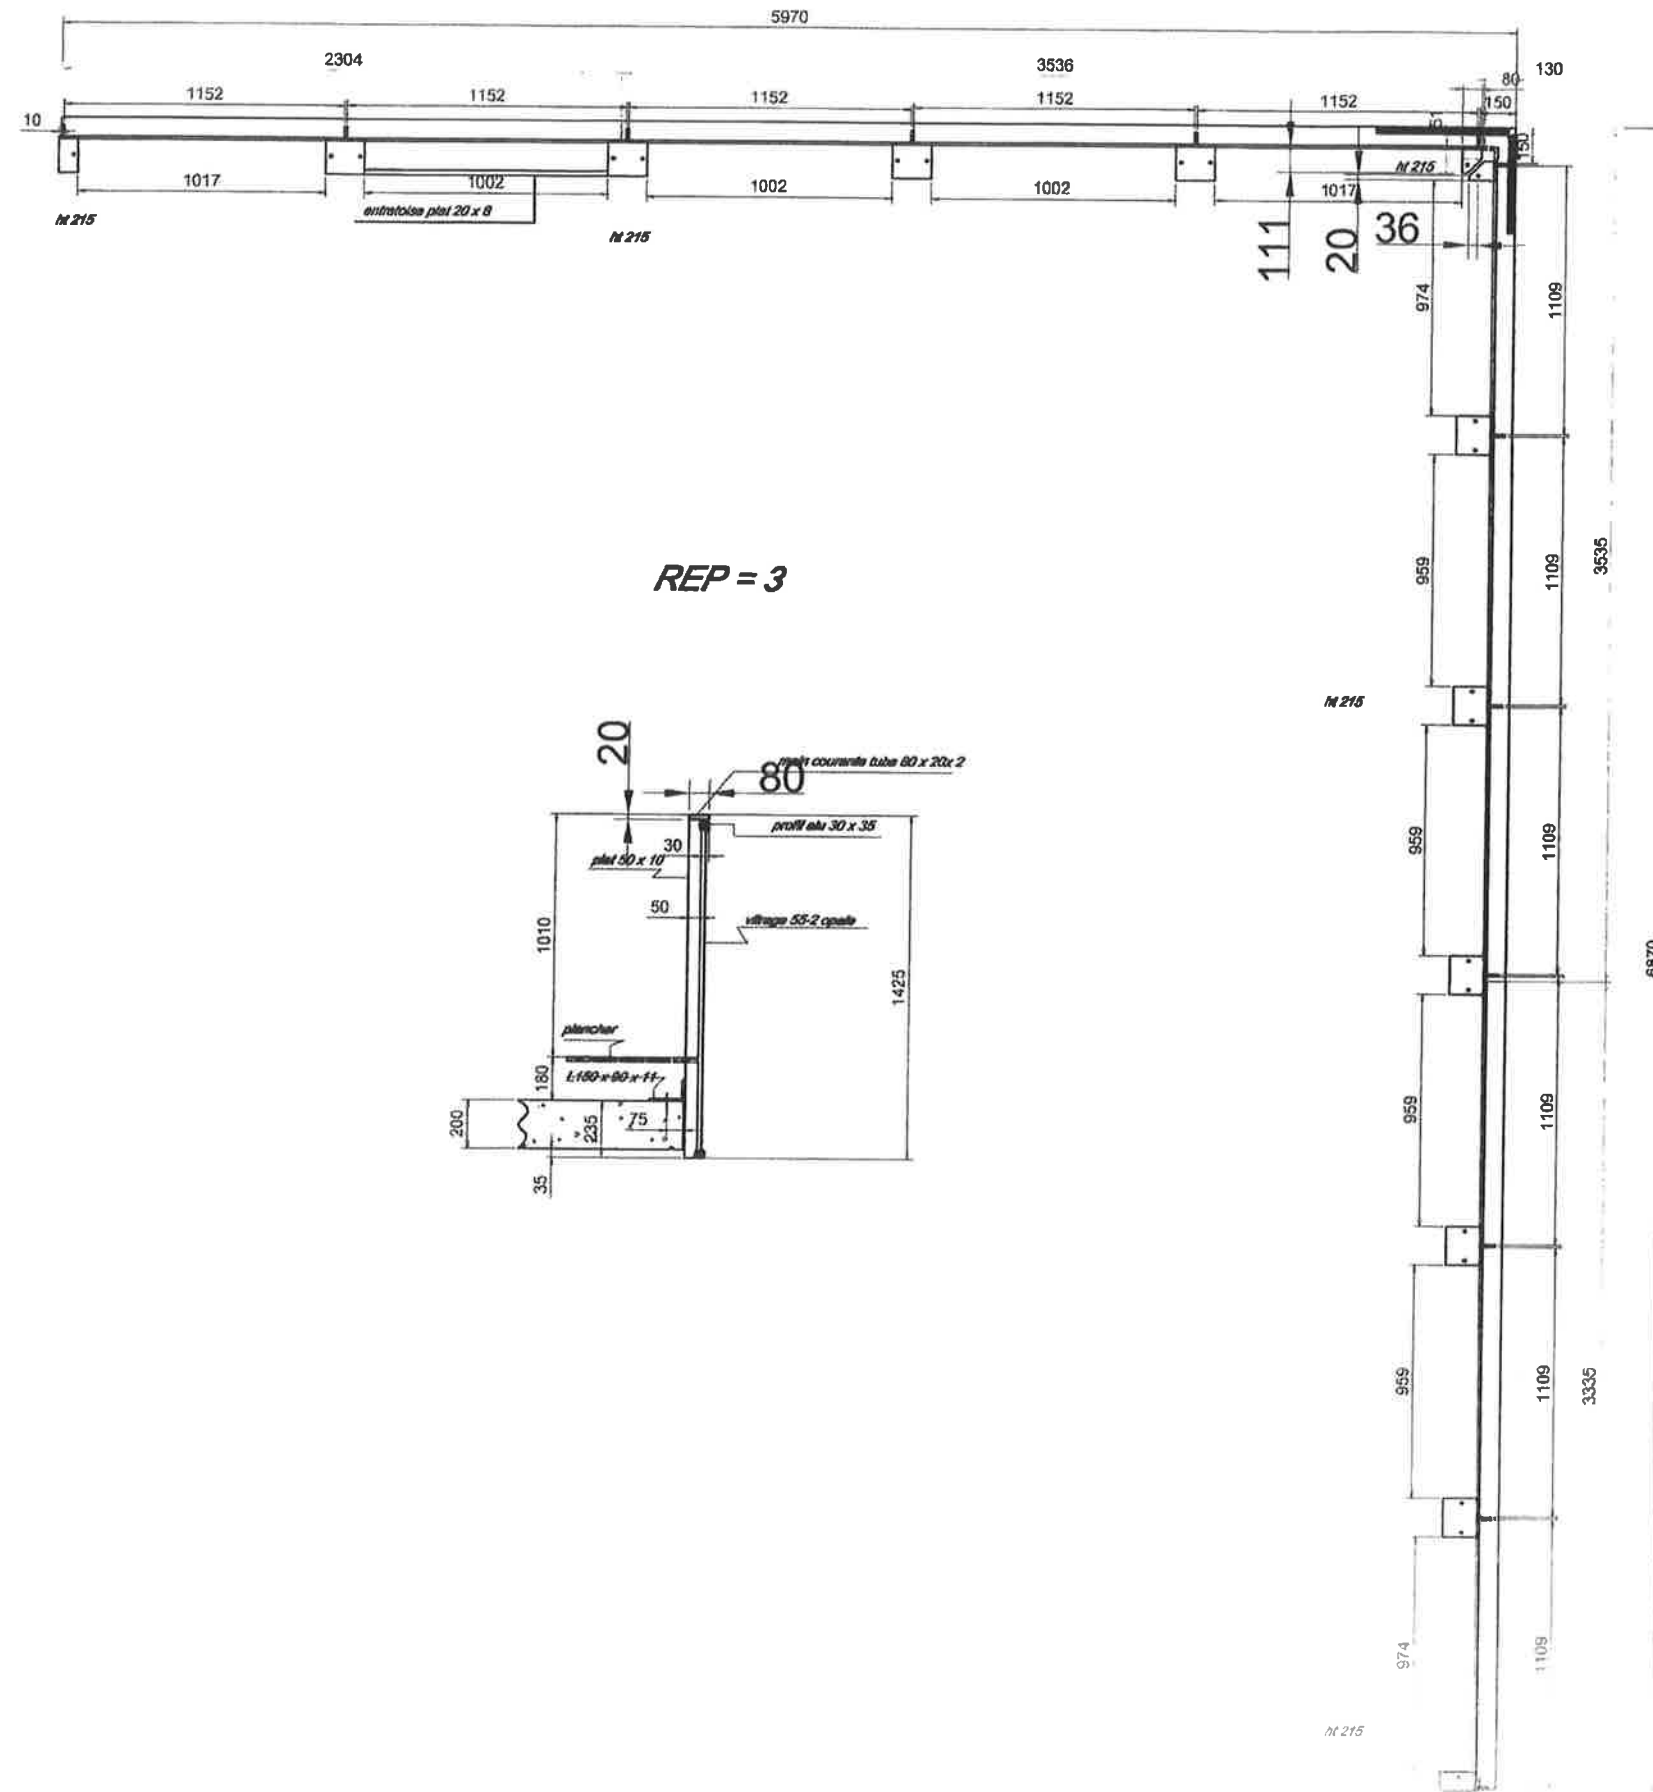


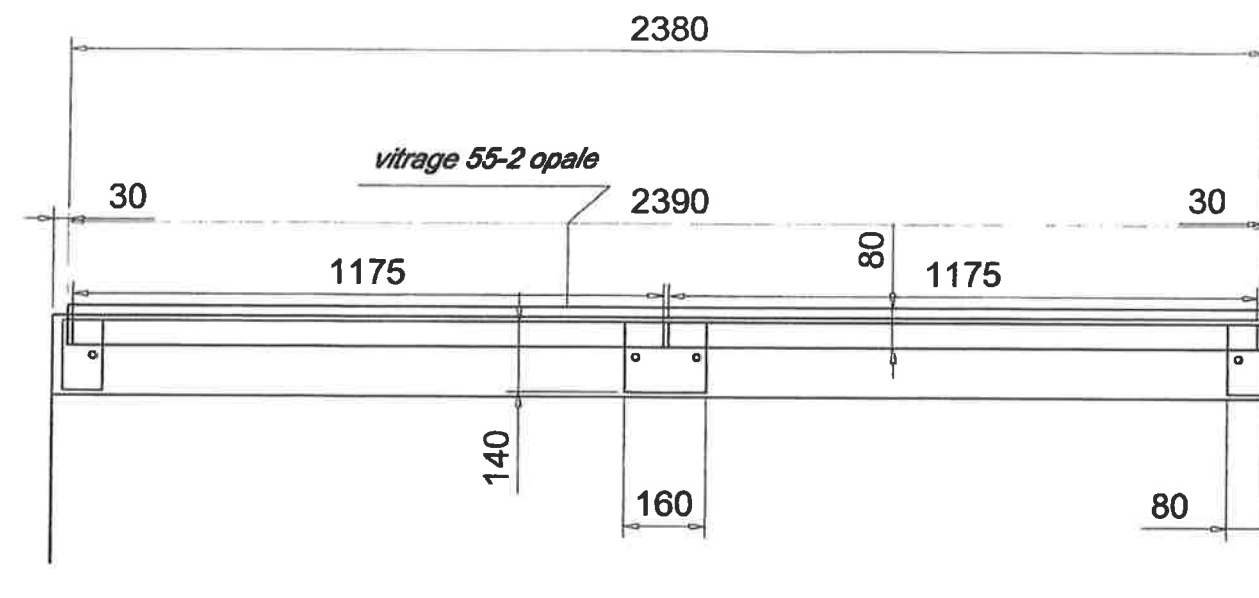




REP = 4

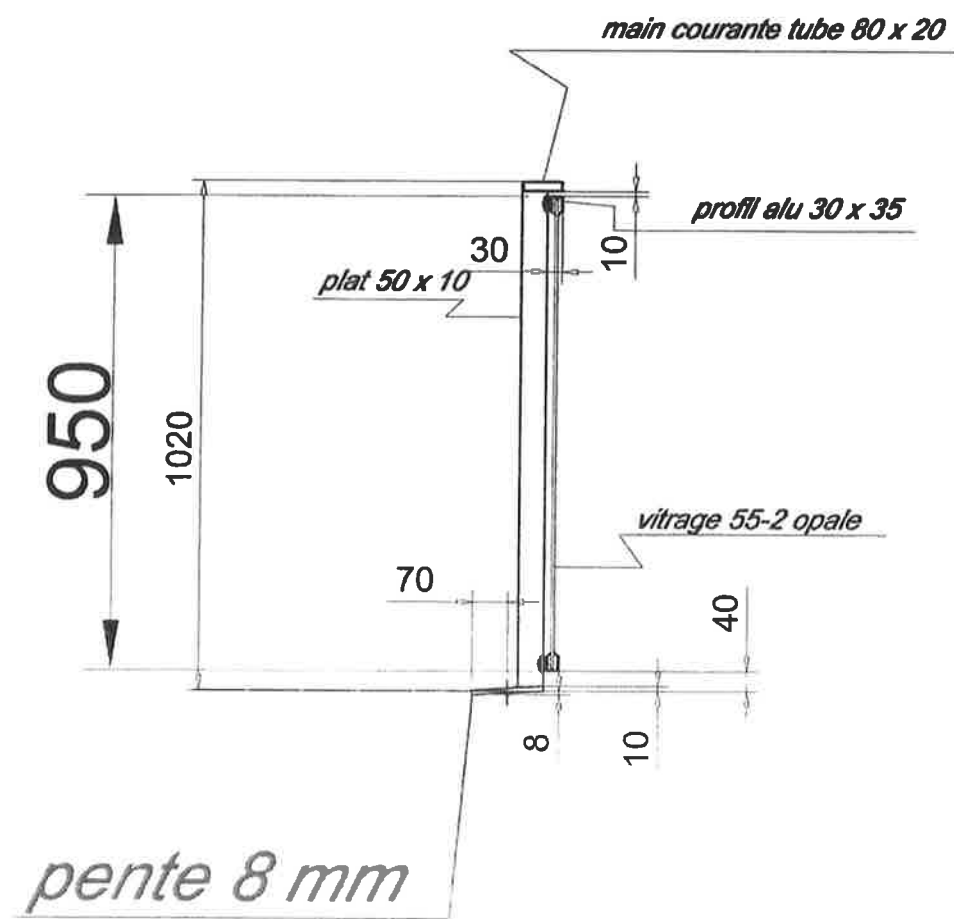


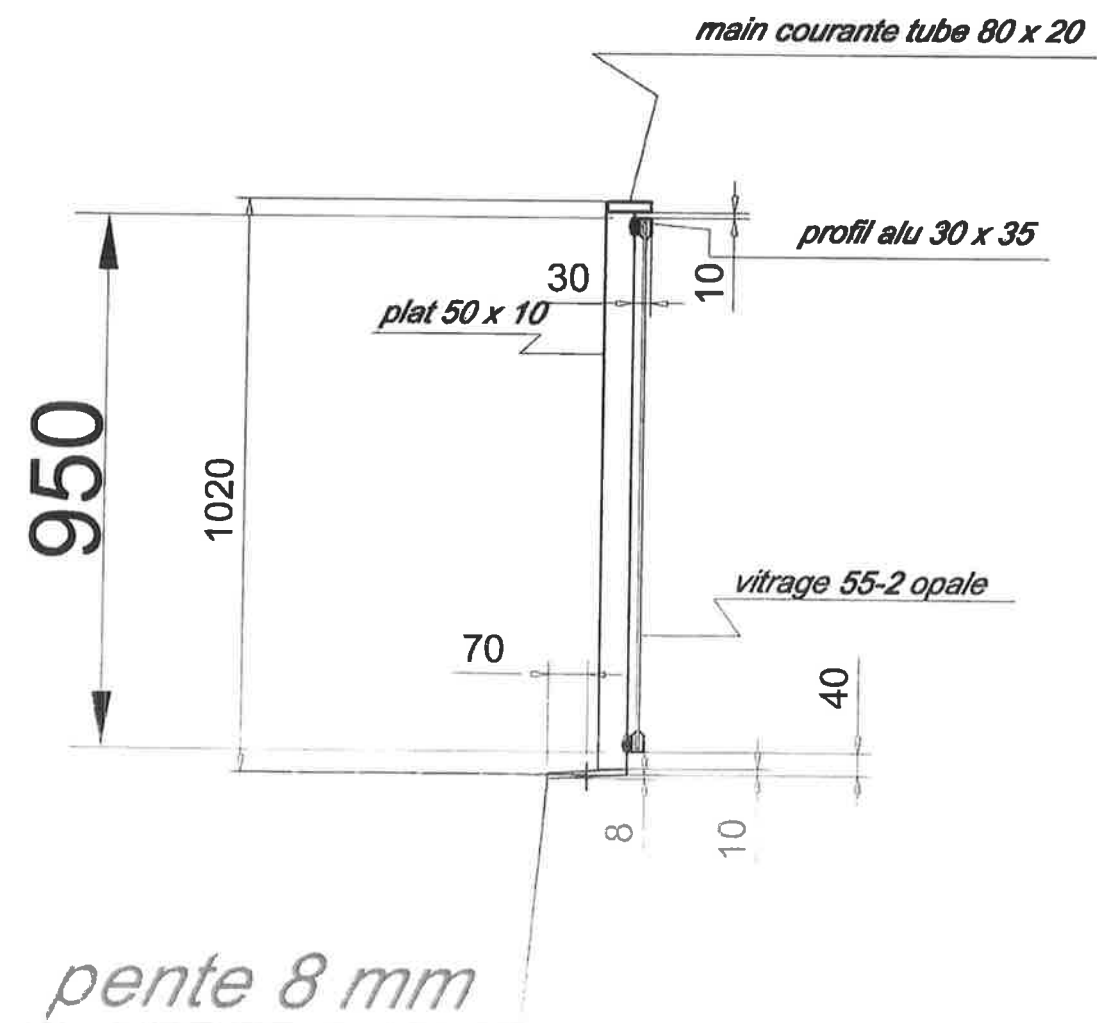

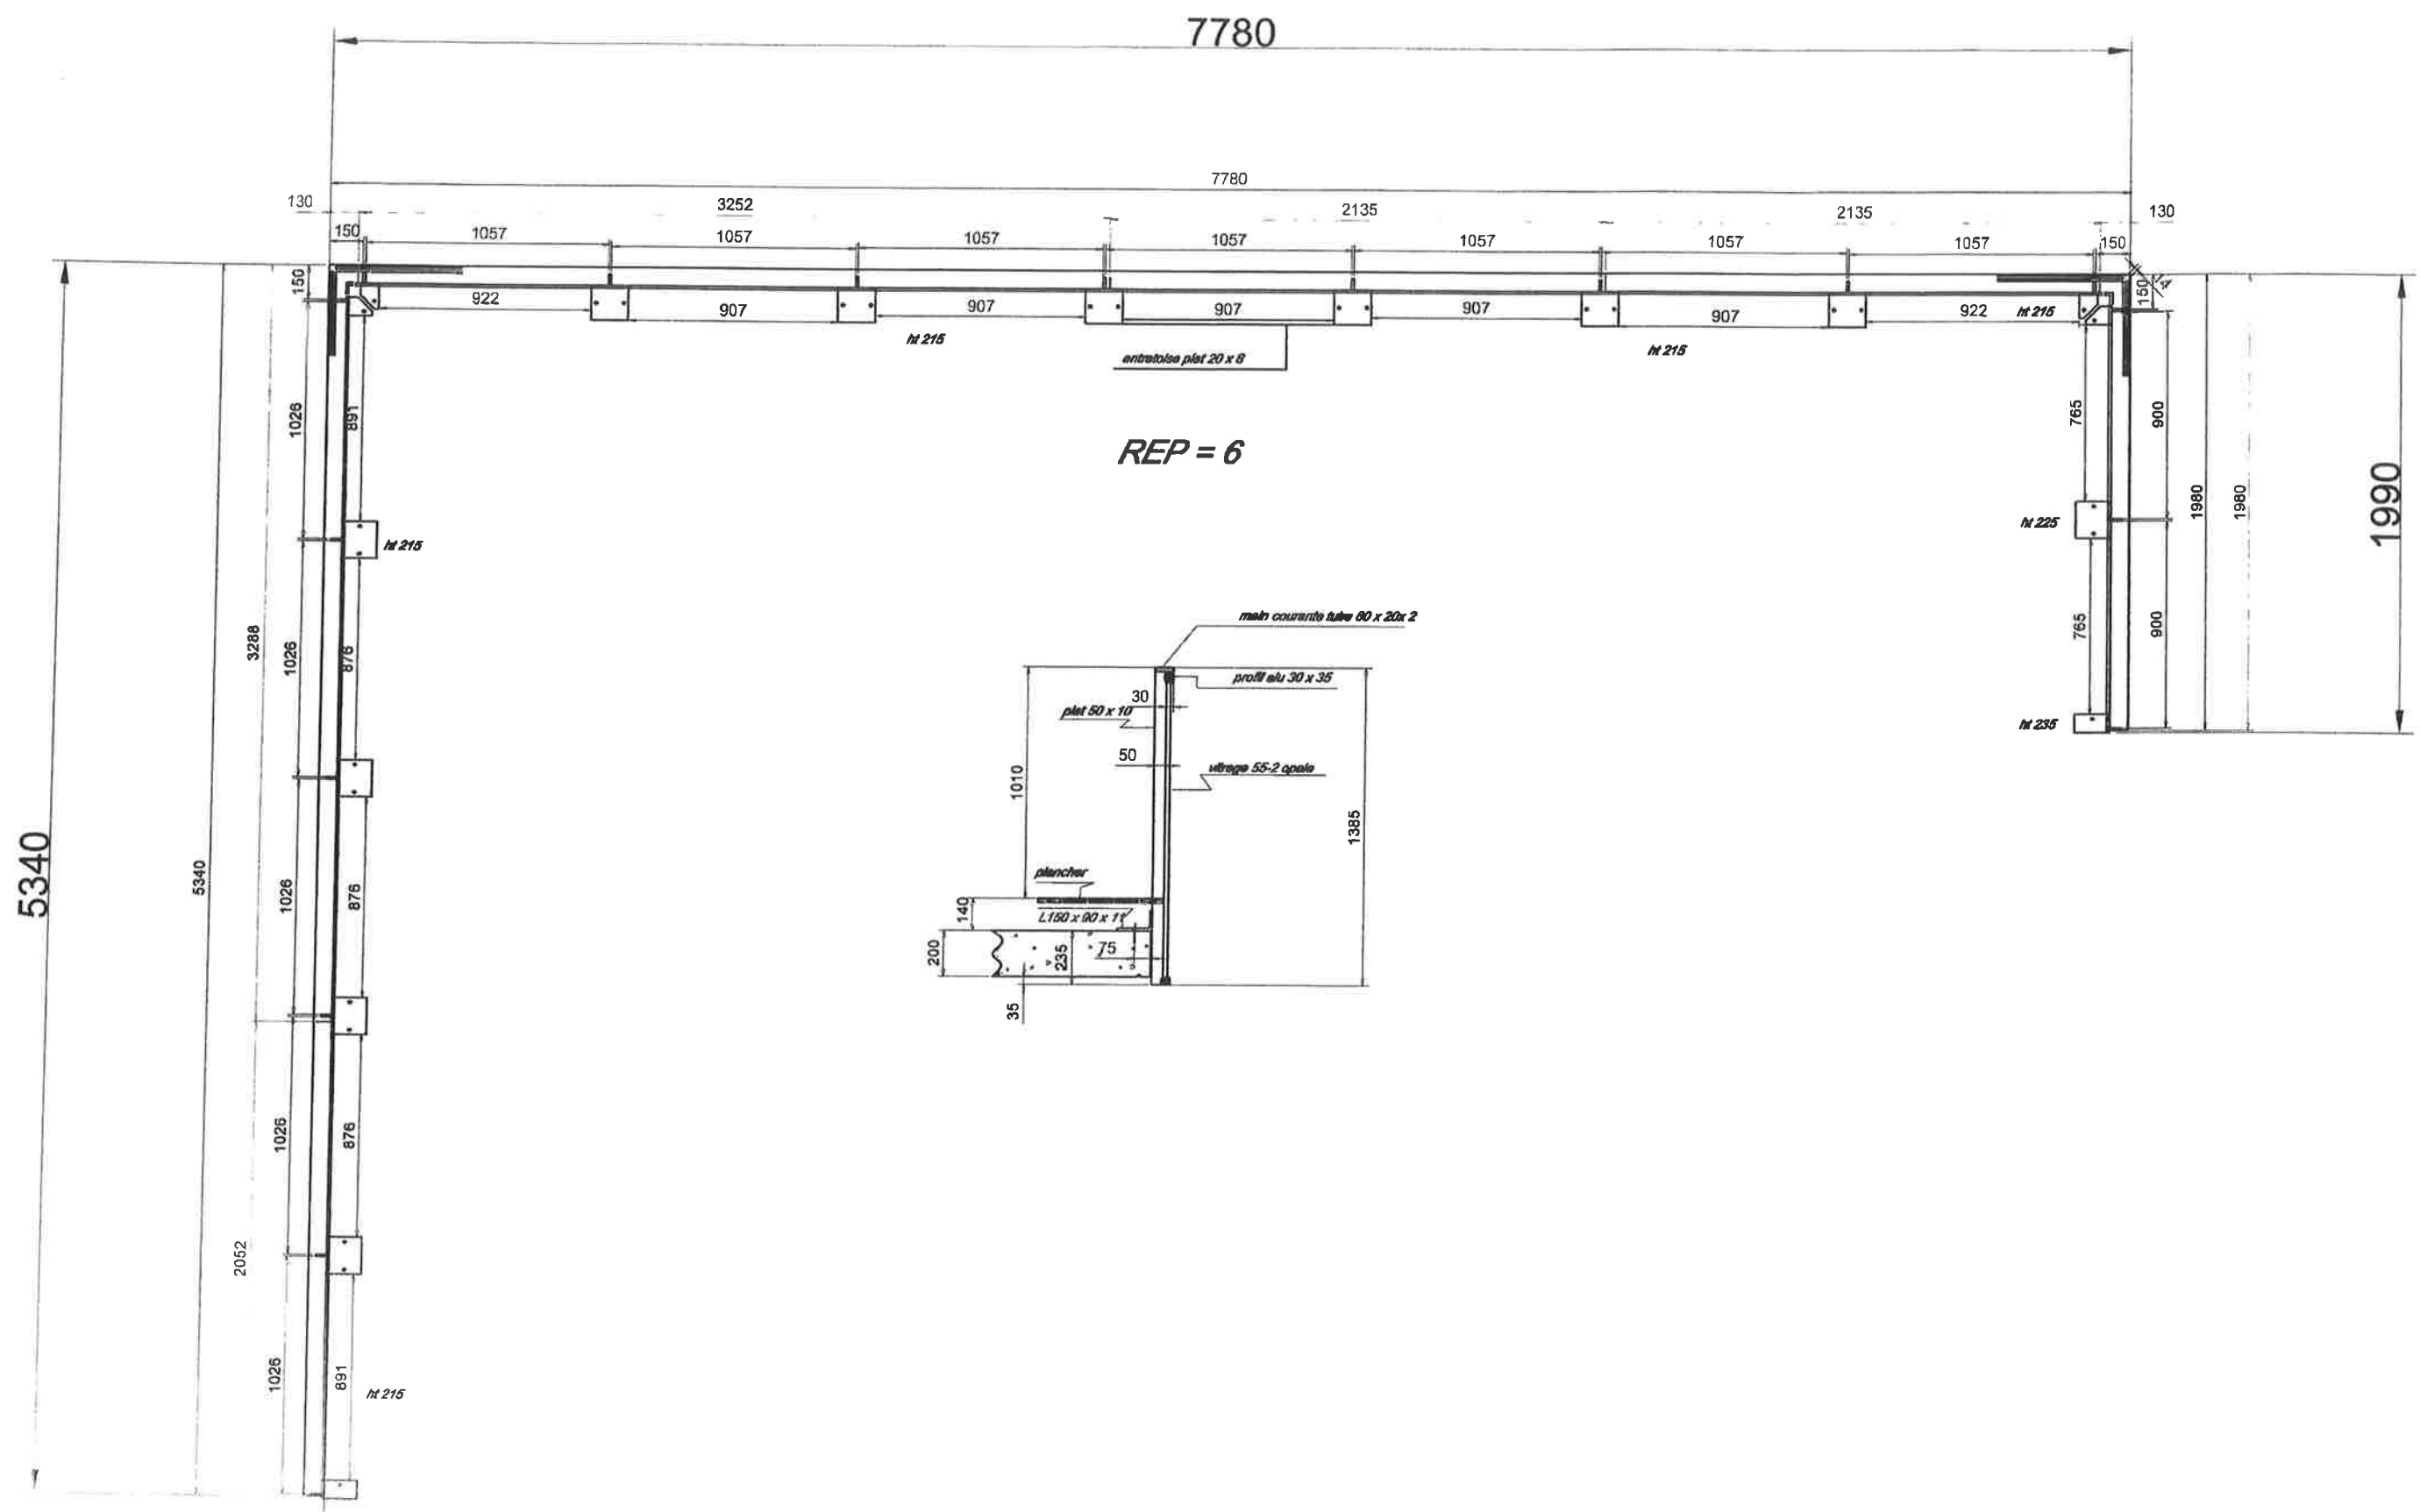


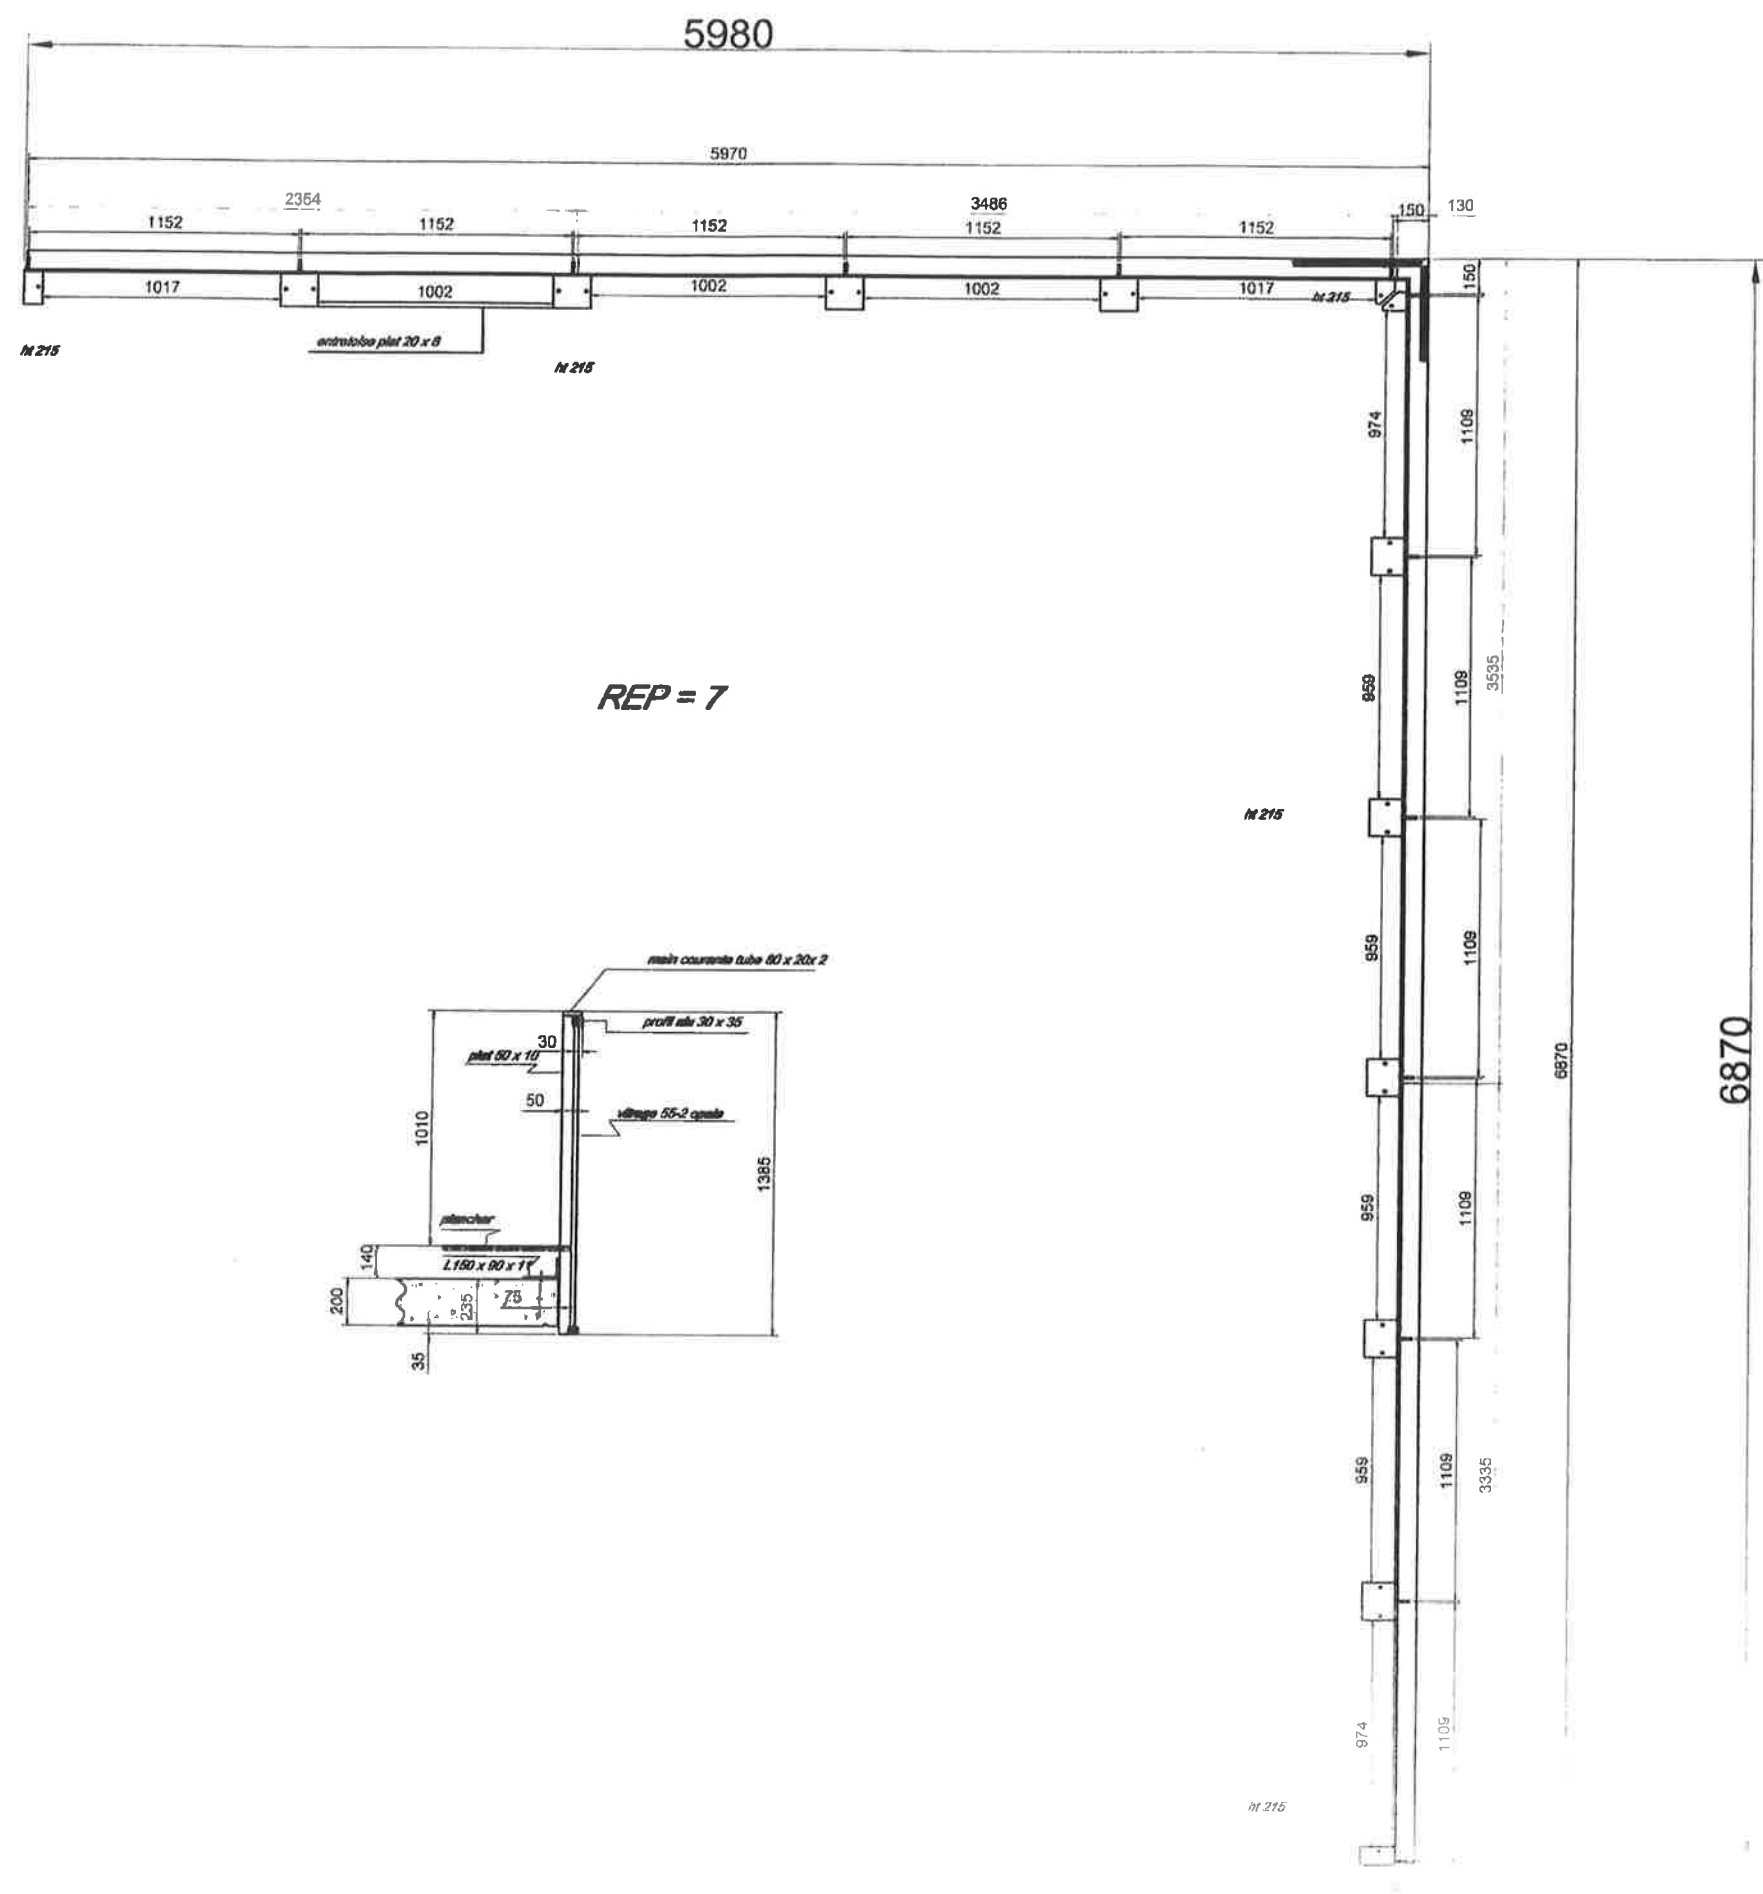

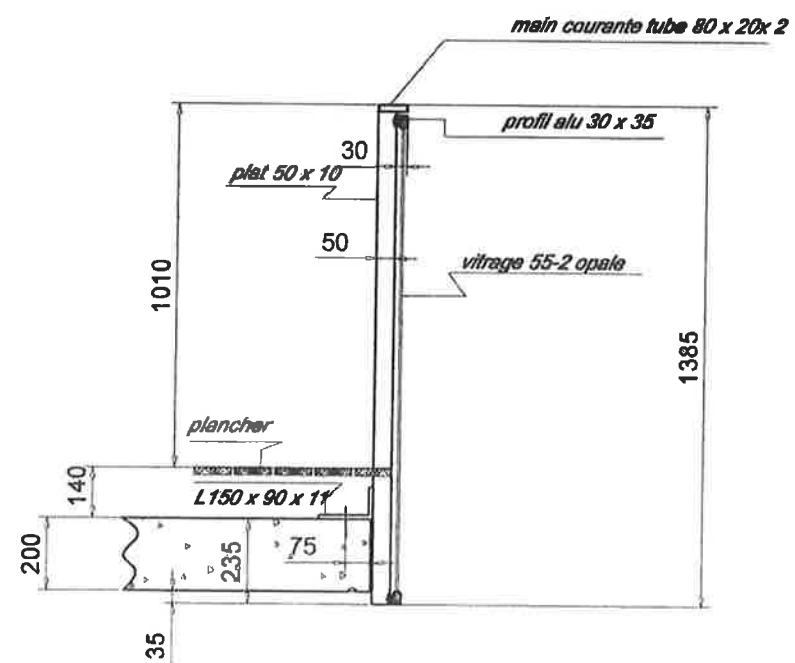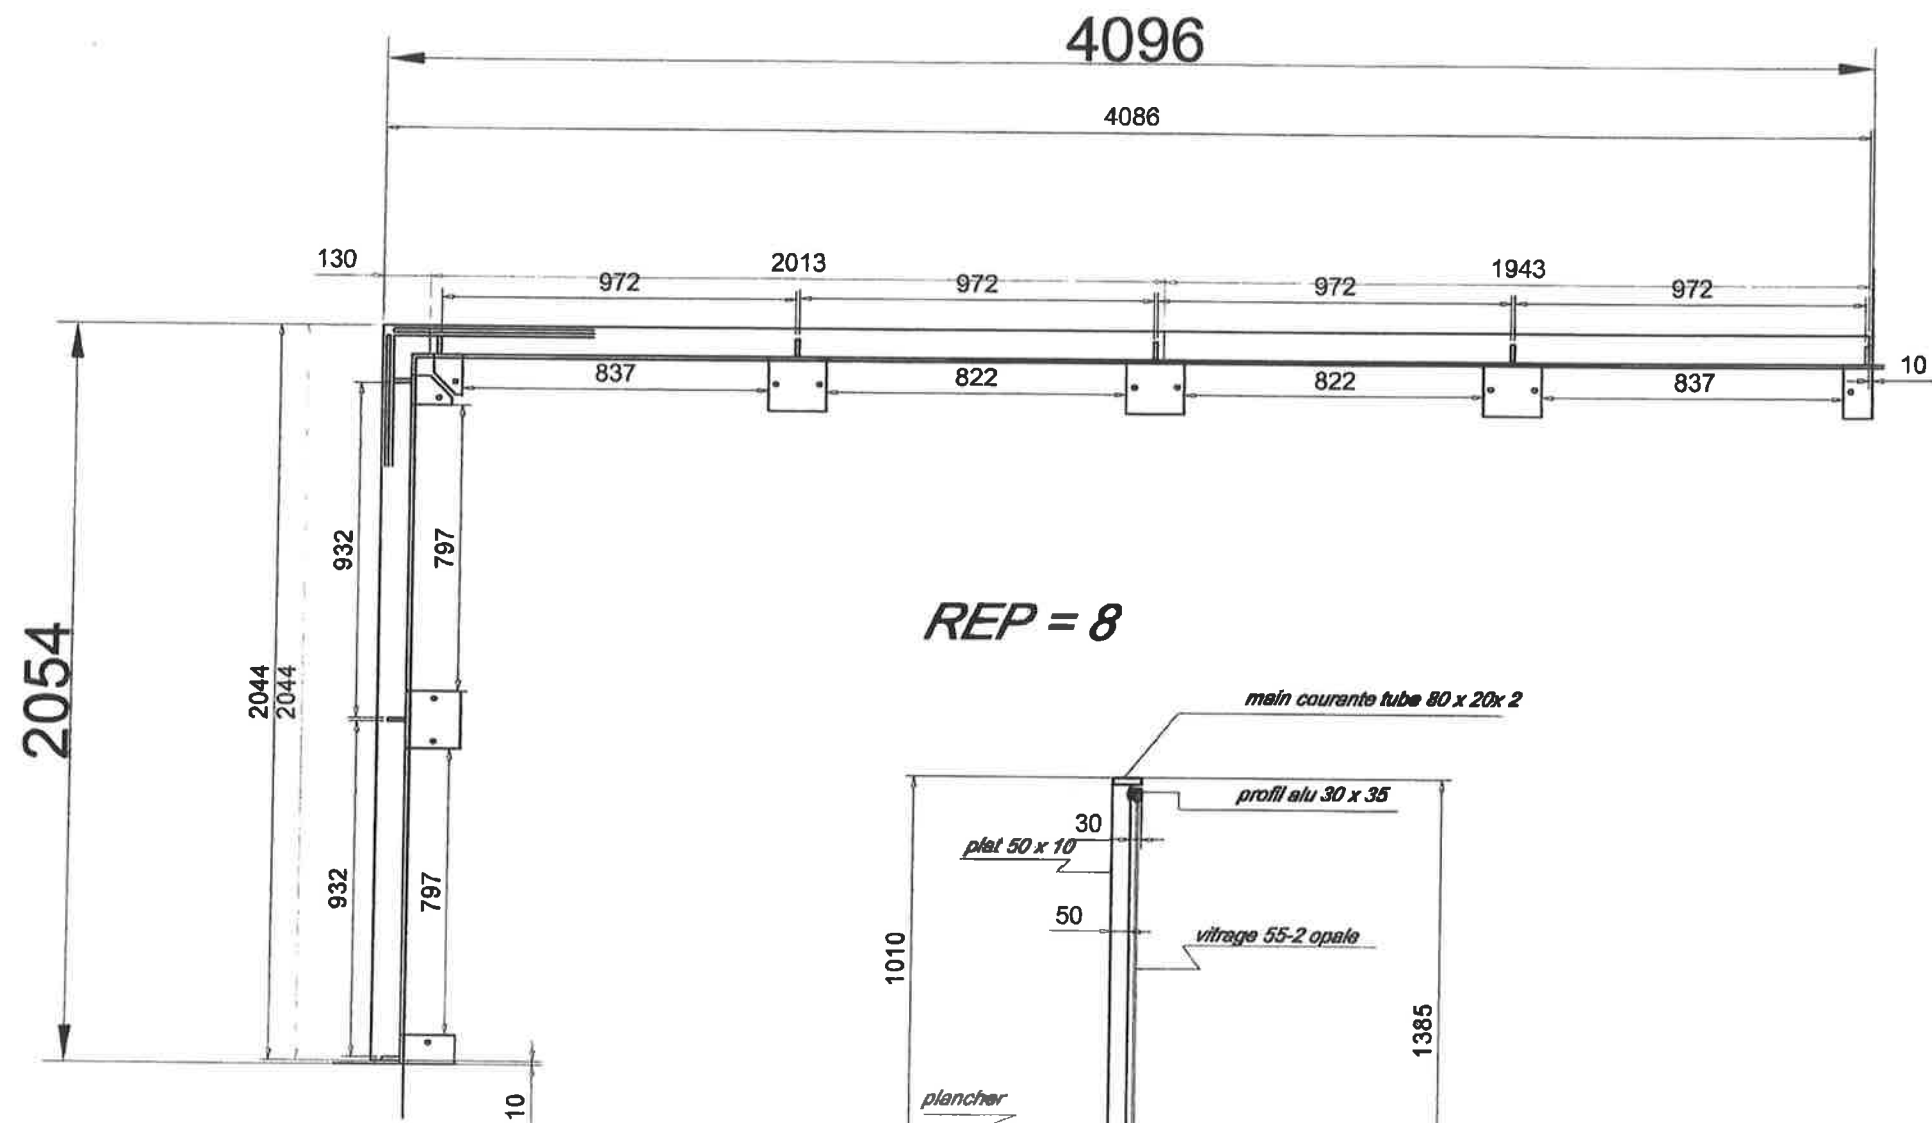


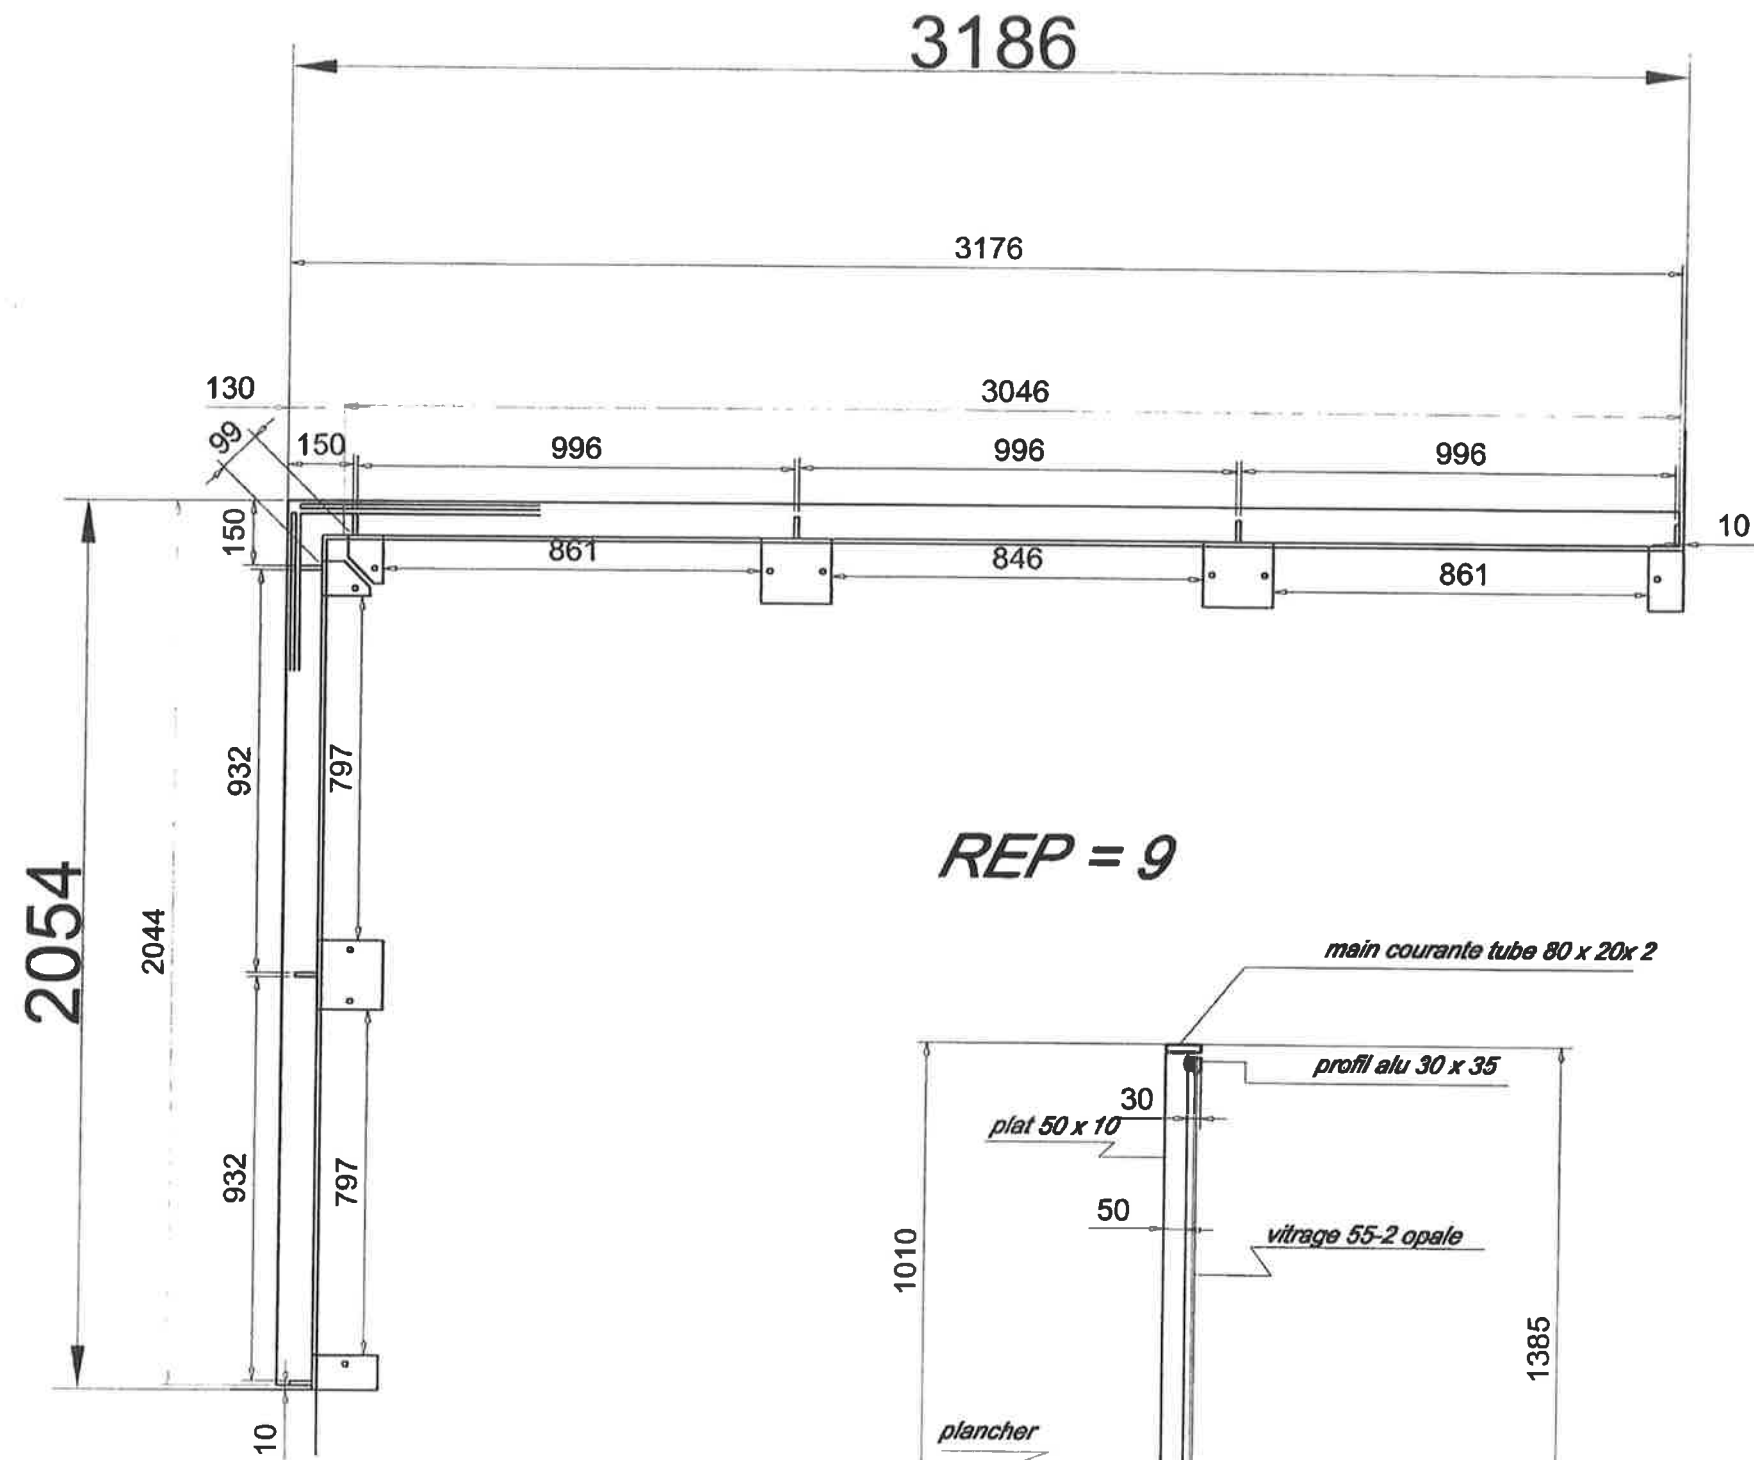

REP = 9

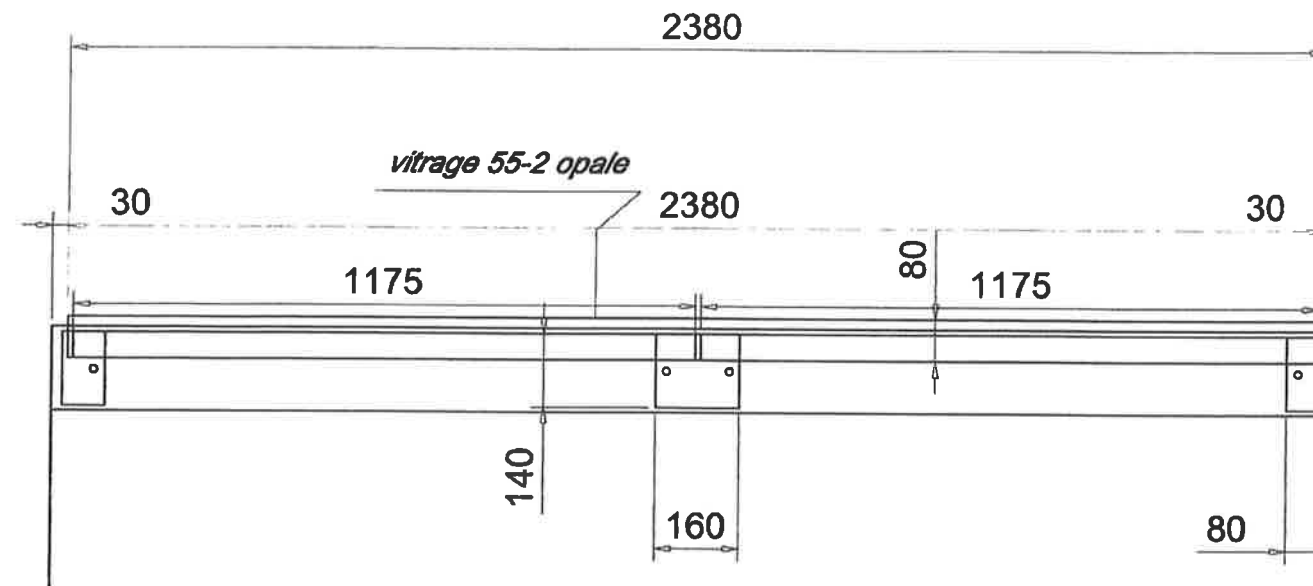

REP = 10

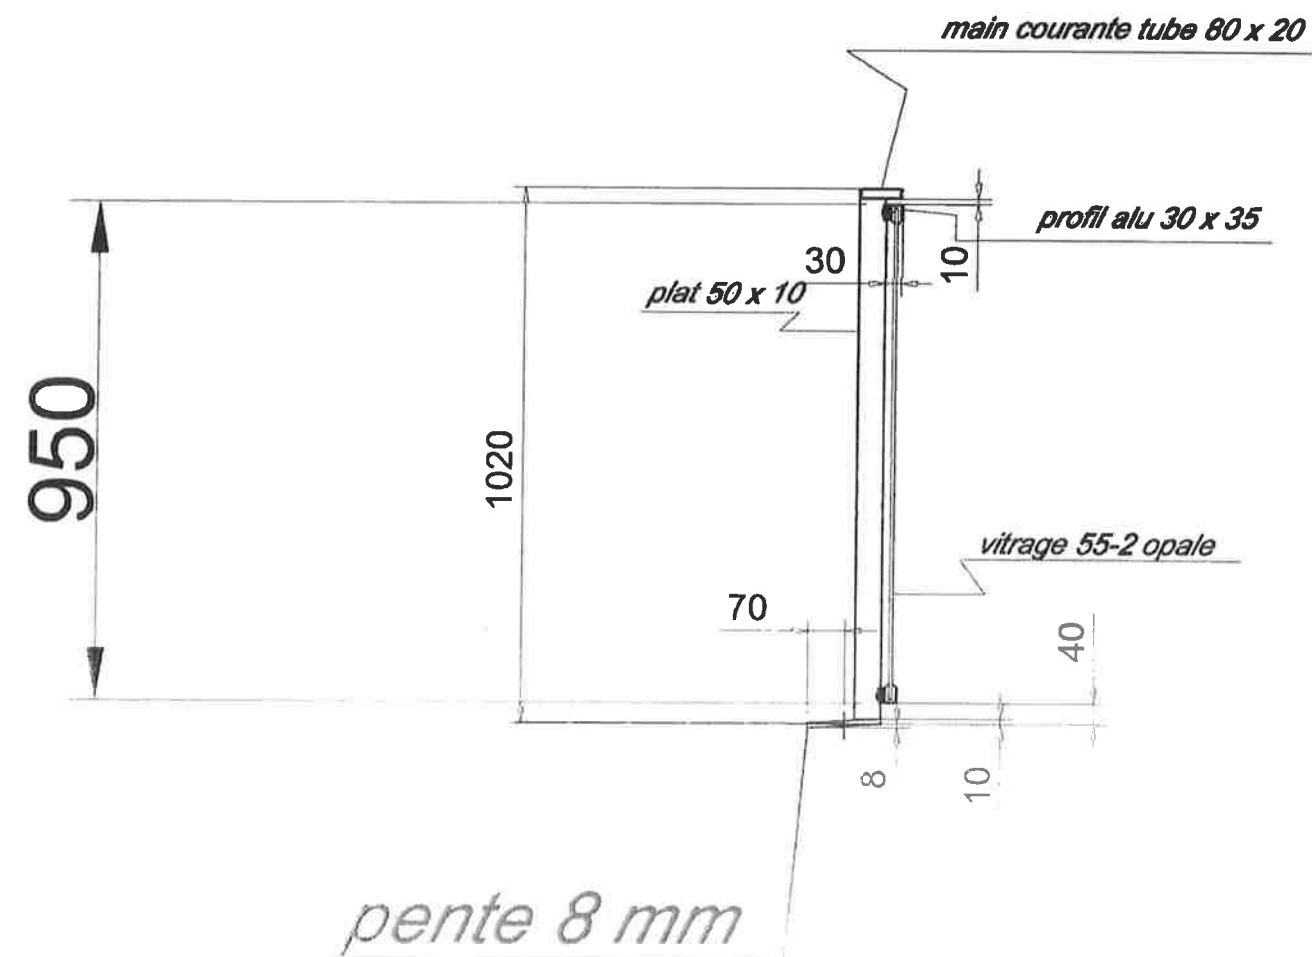


14980






3186

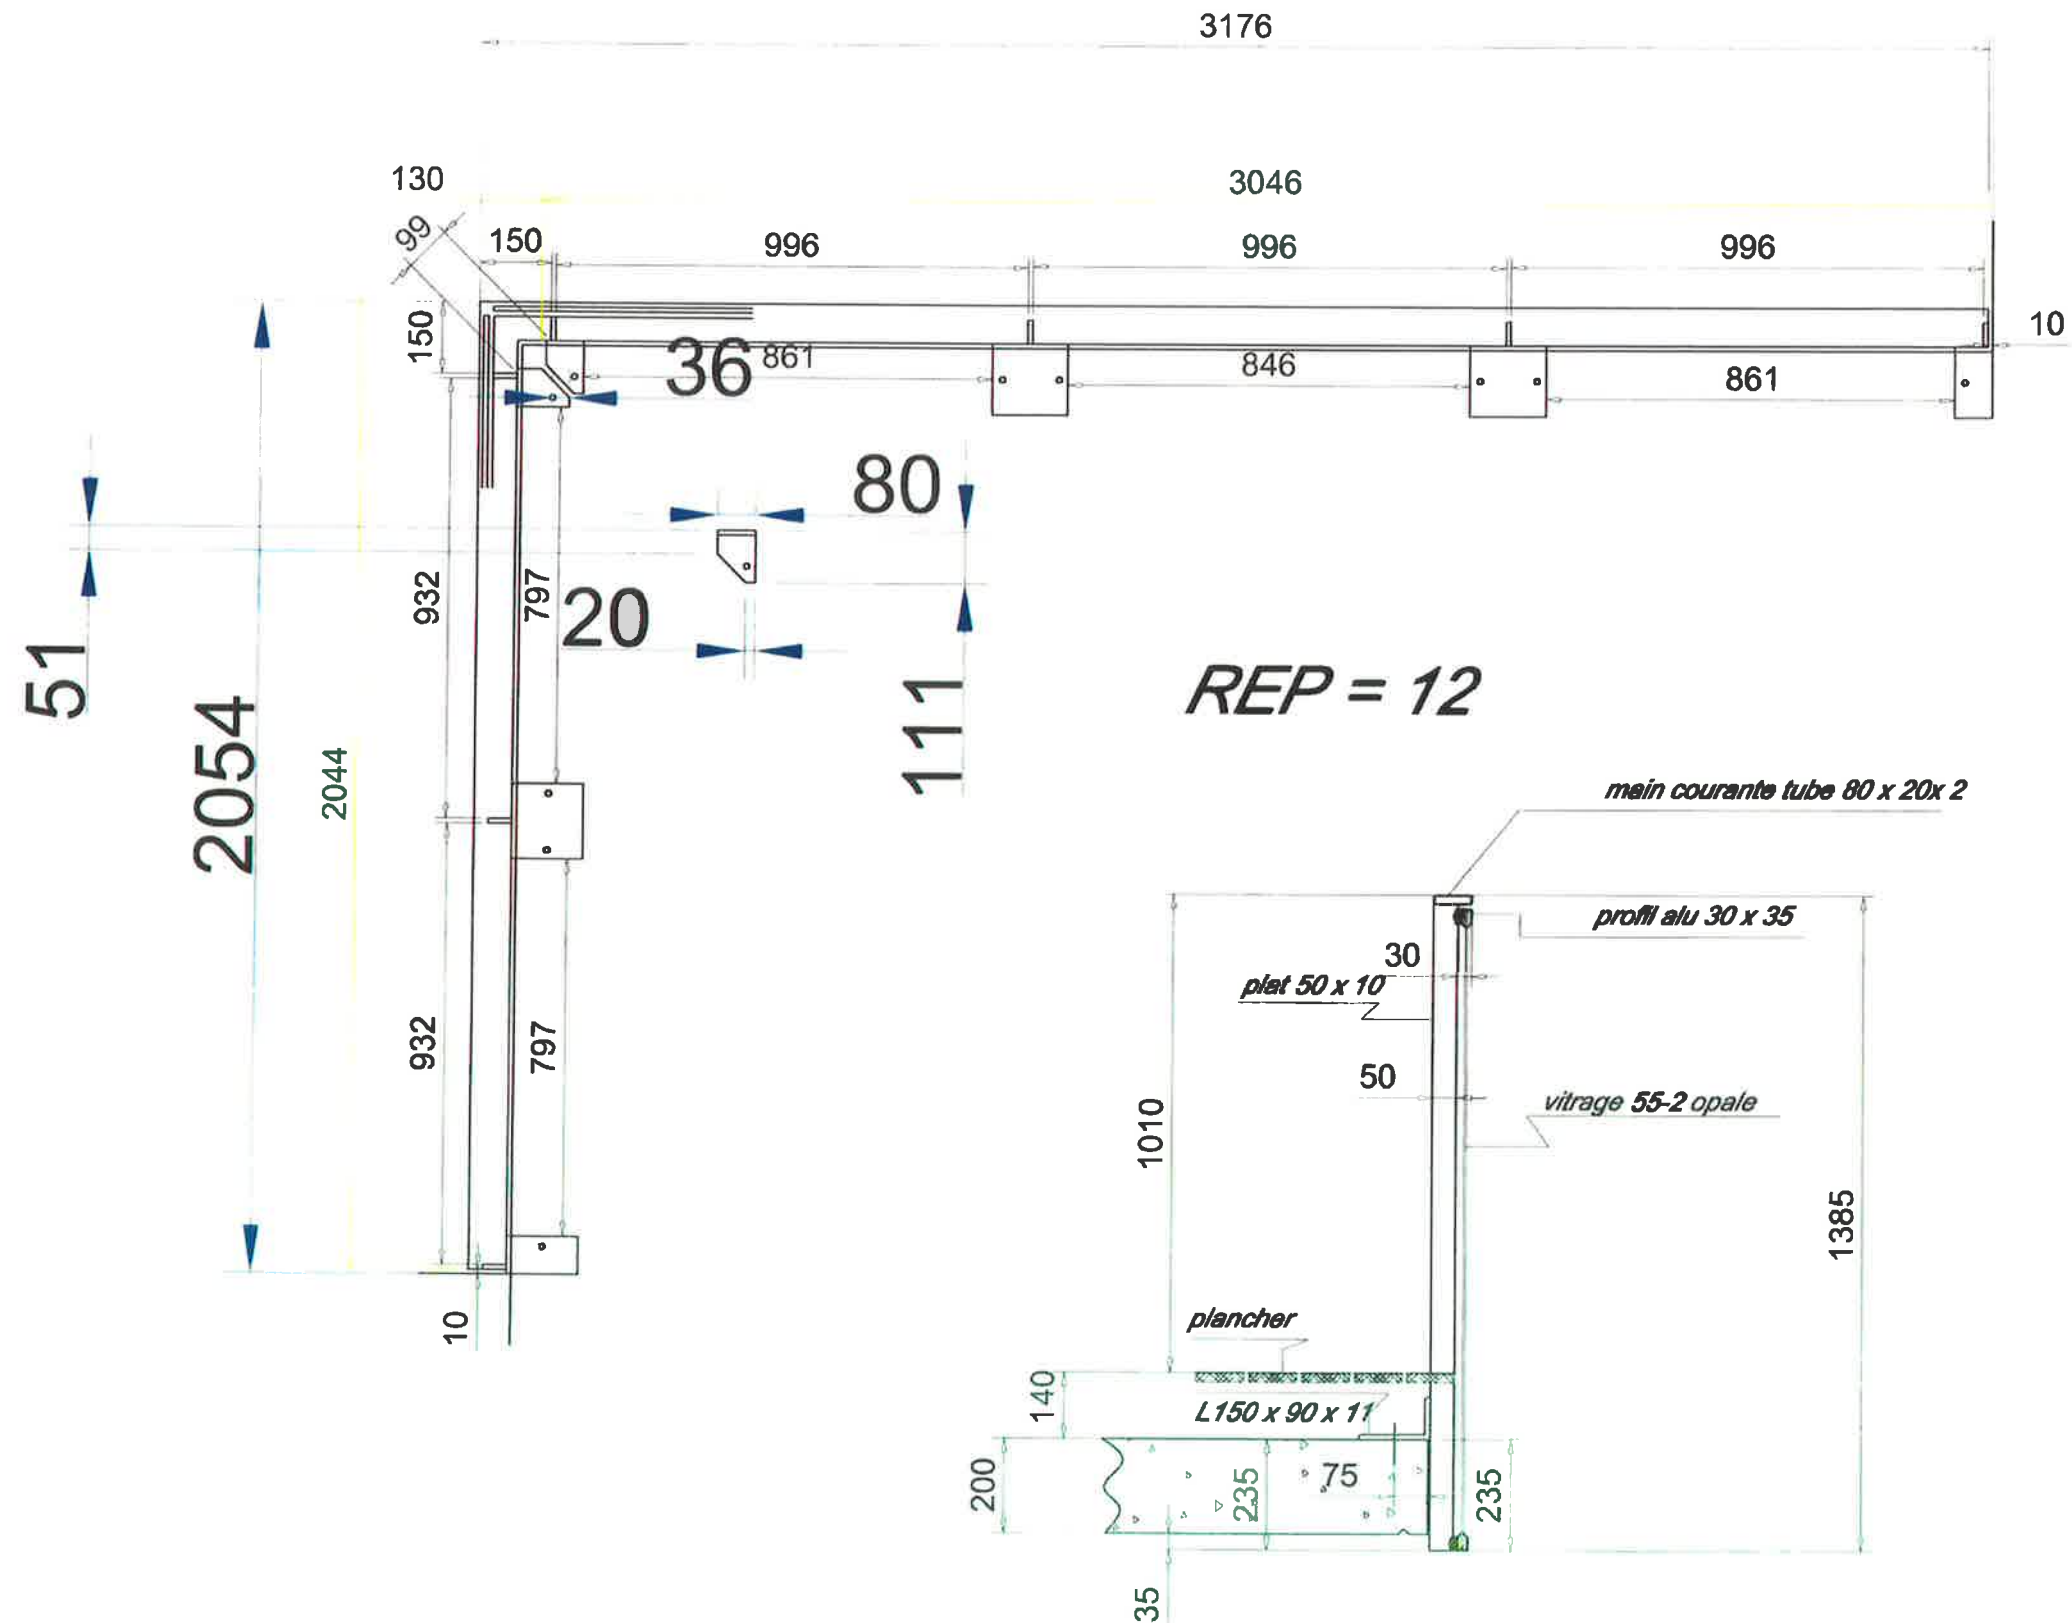

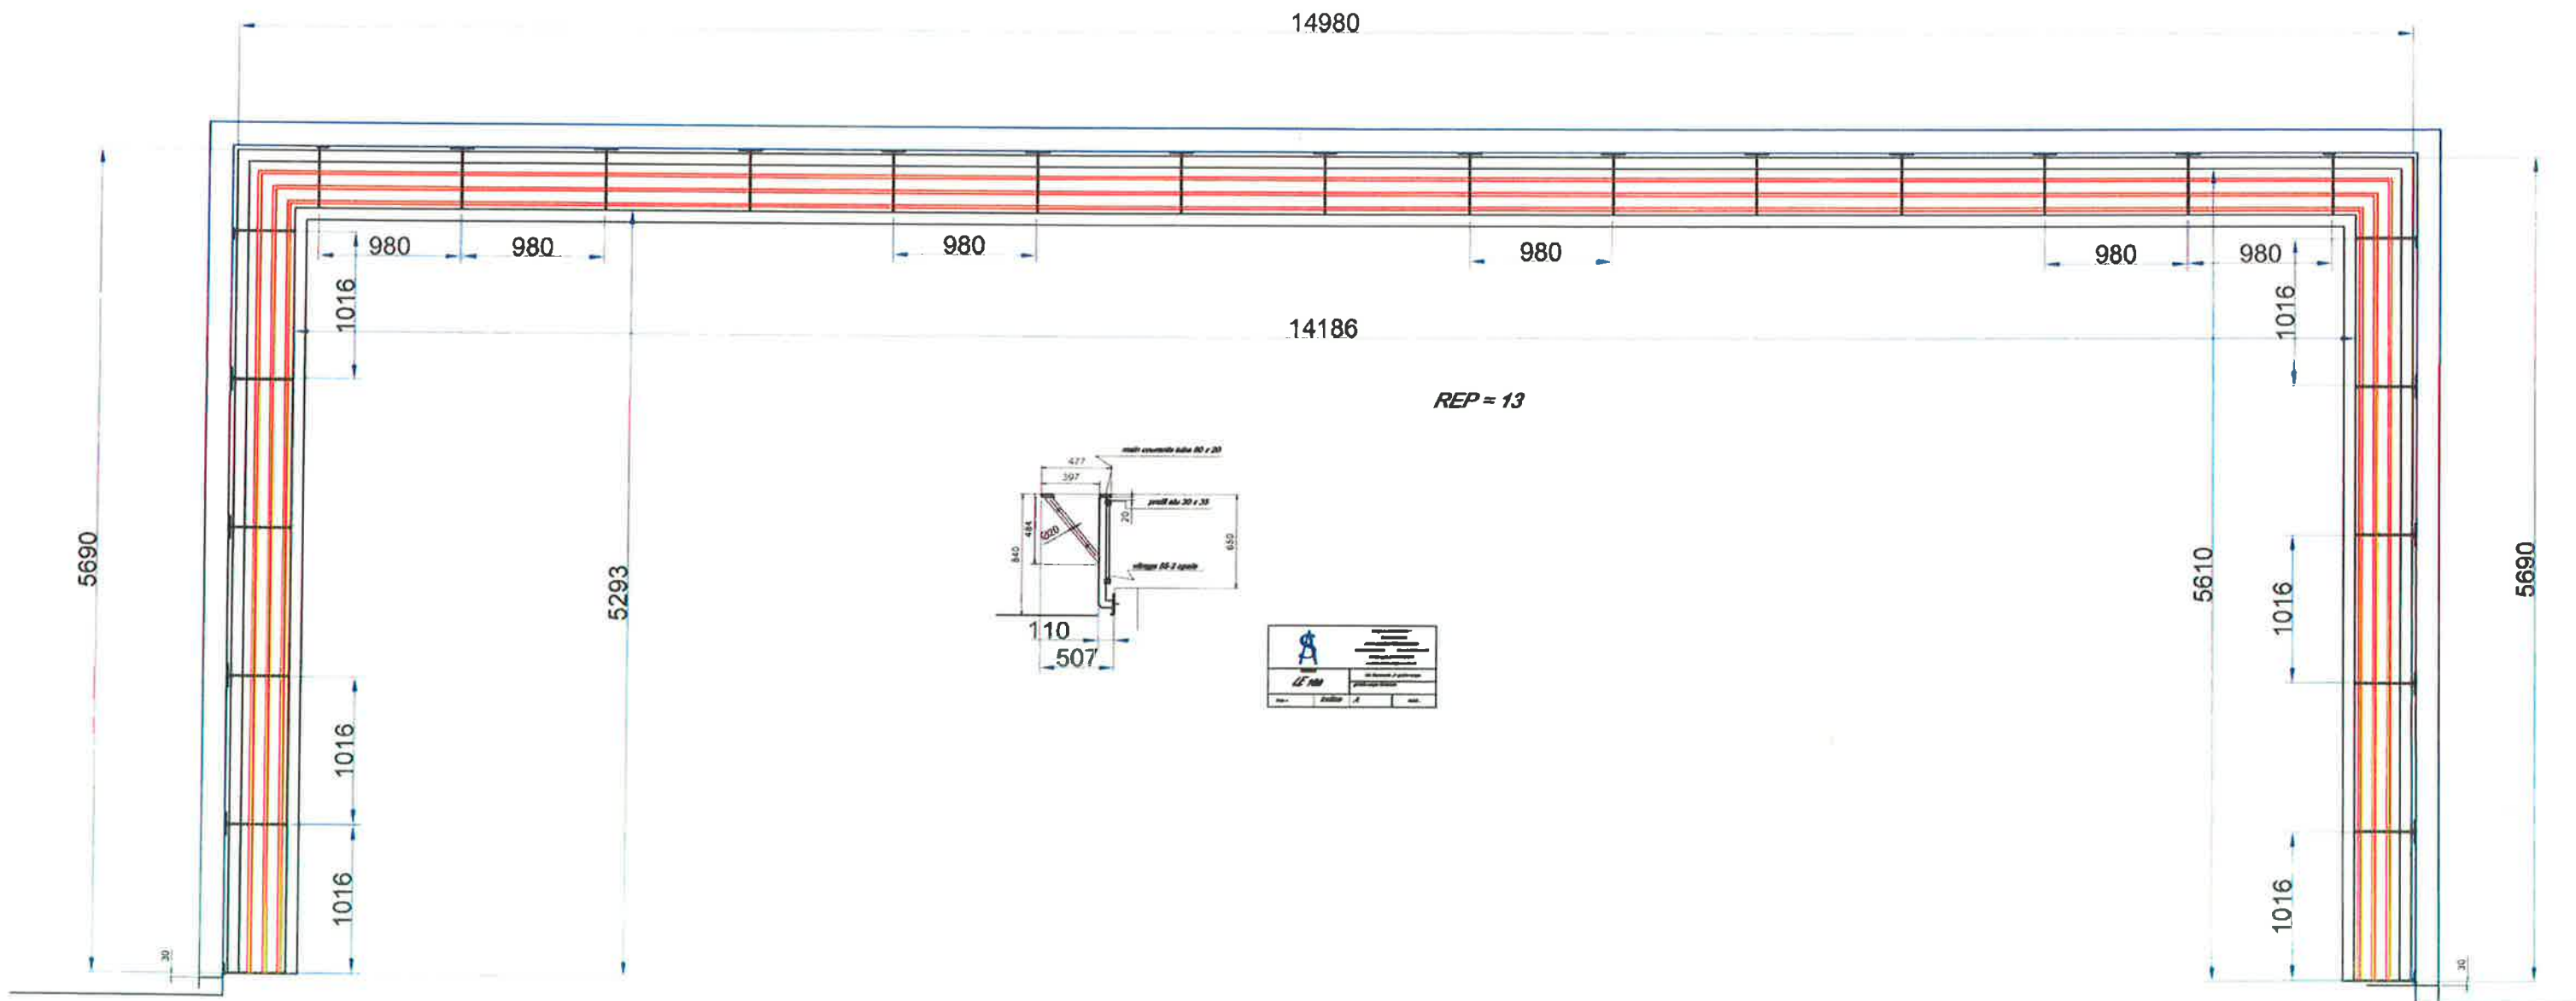

REP = 13


REP = 13

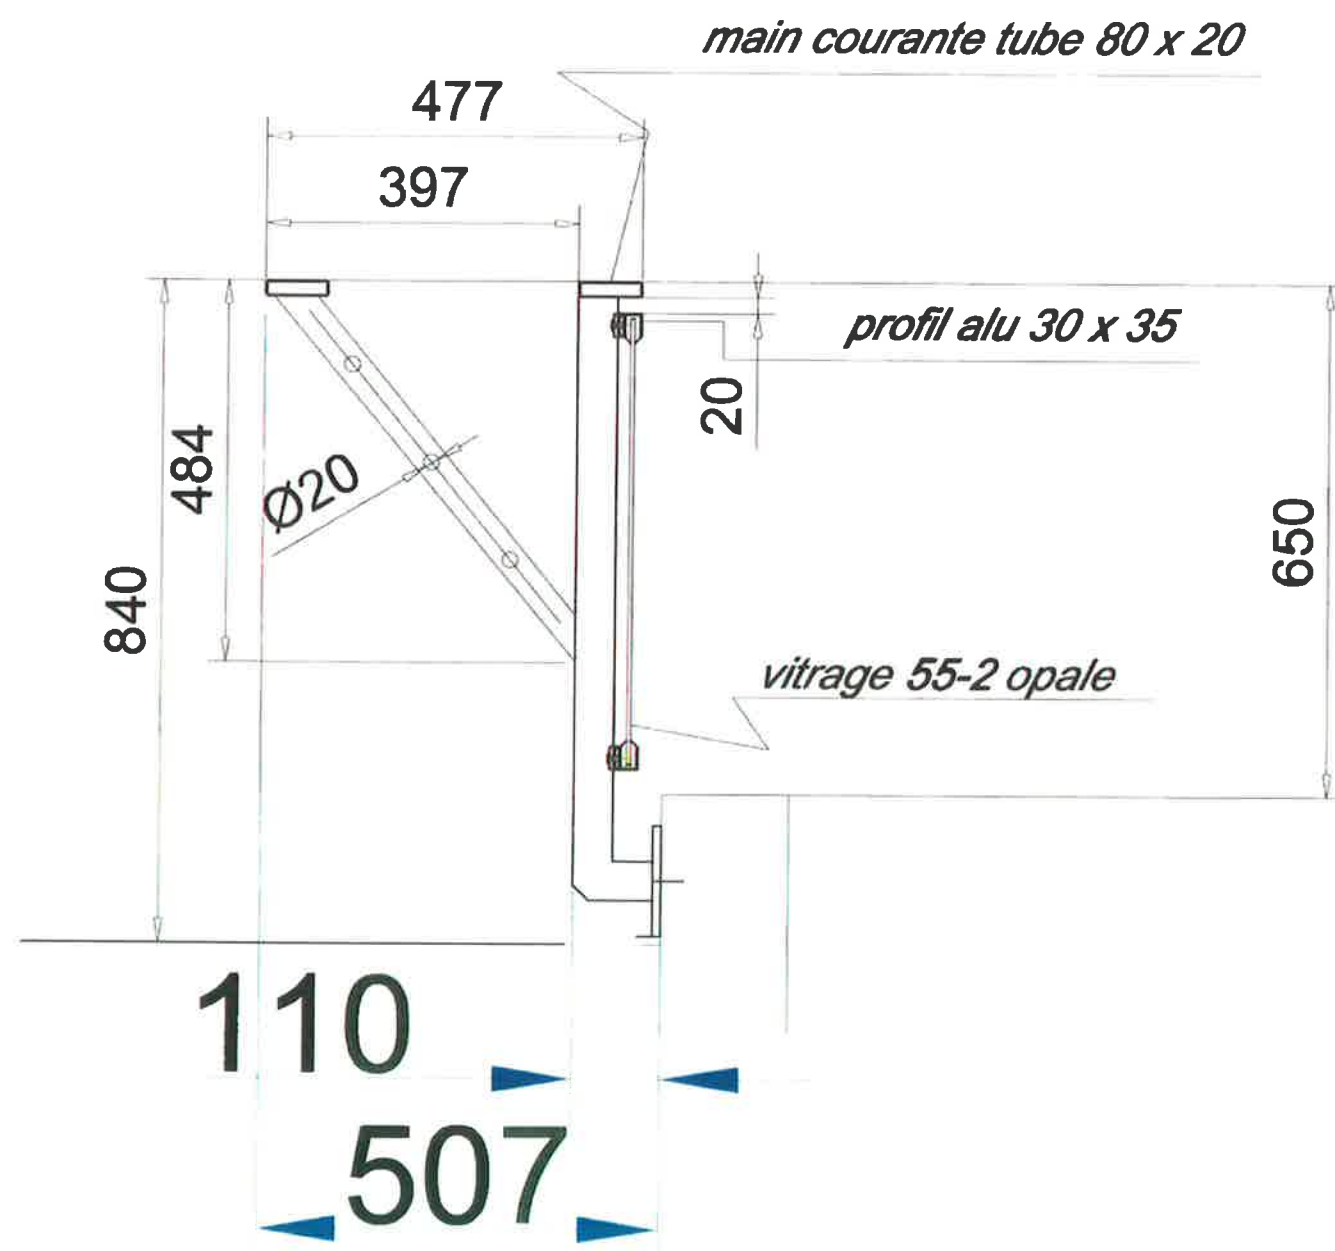


		Siège social et atelier : Zone Artisanale 69124 COLOMBIER-SAUGNIEU Tél. 04 78 32 86 33 Fax 04 78 32 84 23 R.C.S. Lyon B 340 246 283 contact.schont.ss@wanadoo.fr	
Chantier LE 180		lot Serrurerie / garde-corps garde-corps terrasse	
Date :	indice	A	PAGE

9010


6050

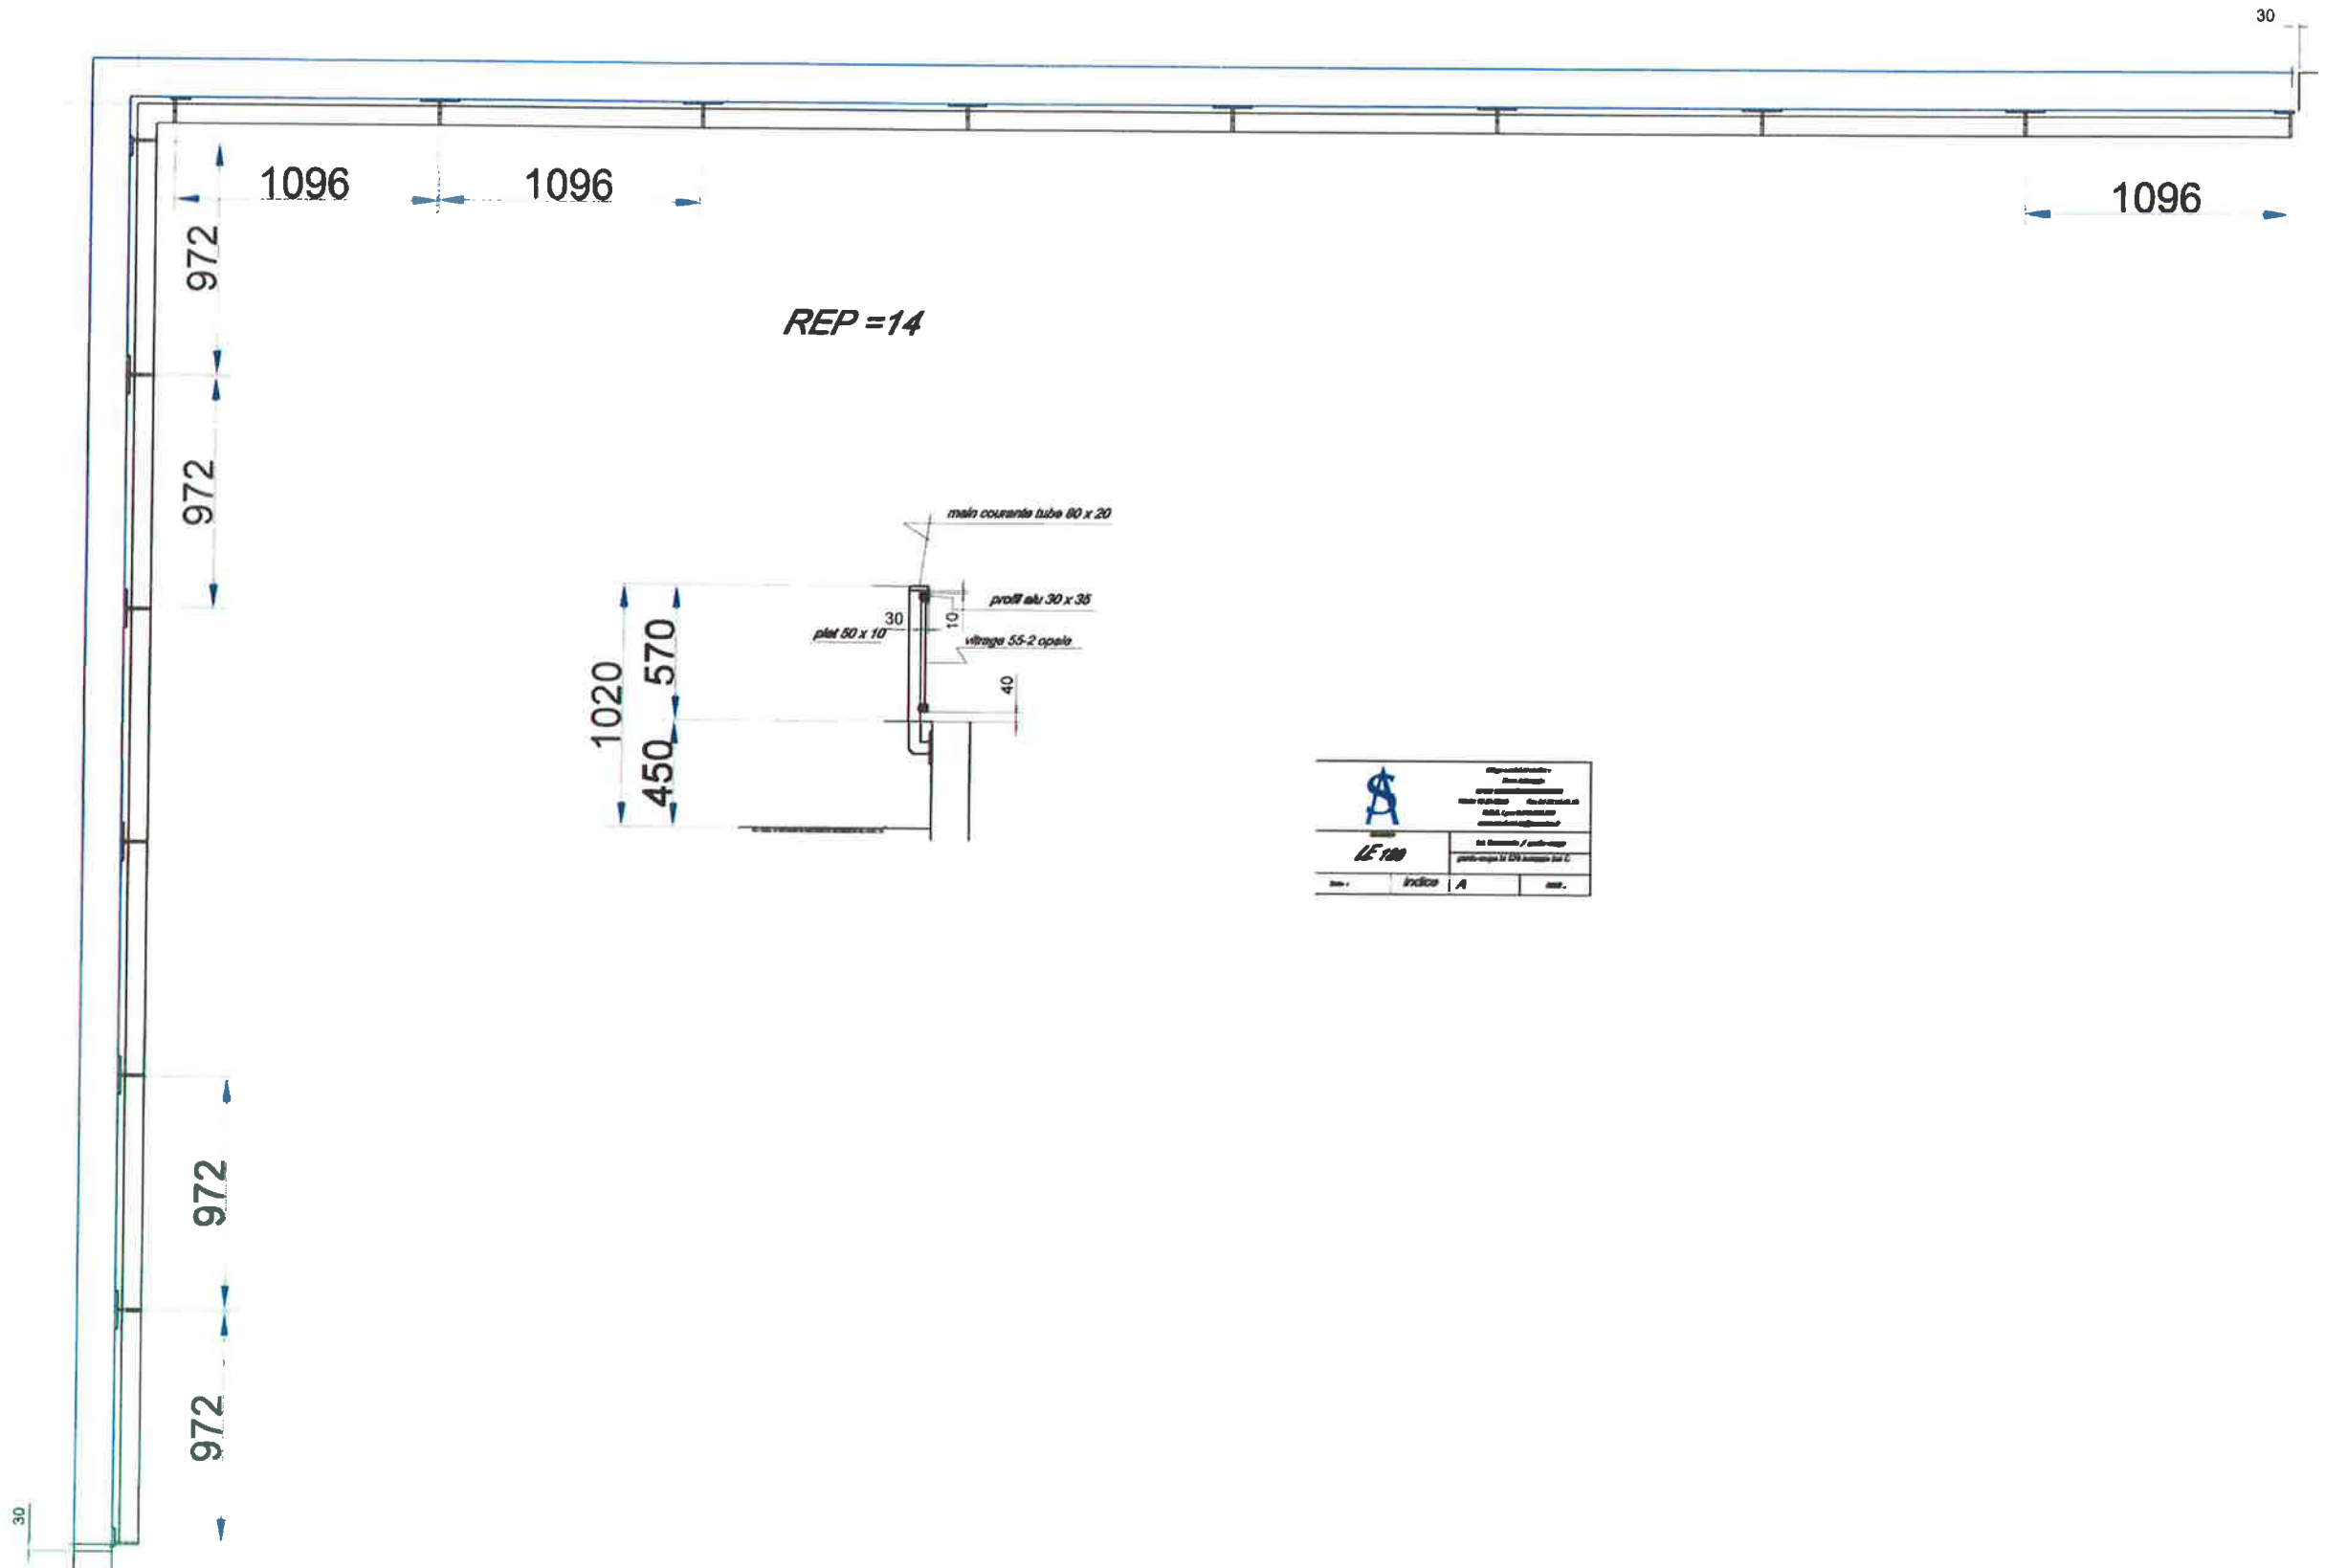

6435

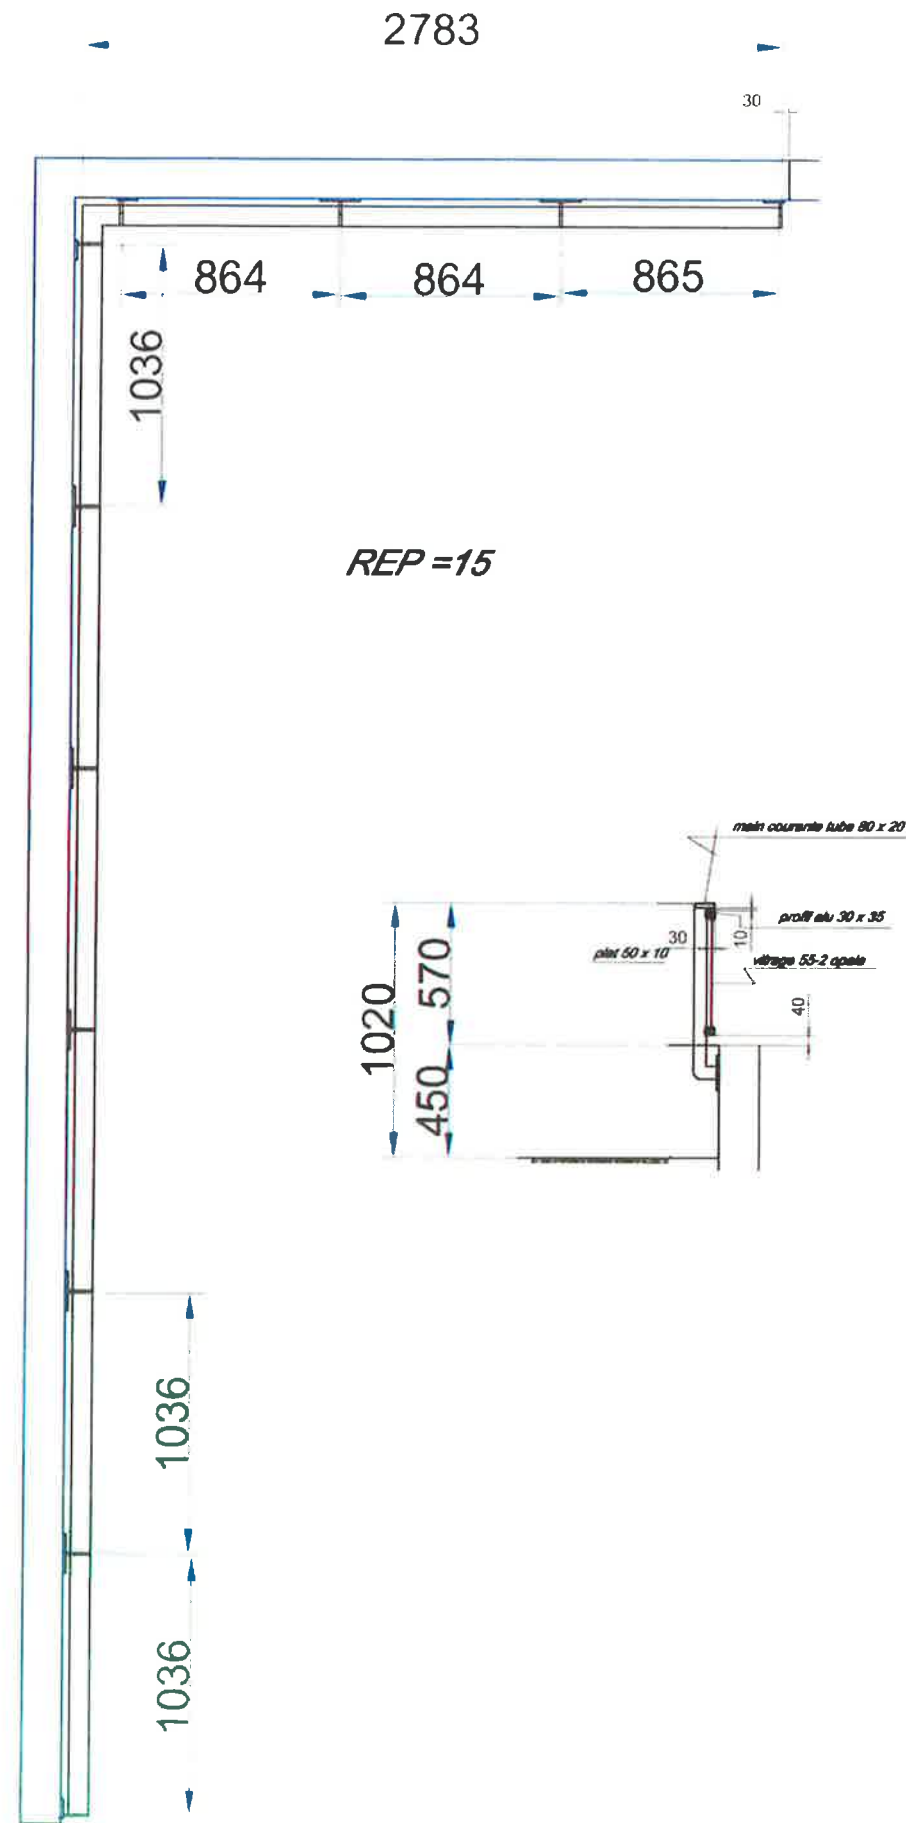

			
Page 1	Indice	A	REP

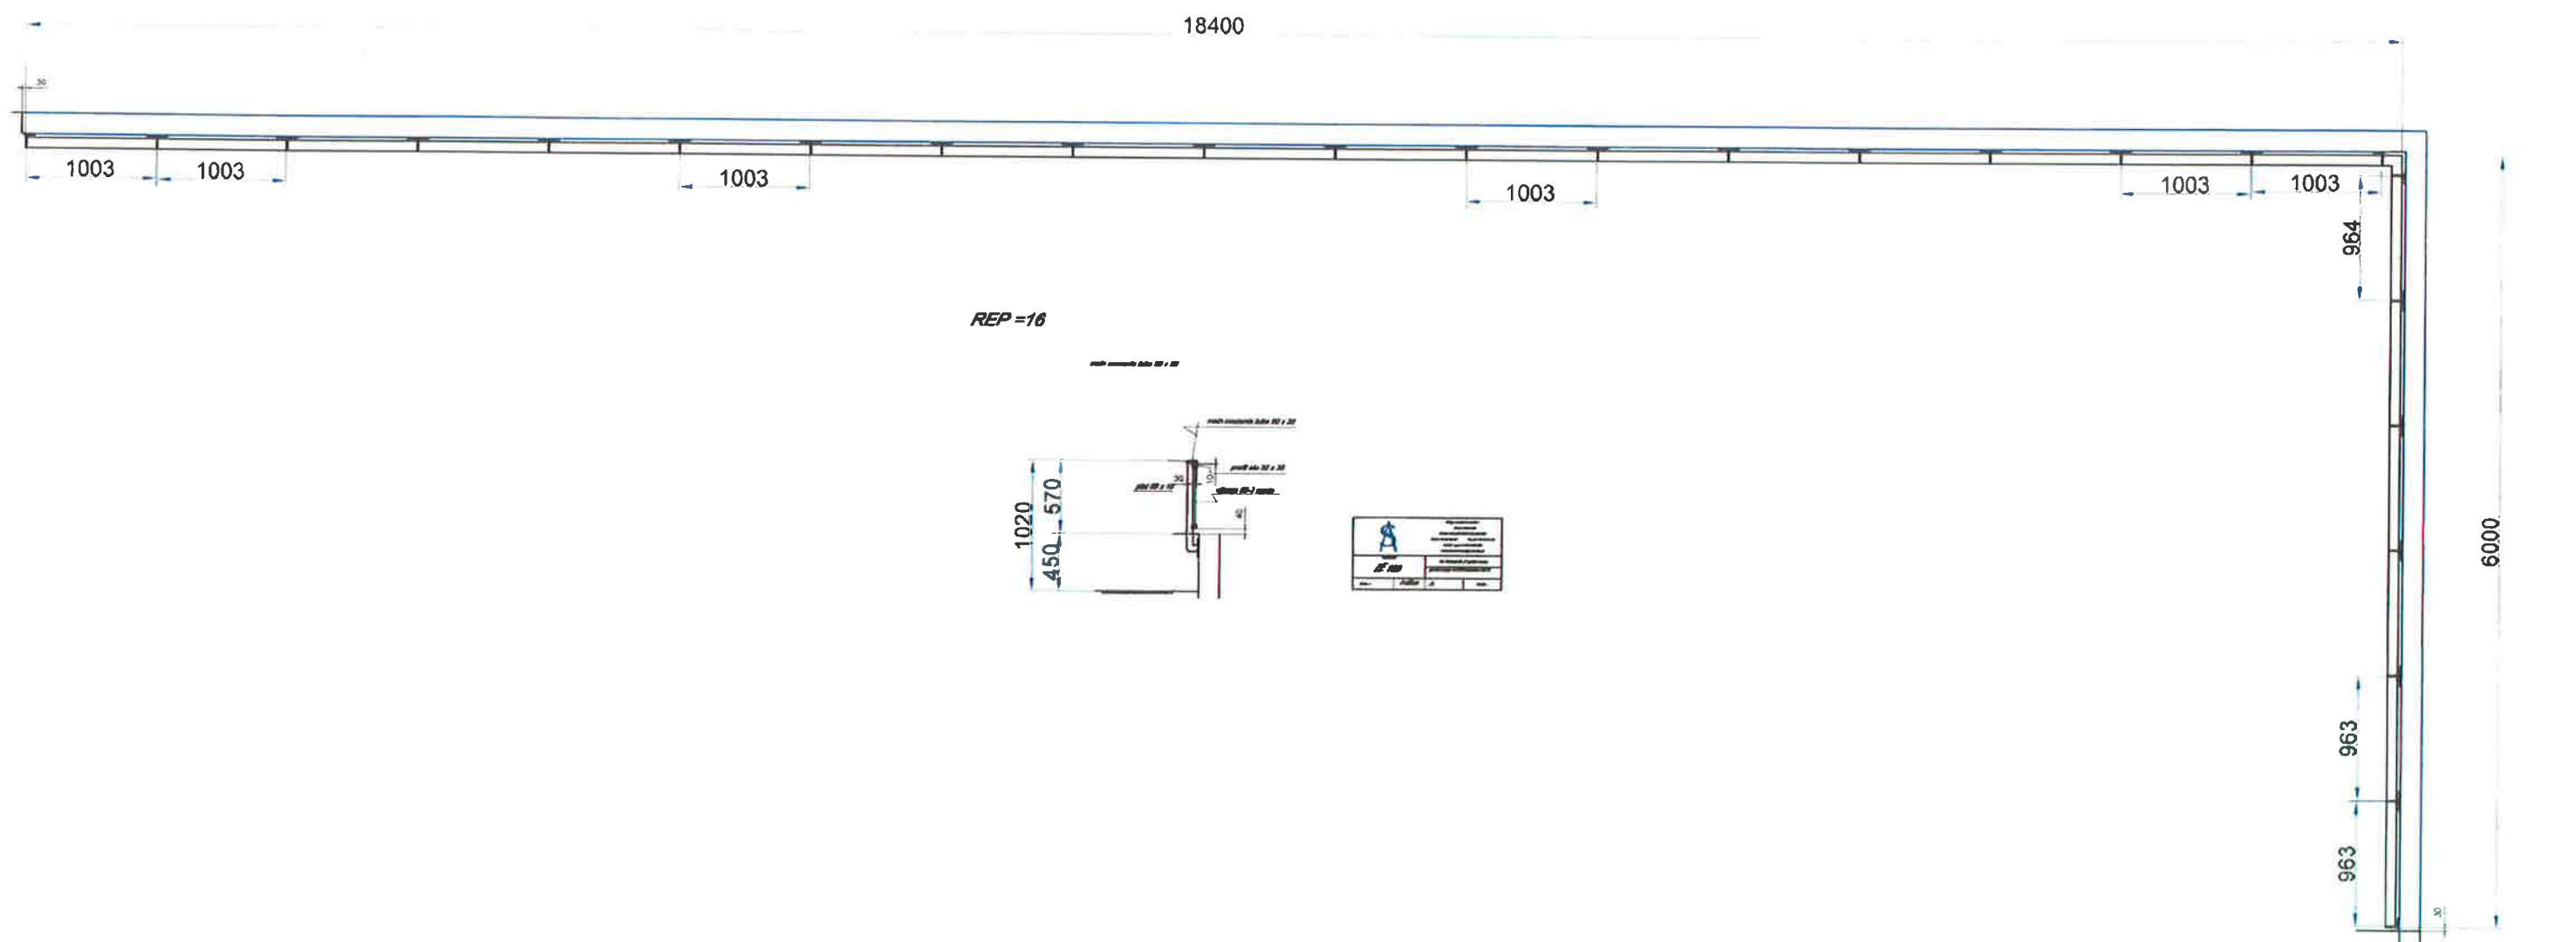


Labels:


- main courante tube 80 x 20
- profil alu 30 x 35
- plat 50 x 10
- vitrage 55-2 opale

Table:

		Quantité LE 180	
Date :		indice	
lot Garde-corps / garde-corps garde-corps N° 570 terrasse bal C		Page :	

RFP = 17


Rele :	indice	A	PAGE :

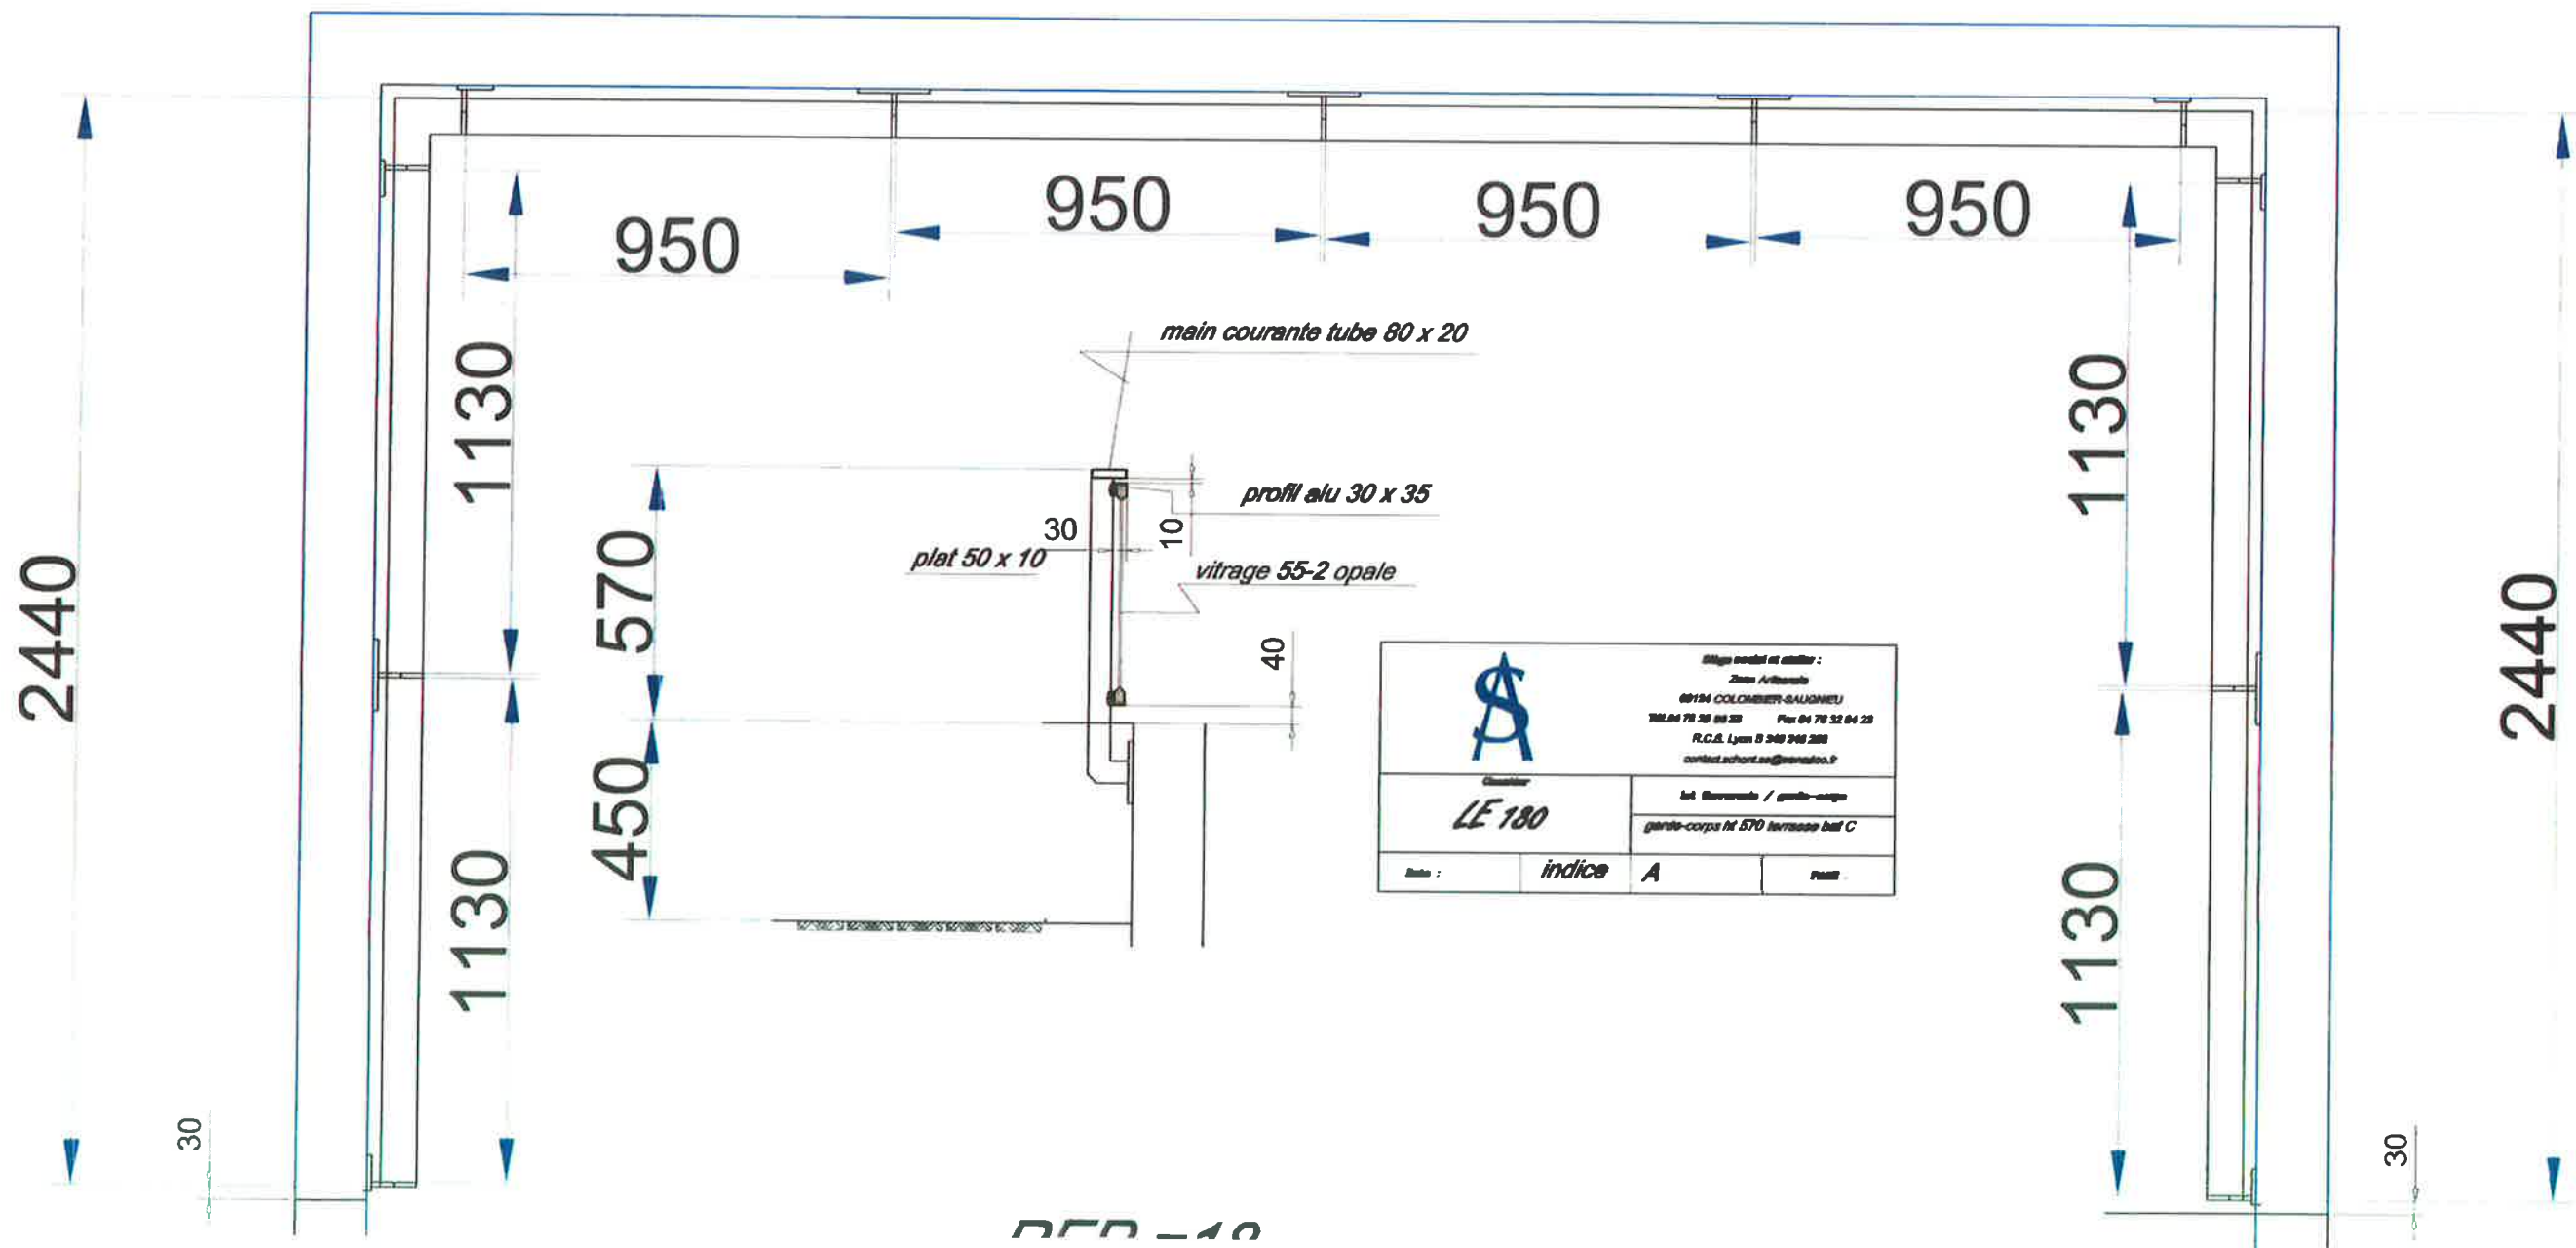



Référence LE 180		Int. Balustrade / garde-corps garde-corps ht 570 terrasse bal C	
Date :	indice	A	Page



[illegible][illegible]

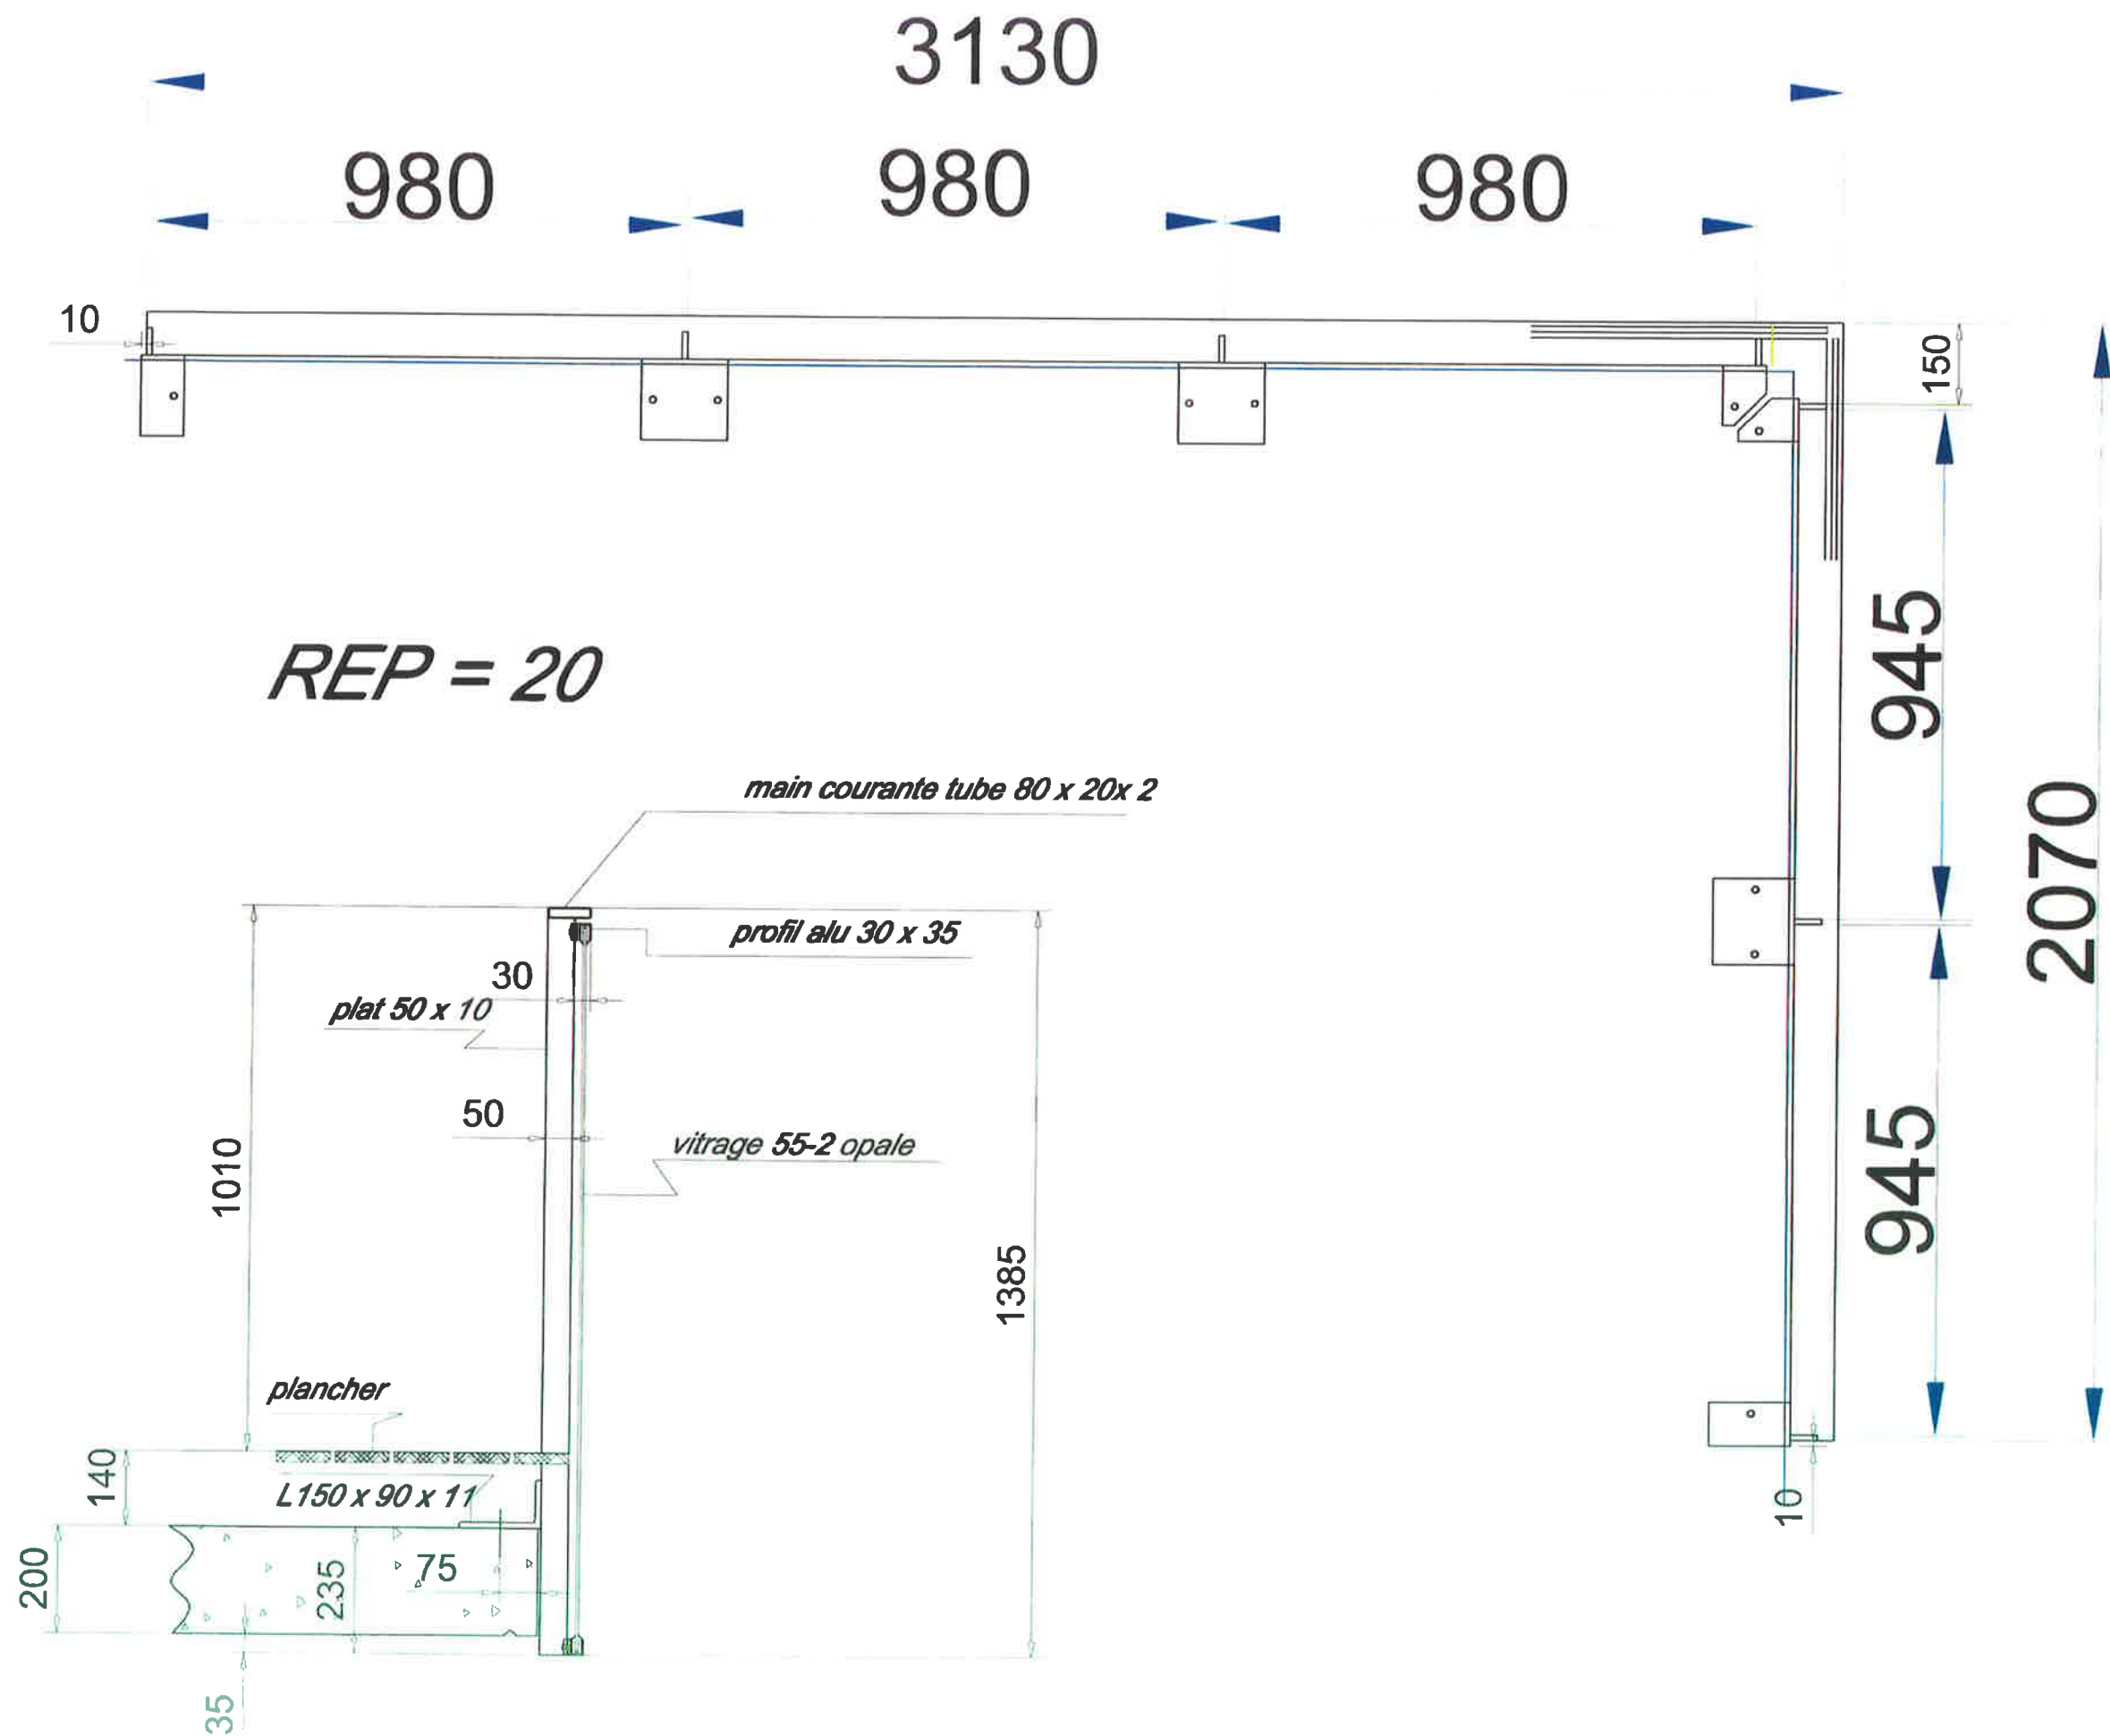


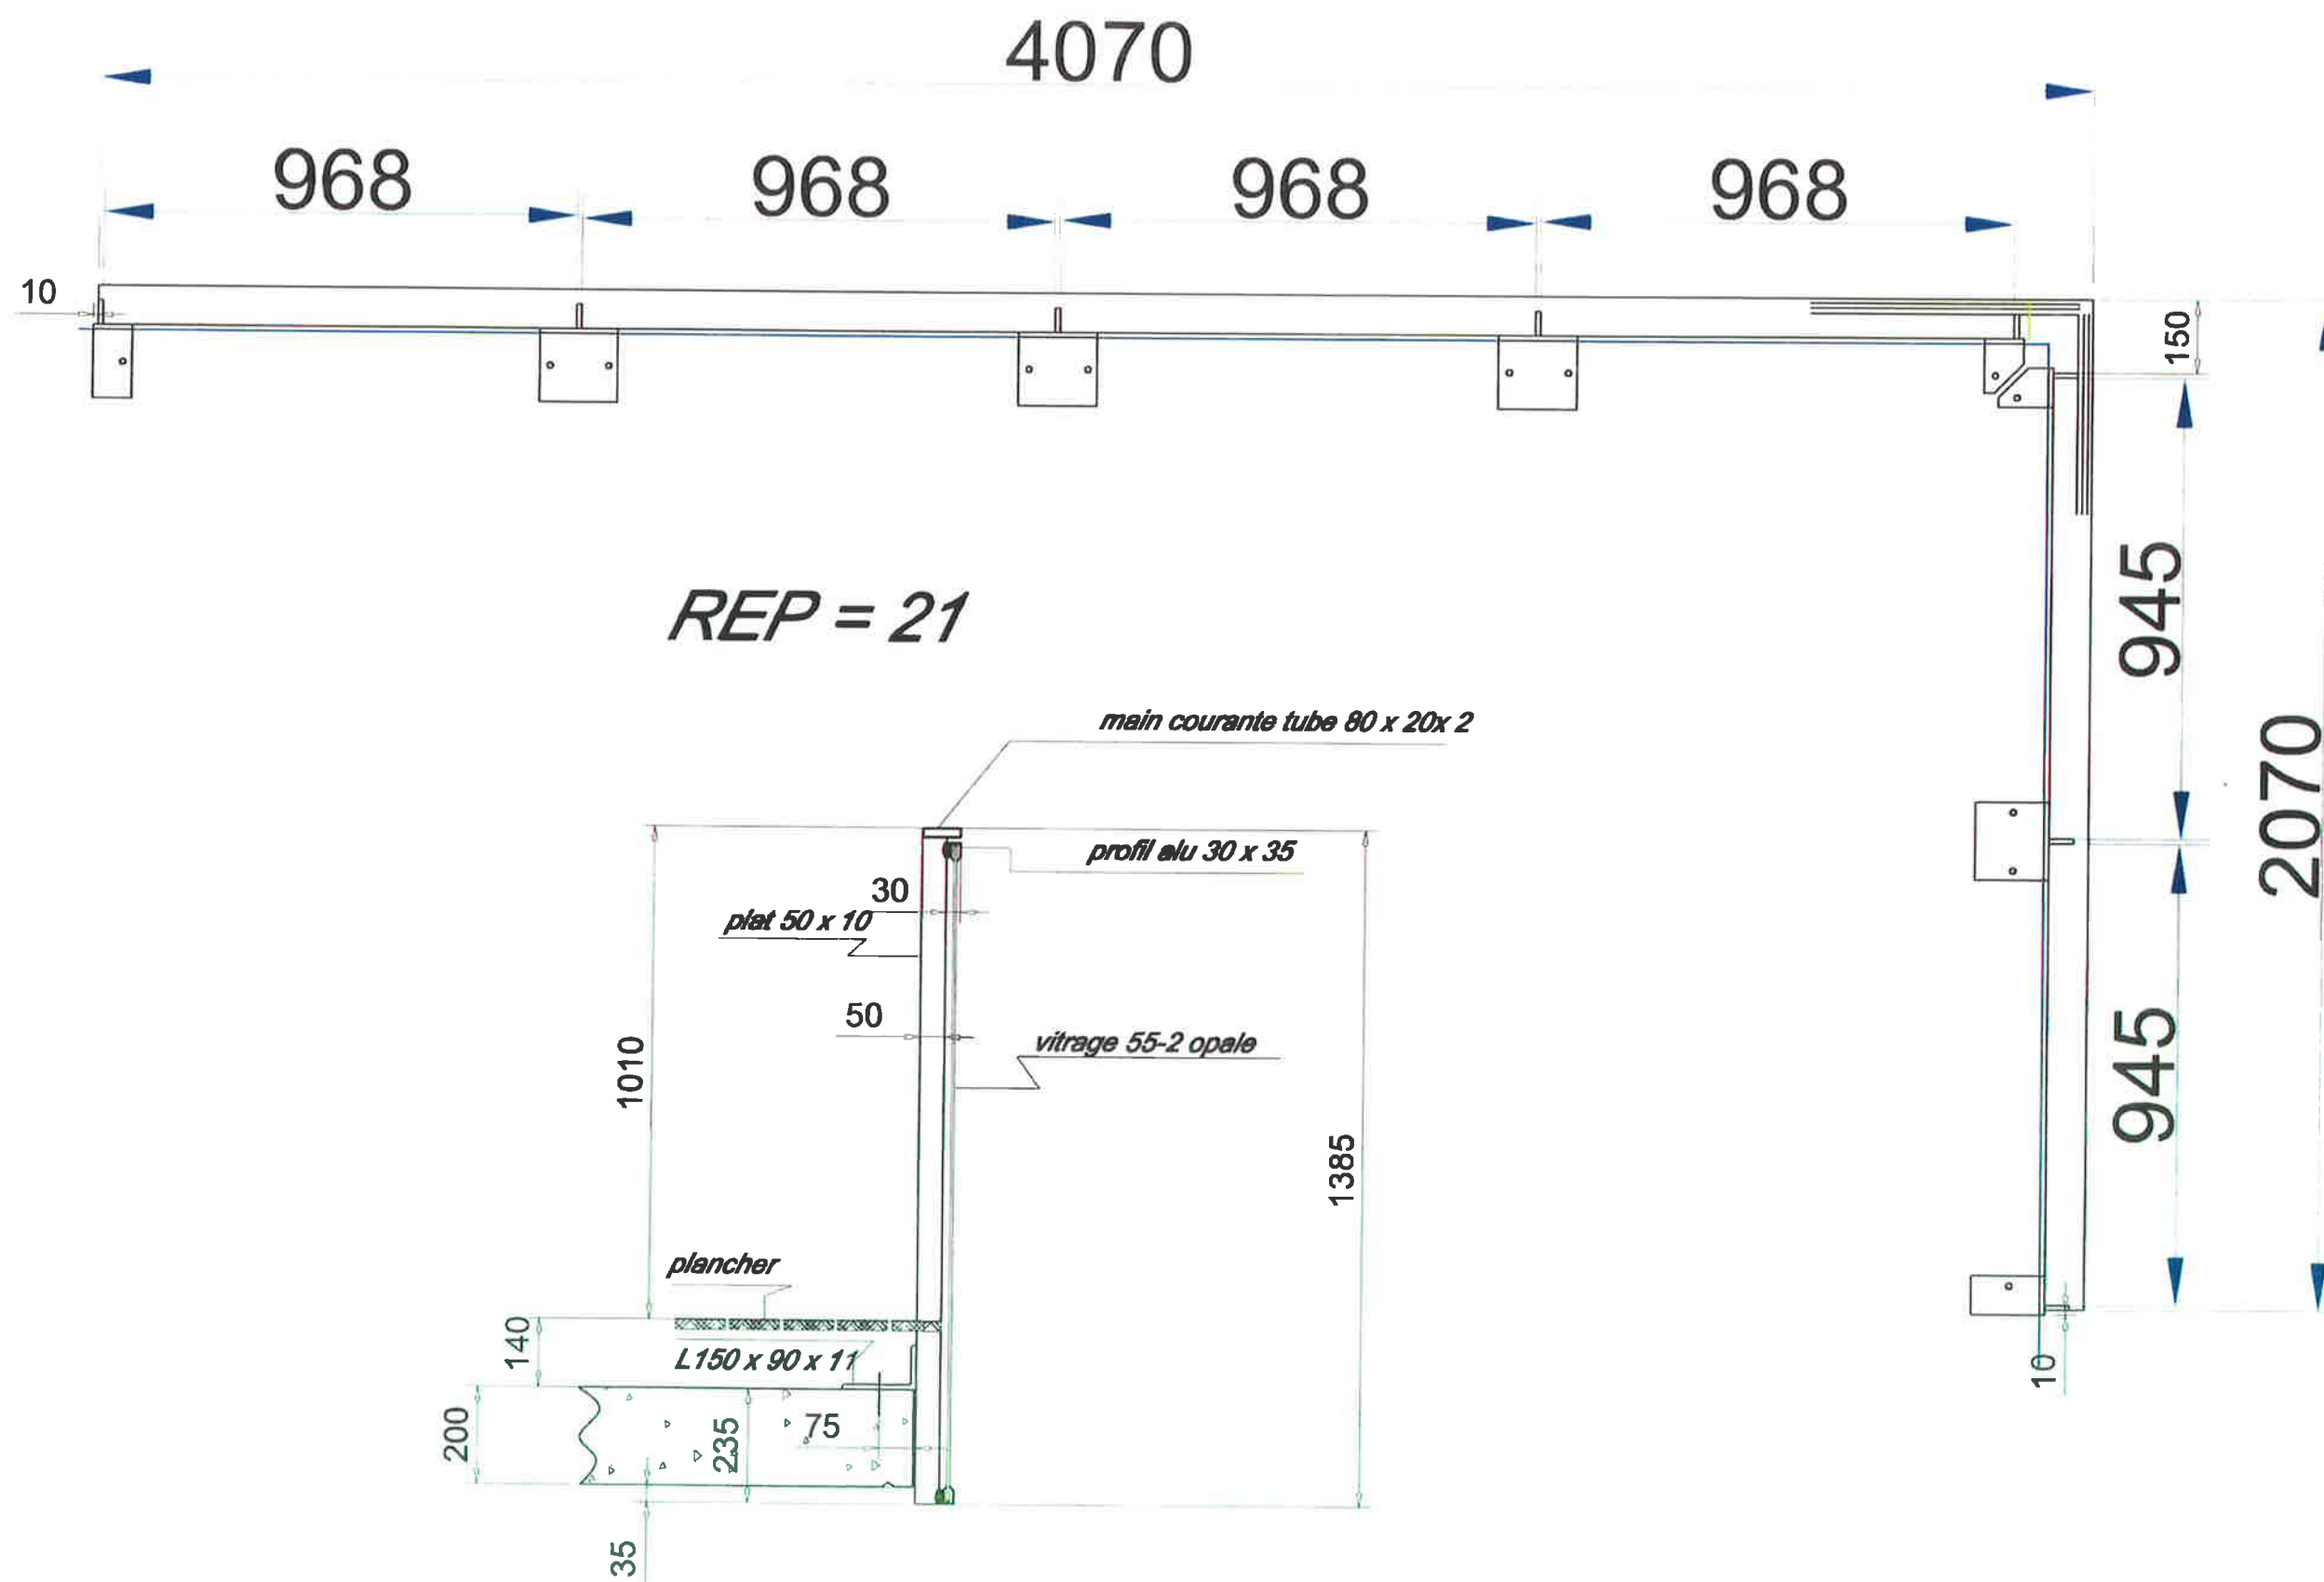

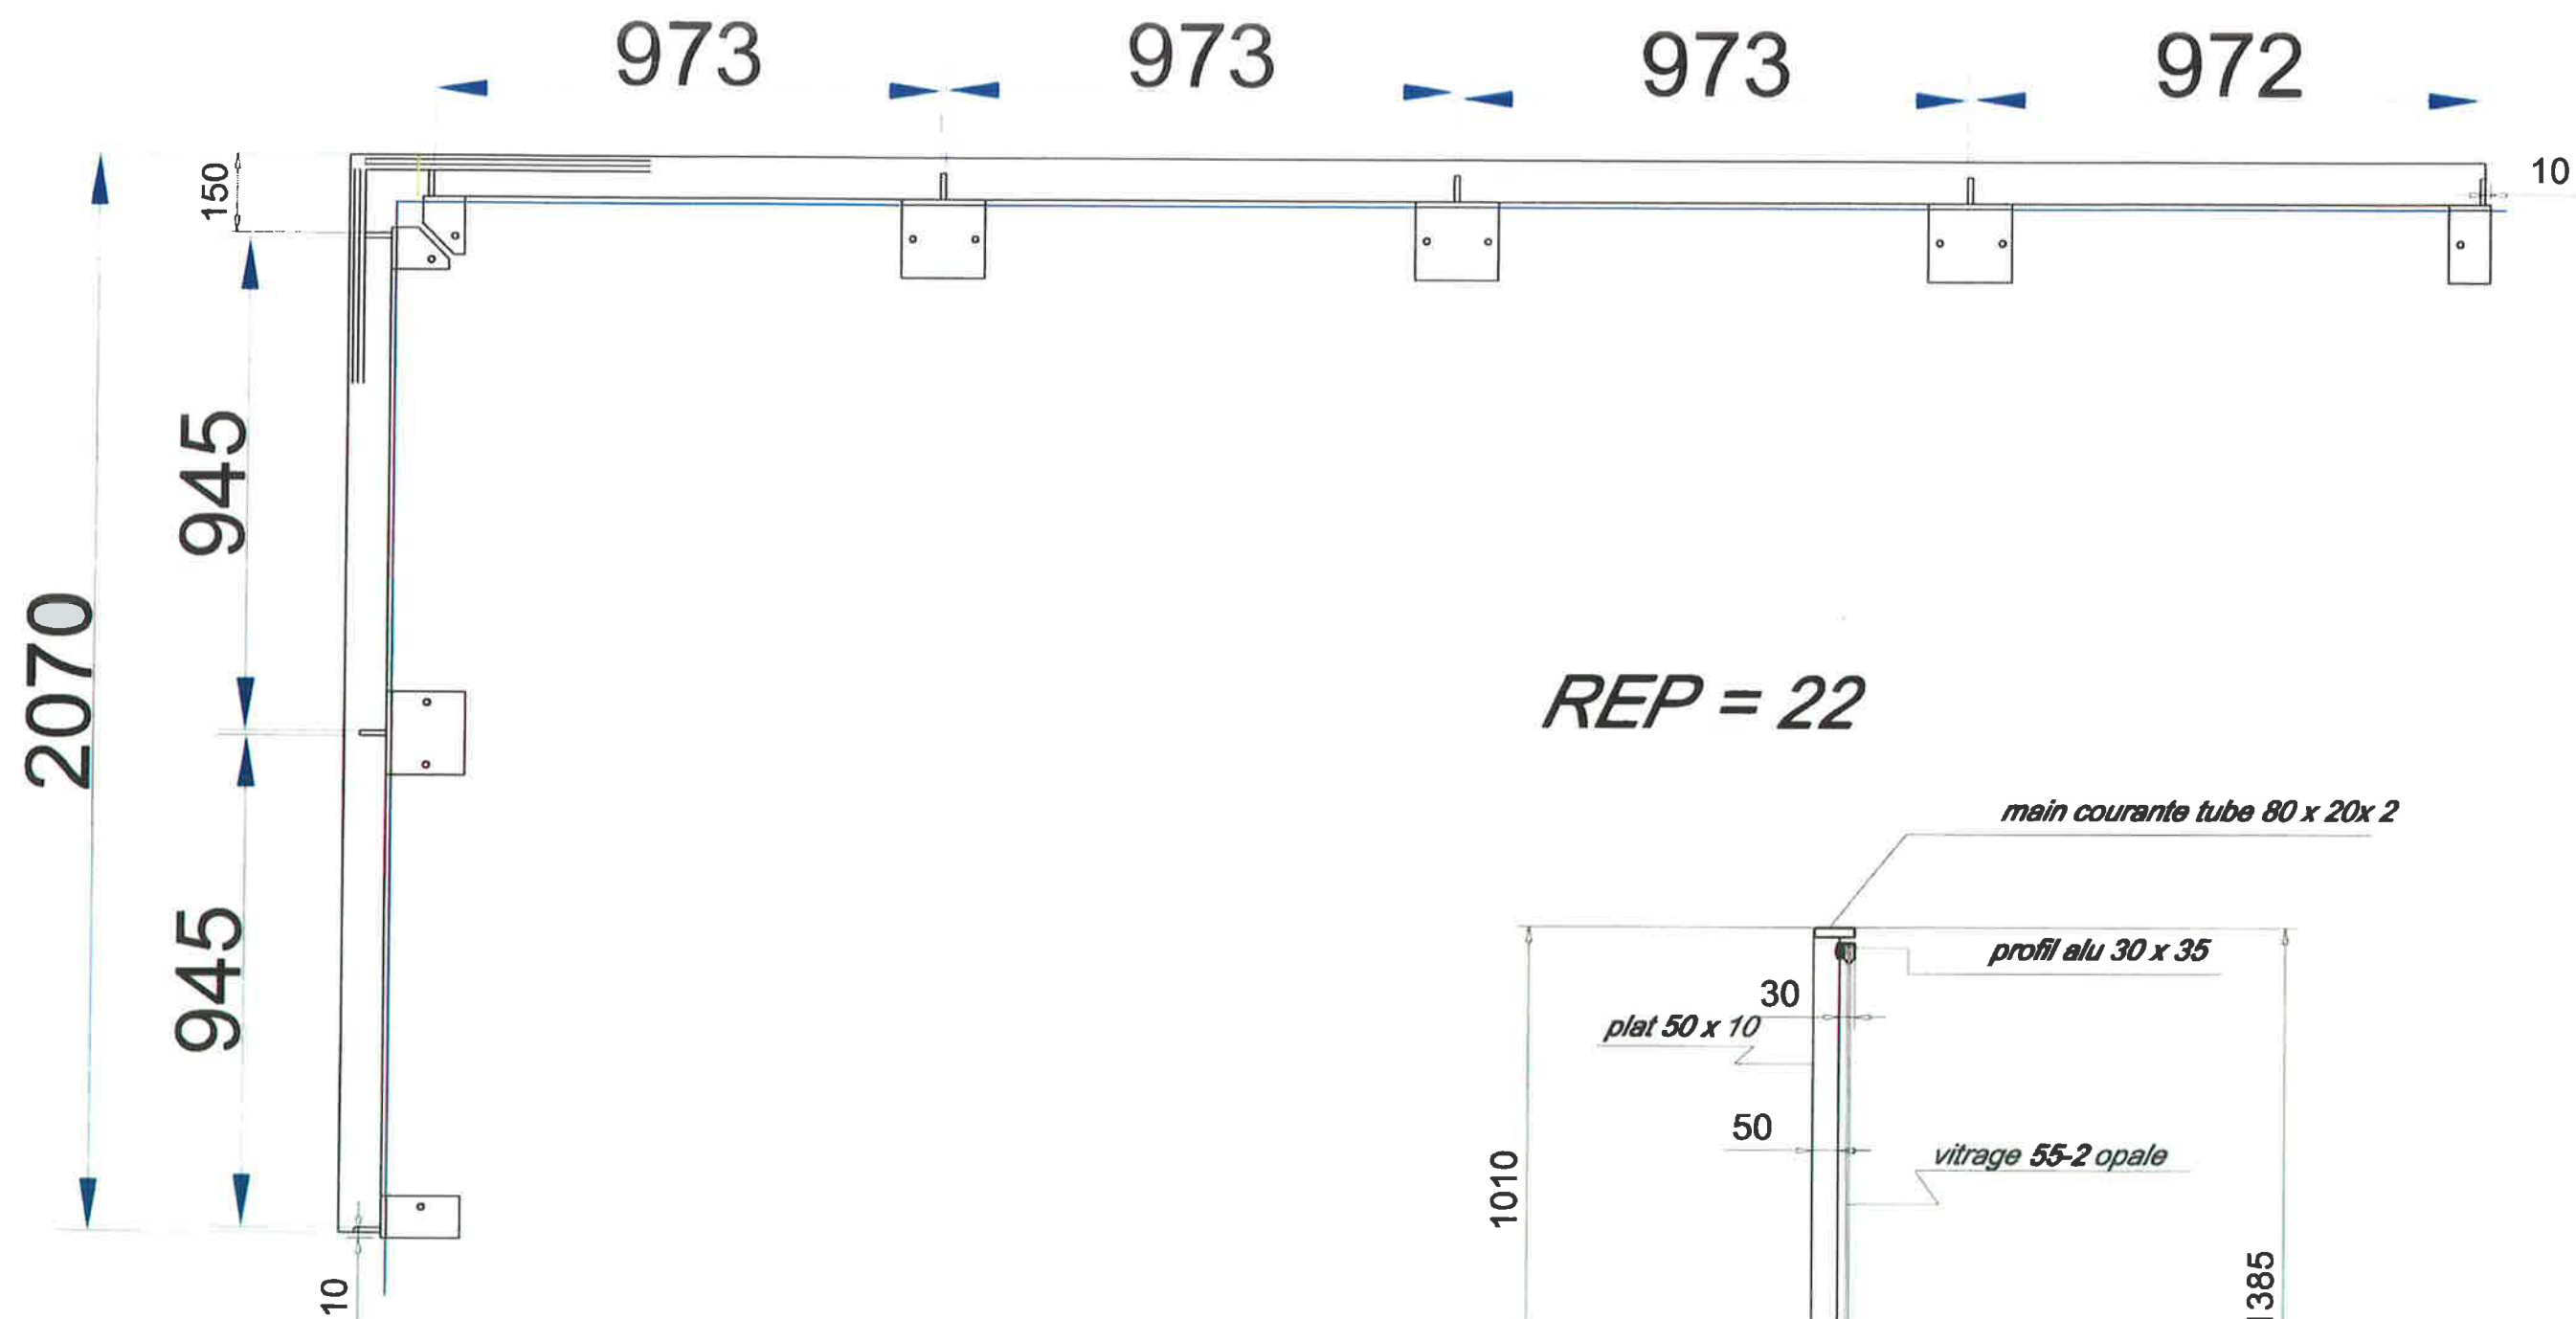




REP = 22

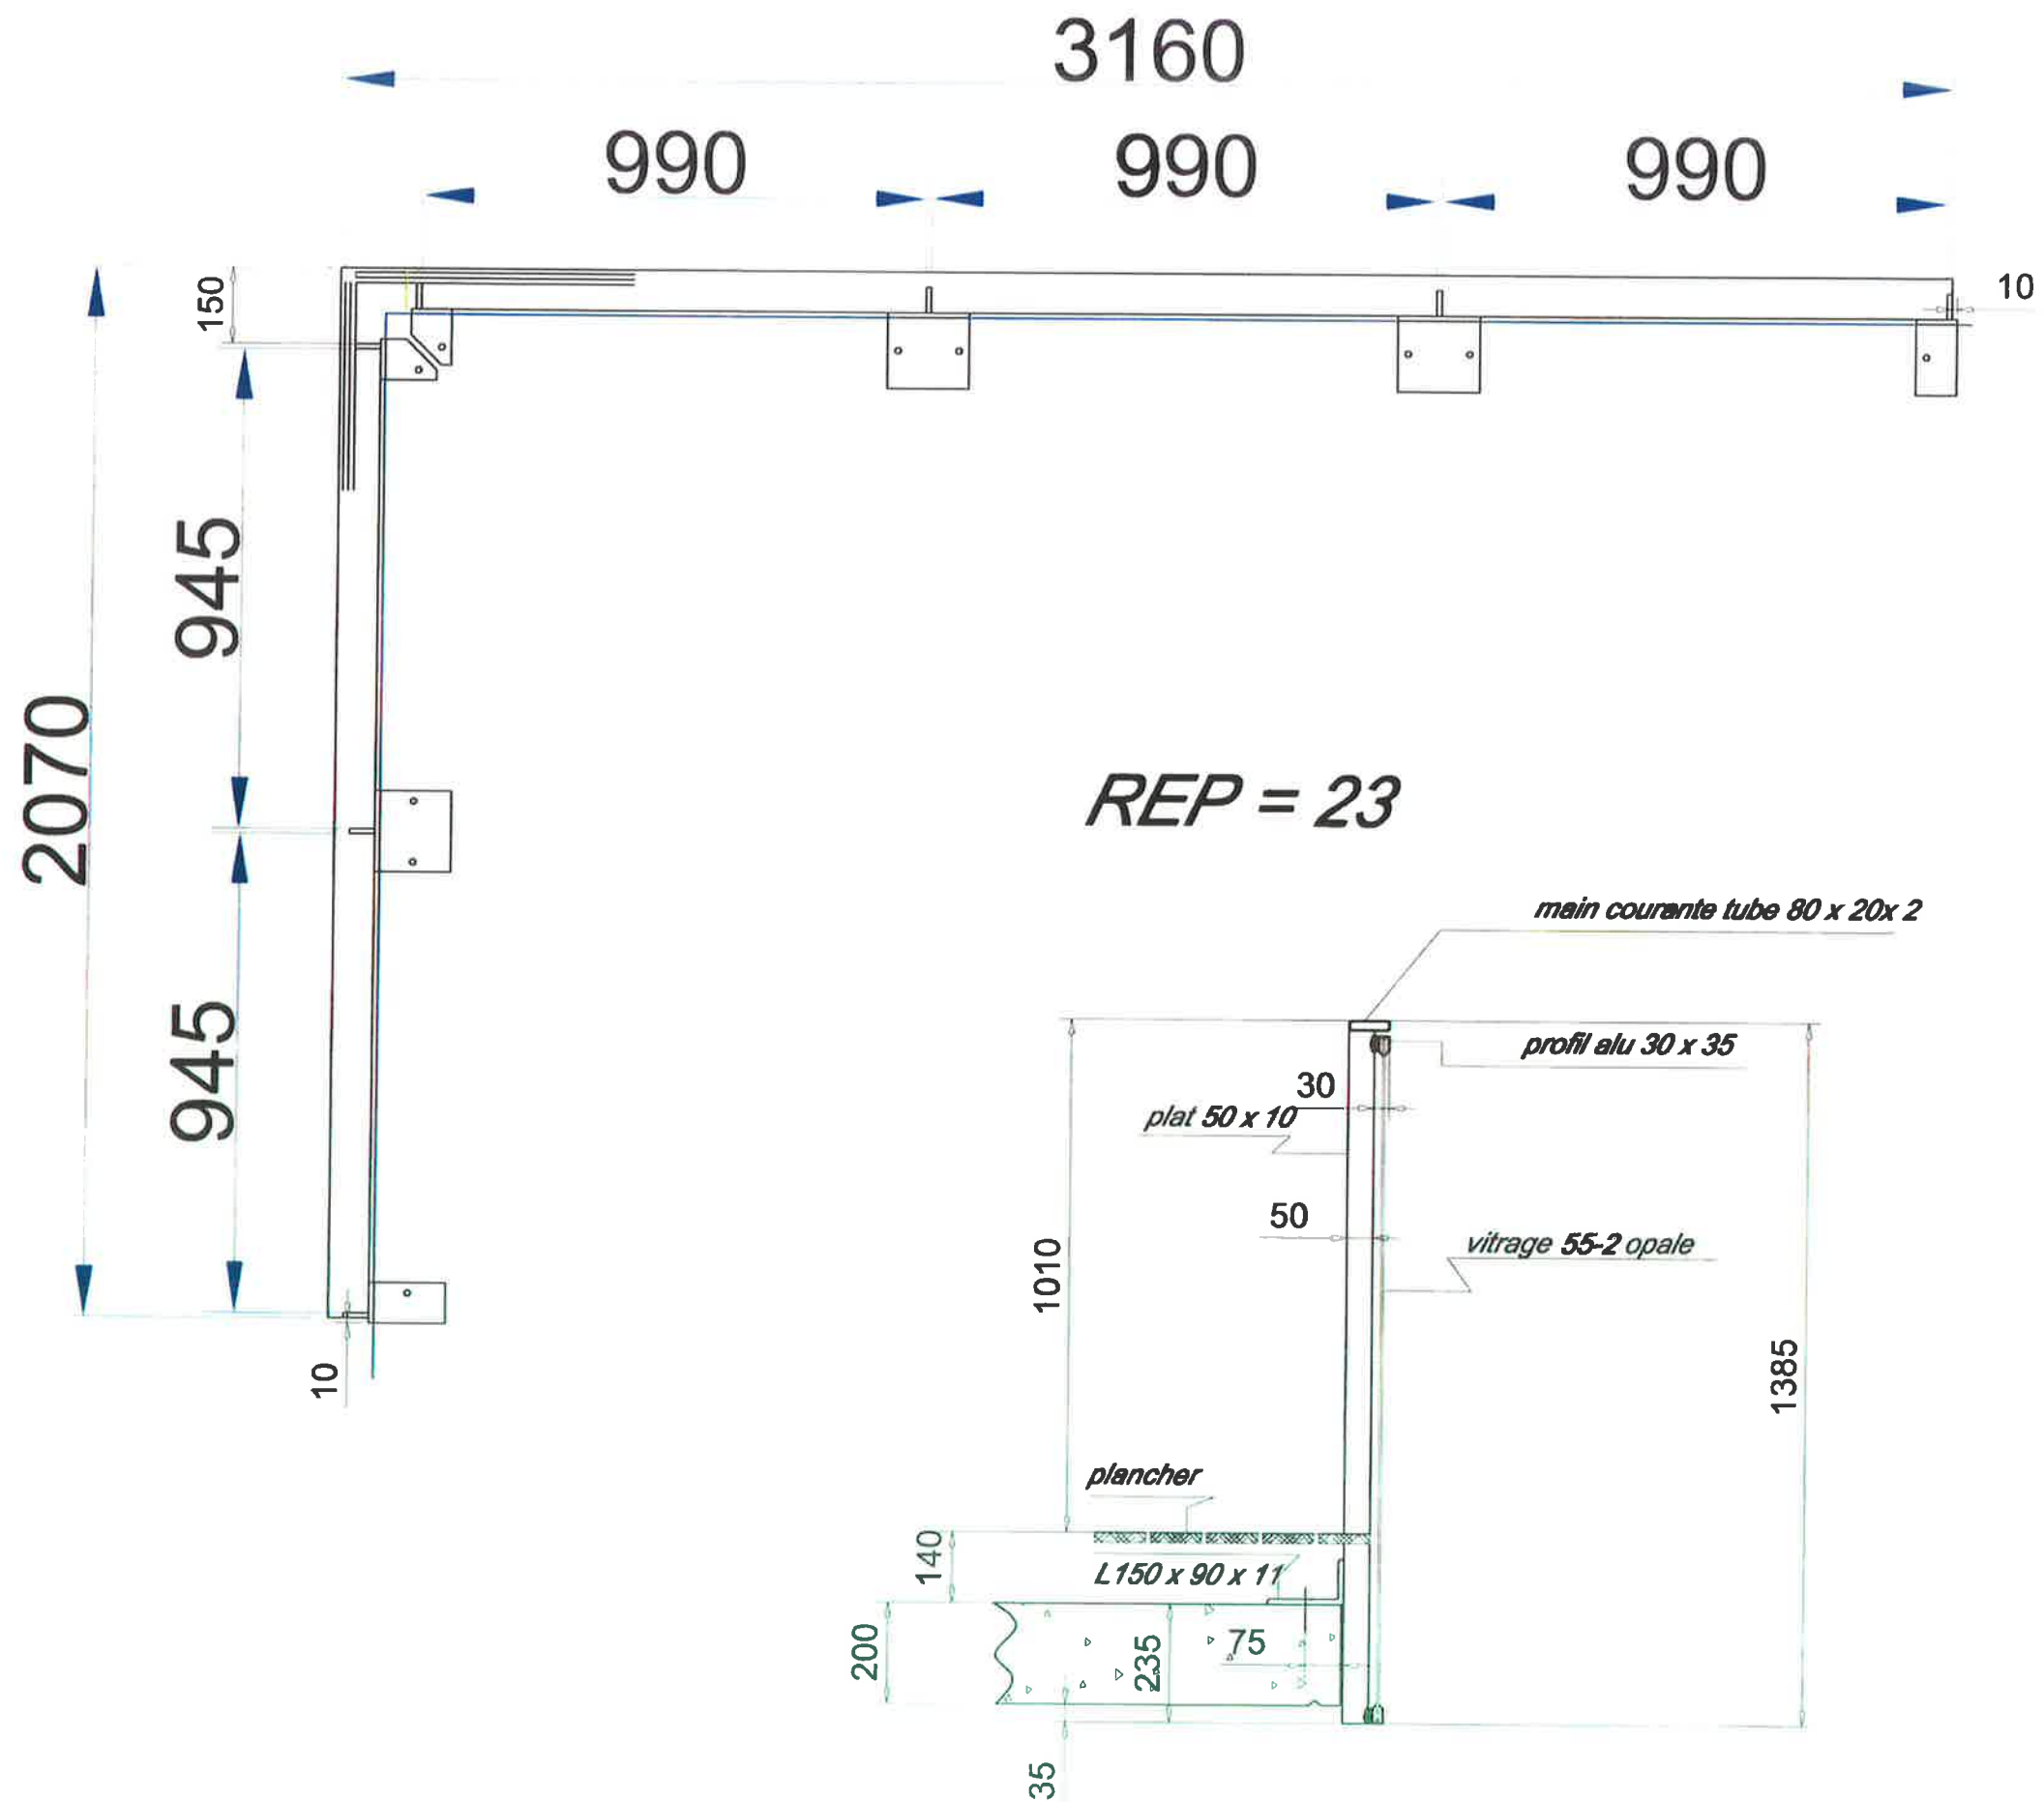


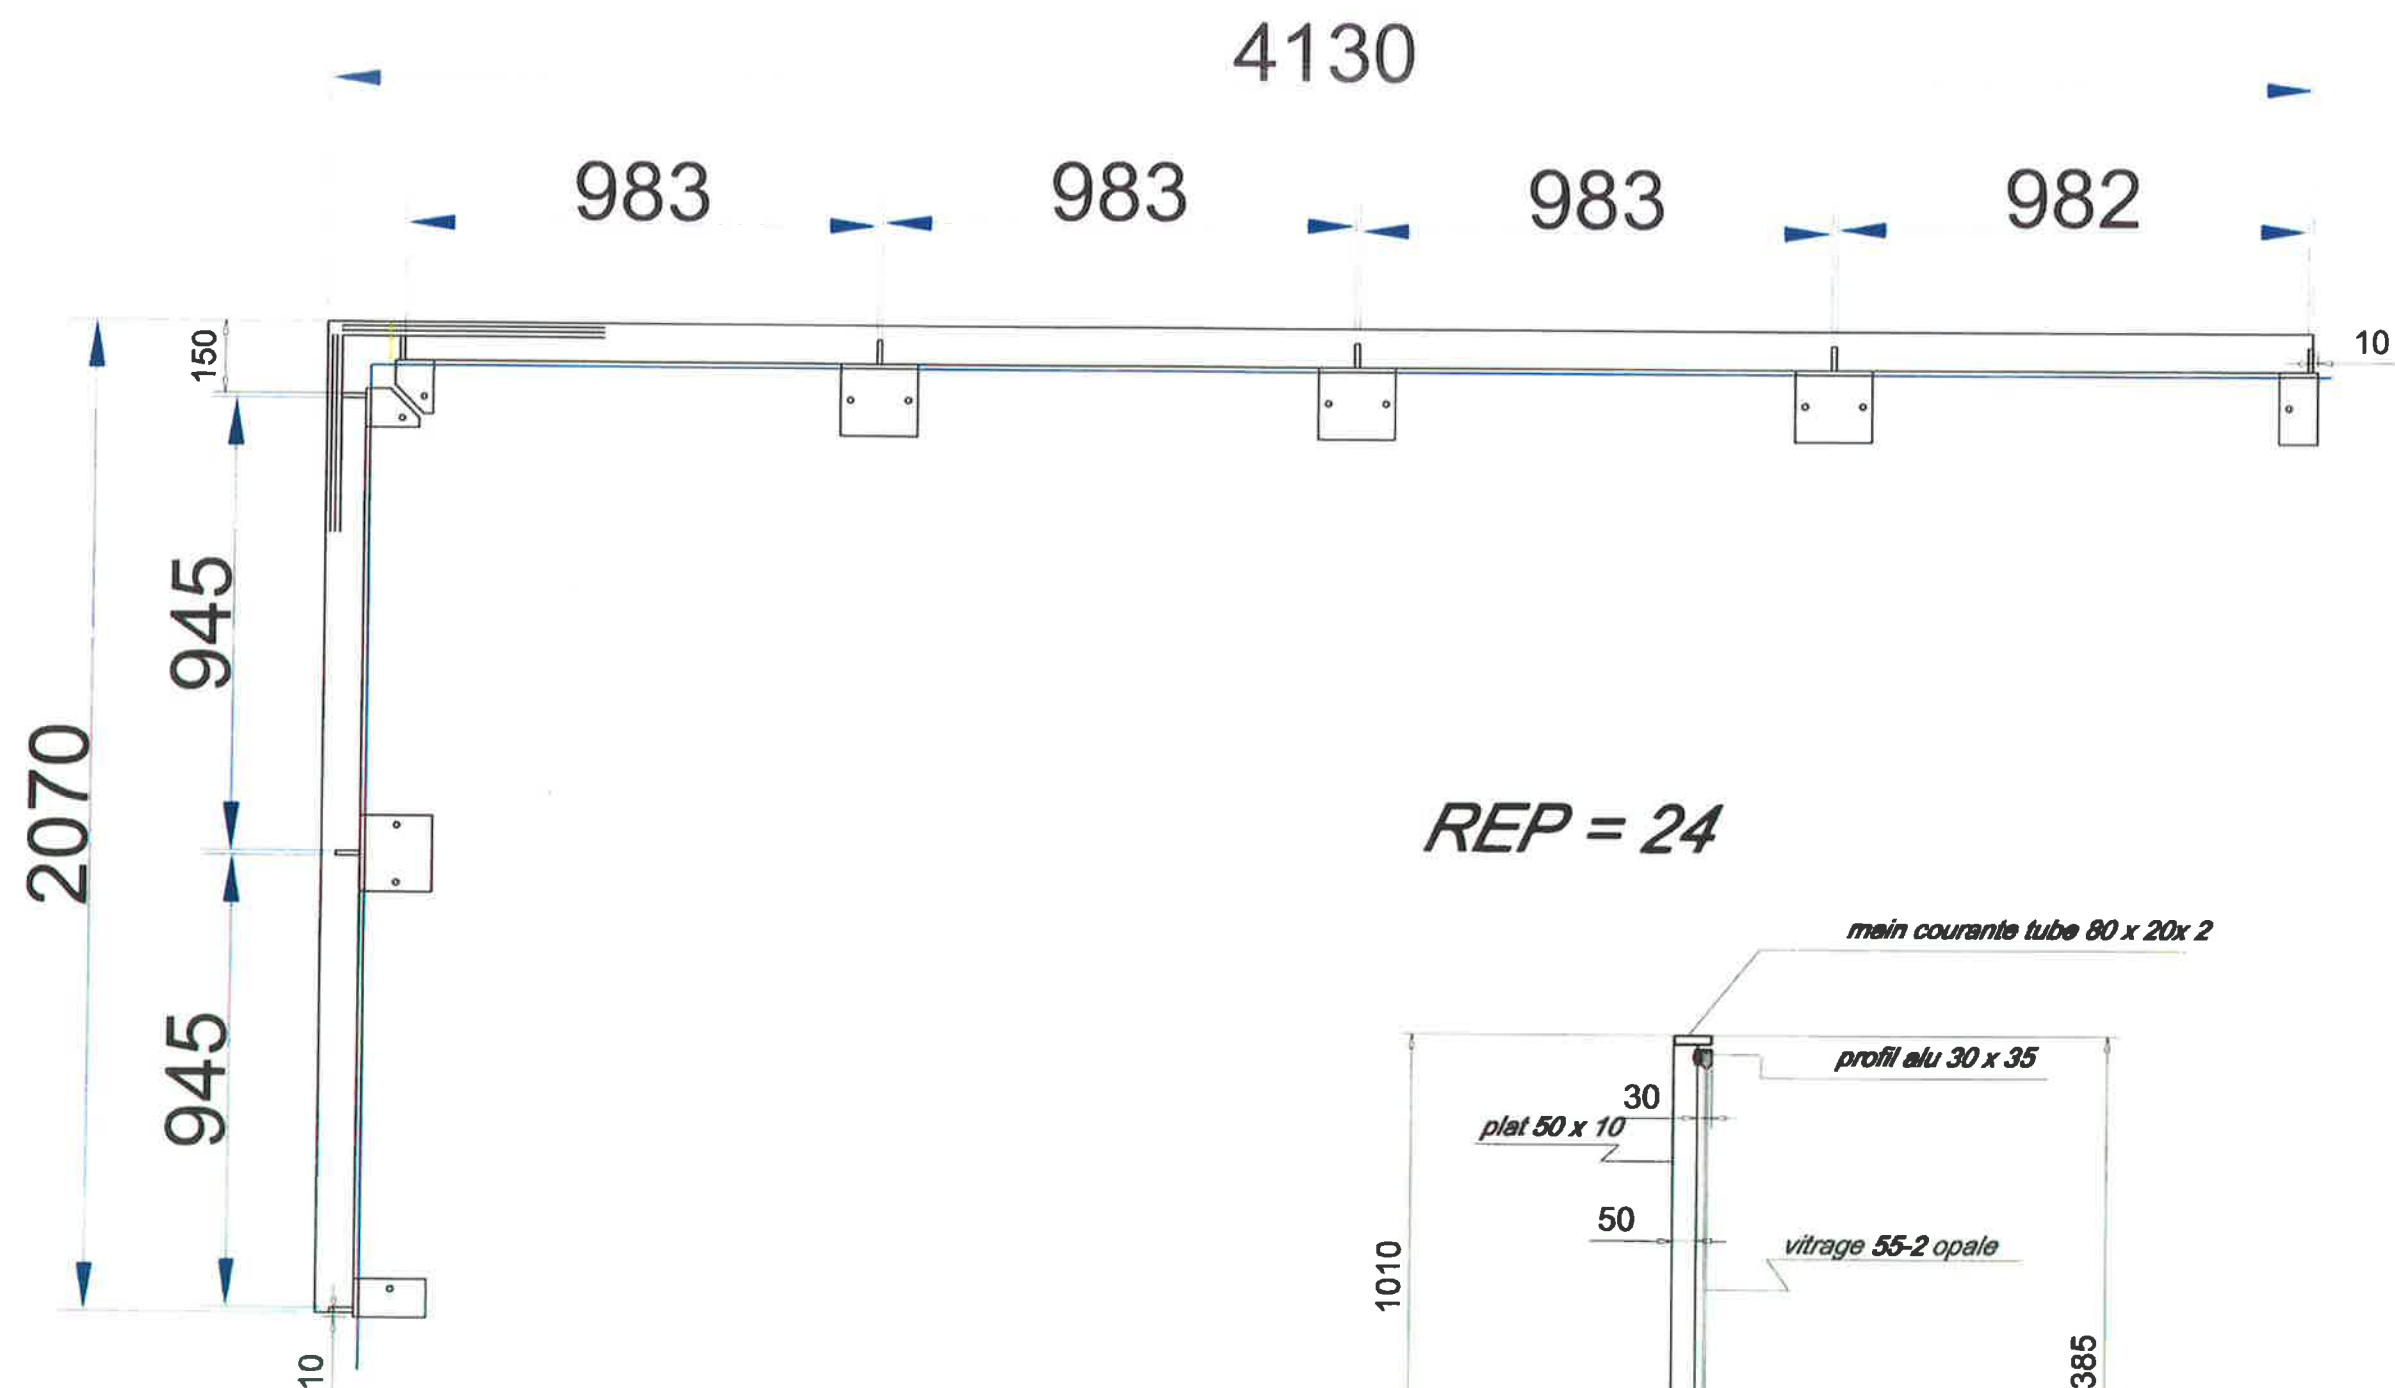


REP = 24


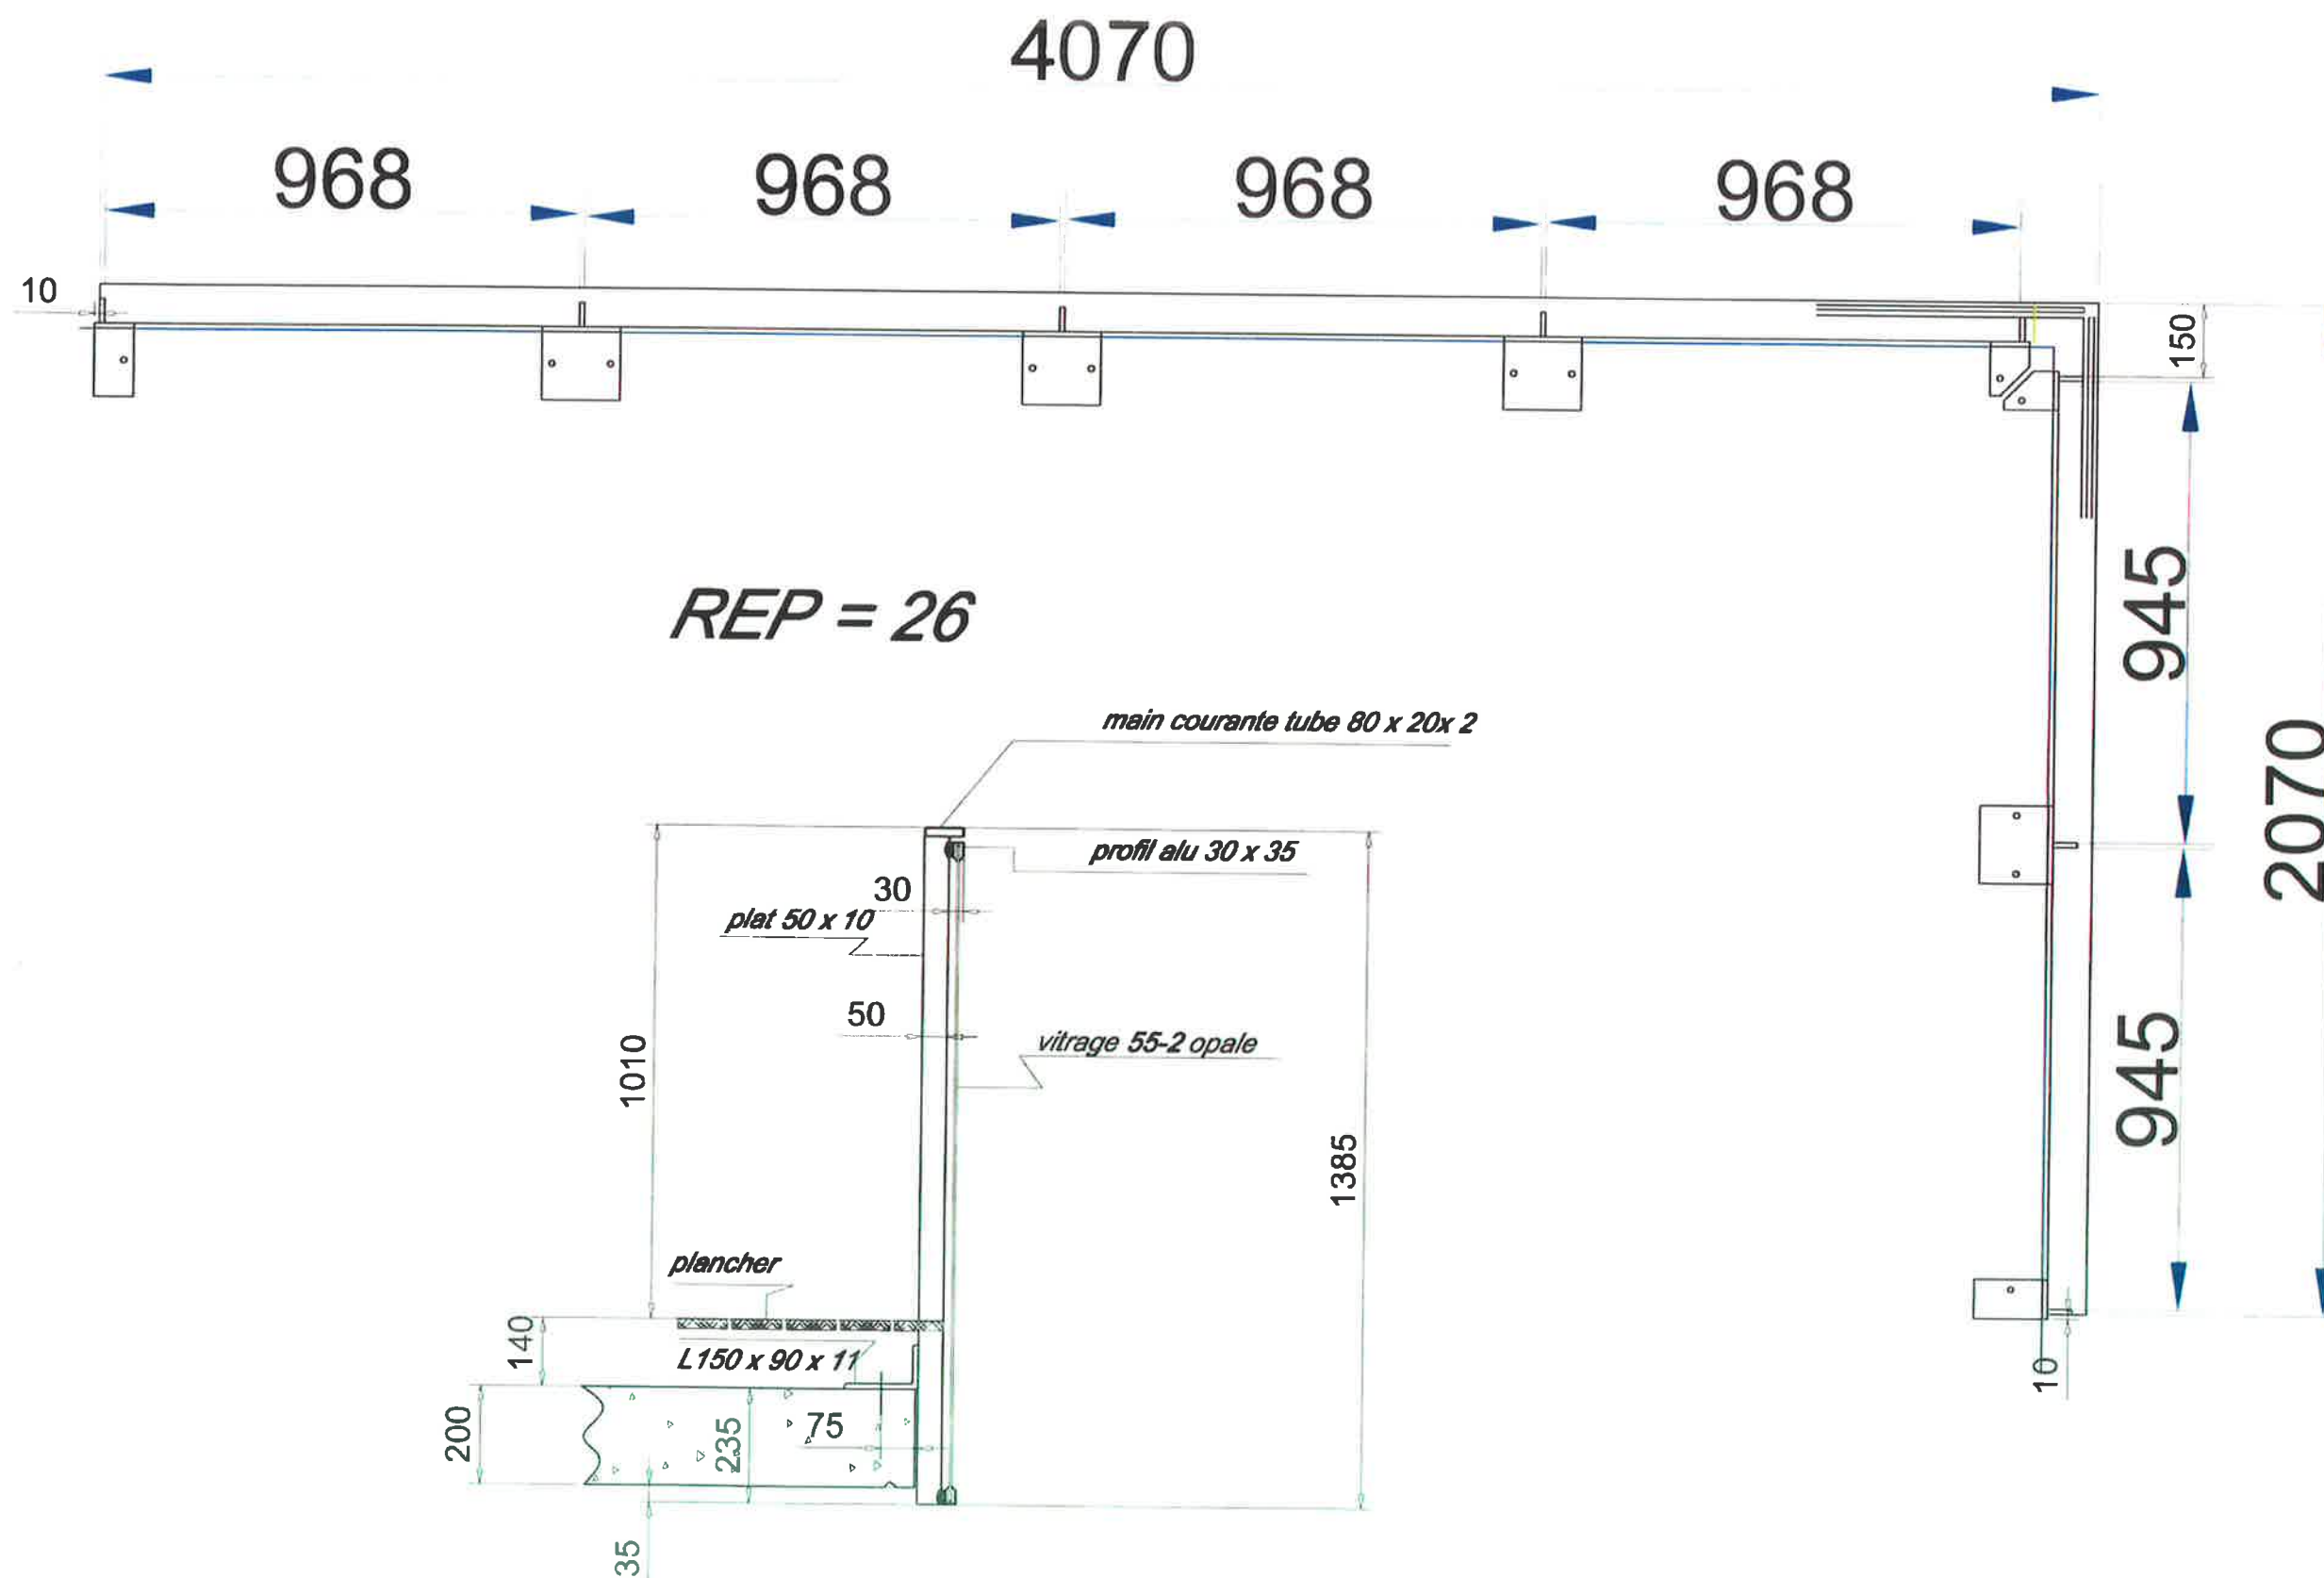


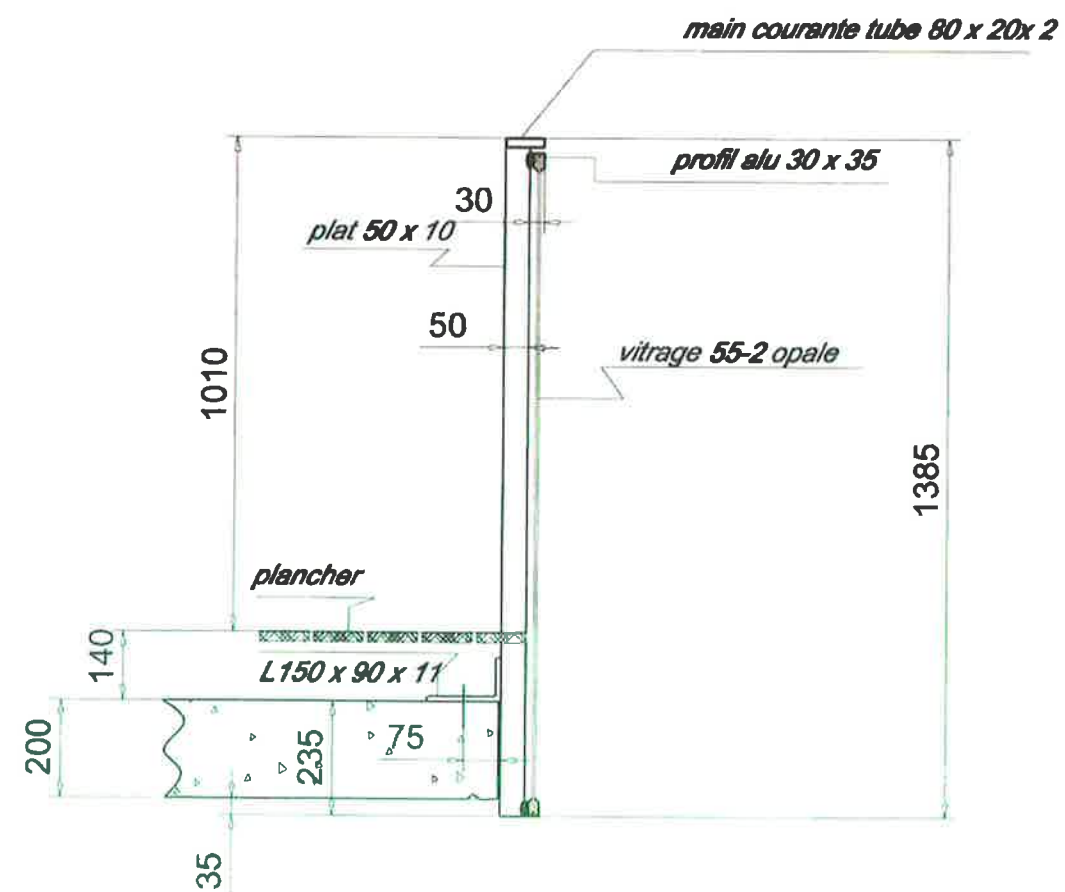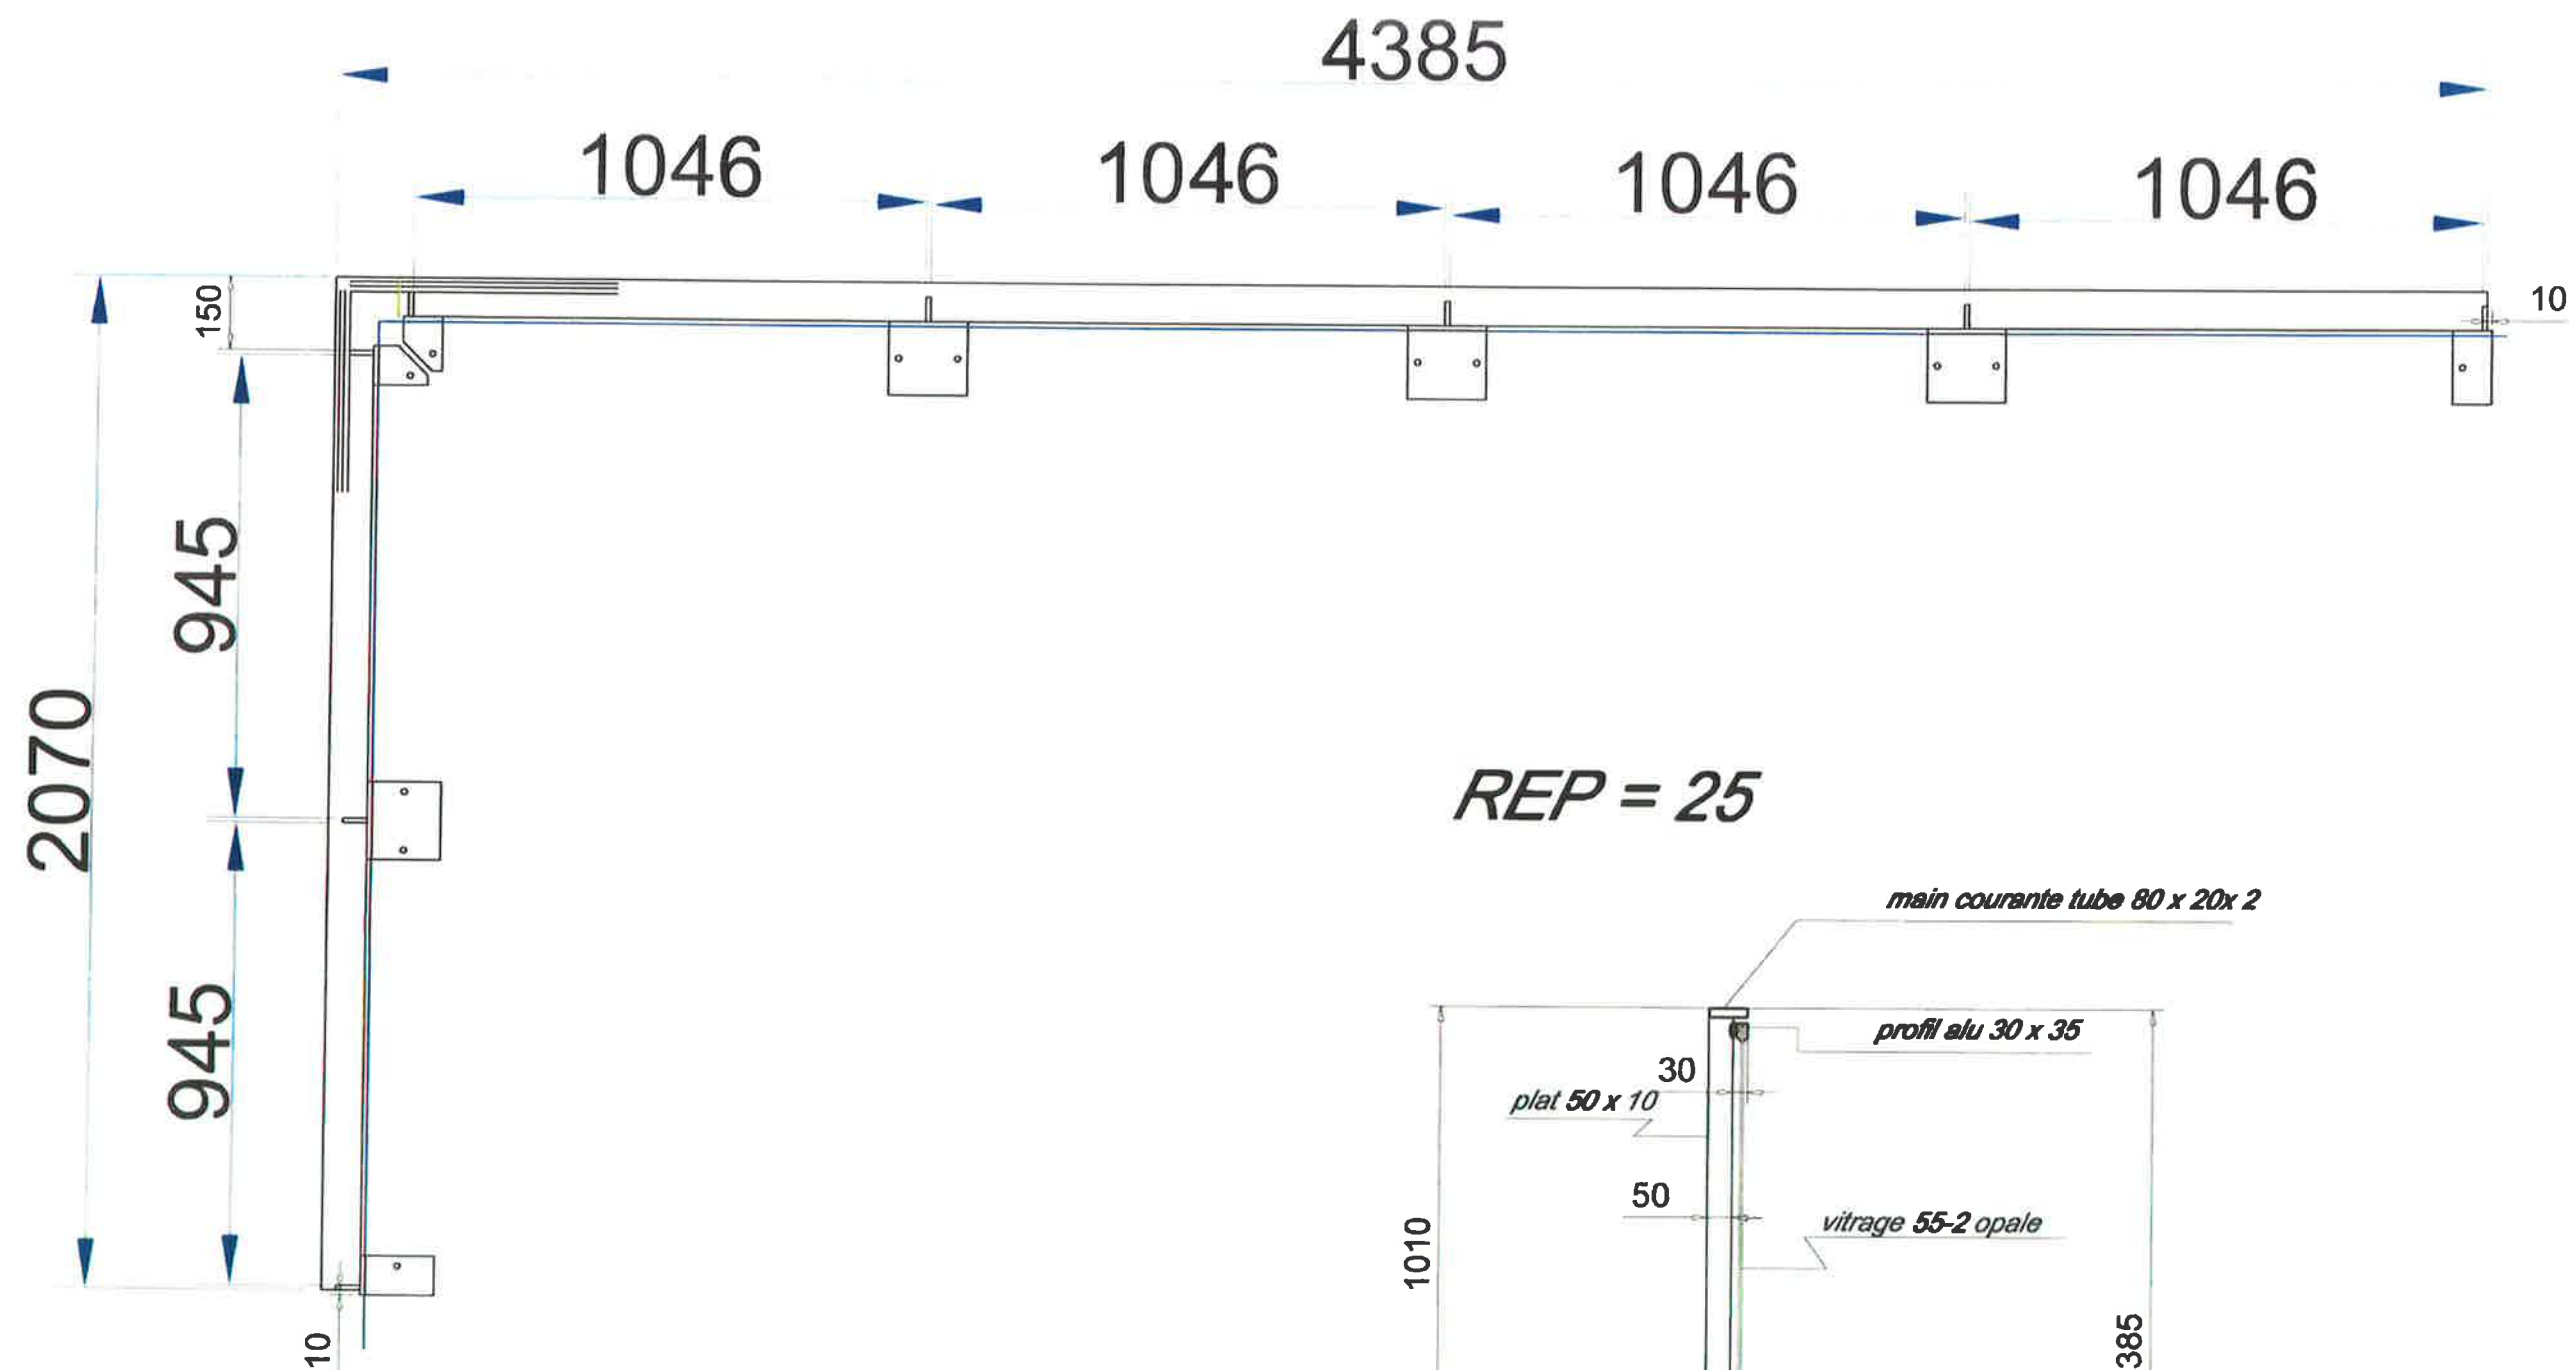


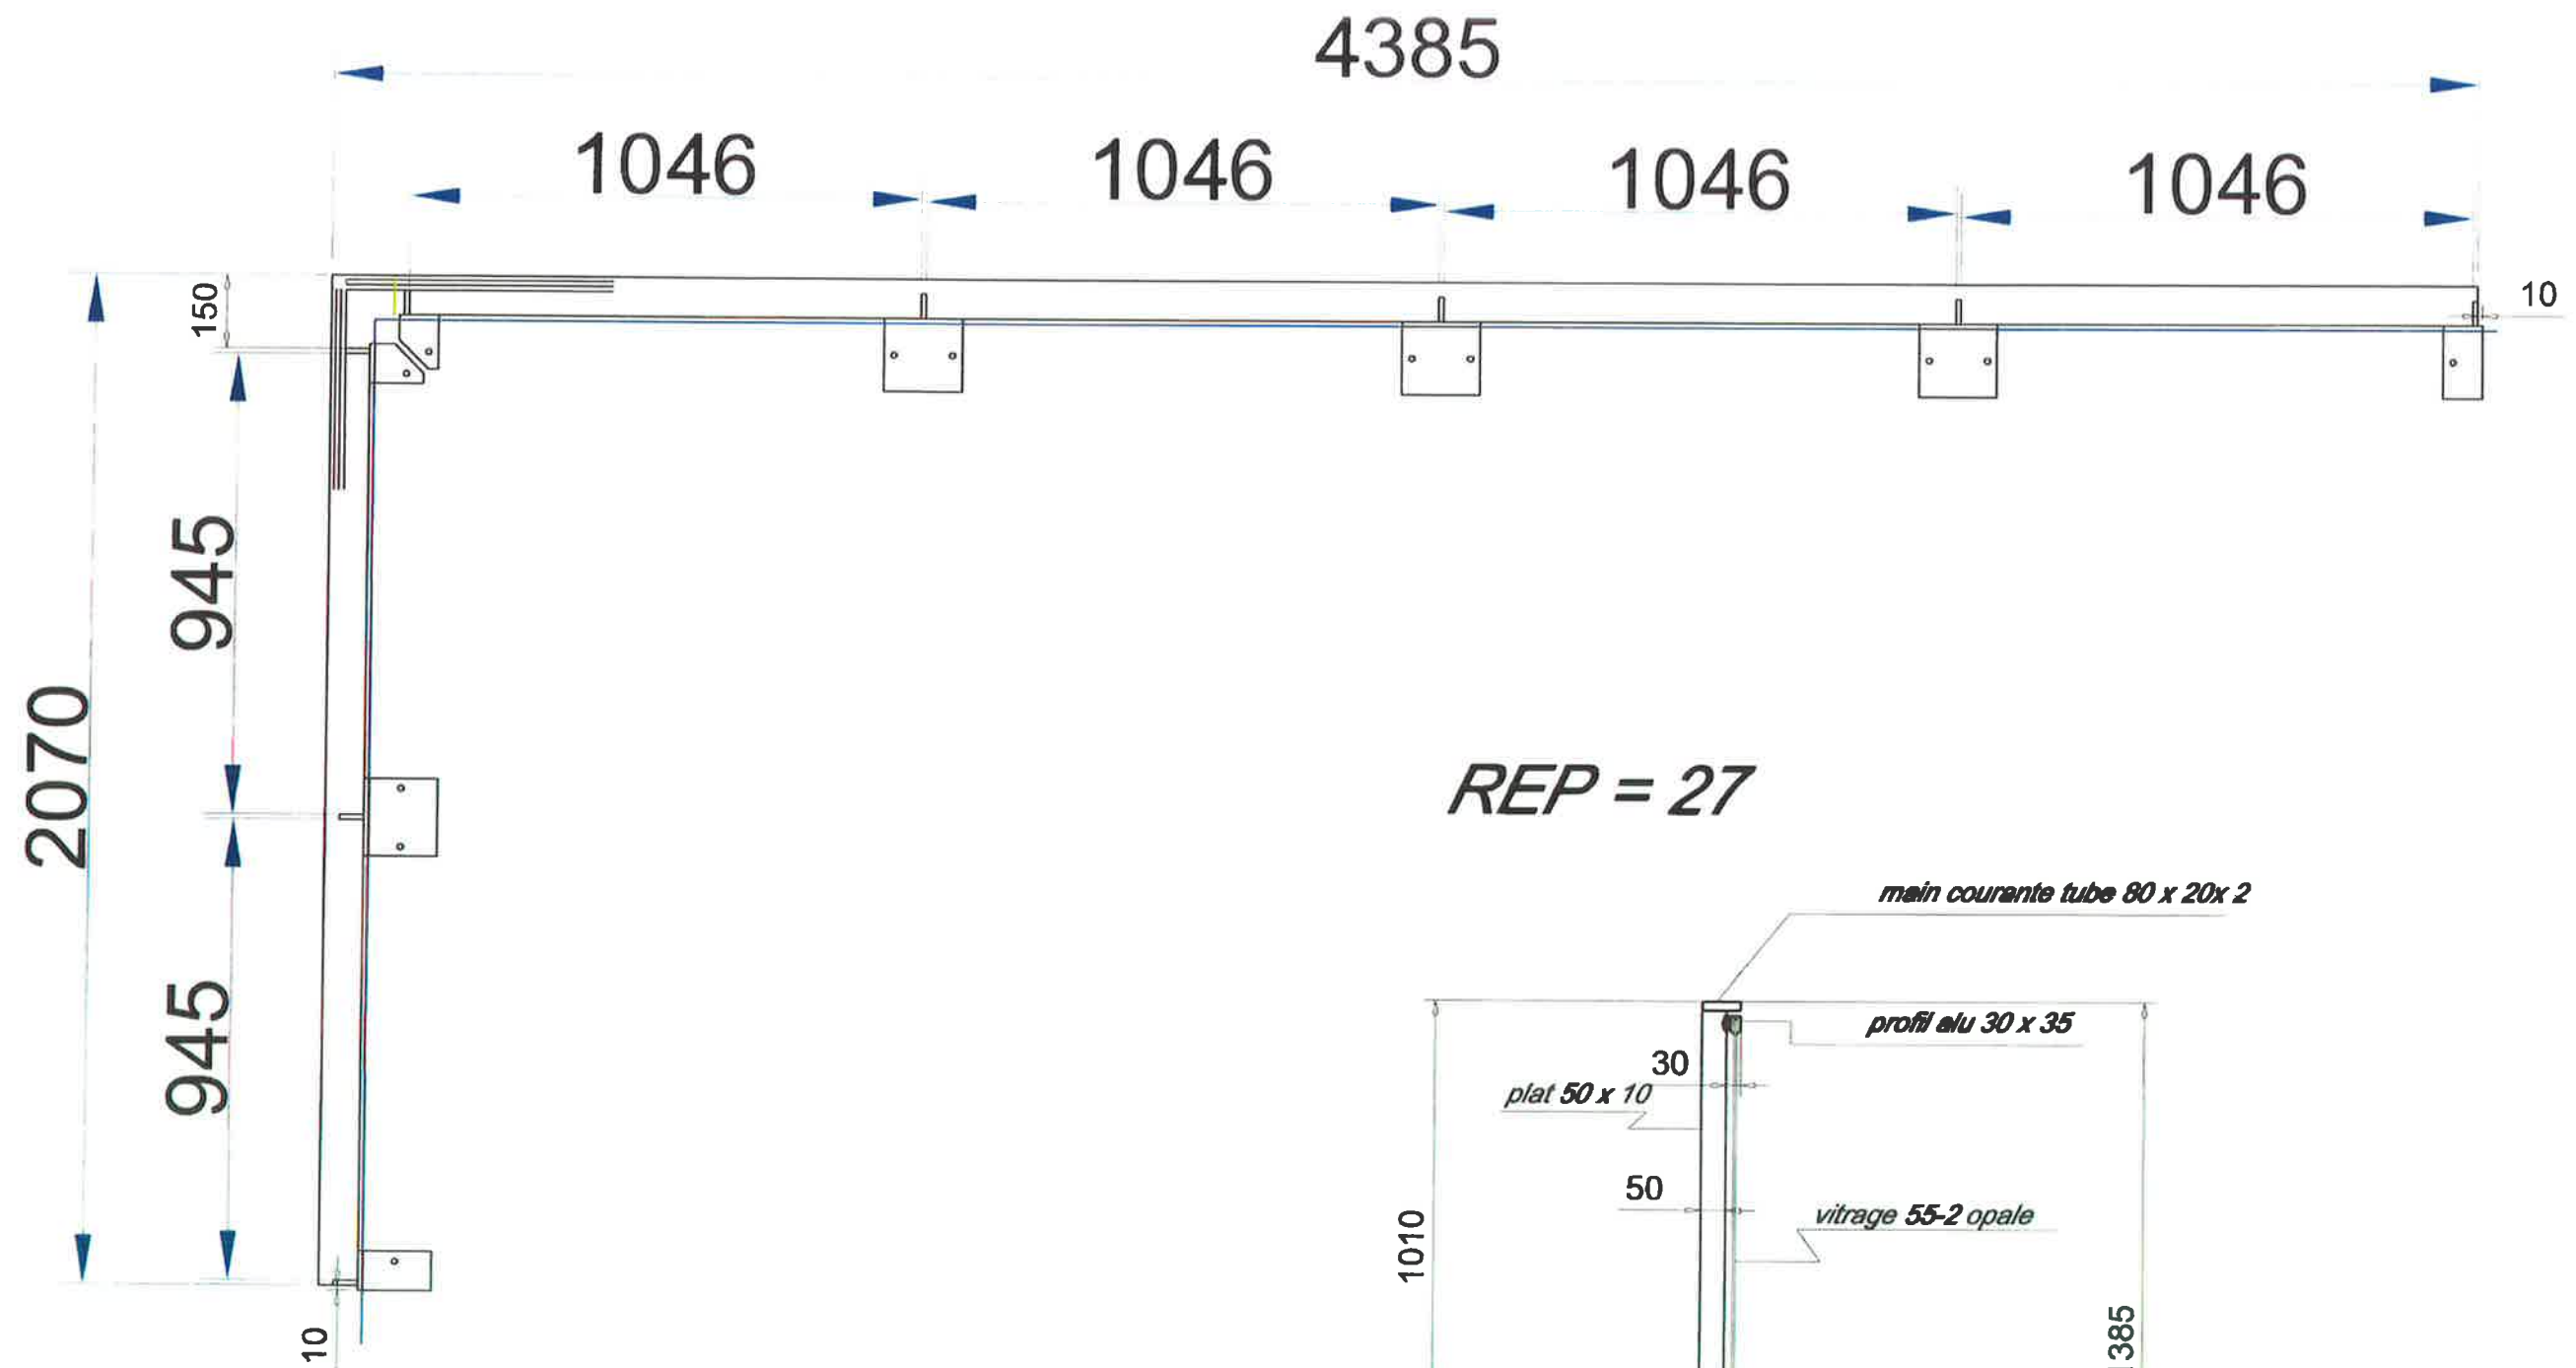


REP = 27


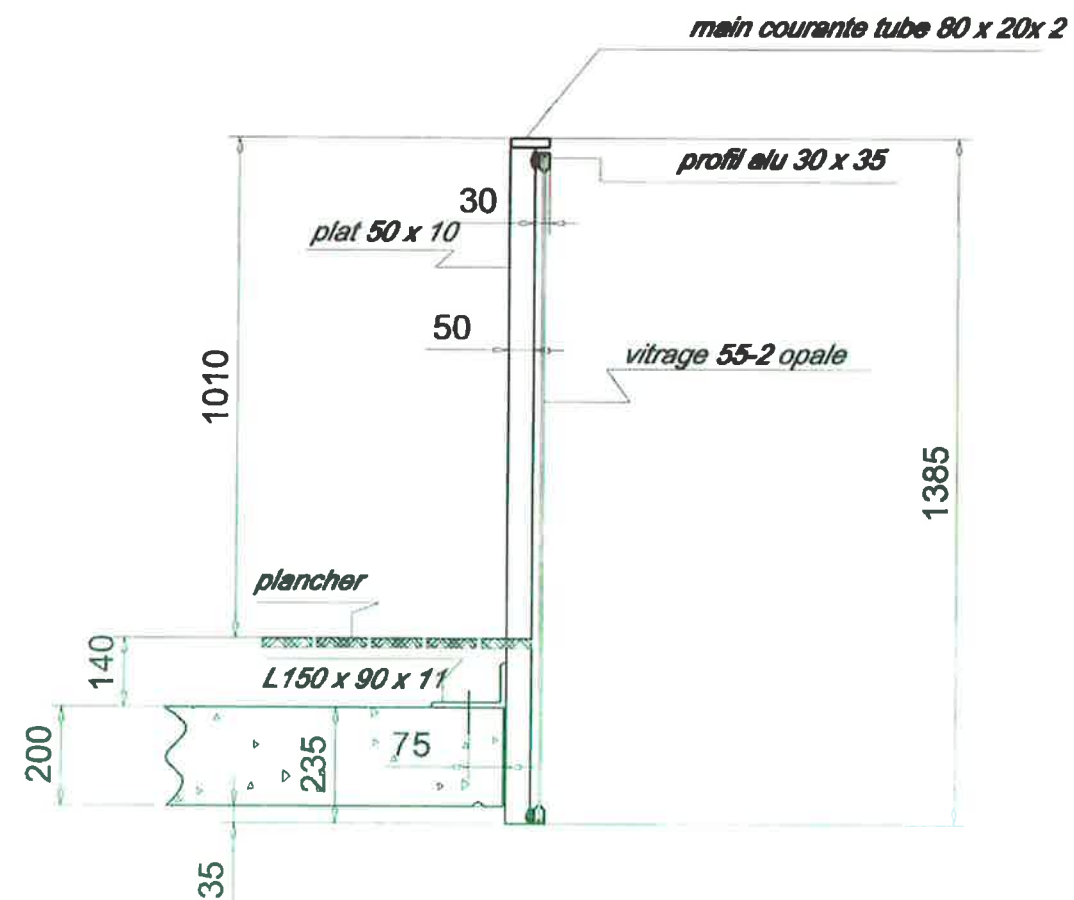


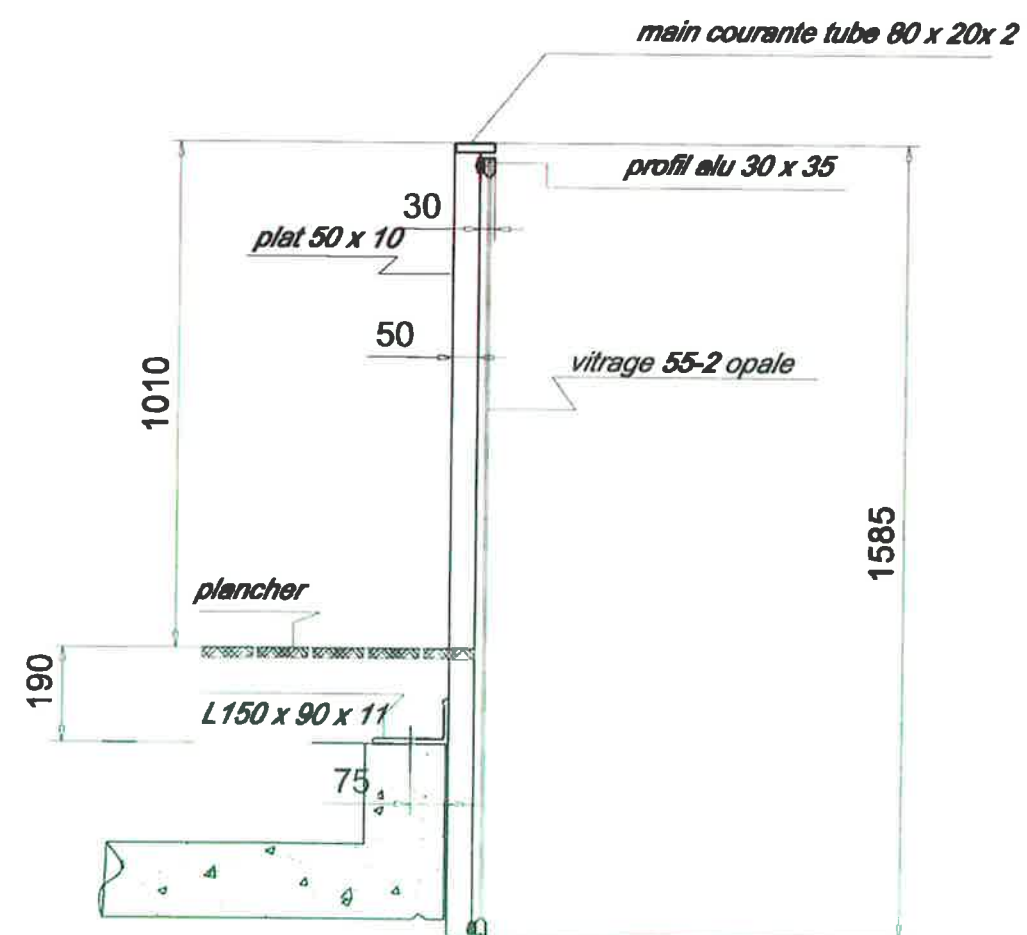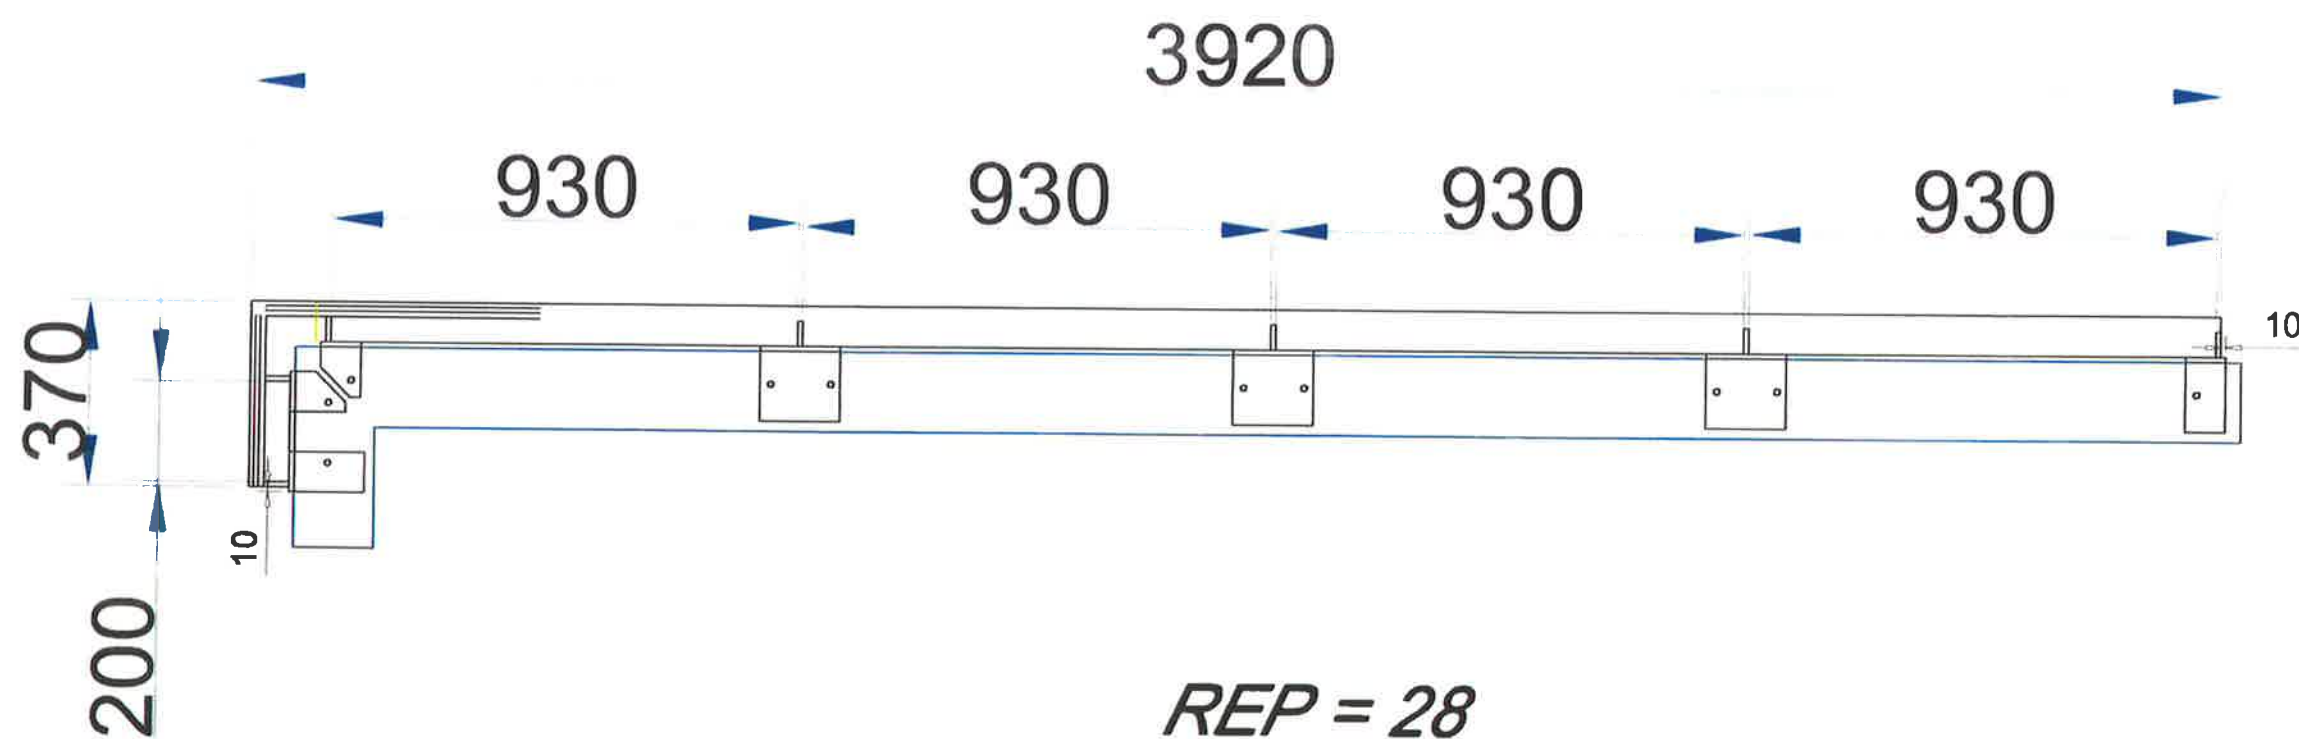


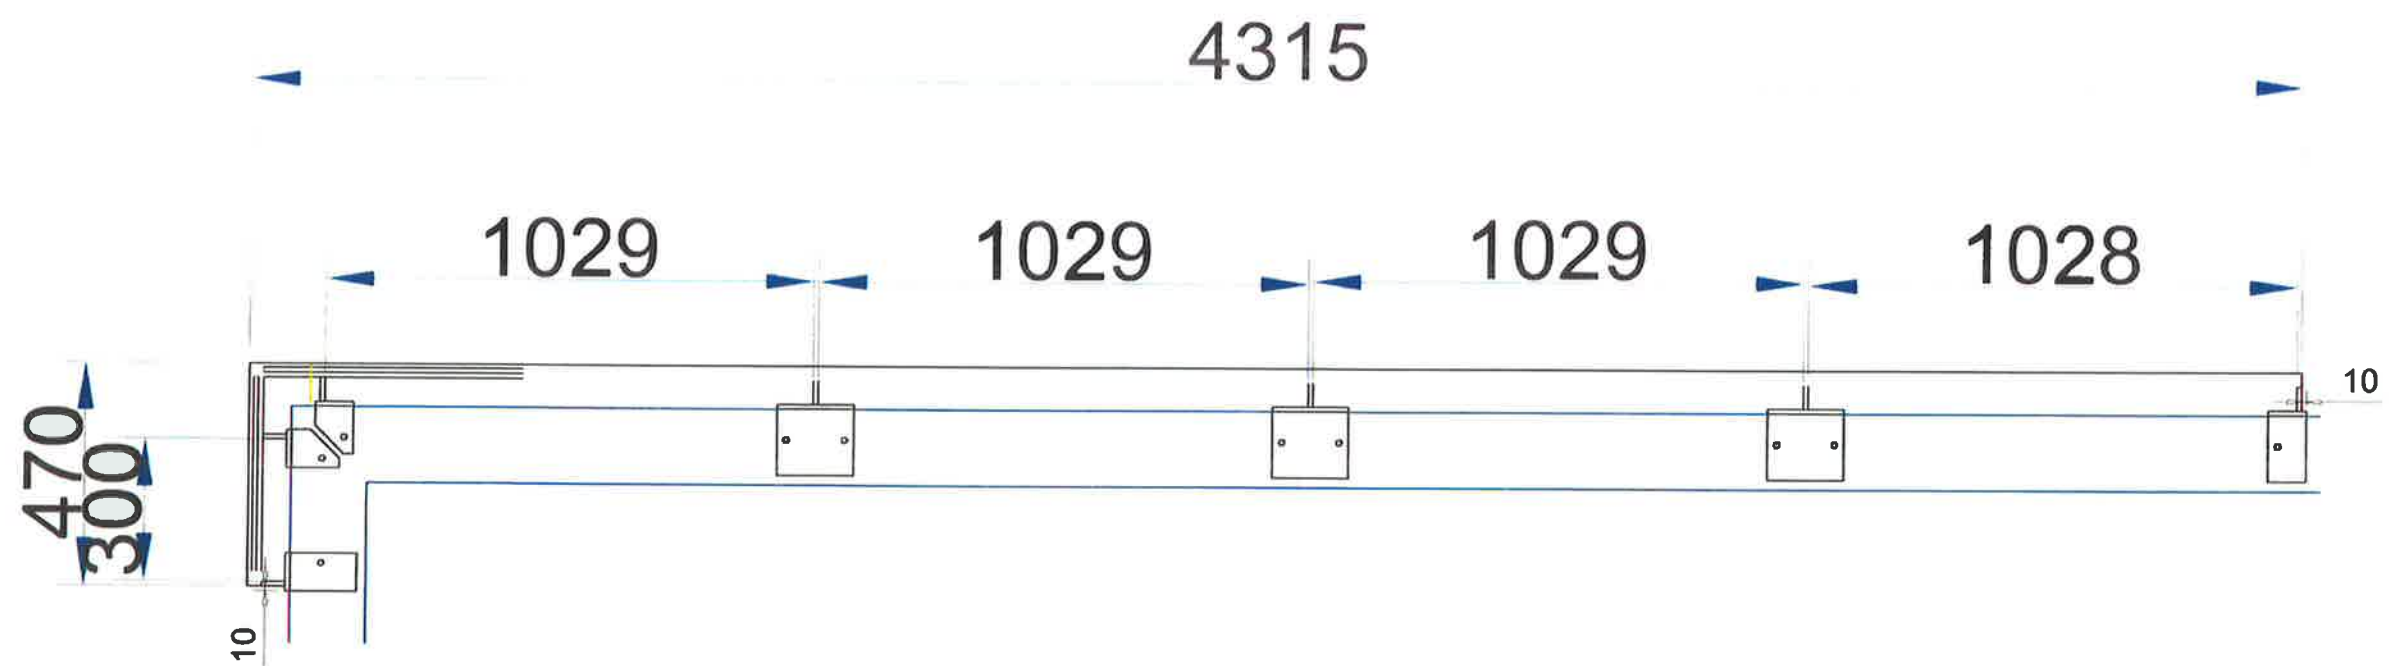

REP = 29

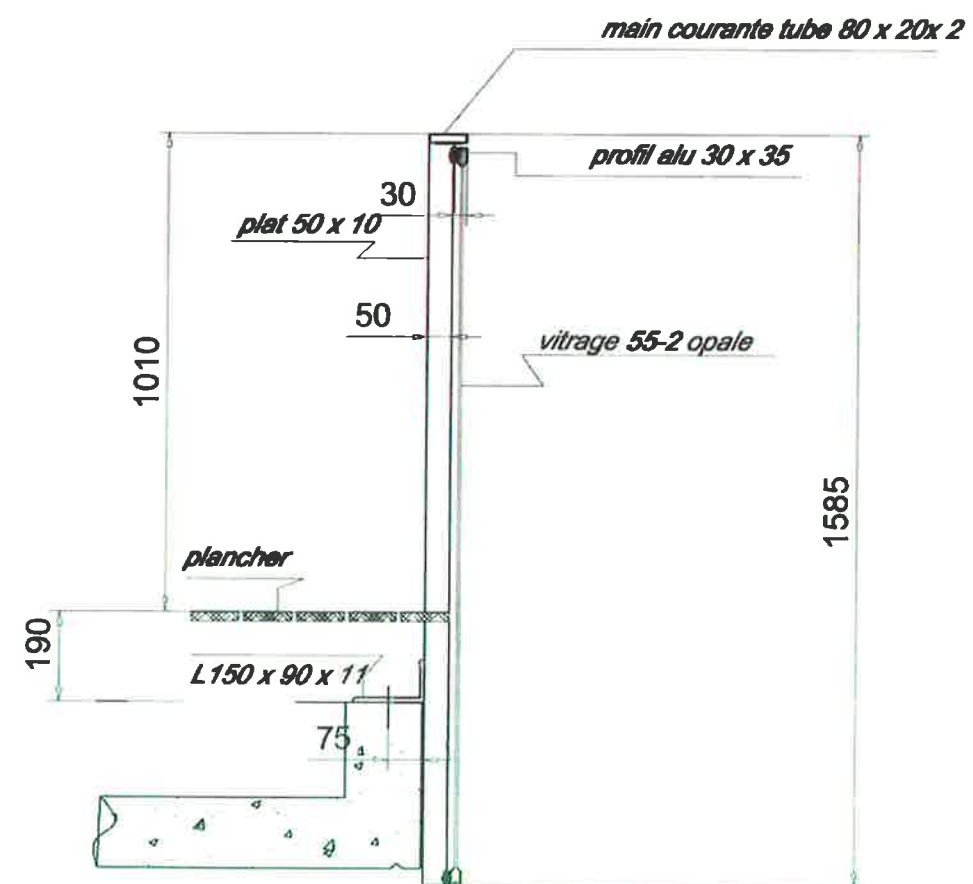

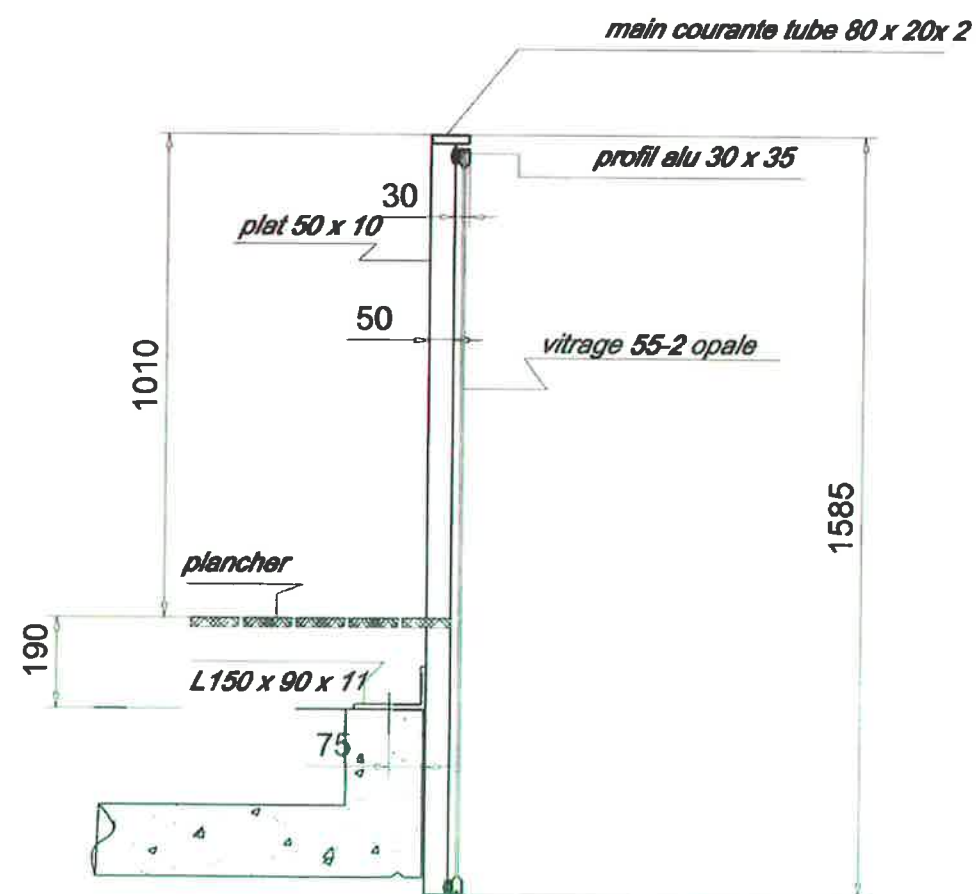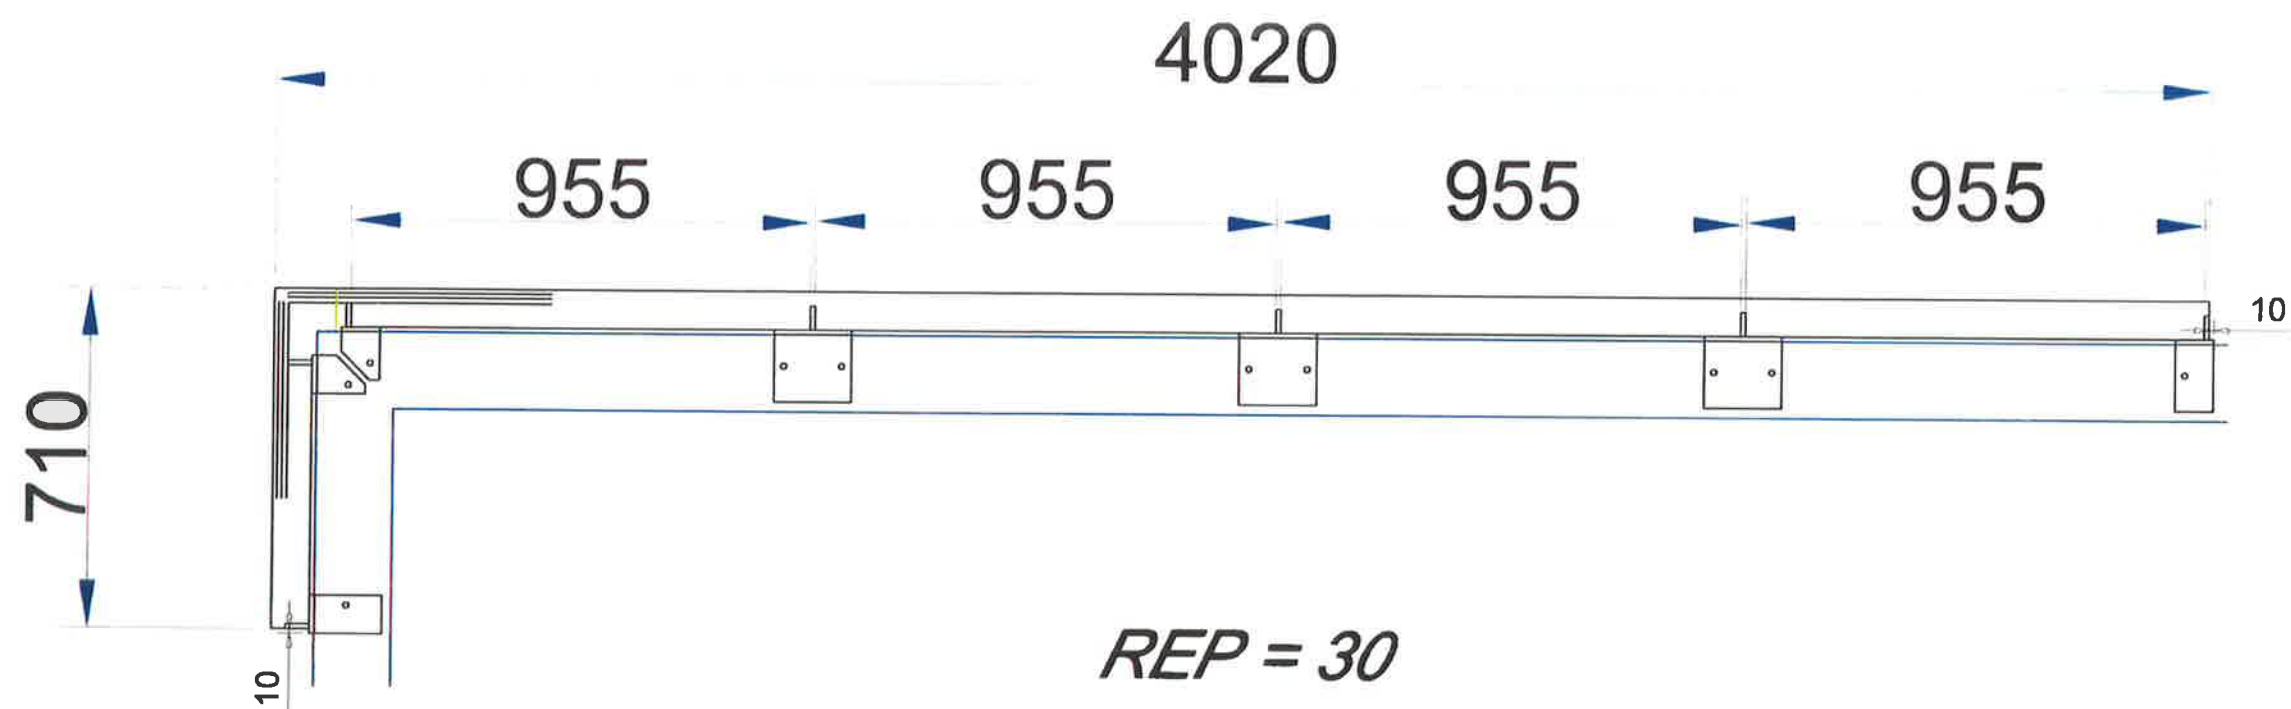

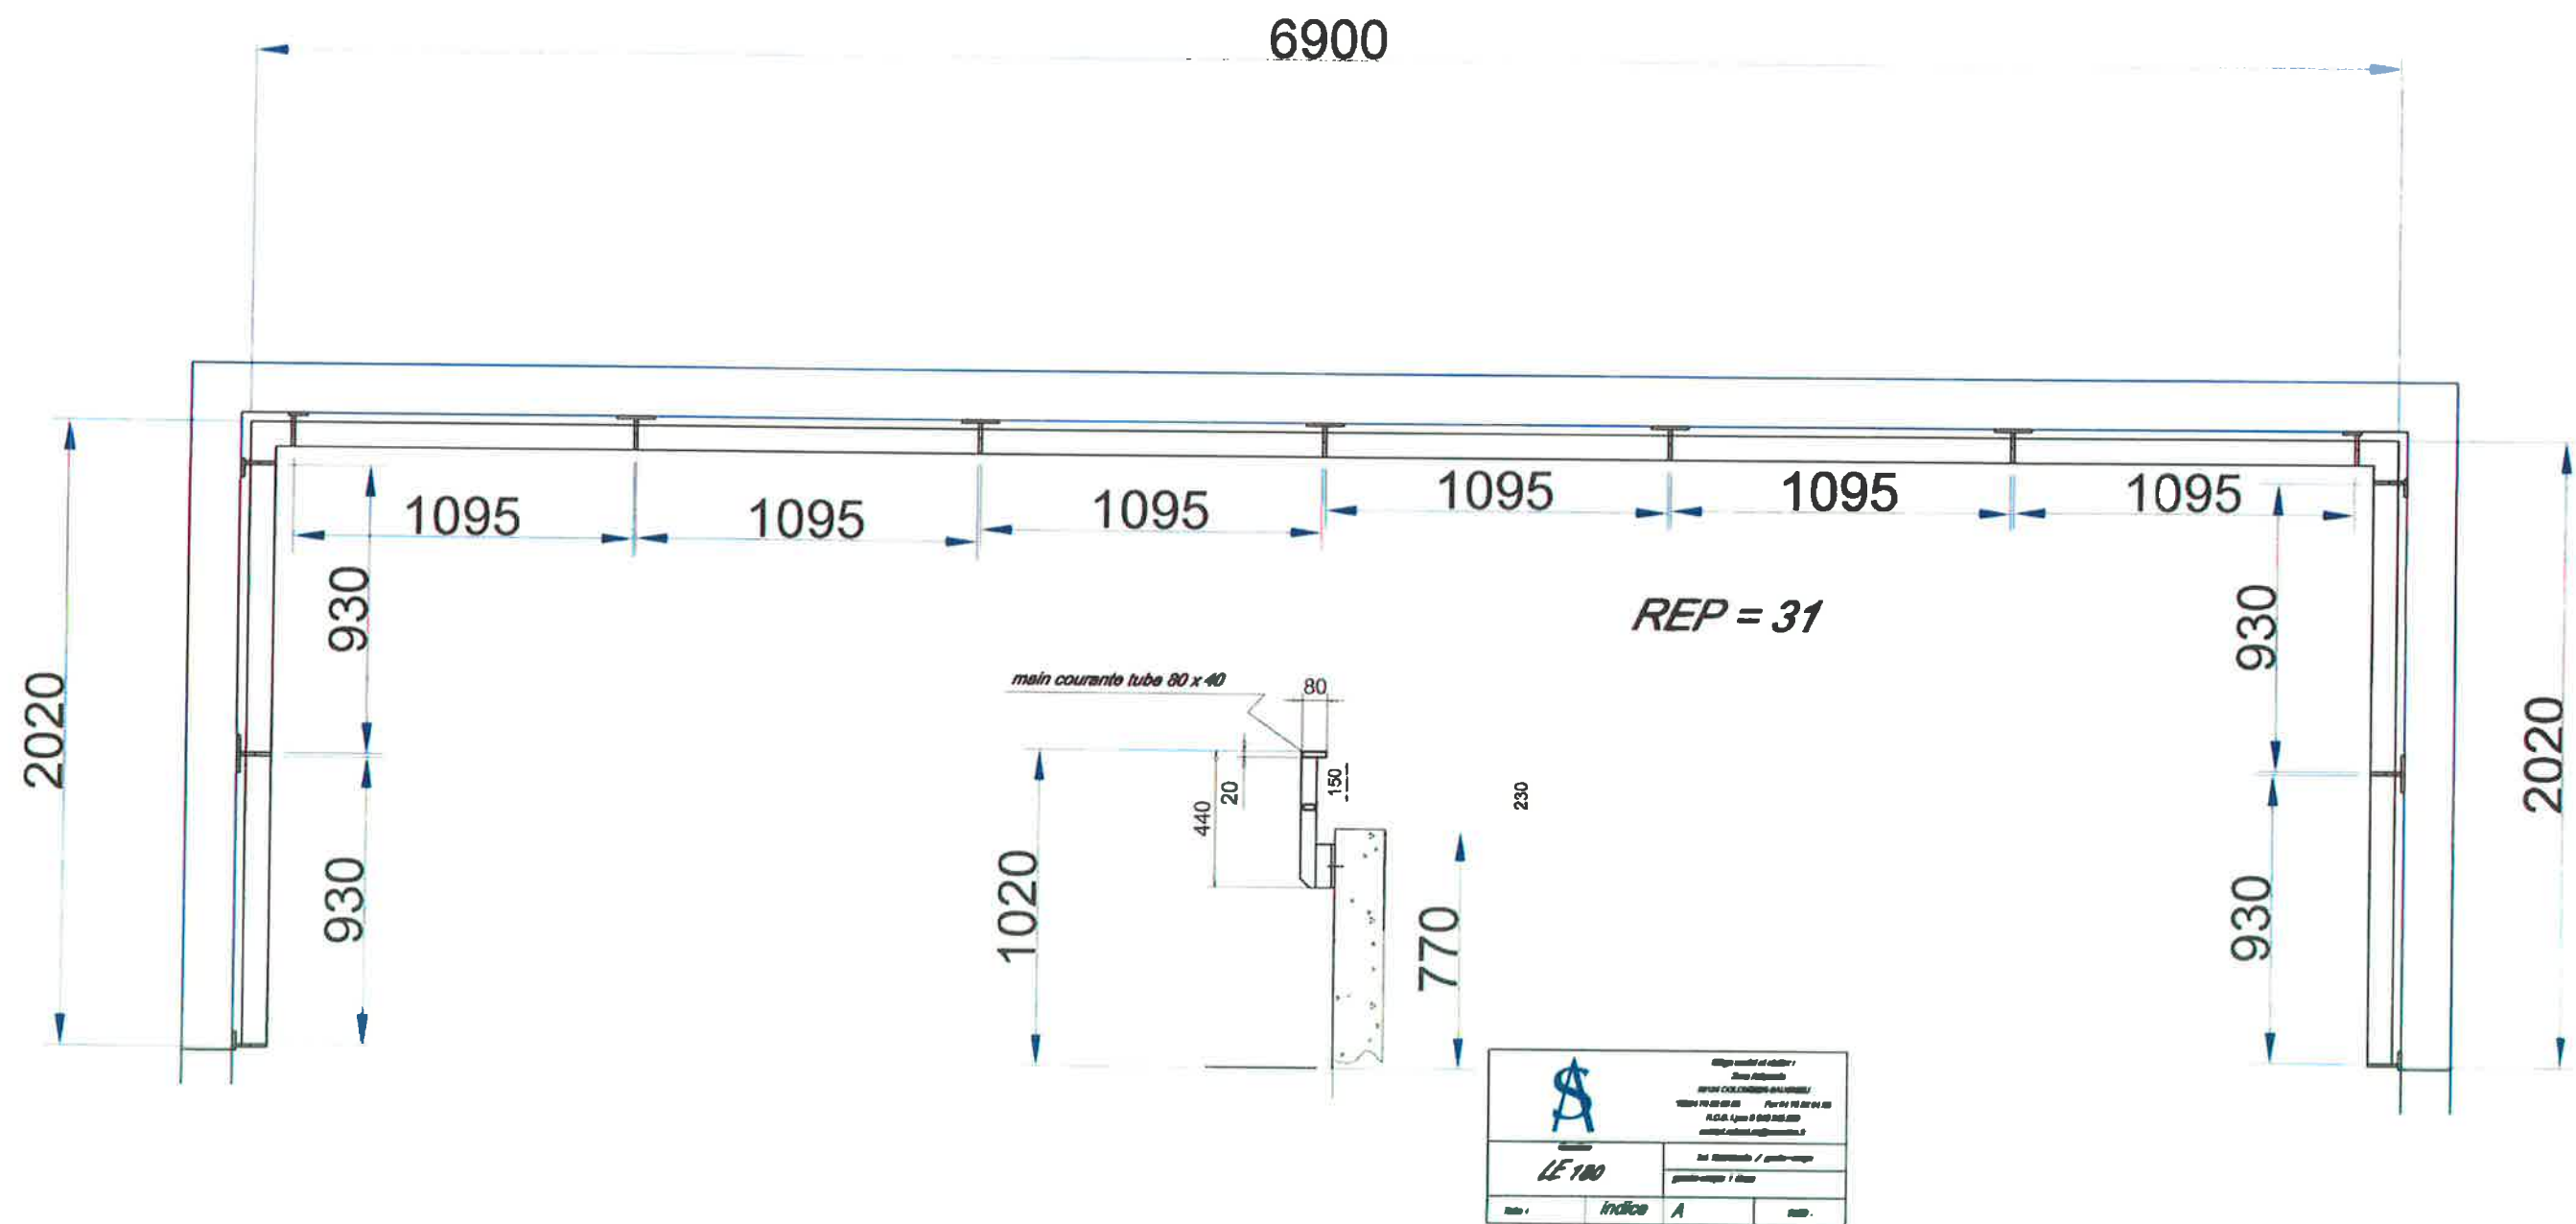

0870

30

951

951

951

951

900

900

900

900

2870

1020

180

840

30

10

40

main courante tube 80 x 20

profil alu 30 x 35

plot 50 x 10


vitrage 55-2 opale


REP = 32


Note :	indice	A	0000



[illegible]

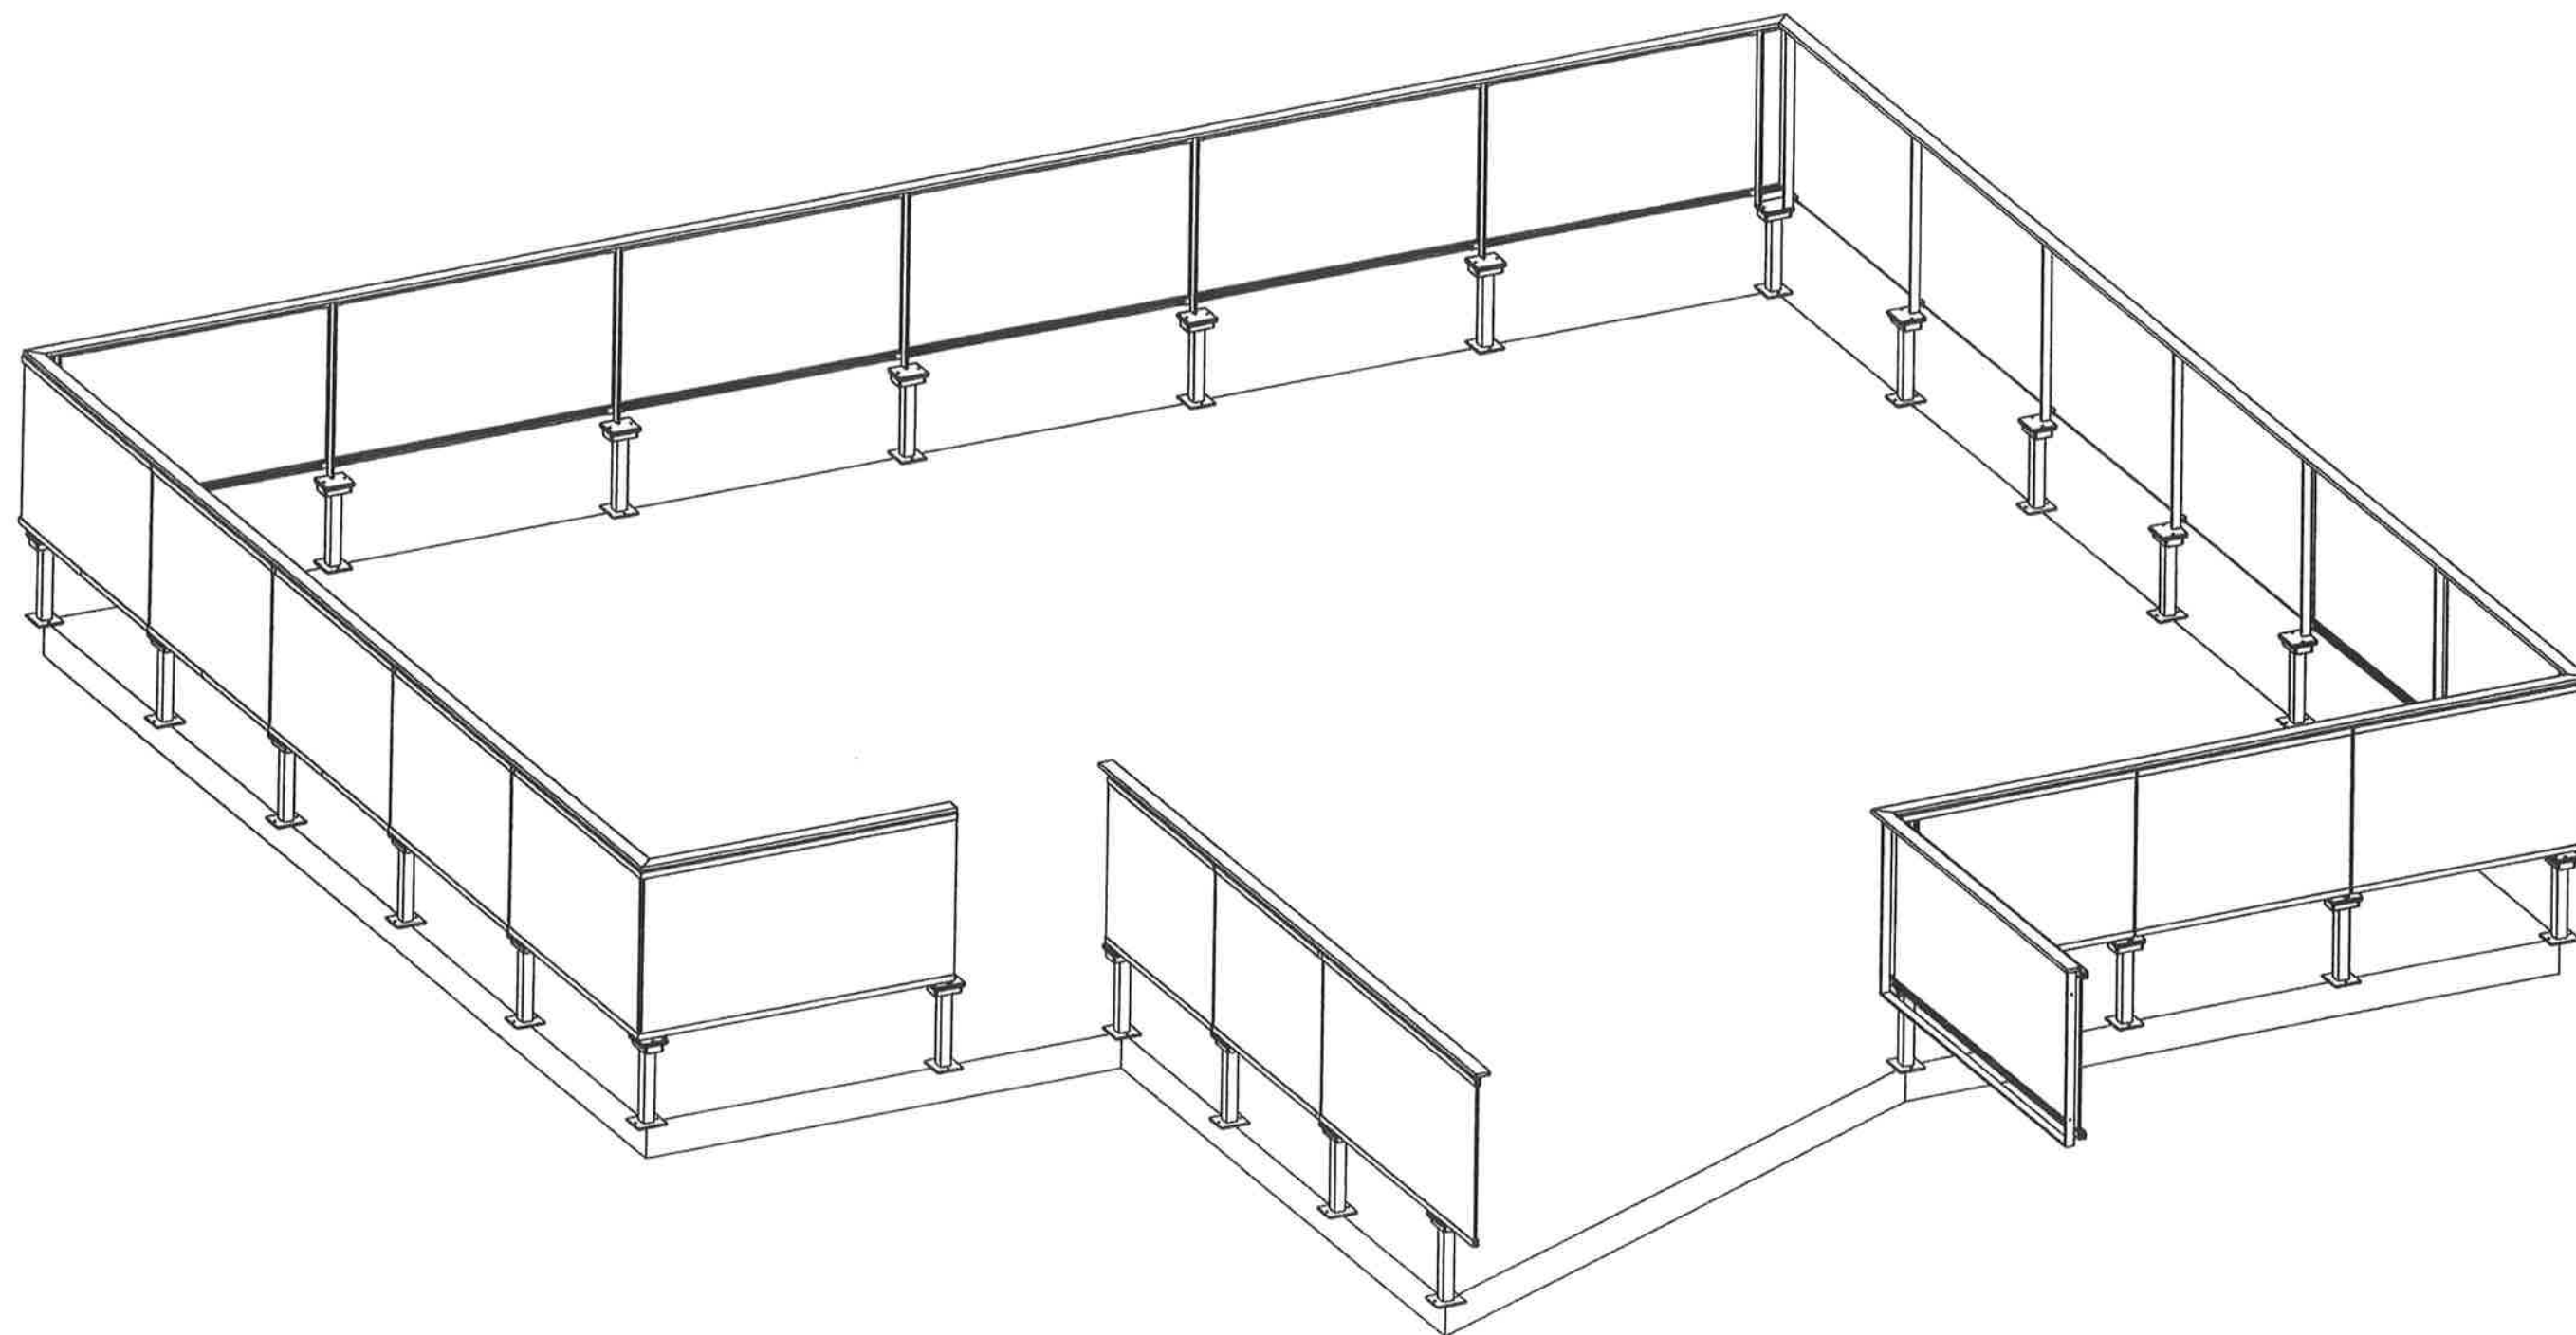

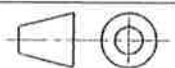Désignation :	GARDE-CORPS TOITURE	Auteur :	ETUDE 2	A3	
Reference		Date	07/01/2016		
 SAS SCHONT 68 rue saint exupéry 69124 colombier saugnieu	 Ech 1 : 100	Révision A	Page 1/1	Chantier 180 BATIMENT C	

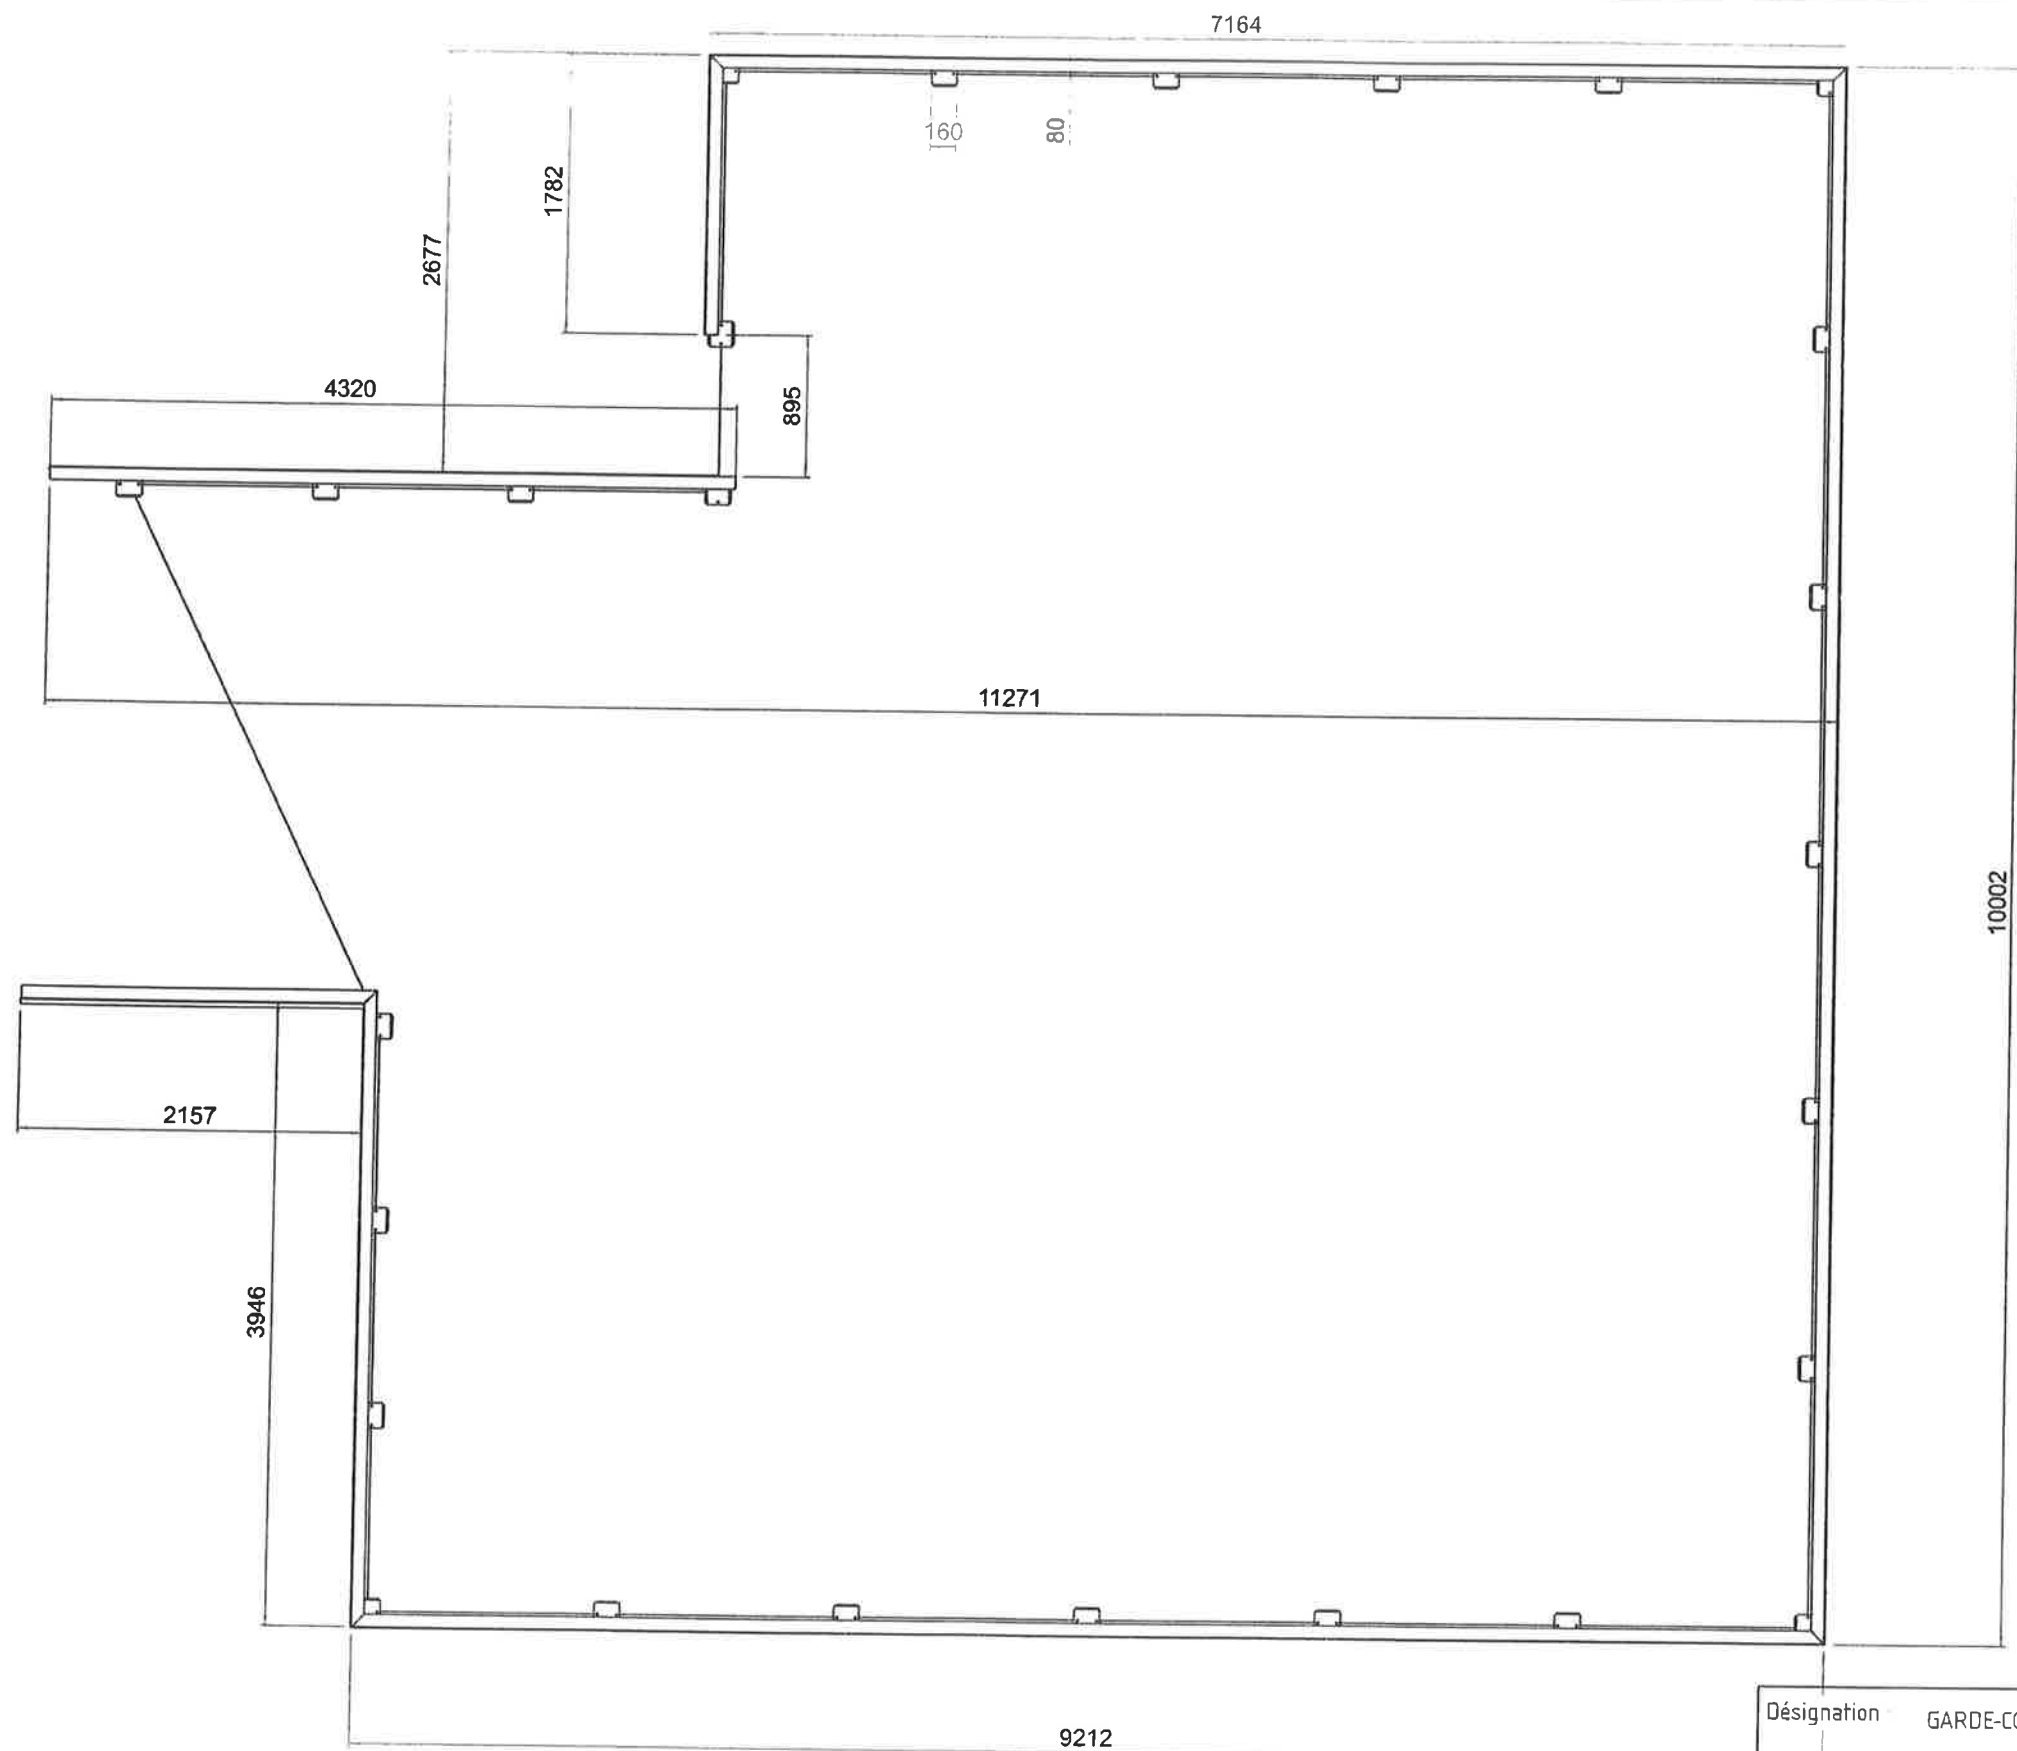

Désignation	GARDE-CORPS TOITURE	Auteur : ETUDE 2		A3	
Référence		Date : 07/01/2016			
	SAS SCHONT 68 rue saint exupéry 69124 colombier saugnieu		Ech. 1 : 100	Révision A	Page 1/1
			Chantier 180 BATIMENT C		

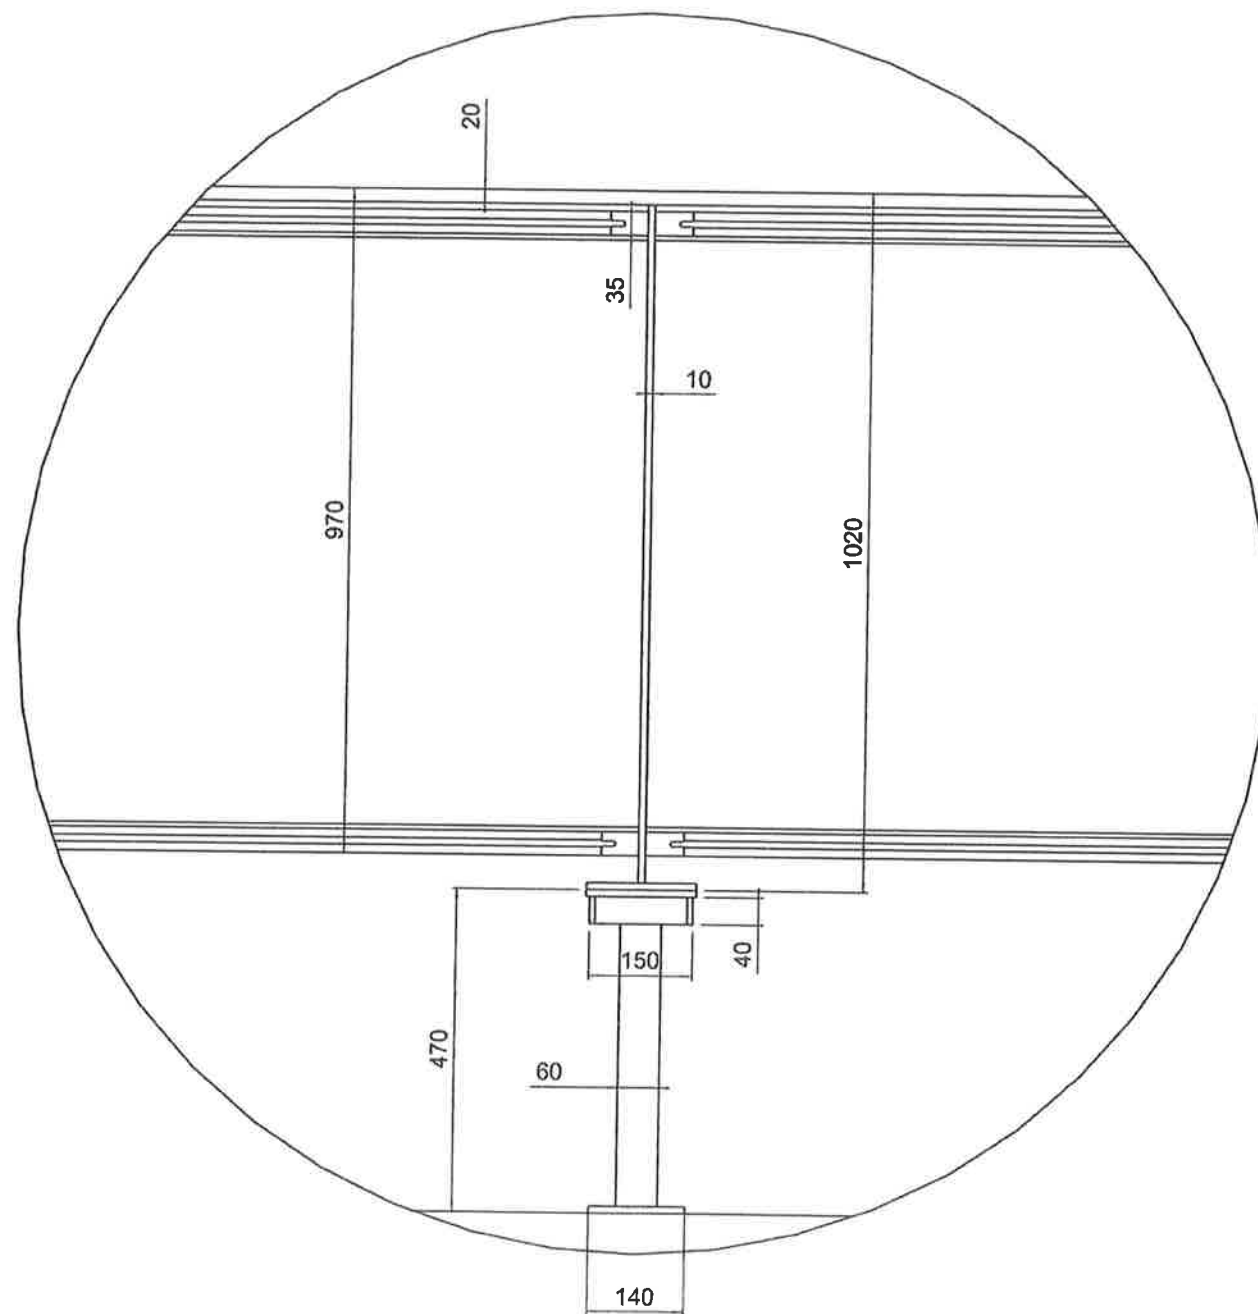

Désignation :	GARDE-CORPS TOITURE	Auteur	ETUDE 2	A3	
Date :	13/01/2016				
Référence		Ech.	1 : 100	Révision	Page
				A	1/1
 SAS SCHONT 68 rue saint exupéry 69124 colombier saugnieu		Chantier			
		180 BATIMENT C			

