

AFFAIRE :LE 180 BATIMENT C


HABILLAGE RESEAU TERRASSE

Dossier d' Ouvrages Exécutés





Laquage : RAL : 9007

Fournisseur : LENOIR METALLERIE

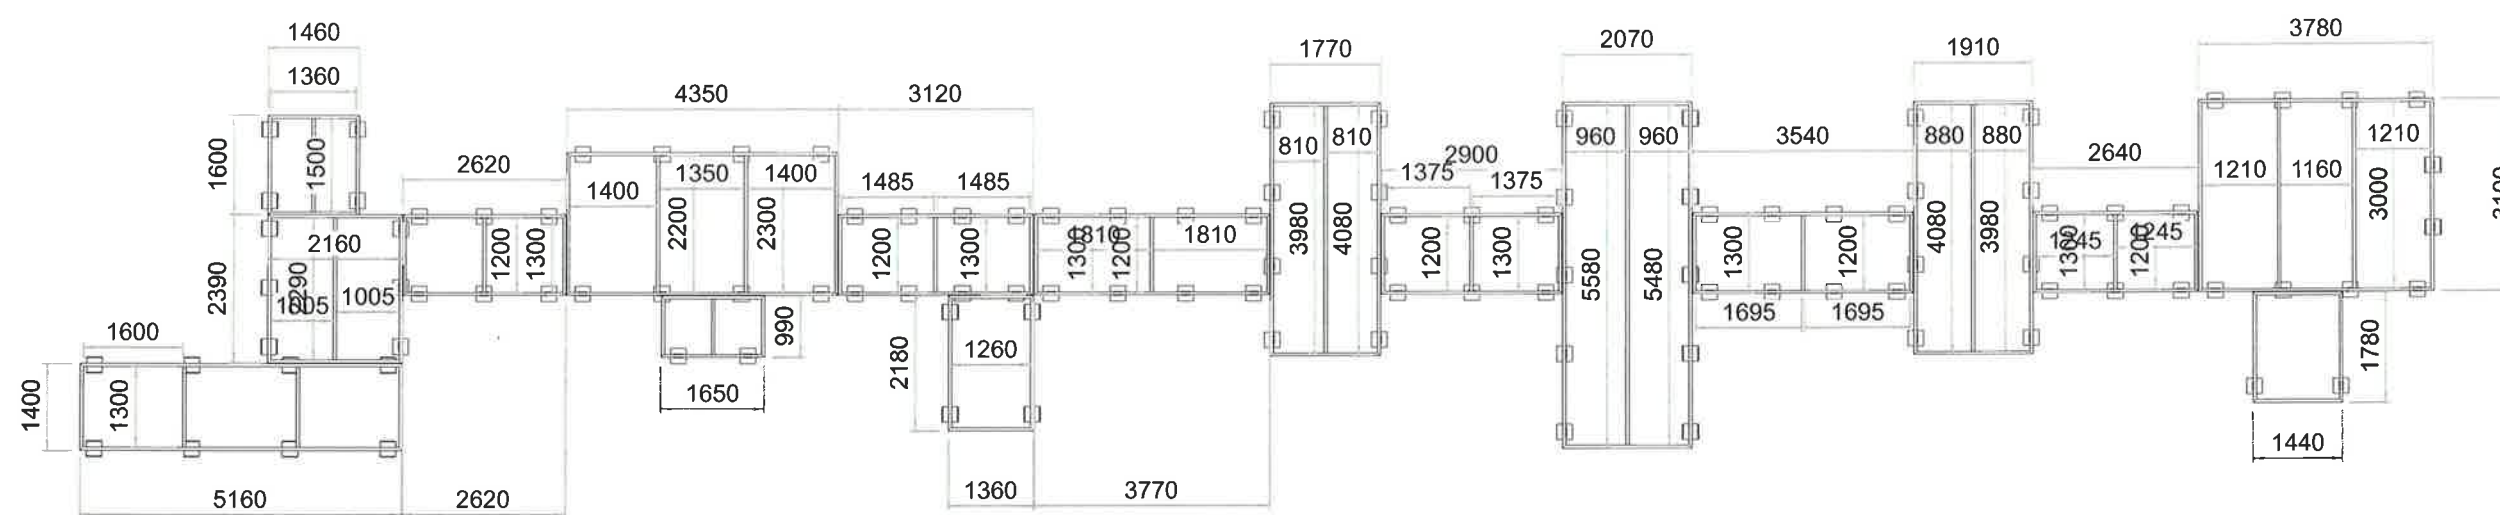





Désignation : terrasse bâtiment c	Auteur : ETUDE 2		A3		
	Date : 27/09/2016				
Référence : CH0038			Ech. 1 : 250	Révision A	Page -
 SAS SCHONT 68 rue saint exupéry 69124 colombier saugnieu	Chantier : 180				

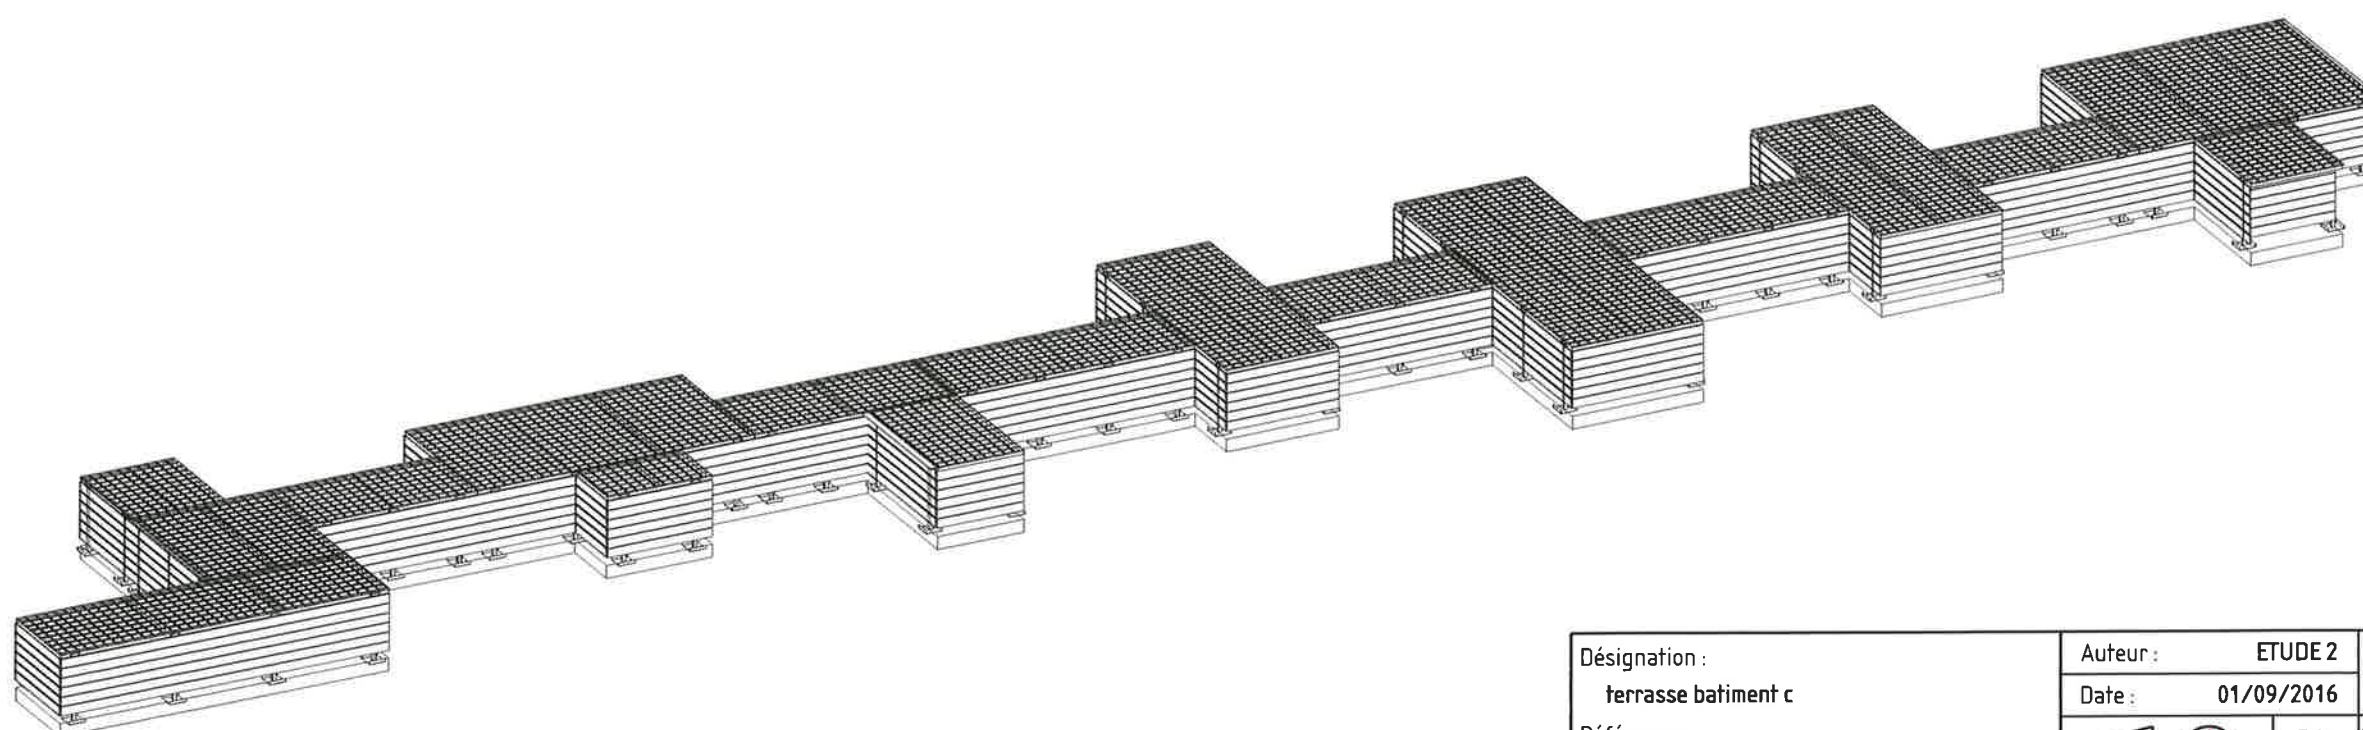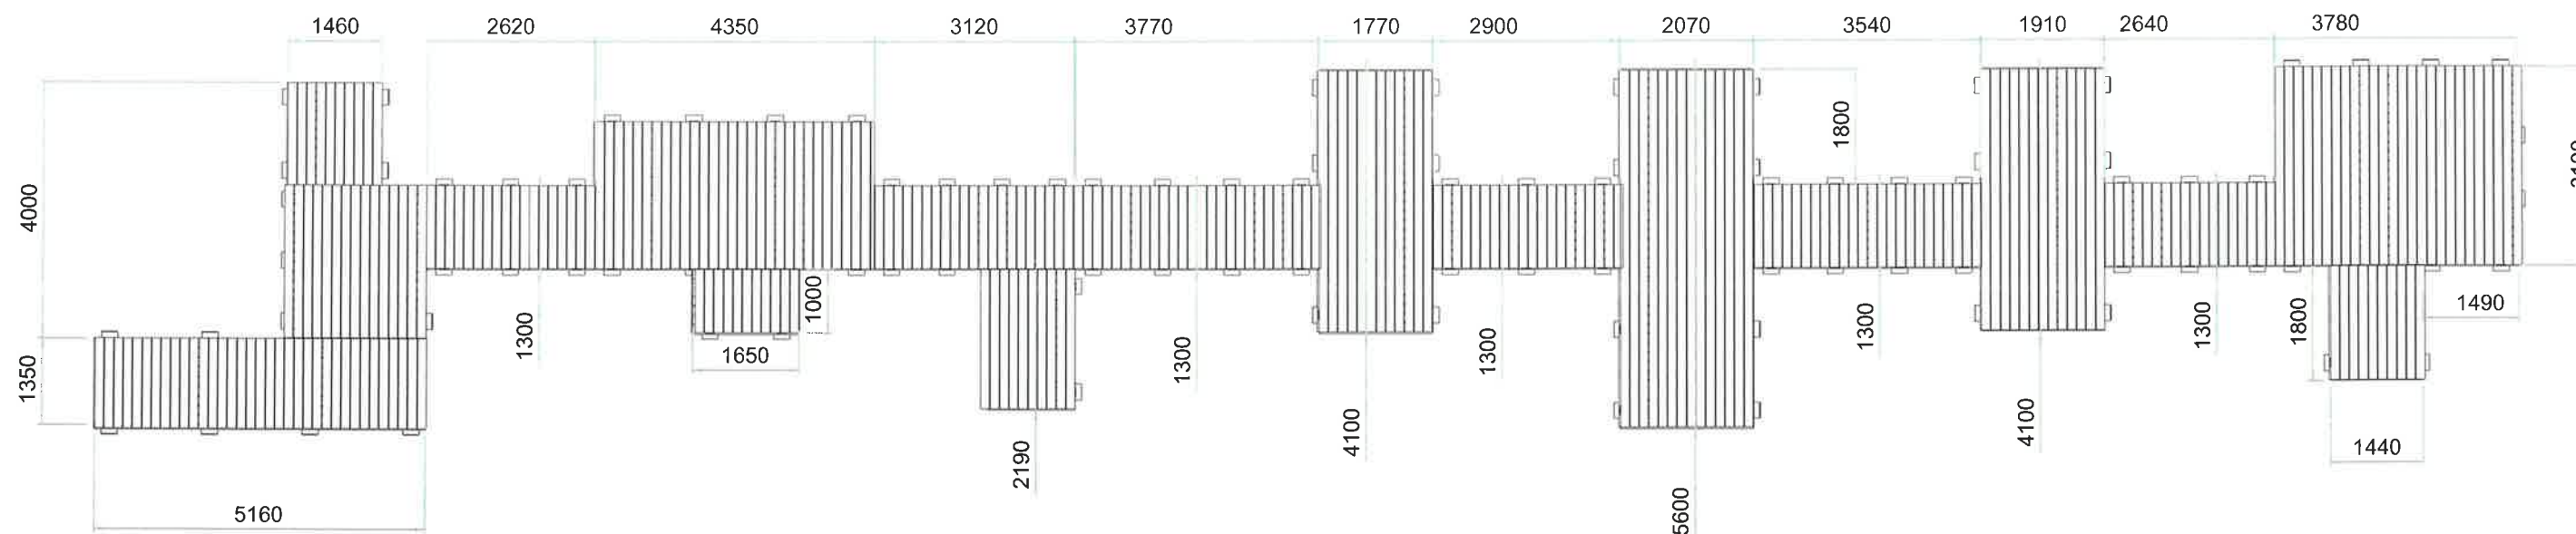

Désignation : terrasse bâtiment c	Auteur : ETUDE 2		A3		
	Date : 01/09/2016				
Référence : CH0038			Ech. 1 : 250	Révision A	Page -
 SAS SCHONT 68 rue saint exupéry 69124 colombier saugnieu	Chantier : 180				

Désignation	Repère	Longueur	Angle de coupe 1	Angle de coupe 2	Quantité	largeur boîte (mise à plat)	largeur boîte (mise à plat)	Masse
					1			186985,82kg
	110				1	0,00mm	0,00mm	21,99kg
	111				6	0,00mm	0,00mm	22,75kg
	112				6	0,00mm	0,00mm	30,94kg
	113				6	0,00mm	0,00mm	32,76kg
	114				6	0,00mm	0,00mm	32,99kg
	115				6	0,00mm	0,00mm	37,54kg
	116				6	0,00mm	0,00mm	40,24kg
	117				6	0,00mm	0,00mm	40,27kg
	118				6	0,00mm	0,00mm	40,95kg
	119				6	0,00mm	0,00mm	43,45kg
	120				6	0,00mm	0,00mm	47,09kg
	121				6	0,00mm	0,00mm	56,19kg
	122				6	0,00mm	0,00mm	65,97kg
	123				6	0,00mm	0,00mm	67,11kg
	124				6	0,00mm	0,00mm	80,08kg
	125				6	0,00mm	0,00mm	80,53kg
	126				6	0,00mm	0,00mm	85,76kg
	127				6	0,00mm	0,00mm	90,77kg
	128				6	0,00mm	0,00mm	94,64kg
	129				6	0,00mm	0,00mm	117,39kg
	130				10	0,00mm	0,00mm	36,40kg
	131				10	0,00mm	0,00mm	40,49kg
	132				12	0,00mm	0,00mm	22,04kg
	133				14	0,00mm	0,00mm	126,94kg
	134				15	0,00mm	0,00mm	54,37kg
	135				16	0,00mm	0,00mm	49,59kg
	136				17	0,00mm	0,00mm	22,52kg
	137				18	0,00mm	0,00mm	40,72kg
	138				25	0,00mm	0,00mm	92,82kg
	139				26	0,00mm	0,00mm	70,52kg
	140				29	0,00mm	0,00mm	52,32kg
	141				41	0,00mm	0,00mm	31,85kg
	142				127	0,00mm	0,00mm	29,57kg
	1				1	0,00mm	0,00mm	0,00kg
	2				1	0,00mm	0,00mm	0,00kg
	3				1	0,00mm	0,00mm	148829,72kg
	4	150,00mm	0,00°	0,00°	125	0,00mm	0,00mm	0,50kg
	5	250,00mm	0,00°	0,00°	125	0,00mm	0,00mm	2,03kg
Profilé plat plein 140× 20, NF A 45-005	6	1360,00mm	0,00°	0,00°	15			29,89kg
Profilé plat plein 140× 20, NF A 45-005	7	1440,00mm	0,00°	0,00°	12			31,65kg
Profilé plat plein 140× 20, NF A 45-005	8	1460,00mm	0,00°	0,00°	11			32,09kg
Profilé plat plein 140× 20, NF A 45-005	9	1650,00mm	0,00°	0,00°	7			36,27kg
Profilé plat plein 140× 20, NF A 45-005	10	1770,00mm	0,00°	0,00°	28			38,90kg
Profilé plat plein 140× 20, NF A 45-005	11	1910,00mm	0,00°	0,00°	28			41,98kg
Profilé plat plein 140× 20, NF A 45-005	12	2070,00mm	0,00°	0,00°	38			45,50kg
Profilé plat plein 140× 20, NF A 45-005	13	2160,00mm	0,00°	0,00°	16			47,48kg
Profilé plat plein 140× 20, NF A 45-005	14	2620,00mm	0,00°	0,00°	9			57,59kg
Profilé plat plein 140× 20, NF A 45-005	15	2640,00mm	0,00°	0,00°	9			58,03kg
Profilé plat plein 140× 20, NF A 45-005	16	2900,00mm	0,00°	0,00°	9			63,74kg
Profilé plat plein 140× 20, NF A 45-005	17	3120,00mm	0,00°	0,00°	9			68,58kg
Profilé plat plein 140× 20, NF A 45-005	18	3540,00mm	0,00°	0,00°	9			77,81kg
Profilé plat plein 140× 20, NF A 45-005	19	3770,00mm	0,00°	0,00°	9			82,86kg
Profilé plat plein 140× 20, NF A 45-005	20	3780,00mm	0,00°	0,00°	21			83,08kg
Profilé plat plein 140× 20, NF A 45-005	21	4350,00mm	0,00°	0,00°	16			95,61kg
Profilé plat plein 140× 20, NF A 45-005	22	5160,00mm	0,00°	0,00°	9			113,42kg
tube 50x50	23	890,00mm	0,00°	0,00°	1	0,00mm	0,00mm	2,03kg
tube 50x50	24	990,00mm	45,00°	45,00°	1	0,00mm	0,00mm	2,15kg
tube 50x50	25	990,00mm	45,00°	45,00°	1	0,00mm	0,00mm	2,15kg
tube 50x50	26	1000,00mm	0,00°	0,00°	125	0,00mm	0,00mm	2,28kg
tube 50x50	27	1200,00mm	0,00°	0,00°	1	0,00mm	0,00mm	2,74kg
tube 50x50	28	1200,00mm	0,00°	0,00°	1	0,00mm	0,00mm	2,74kg
tube 50x50	29	1200,00mm	0,00°	0,00°	1	0,00mm	0,00mm	2,74kg
tube 50x50	30	1200,00mm	0,00°	0,00°	1	0,00mm	0,00mm	2,74kg
tube 50x50	31	1200,00mm	0,00°	0,00°	1	0,00mm	0,00mm	2,74kg
tube 50x50	32	1200,00mm	0,00°	0,00°	1	0,00mm	0,00mm	2,74kg
tube 50x50	33	1300,00mm	0,00°	0,00°	1	0,00mm	0,00mm	2,97kg
tube 50x50	34	1300,00mm	0,00°	0,00°	1	0,00mm	0,00mm	2,97kg
tube 50x50	35	1300,00mm	45,00°	45,00°	1	0,00mm	0,00mm	2,86kg
tube 50x50	36	1300,00mm	45,00°	45,00°	1	0,00mm	0,00mm	2,86kg

tube 50x50	108	5580,00mm	45,00°	45,00°	1		0,00mm	0,00mm	12,63kg
tube 50x50	109	5580,00mm	45,00°	45,00°	1		0,00mm	0,00mm	12,63kg

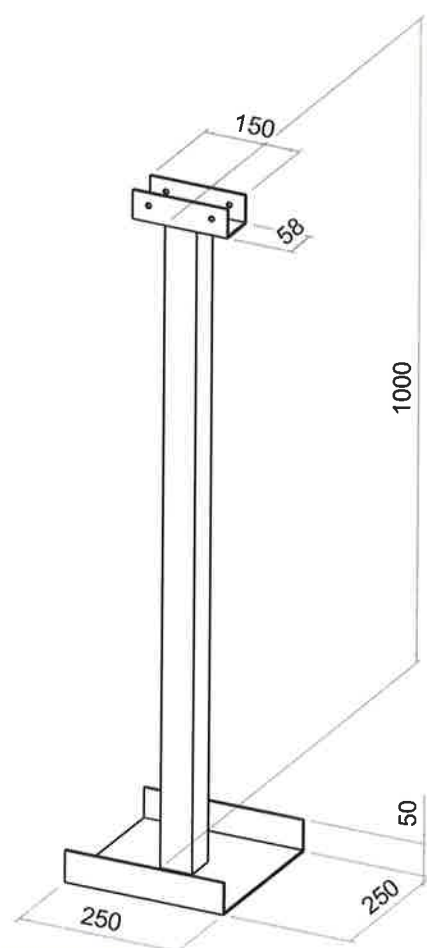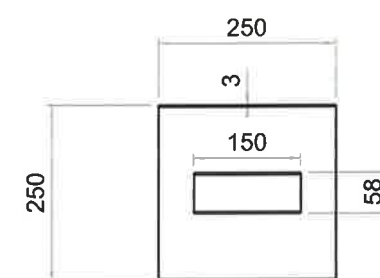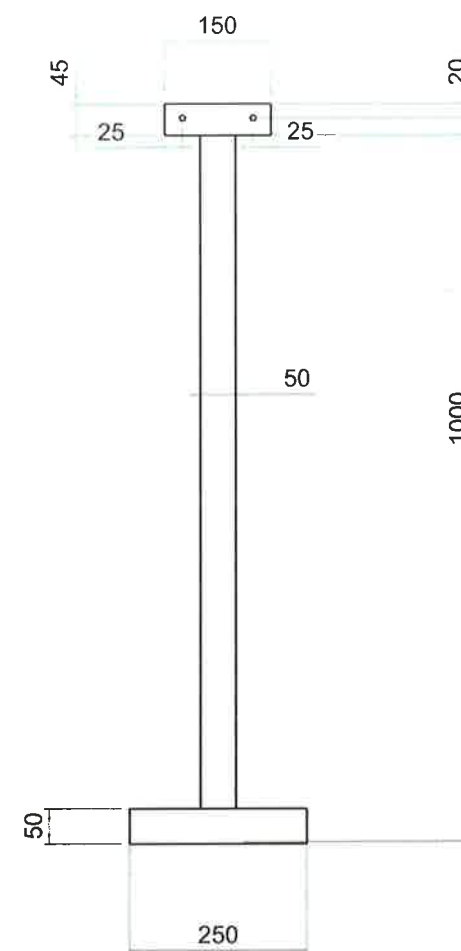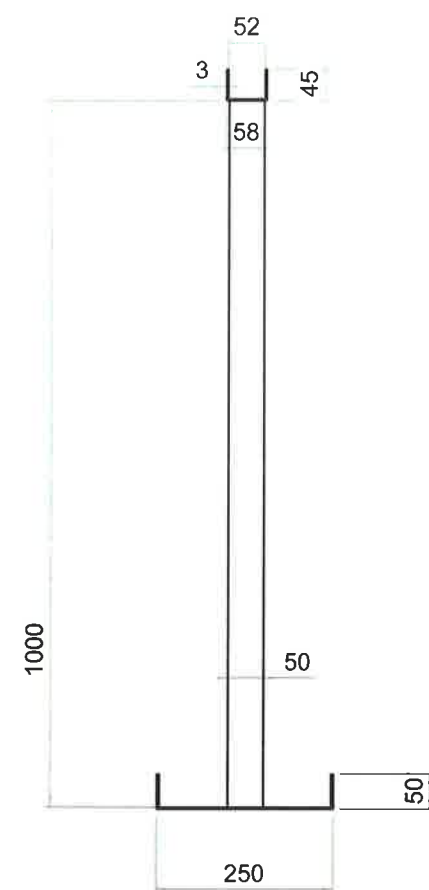

Désignation : poteau nbr - 130 Référence : CH0038	Auteur : ETUDE 2		A3	
	Date : 27/09/2016			
			Ech. 1 : 10	Révision A
 SAS SCHONT 68 rue saint exupéry 69124 colombier saugnieu		Chantier : 180		